



PARTICOLARE COPRIFERRO

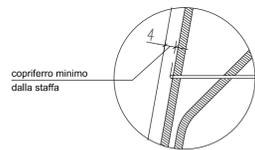



SEZIONE LONGITUDINALE

Scala 1:25

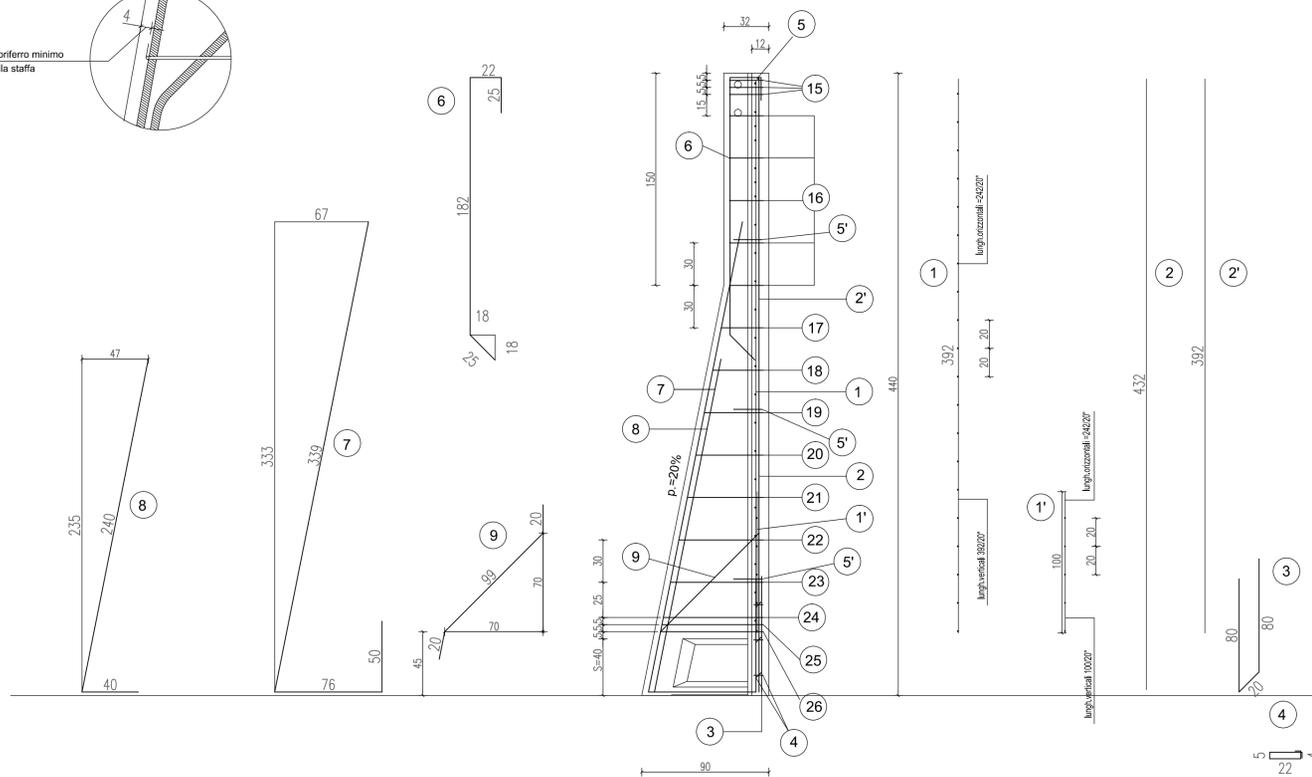

SEZIONE TRASVERSALE


Scala 1:20

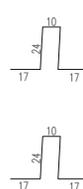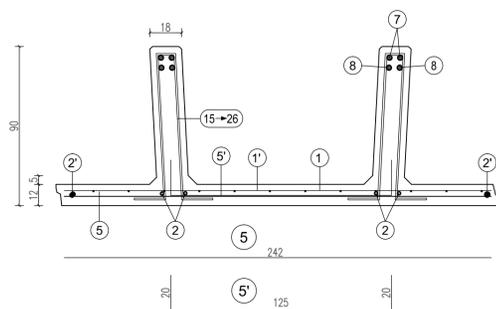

15  
n°3+3 staffe Ø8 da concentrare nei primi 15 cm alla sommità del pannello (vedi tabella)



16  
staffe Ø8/30 cm. da posizionare nel tratto verticale della nervatura del pannello (vedi tabella)

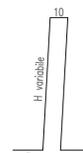


da pos. 17 a pos. 23  
staffe Ø8/30 cm. da posizionare nel tratto obliquo della nervatura del pannello (vedi tabella)

da pos. 24 a pos. 26  
n°3+3 staffe Ø10 da concentrare nei primi 15 cm sopra la suola di fondazione (vedi tabella)


scatola s=40 cm.	H	1	1'	2	2'	3	4	5	5'	6	7	8	9
440	n=1 Ø6-20x20 H=392 L=242	n=1 Ø6-20x20 H=100 L=242	n=2+2 Ø8 sv=432	n=1+1 Ø8 sv=392	n=2+2 Ø10 sv=200	n=4+4 Ø6 sv=63	n=1 Ø8 sv=242	n=3 Ø8 Passo 120 sv=165	n=2+2 Ø12 sv=254	n=2+2 Ø14 sv=465	n=2+2 Ø16 sv=280	n=1+1 Ø8 sv=139	

PARTICOLARE SPONDE LATERALI

Scala 1:4

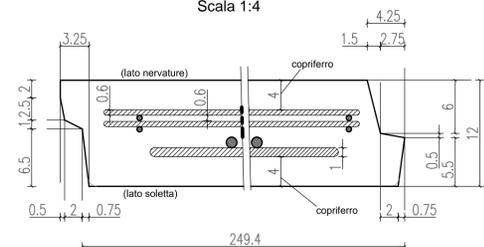

PARTICOLARE PROSPETTO ANTERIORE

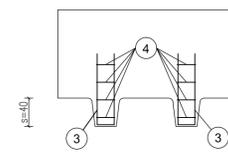

POS.	n°	Ø	h	sv.
15	3+3	8	24	92
16	5+5	8	24	92
17	1+1	8	30	104
18	1+1	8	36	116
19	1+1	8	42	128
20	1+1	8	48	140
21	1+1	8	54	152
22	1+1	8	60	164
23	1+1	8	66	176
24	1+1	10	70	184
25	1+1	10	71	186
26	1+1	10	72	188

ARMATURA TIPOLOGICA VALIDA PER I MURI

183

MATRICE DI REVISIONE

REV	DATA	DESCRIZIONE MODIFICA

N.B.: LA TAVOLA SOSTITUISCE QUELLA RELATIVA AL CODICE E DEL PROGETTO ESECUTIVO

**COLLEGAMENTO AUTOSTRADALE**  
DALMINE - COMO - VARESE - VALICO DEL GAGGILO E OPERE AD ESSO CONNESSE  
CODICE C.U.P. F1180600270007  
**TRATTE B1, B2, C, D, TRVA13+14, GREENWAY**  
**AS BUILT**  
TRATTA B1  
OPERE D'ARTE MINORI - OPERE DI SOSTEGNO  
GALLERIA COPRENO EST  
MURO EST - ARMATURA TAV. 5/10

FASE	PROGETTUALE	LOTTO	ZONA	OPERA	TRATTO D'OPERA	TIPO ELABORATO	PROGRESSIVO	REVISIONE
A	1	A04	GA201	A	OP	AR	005	m

Scala: Vite

DATA	DESCRIZIONE	REV
Novembre 2015	Emissione	E

CONCEDENTE: CONCESSIONI AUTOSTRADALI LOMBARDE

CONCESSIONARIO: Autstrade Pademontana Lombardia  
Direttore Tecnico: Ing. Enrico Arini  
Referente Tecnico: Referente Tecnico

APPROVATO: Autstrade Pademontana Lombardia  
Il Direttore dei Lavori: Ing. Francesco Domenico

IMPRESA: RAGGRUPPAMENTO TEMPORANEO IMPRESE:  
Mandatario: STRABAG A.G.  
Mandante: GLF Grandi Lavori Fincosit S.p.A.  
Mandante copiatata: Giuseppe Malturo S.p.A.  
Mandante copiatata: STRABAG S.p.A.

PROGETTISTA - PROGETTO ESECUTIVO DI DETTAGLIO: 3TI PROGETTI ITALIA INGEGNERIA REGISTRA S.p.A.  
RAGGRUPPAMENTO TEMPORANEO PROGETTISTI: GP Ing. Alberto Cecchini

RESPONSABILE DI PROGETTO ED INCARICATO DELL'INTEGRAZIONE FRA LE VARIE PRESTAZIONI: Ing. Alberto Cecchini

ELABORAZIONE PROGETTUALE: PROGETTISTA: Coopprogetti Soc. Coop.  
DIRETTORE TECNICO: Ing. Alessandro Piacucci

Redatto: Ragnacci  
Verificato: Panfilì

INGEGNERI DELLA PROVINCIA DI VARESE  
Sezione A  
N° A1740  
DOITTORE INGEGNERE  
ALESSANDRO PIACUCCI  
SETTORE CIVILE E AMBIENTALE  
ISTITUTO PROFESSIONALE  
Approvato: Piacucci