



PIANTA
Scala 1:200

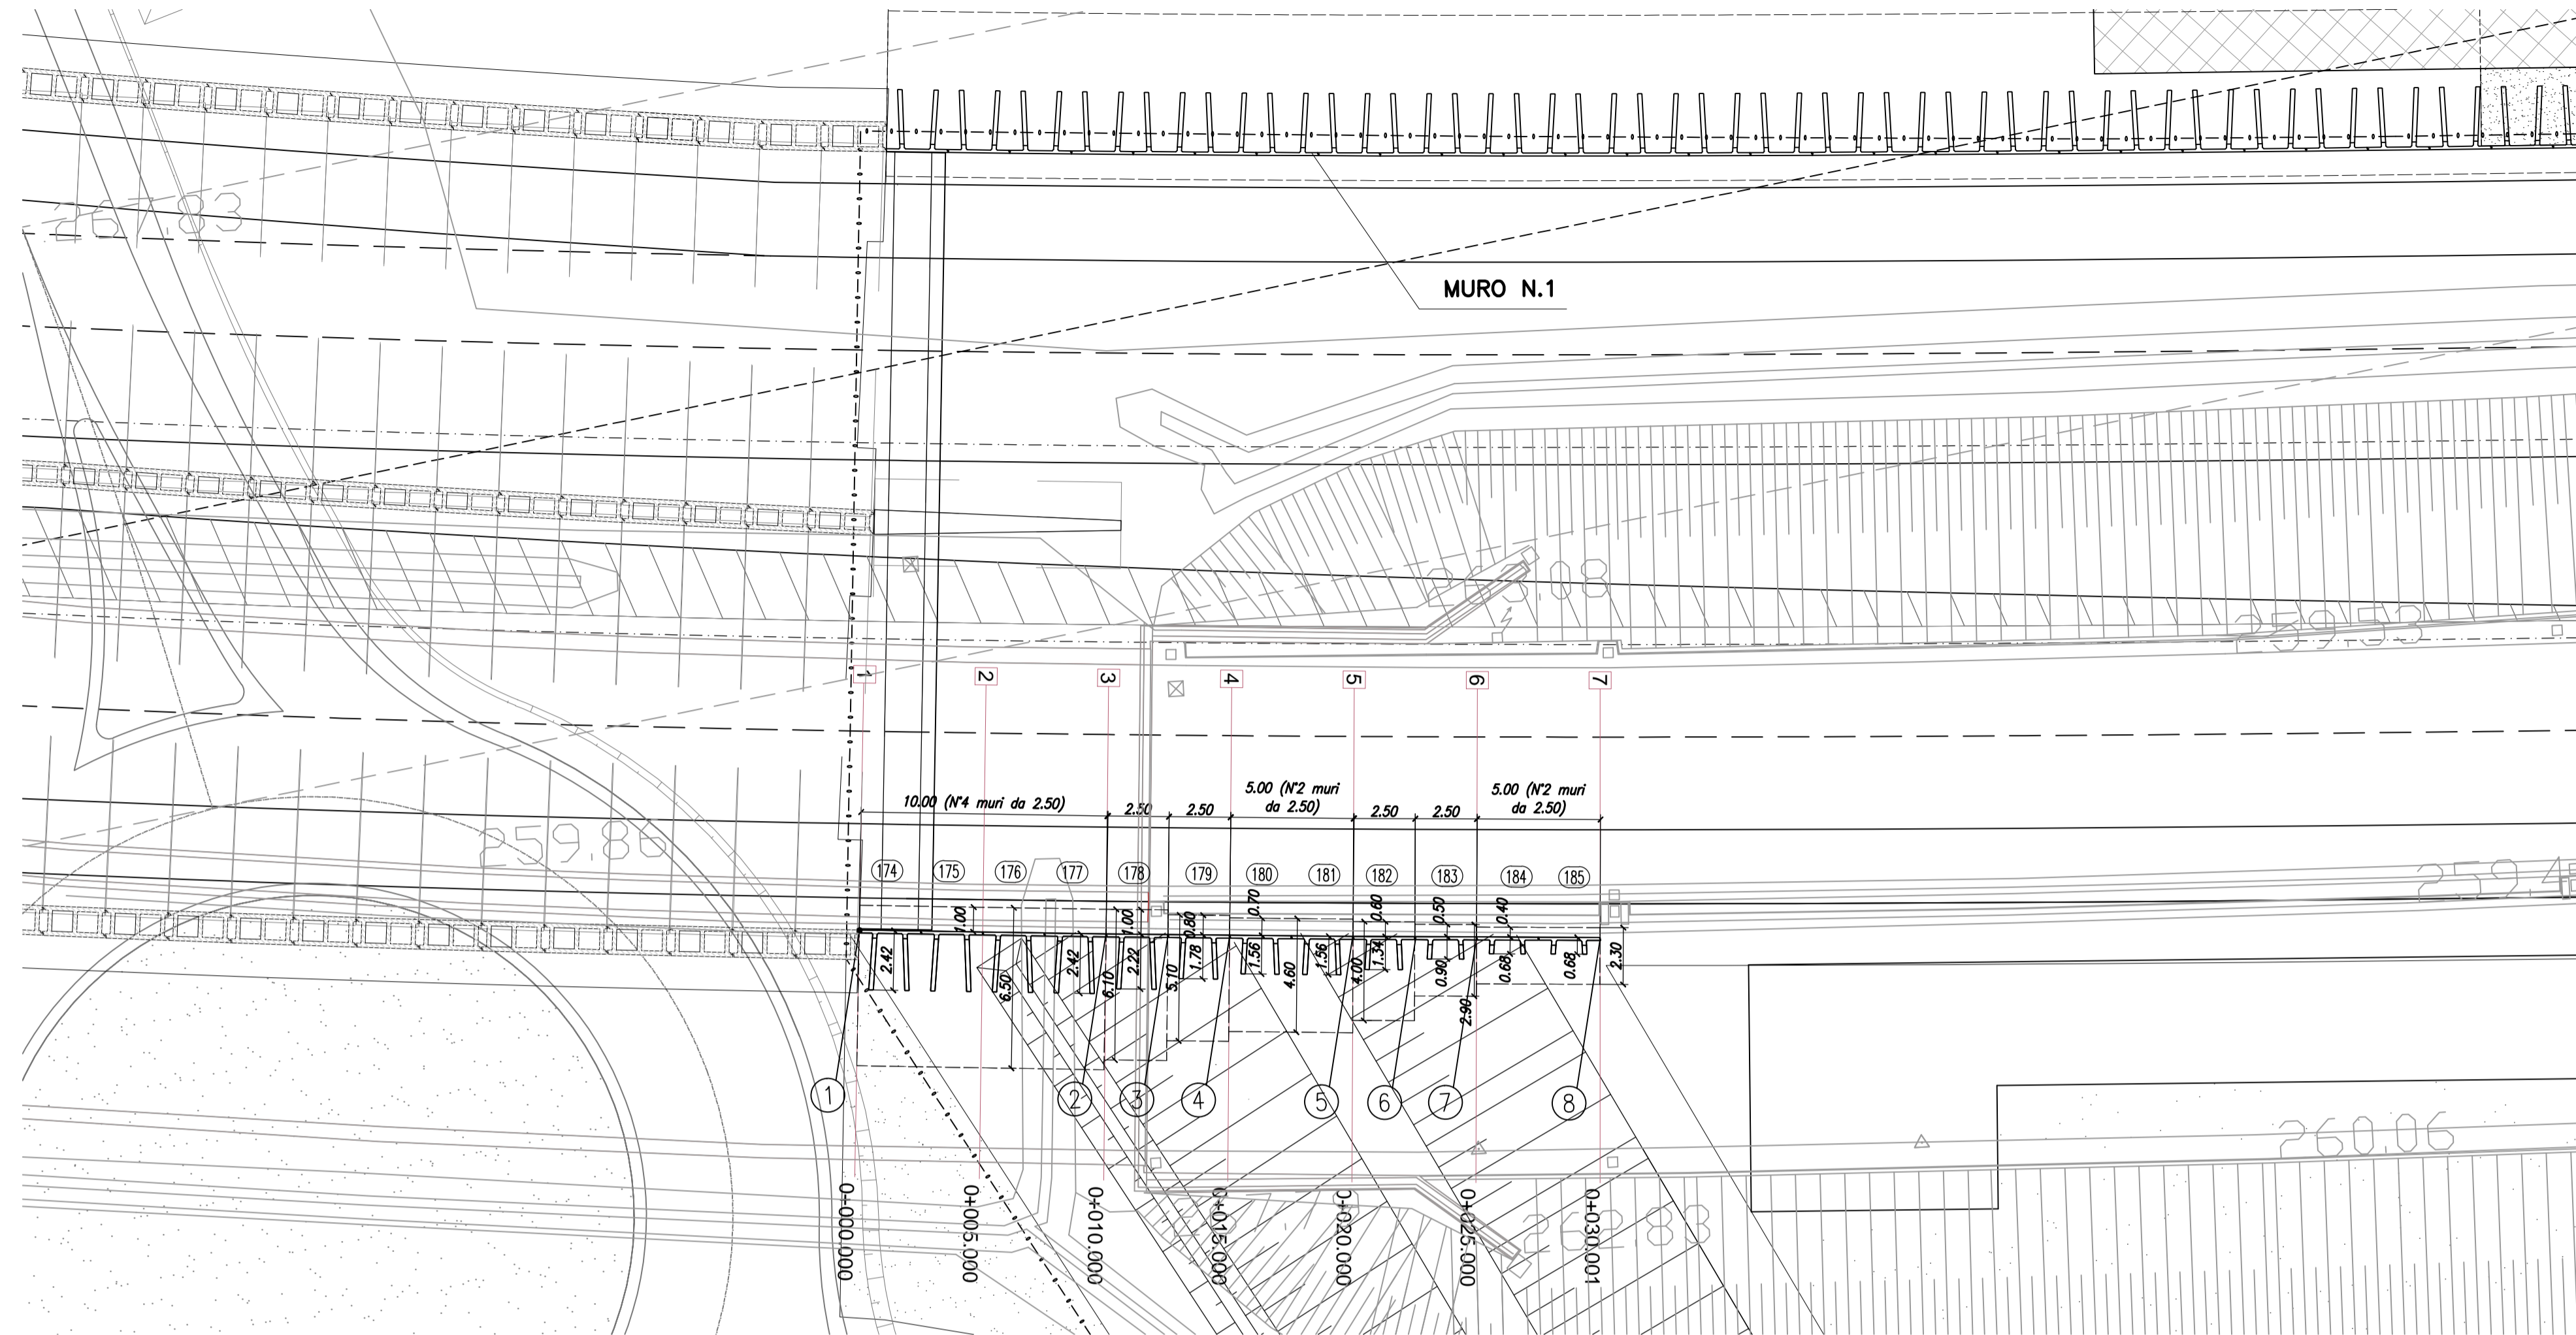

PROSPETTO
Scala 1:200

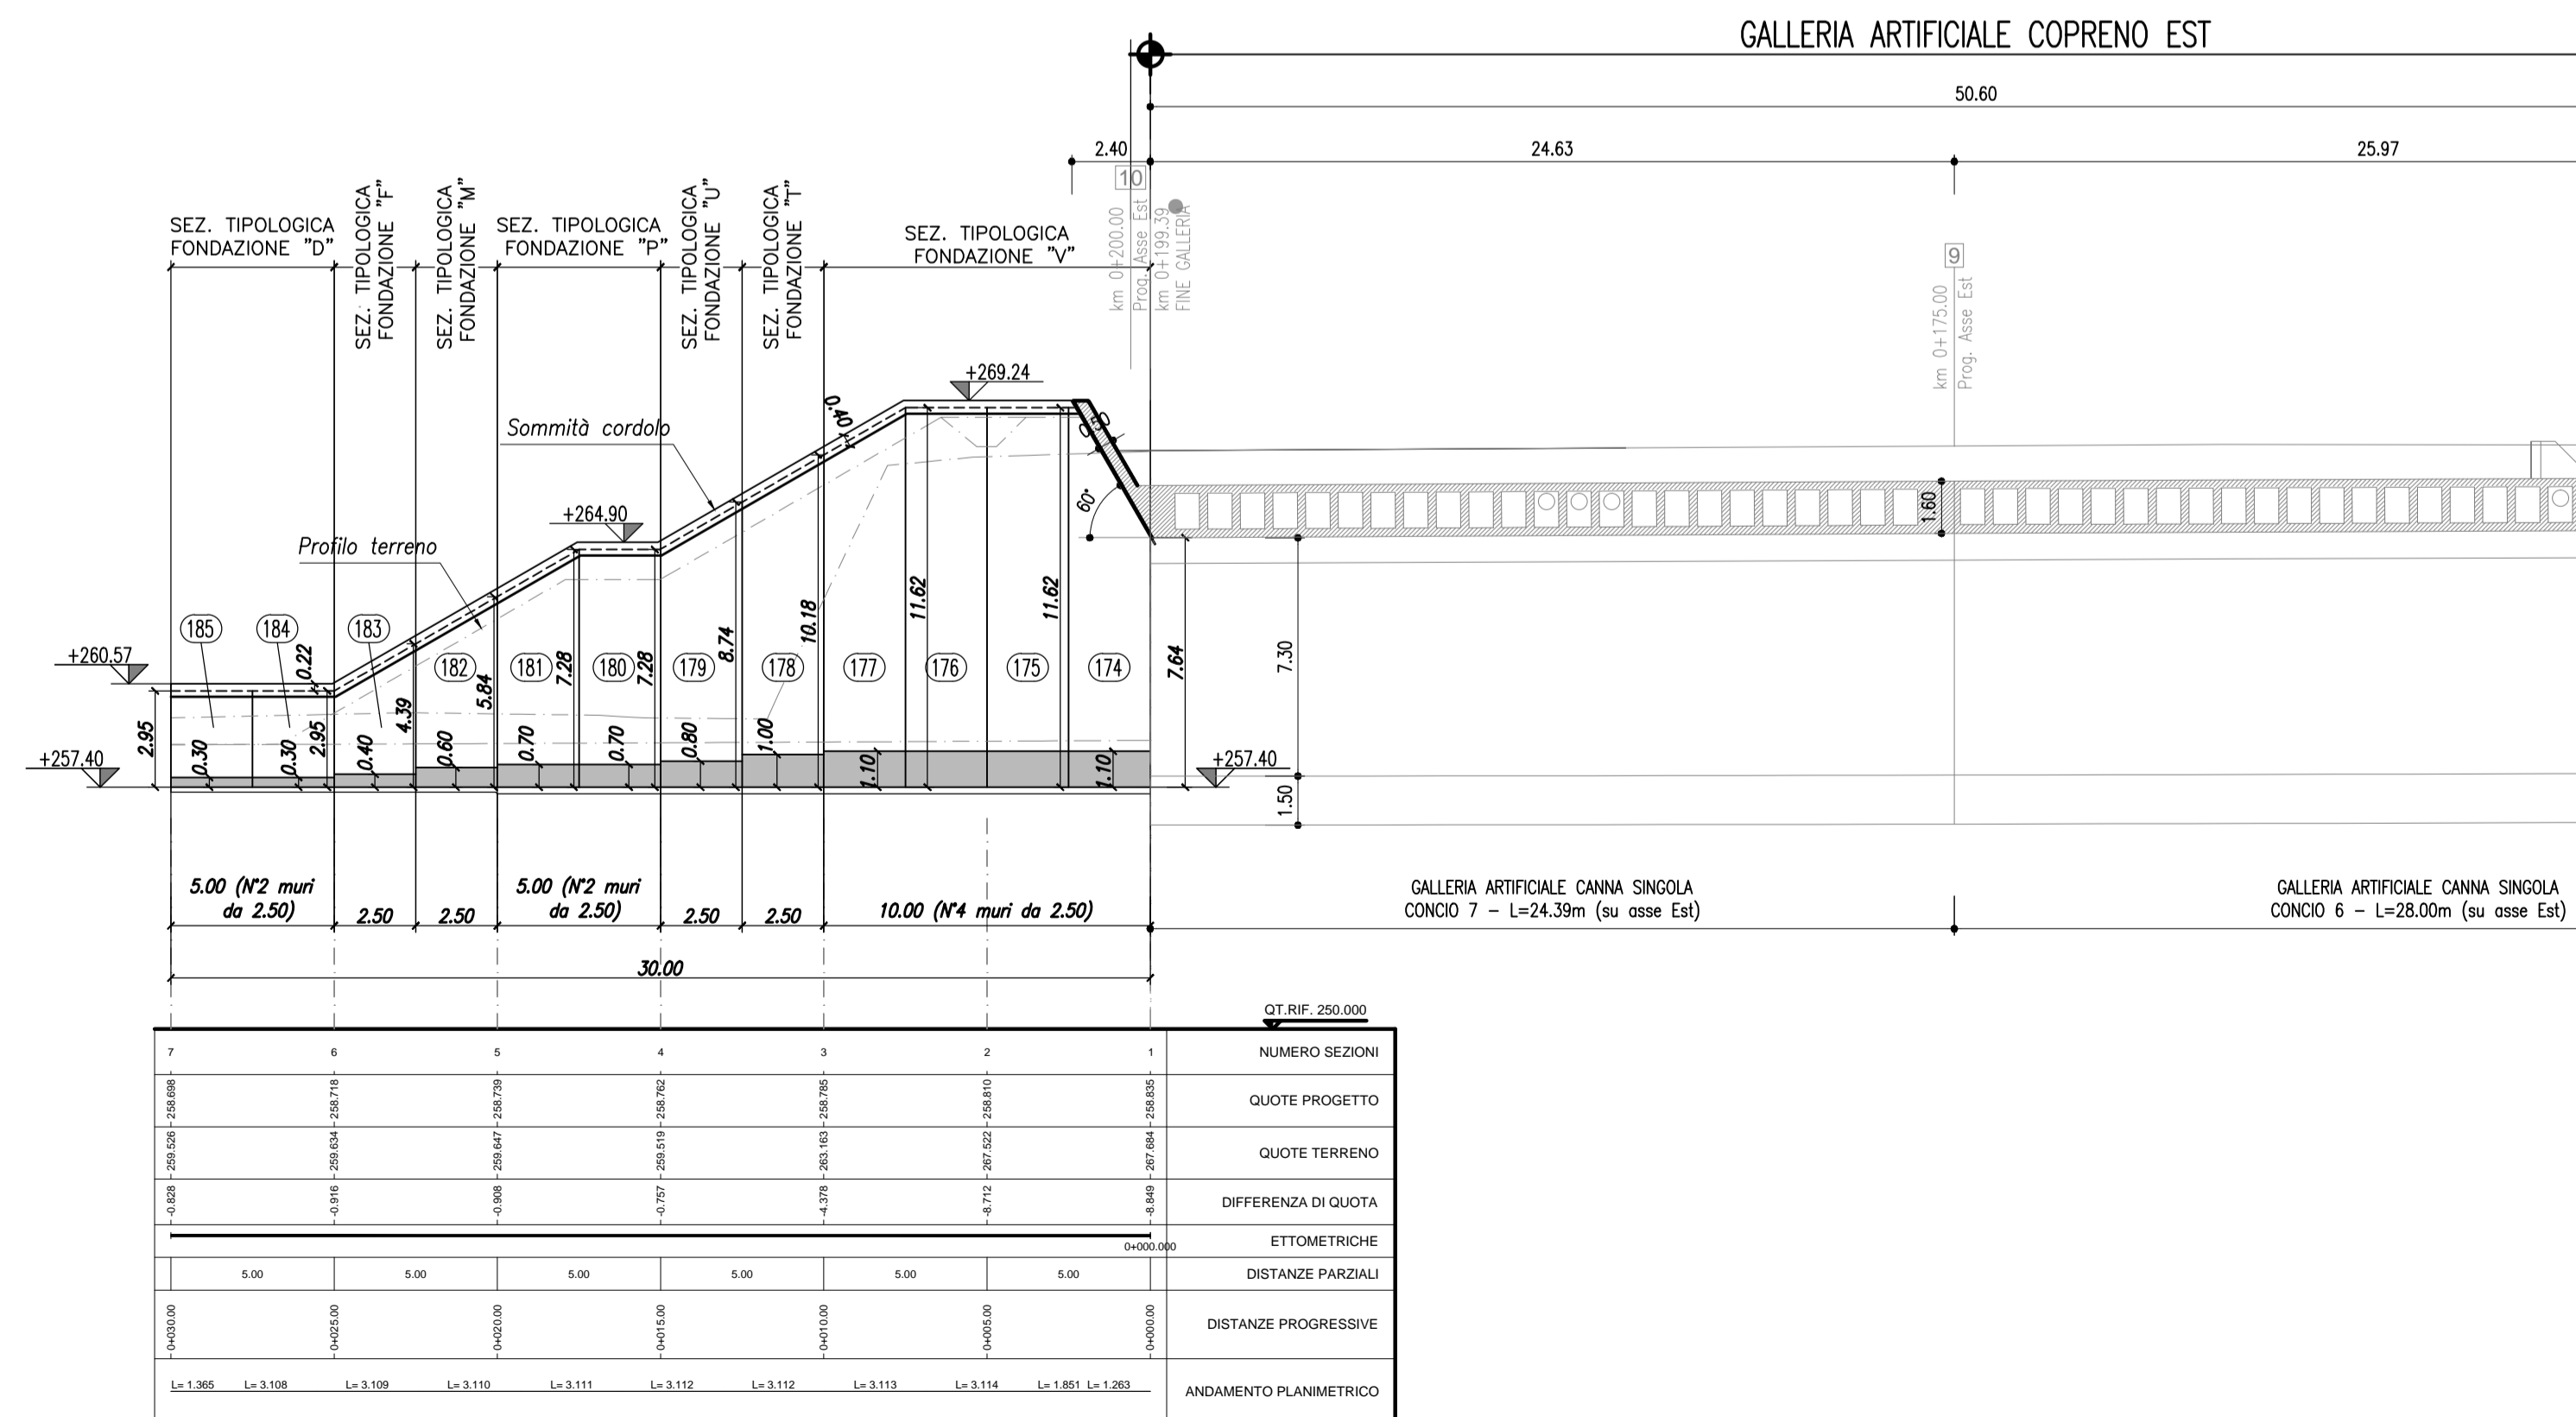

COORDINATE PER IL TRACCIAMENTO

PUNTI	EST	NORD
1	142091.06	245814.78
2	142101.02	245814.03
3	142103.51	245813.86
4	142106.01	245813.69
5	142111.00	245813.35
6	142113.49	245813.19
7	142115.99	245813.03
8	142120.98	245812.72

MATRICE DI REVISIONE

REV	DATA	DESCRIZIONE MODIFICA

N.B.: LA TAVOLA SOSTITUISCE QUELLA RELATIVA AL CODICE [] DEL PROGETTO ESECUTIVO

COLLEGAMENTO AUTOSTRADALE DALMINE - COMO - VALICO DEL GAGGIOLO E OPERE AD ESSO CONNESSE
CODICE C.U.P. F418060027007

TRATTE B1, B2, C, D, TRVA13+14, GREENWAY

AS BUILT

TRATTA B1
OPERE D'ARTE MINORI - OPERE DI SOSTEGNO
GALLERIA COPRENO MURO EST
PLANIMETRIA E PROFILO

IDENTIFICAZIONE ELABORATO
CODICE PROGETTO: F00107B
WBS

IMPRESA
RAGGRUPPAMENTO TEMPORANEO IMPRESE:

Mandatario	Mandatario	Mandatario	Mandatario coprogettato
STRABAG A.G.	GLF Grandi Lavori Fincosit S.p.A.	Impresa costruzioni Giuseppe Maltauro S.p.A.	STRABAG S.p.A.

CONCEDENTE: CONCESSIONI AUTOSTRADALI LOMBARDE

RESPONSABILE DI PROGETTO ED INCARICATO DELLA INTEGRAZIONE FRA LE VARIE PRESTAZIONI: Ing. Alberto Cecchini

CONCESSIONARIO: Autorisulta Pedemontana Lombardia
Direttore Tecnico: Ing. Enrico Anni
Relatore Tecnico: Arch. Giovanni Caruso

PROGETTISTA: Coopprogetti Soc. Coop.
DIRETTORE TECNICO: Ing. Alessandro Placucci

APPROVATO: Il Direttore dei Lavori: Ing. Francesco Donarico

ELABORAZIONE PROGETTUALE
Redatto: Ragnacci
Verificato: Panfilì

N° A1740
DOTTOR IN INGEGNERIA
ALESSANDRO PLACUCCI
SETTORE CIVILE E AMBIENTALE
Approvato: PLACUCCI