


PIANTA  
Scala 1:100



PROSPETTO  
Scala 1:100

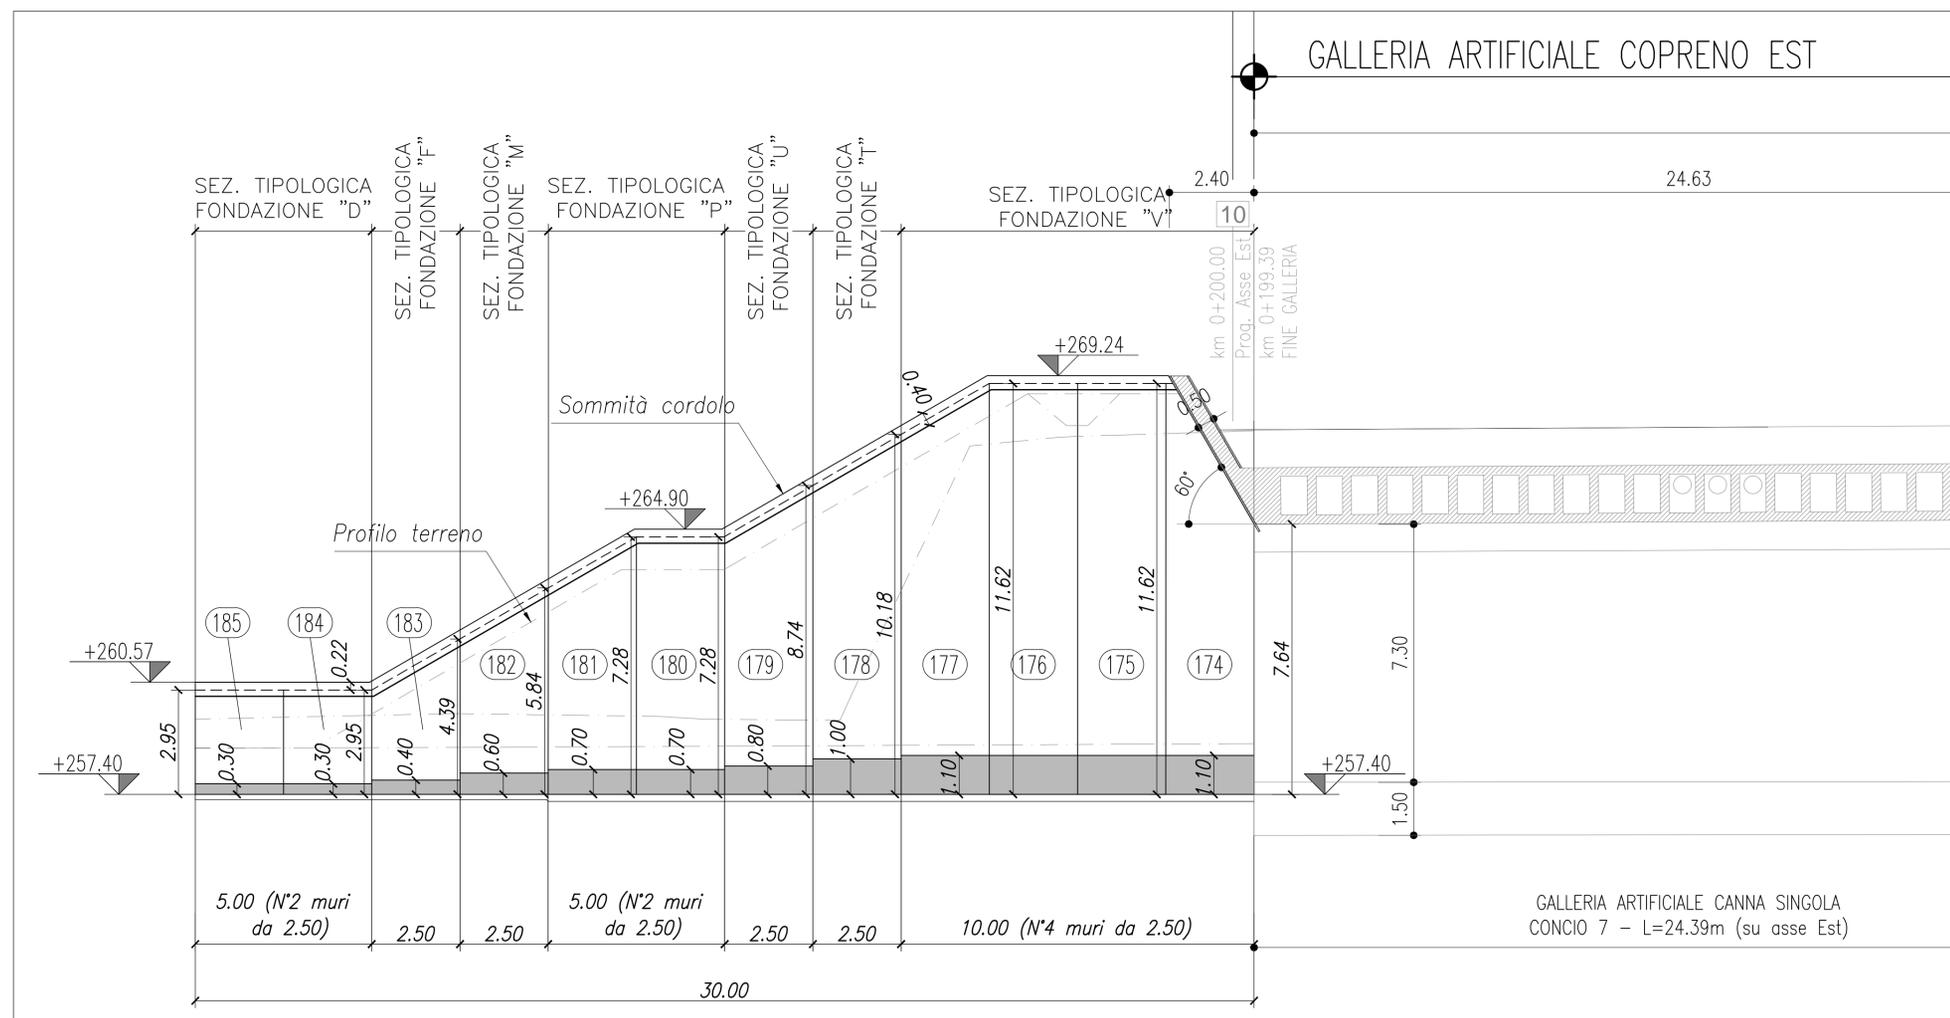

MATRICE DI REVISIONE

REV	DATA	DESCRIZIONE MODIFICA

N.B.: LA TAVOLA SOSTITUISCE QUELLA RELATIVA AL CODICE E [ ] DEL PROGETTO ESECUTIVO

COLLEGAMENTO AUTOSTRADALE DALMINE - COMO - VARESE - VALICO DEL GAGGIOLO E OPERE AD ESSO CONNESSE  
CODICE C.U.P. F11B0600270007

TRATTE B1, B2, C, D, TRVA13+14, GREENWAY  
**AS BUILT**  
TRATTA B1  
OPERE D'ARTE MINORI - OPERE DI SOSTEGNO  
GALLERIA COPRENO MURO EST  
PIANTA E PROSPETTO

IDENTIFICAZIONE ELABORATO  
CODICE PROGETTO: F00107B  
WBS

IMPRESA  
RAGGRUPPAMENTO TEMPORANEO IMPRESE:  
Mandatario: STRABAG A.G.  
Mandante: GLF Grandi Lavori Fincosit S.p.A.  
Mandatario cooptato: Impresa costruzioni Giuseppe Maltauro S.p.A.  
Mandatario STRABAG S.p.A.

CONCEDENTE  
CONCESSIONARI AUTOSTRADALI LOMBARDE

PROGETTISTA - PROGETTO ESECUTIVO DI DETTAGLIO  
RAGGRUPPAMENTO TEMPORANEO PROGETTISTI:  
Mandatario: 3TI PROGETTI ITALIA  
Mandante: GP  
Mandatario cooptato: Arch. Salvatore Vermiglio

RESPONSABILE DI PROGETTO ED INCARICATO DELL'INTEGRAZIONE FRA LE VARIE PRESTAZIONI:  
Ing. Alberto Cecchini

ELABORAZIONE PROGETTUALE  
PROGETTISTA: Coopprogetti Soc. Coop.  
DIRETTORE TECNICO: Ing. Alessandro Placucci

APPROVATO  
Il Direttore dei Lavori: Ing. Francesco Domani  
Lombardia

Redatto: Ragnacci  
Verificato: Panfilì

REGOLAMENTO DELLA PROVINCIA DI Sestione A N° A1740  
DOTTORE INGEGNERE ALESSANDRO PLACUCCI  
SEZIONE CIVILE E AMMINISTRATIVE VIGILANZA SETTORIALE  
Approvato: PLACUCCI