






PIANTA MURO "2" - Scala 1:100

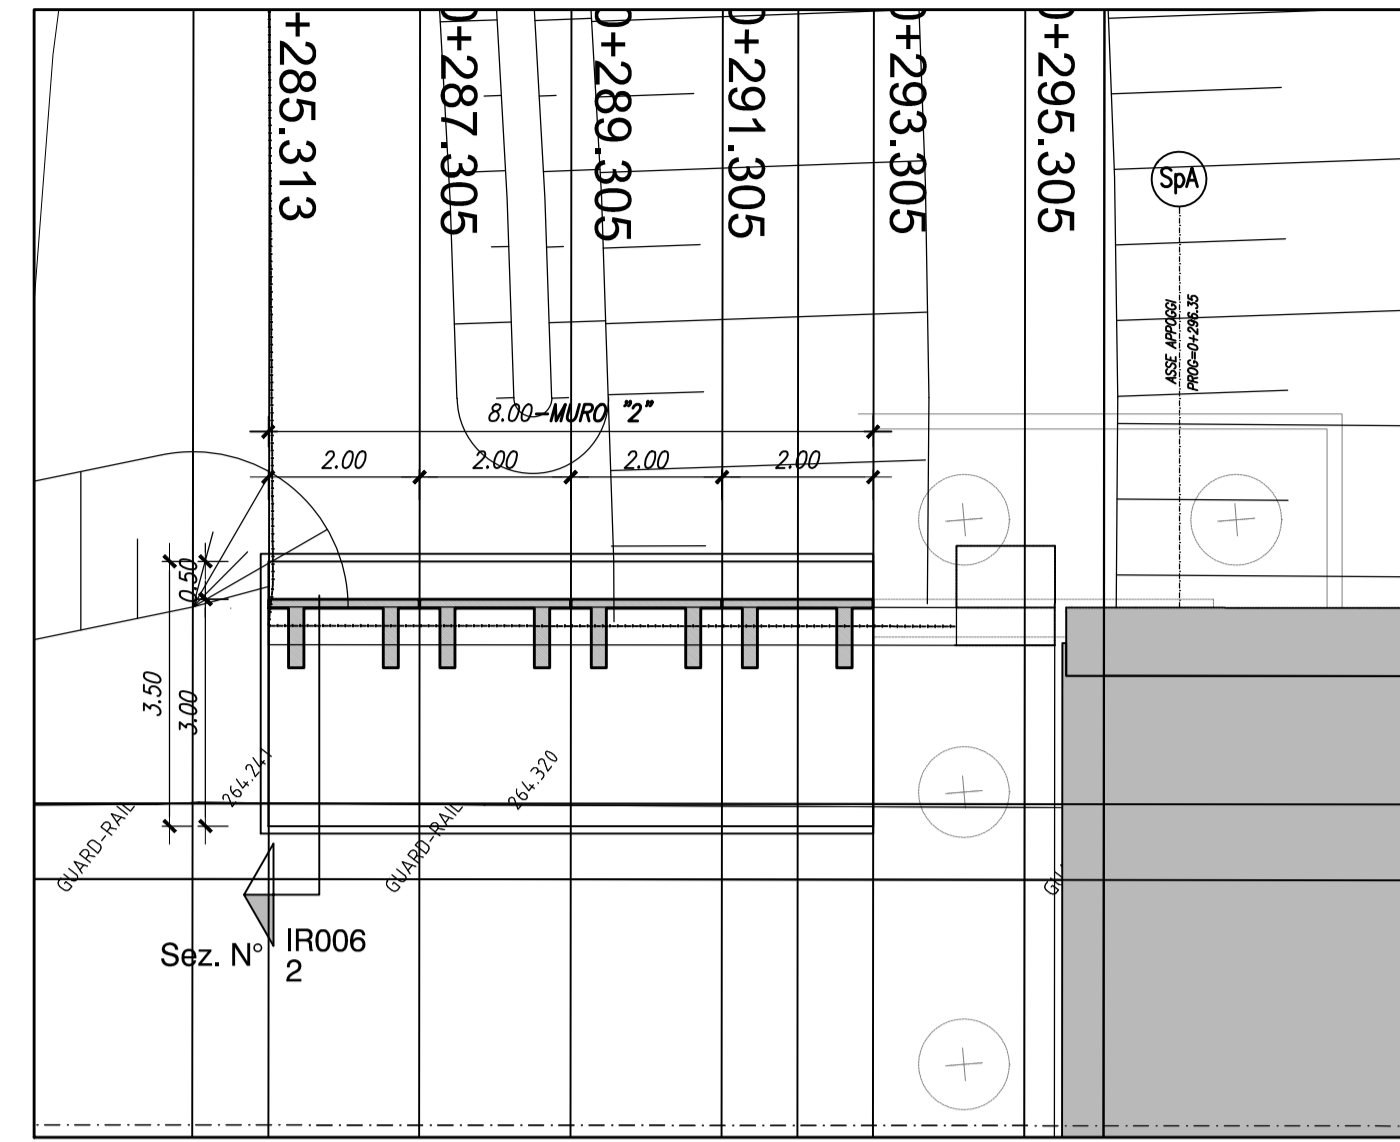

PROSPETTO MURO "2" - Scala 1:100

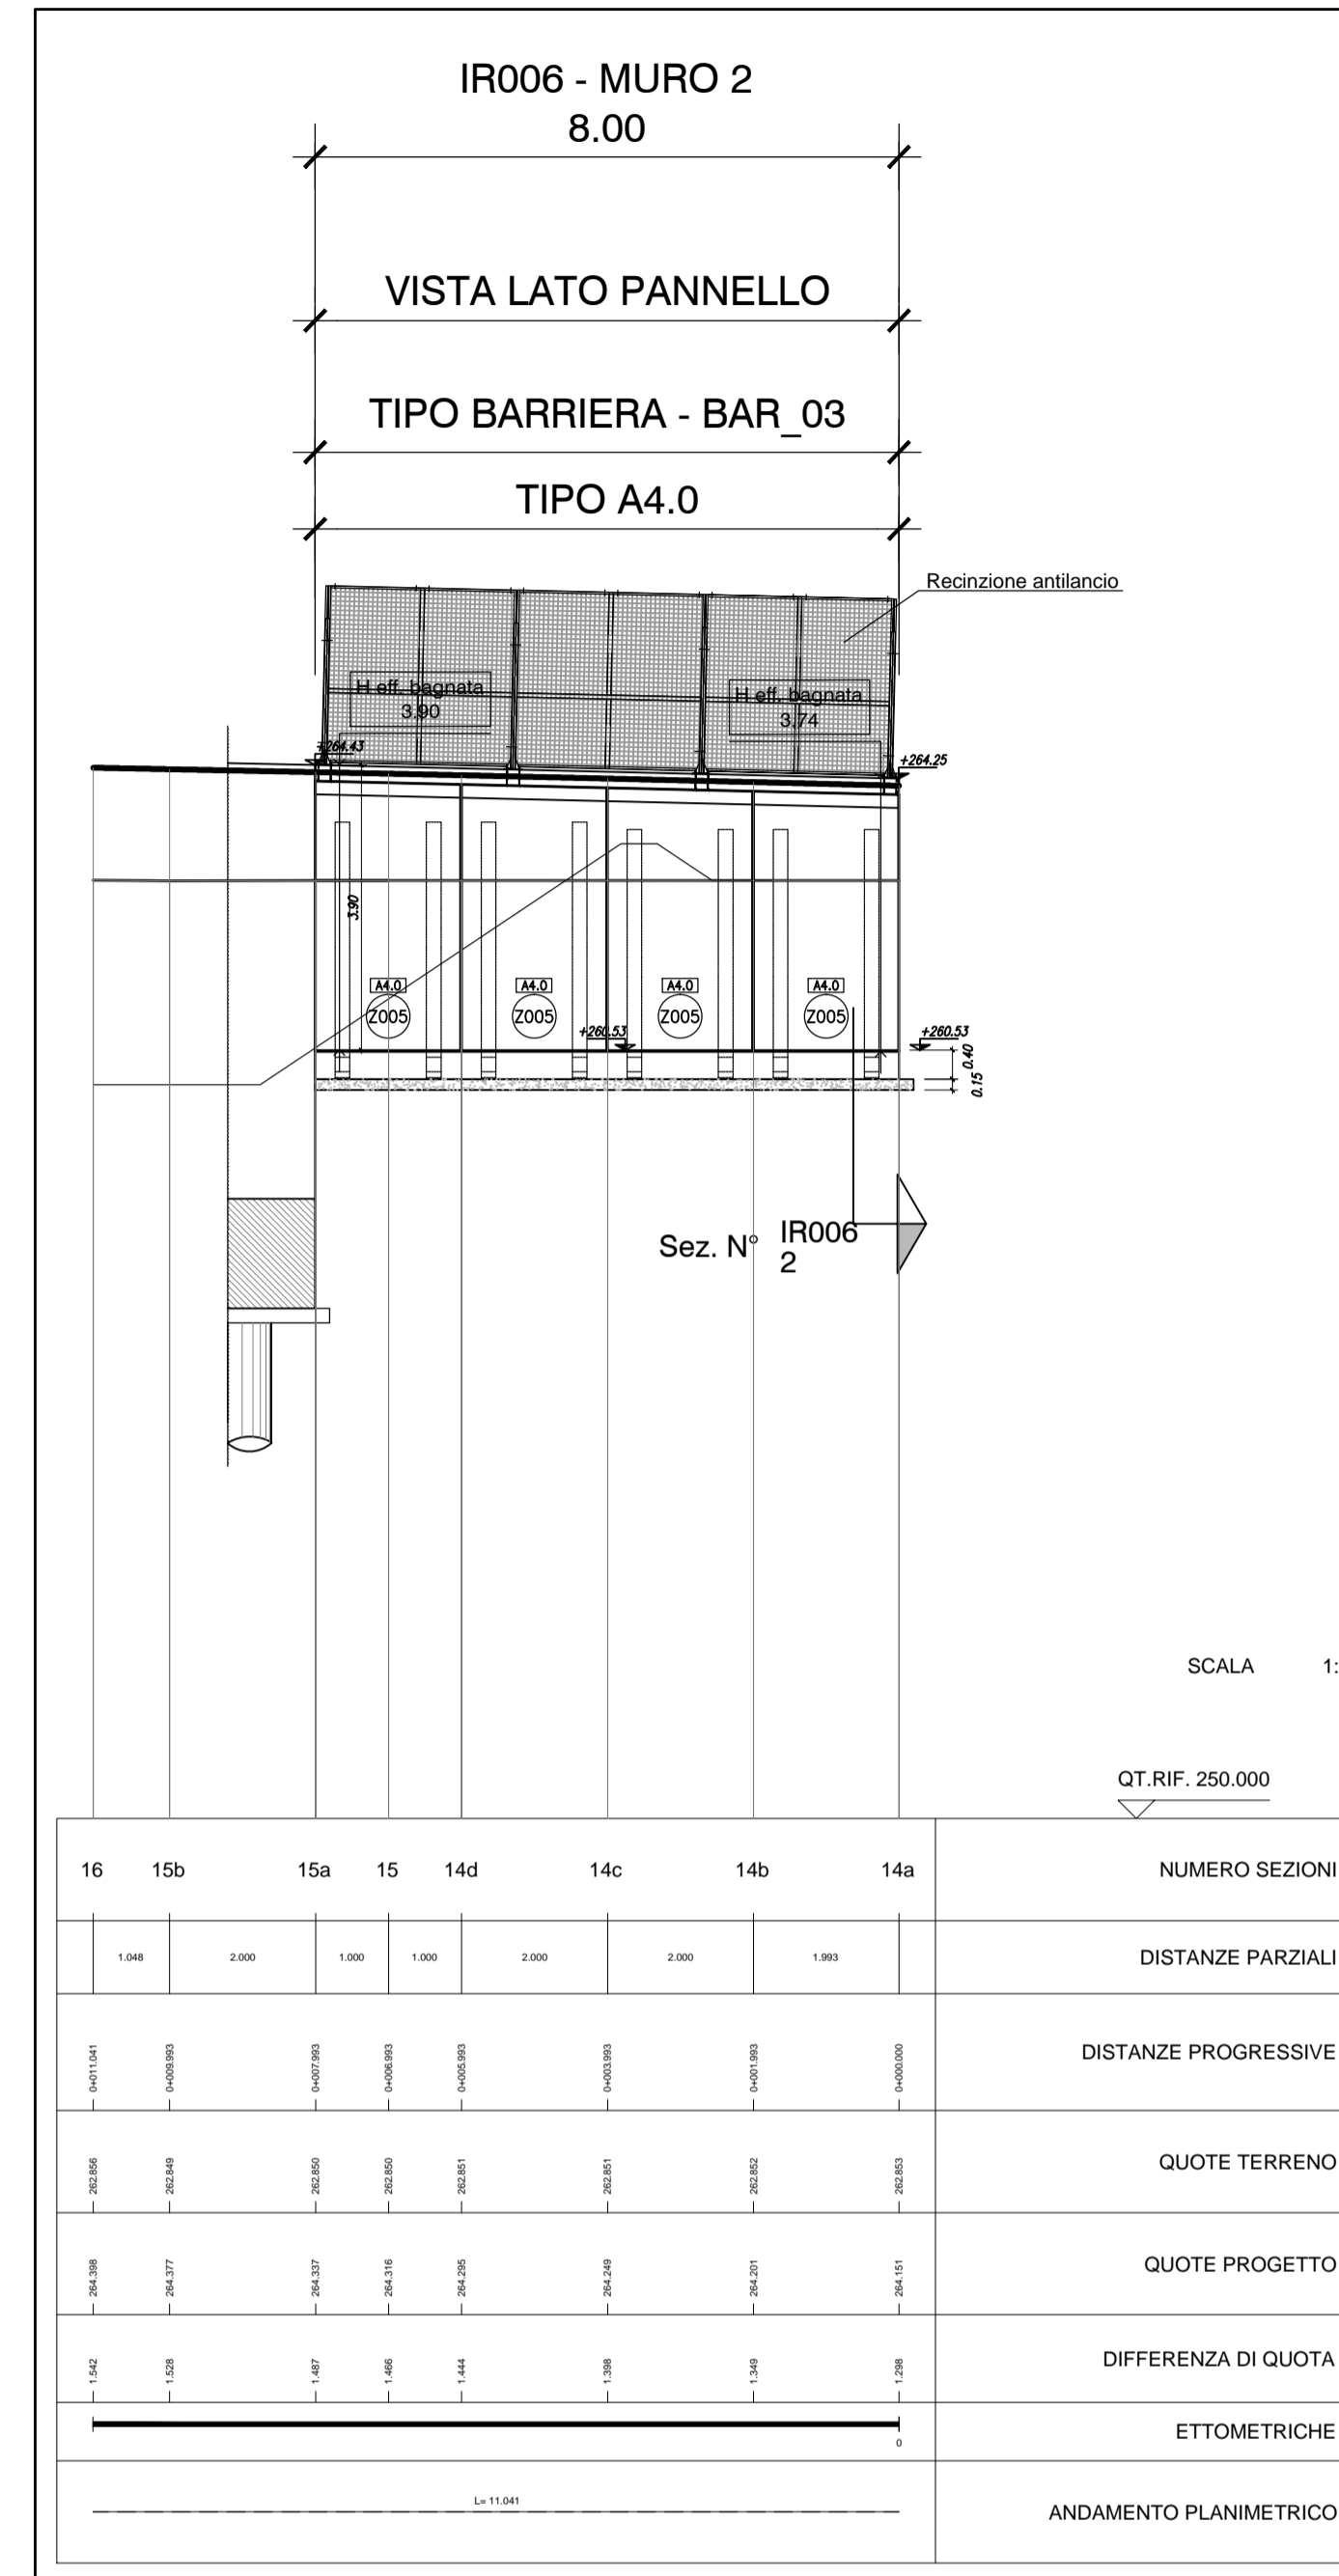

Scala 1:50

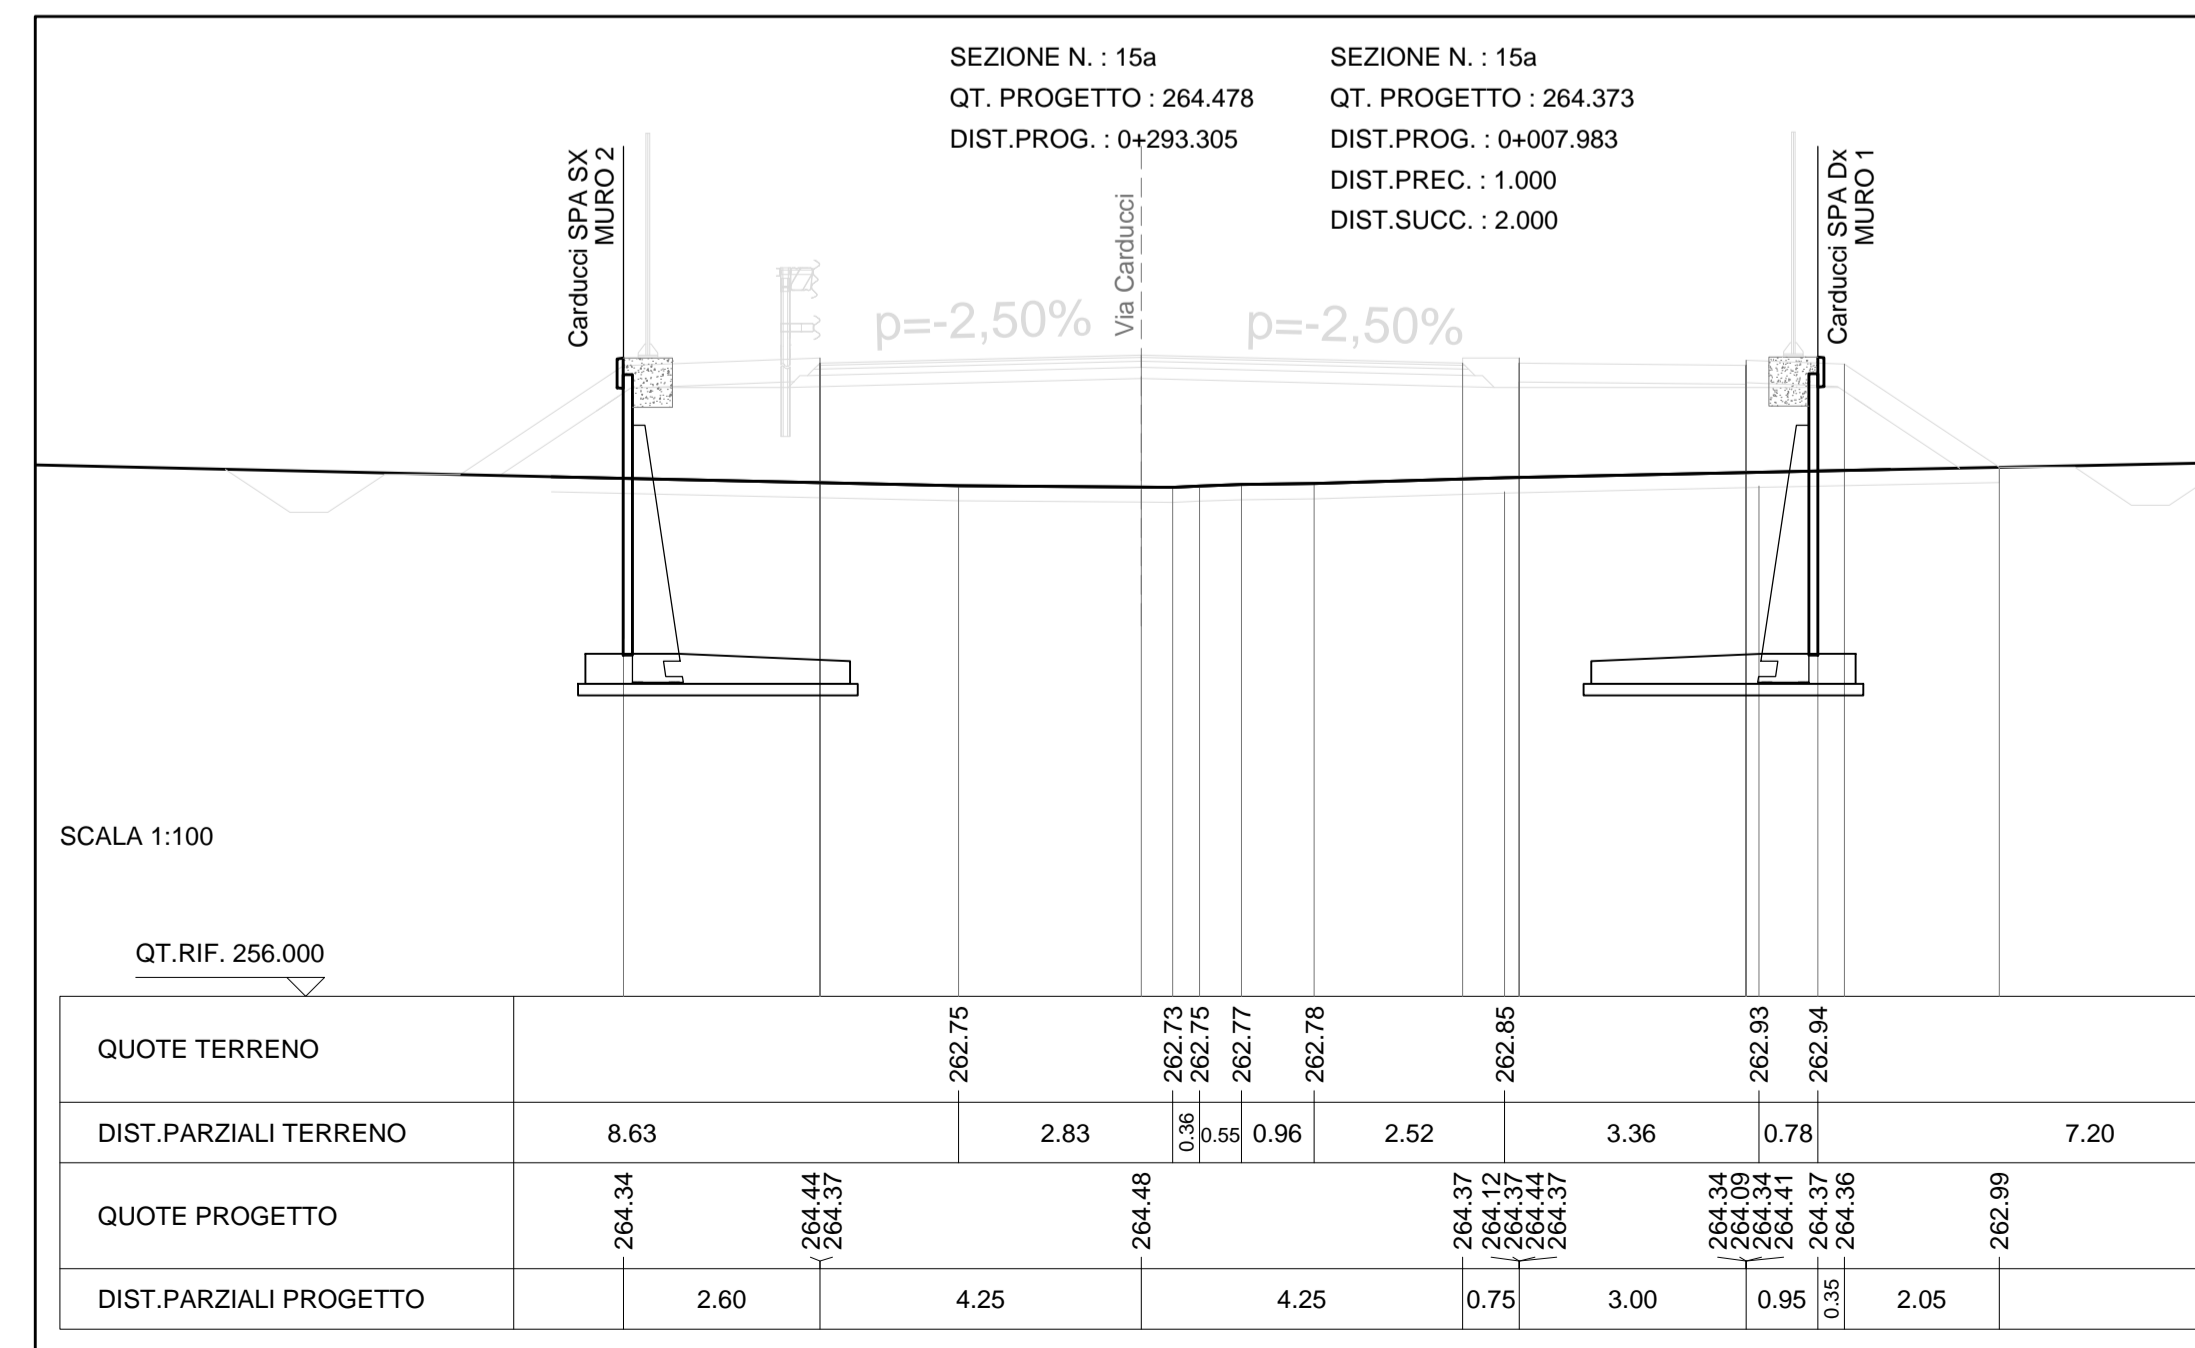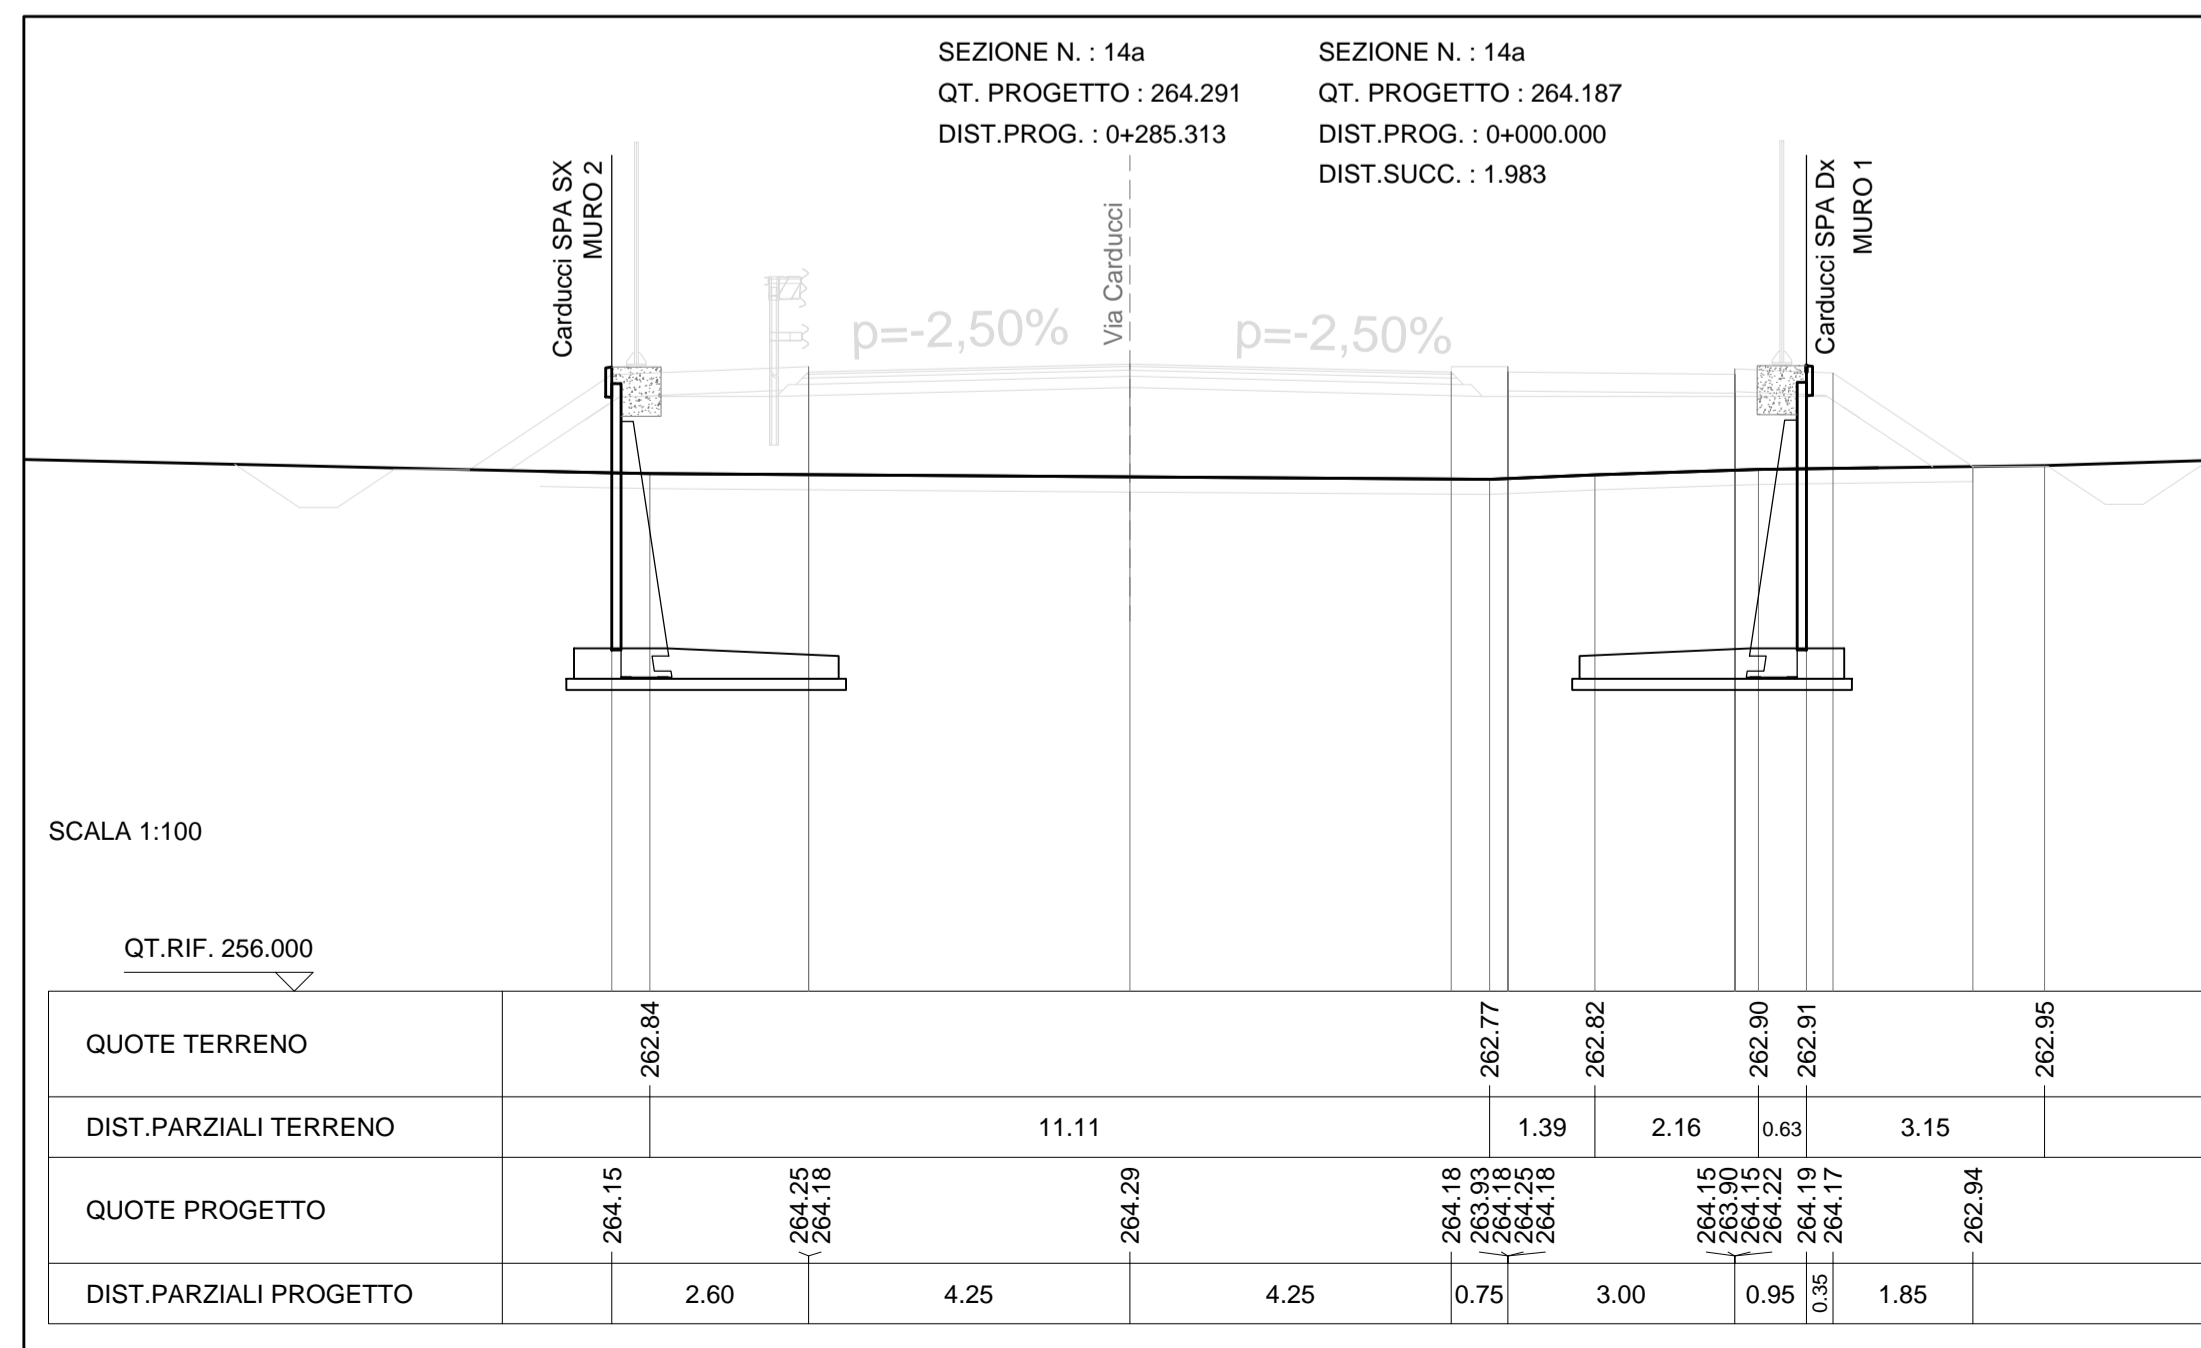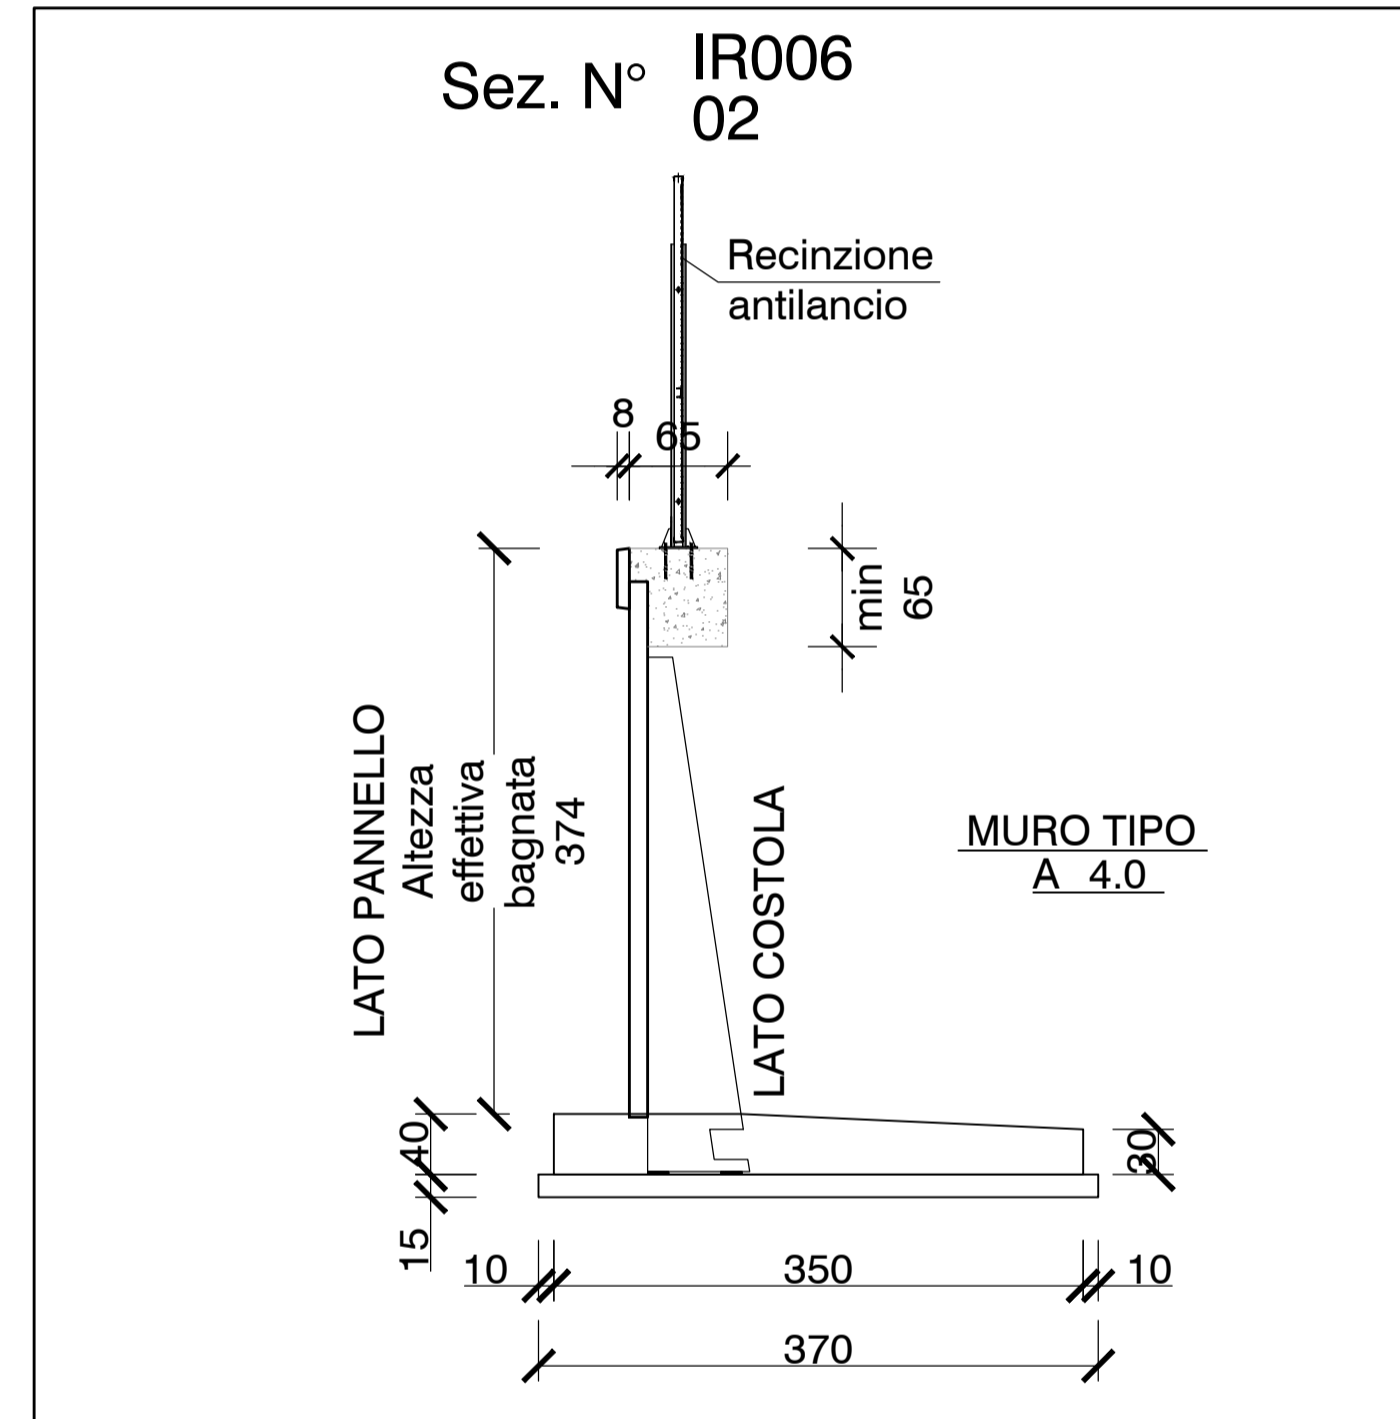

MATRICE DI REVISIONE

REV	DATA	DESCRIZIONE MODIFICA
-	-	-
-	-	-
N.B.: LA TAVOLA SOSTITUISCE QUELLA RELATIVA AL CODICE [] DEL PROGETTO ESECUTIVO

COLLEGAMENTO AUTOSTRADALE DALMINE - COMO - VARESE - VALICO DEL GAGGIOLO E OPERE AD ESSO CONNESSE

CODICE C.U.P. F1180000270007

TRATTE B1, B2, C, D, TRVA13+14, GREENWAY

AS BUILT

TRATTA B1

OPERE D'ARTE MINORI - OPERE DI SOSTEGNO

OPERE DI SOSTEGNO - VIA CARDUCCI

MURO 2 APP. CAV. VIA CARDUCCI - Pianta, prospetto e sezione Tav 2/4

IMPRESA RAGGRUPPAMENTO TEMPORANEO IMPRESE:

Mandatario: STRABAG A.G.

Mandatario: GLF Grandi Lavori Fincosit S.p.A.

Mandatario: Impresa costruzioni Giuseppe Malturo S.p.A.

Mandatario cooptata: STRABAG S.p.A.

CONTRATTI: STRABAG, MALTAURO, STRABAG

PROGETTISTA - PROGETTO ESECUTIVO DI DETTAGLIO

PROGETTISTA: RAGGRUPPAMENTO TEMPORANEO PROGETTISTI:

Mandatario: Mandatario

CONCEDENTE: CONCESSIONARI AUTOSTRADALI LOMBARDE

RESPONSABILE DI PROGETTO ED INCARICATO DELL'INTEGRAZIONE FRA LE VARIE PRESTAZIONI: Ing. Alberto Cecchini

CONCSSIONARIO: Autstrade Pademontana Lombardia

ELABORAZIONE PROGETTUALE: PROGETTISTA: BETONCABLO S.p.A. Arch. Massimo Tosi

APPROVATO: Il Direttore dei Lavori: Ing. Francesco Domenico

Redatto: Parini

Verificato: Tosi

Approvato: Placucci