




PIANTA MURO "3" - Scala 1:100

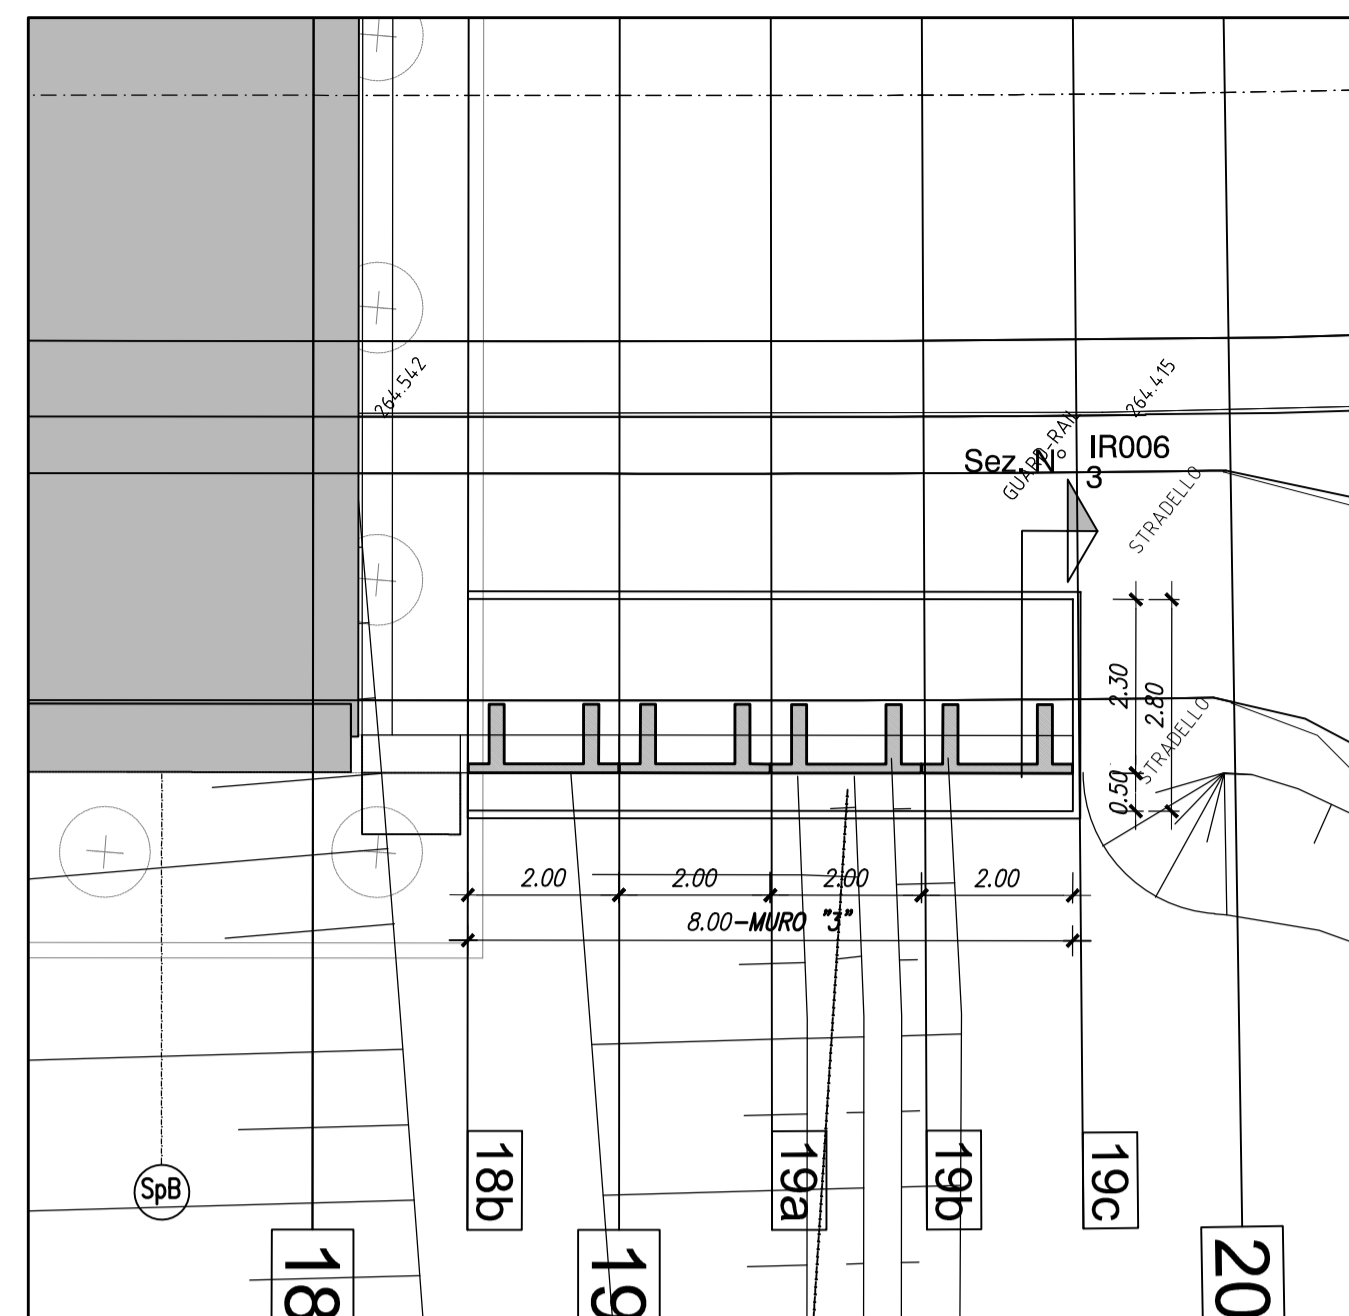

Scala 1:50

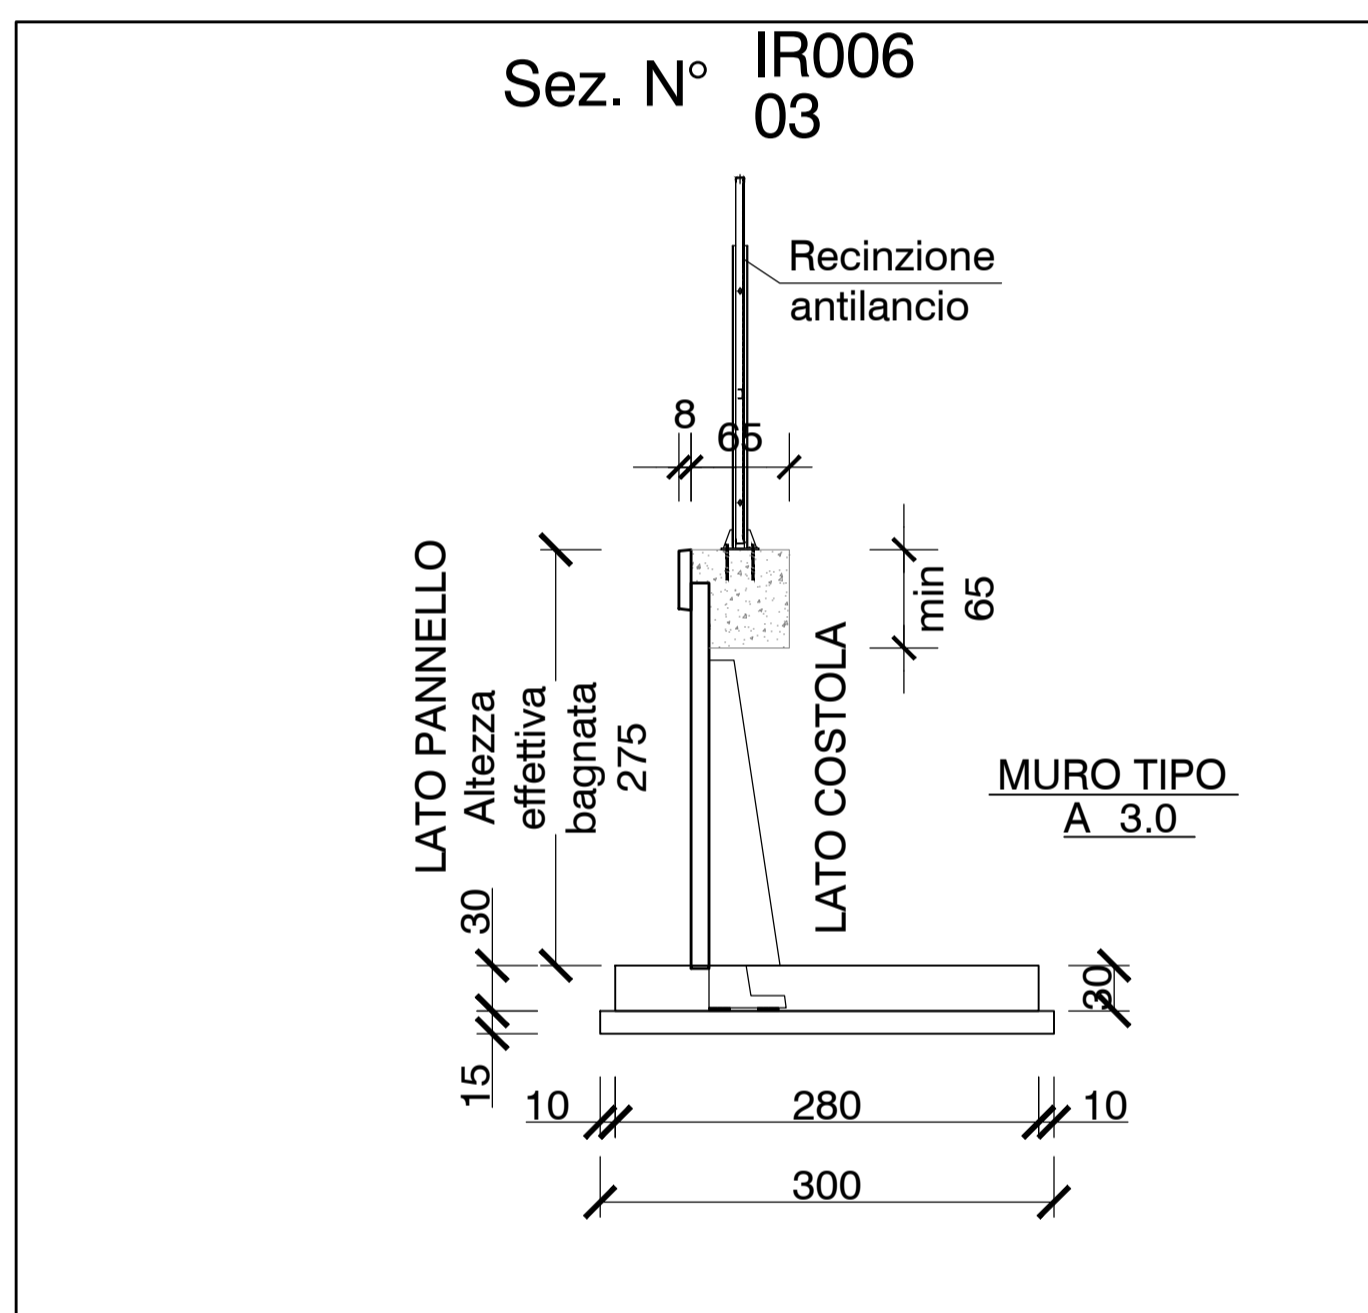


PROSPETTO MURO "3" - Scala 1:100

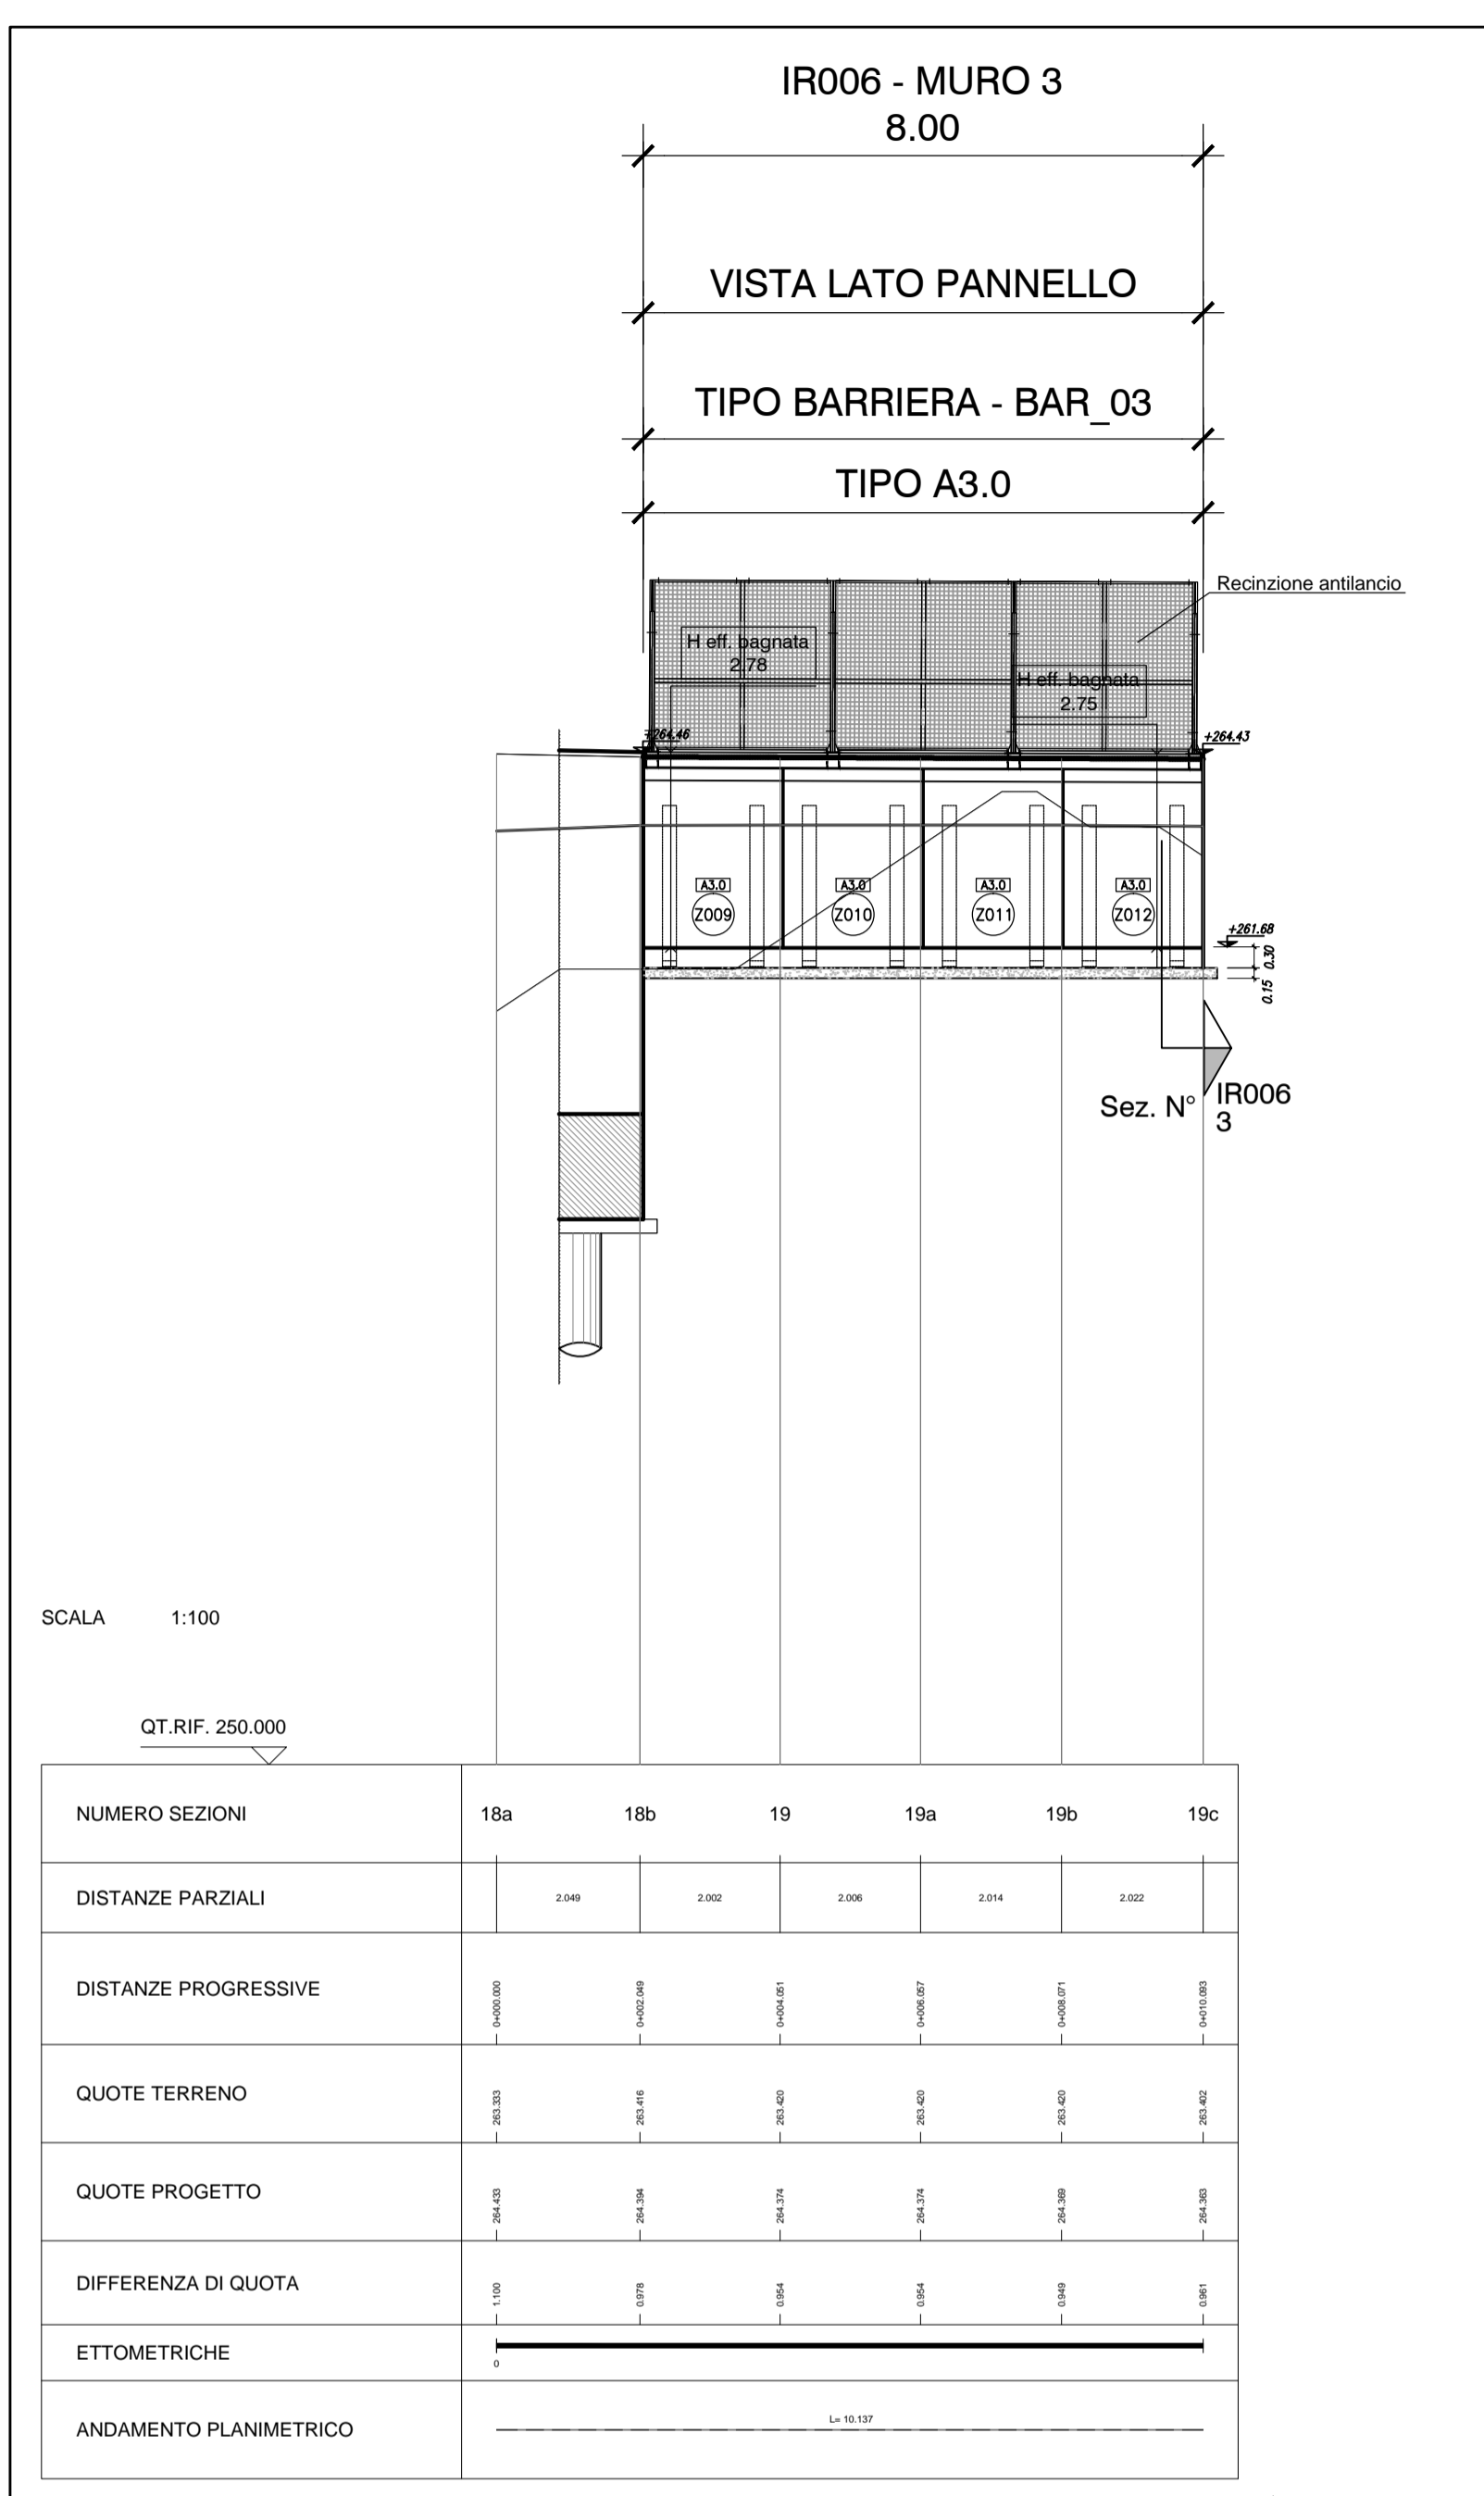


SCALA 1:100

QT.RIF. 256.000

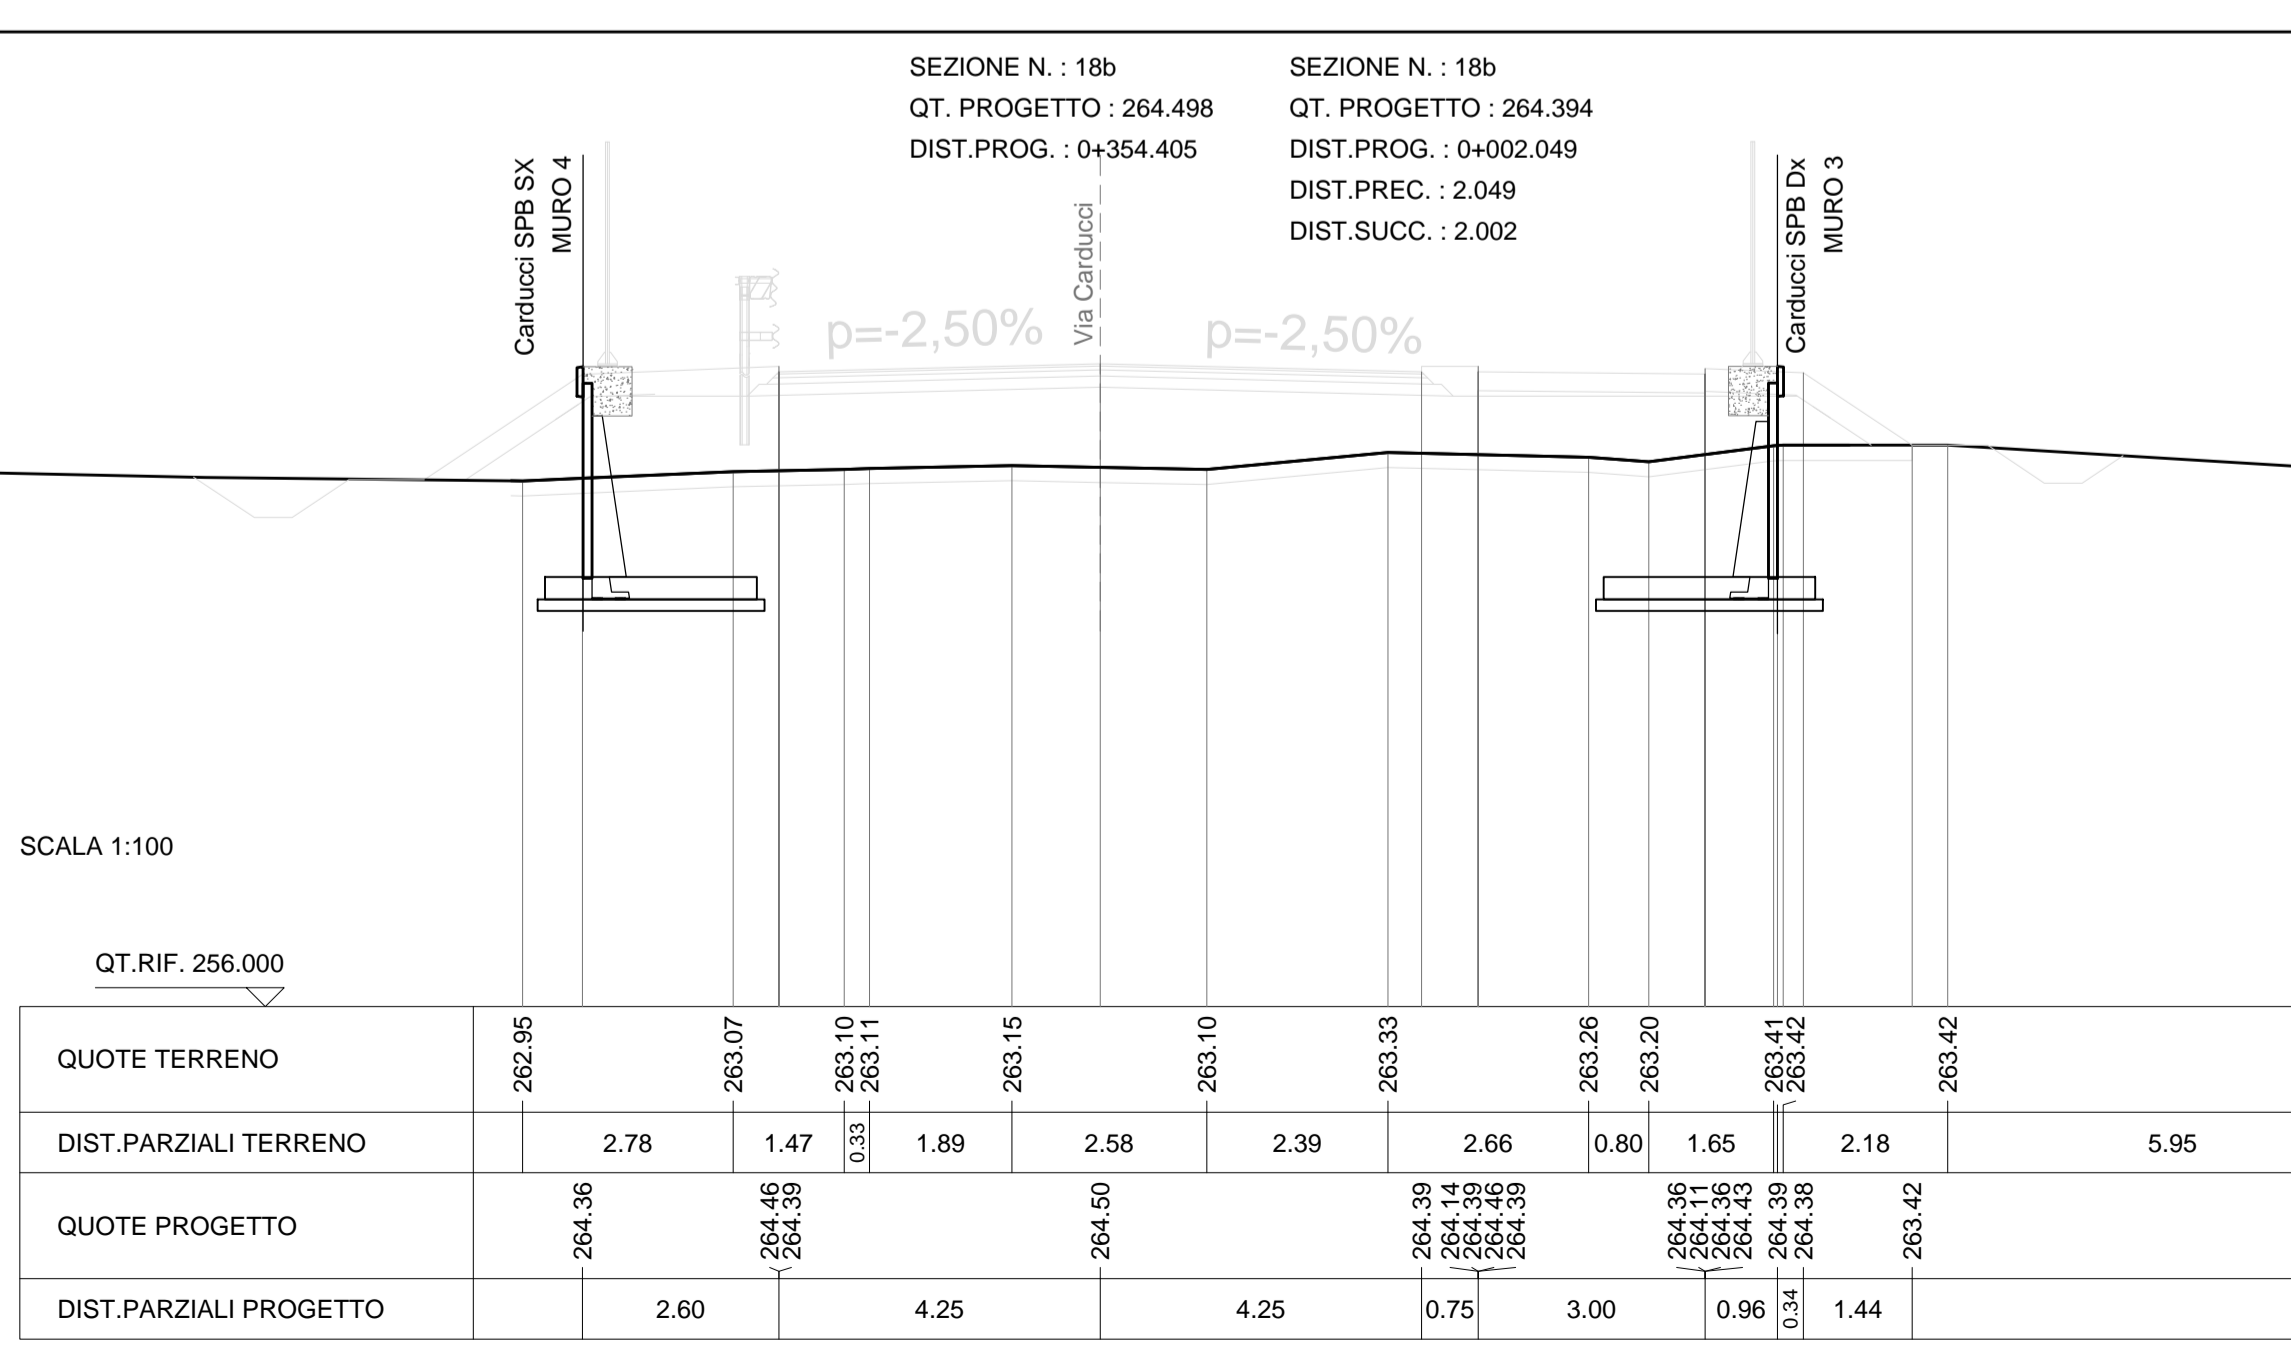

SCALA 1:100

QT.RIF. 256.000

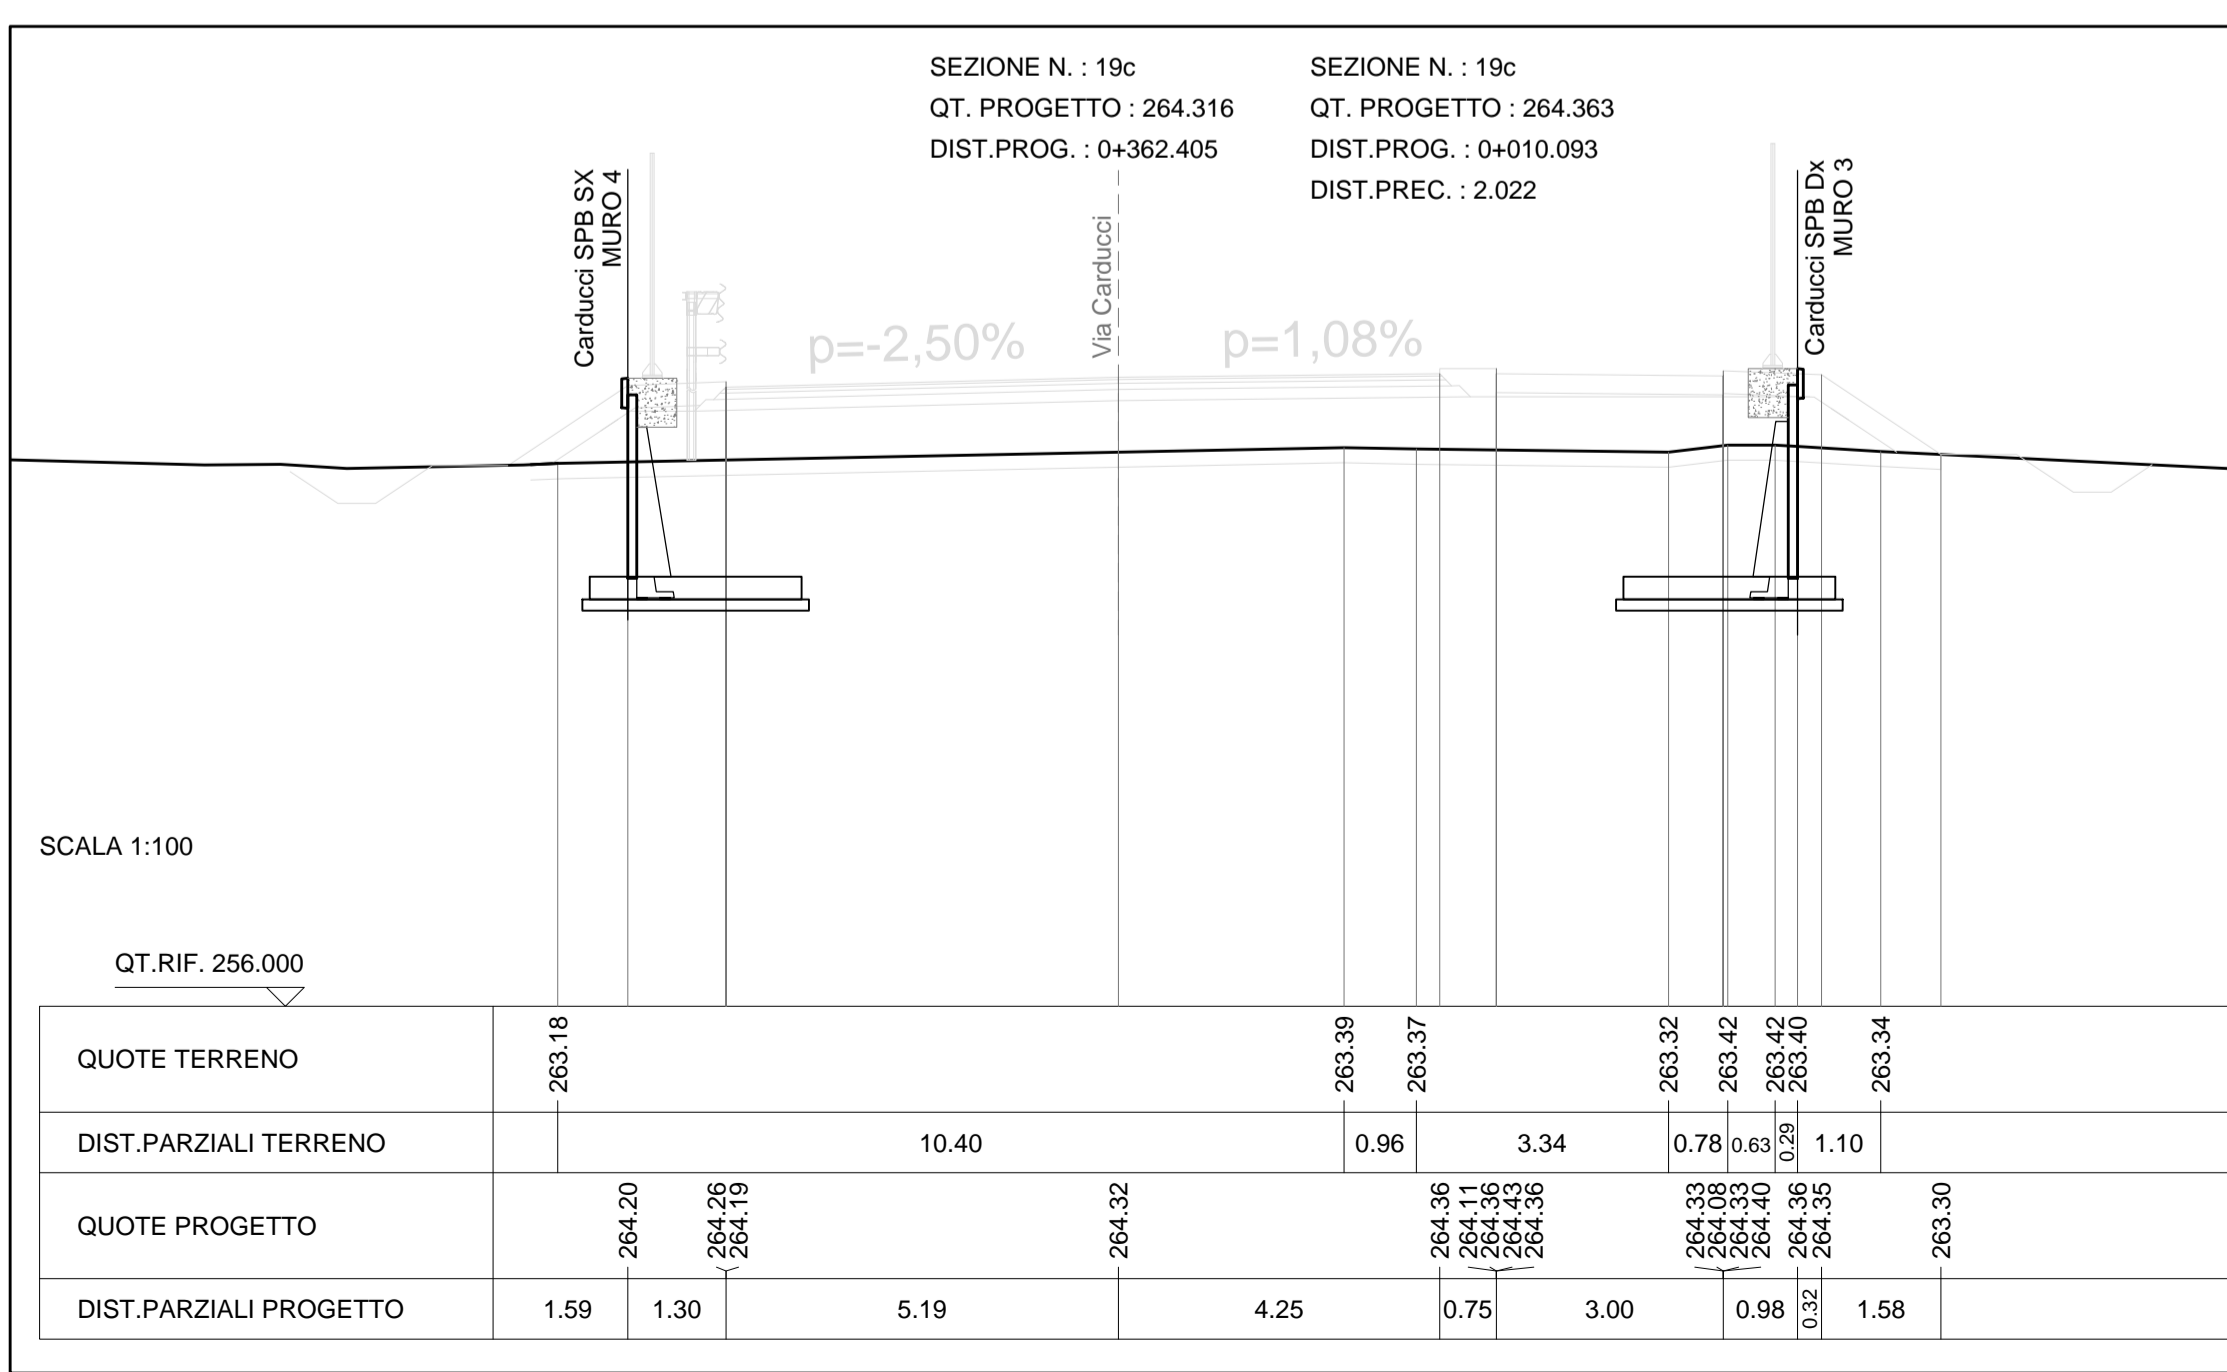

SCALA 1:100

QT.RIF. 256.000

MATRICE DI REVISIONE

REV	DATA	DESCRIZIONE MODIFICA

N.B.: LA TAVOLA SOSTITUISCE QUELLA RELATIVA AL CODICE [] DEL PROGETTO ESECUTIVO

COLLEGAMENTO AUTOSTRADALE DALMINE - COMO - VARESE - VALICO DEL GAGGIOLO E OPERE AD ESSO CONNESSE
 CODICE C.U.P. F1180000270007
TRATTE B1, B2, C, D, TRVA13+14, GREENWAY
AS BUILT
 TRATTA B1
 OPERE D'ARTE MINORI - OPERE DI SOSTEGNO
 OPERE DI SOSTEGNO - VIA CARDUCCI
 MURO 3 APP. CAV. VIA CARDUCCI - Pianta, prospetto e sezione Tav 3/4

IDENTIFICAZIONE ELABORATO
 CODICE PROGETTO: F001078
 WBS

IMPRESA
RAGGRUPPAMENTO TEMPORANEO IMPRESE:
 Mandataria: STRABAG A.G.
 Mandante: GLF Grandi Lavori Fincosit S.p.A.
 Mandante cooptata: Impresa costruzioni Giuseppe Maitauro S.p.A.
 Mandante cooptata: STRABAG S.p.A.

STRABAG **GLF** **FINCOSIT** **MALTAURO** **STRABAG**

PROGETTISTA - PROGETTO ESECUTIVO DI DETTAGLIO
RAGGRUPPAMENTO TEMPORANEO PROGETTISTI:
 Mandataria: 378 PROGETTI ITALIA INGEGNERIA ASSOCIATA S.p.A.
 Mandante: GP Progettazione e Costruzioni Progettisti di Ingegneria
 Mandante: Arch. Salvatore Vermiglio

CONCEDENTE
 CONCESSIONI AUTOSTRADALI LOMBARDE
RESPONSABILE DI PROGETTO ED INCARICATO DELL'INTEGRAZIONE FRA LE VARIE PRESTAZIONI:
 Ing. Alberto Cecchini

CONCESSIONARIO
 Autostreda Pedemontana Lombarda
 Direttore Tecnico: Ing. Enrico Arini
 Referente Tecnico: Arch. Giovanni Camillo

ELABORAZIONE PROGETTUALE
PROGETTISTA:
 BETONCABLO S.p.A.
DIRETTORE TECNICO:
 Arch. Massimo Tosi

APPROVATO
 Il Direttore dei Lavori: Ing. Francesco Domenico Lombarda

REDAZIONE: Parini
VERIFICATO: Tosi
APPROVATO: Placucci

Redatto: Parini Verificato: Tosi Approvato: Placucci