




PIANTA MURO "4" - Scala 1:100

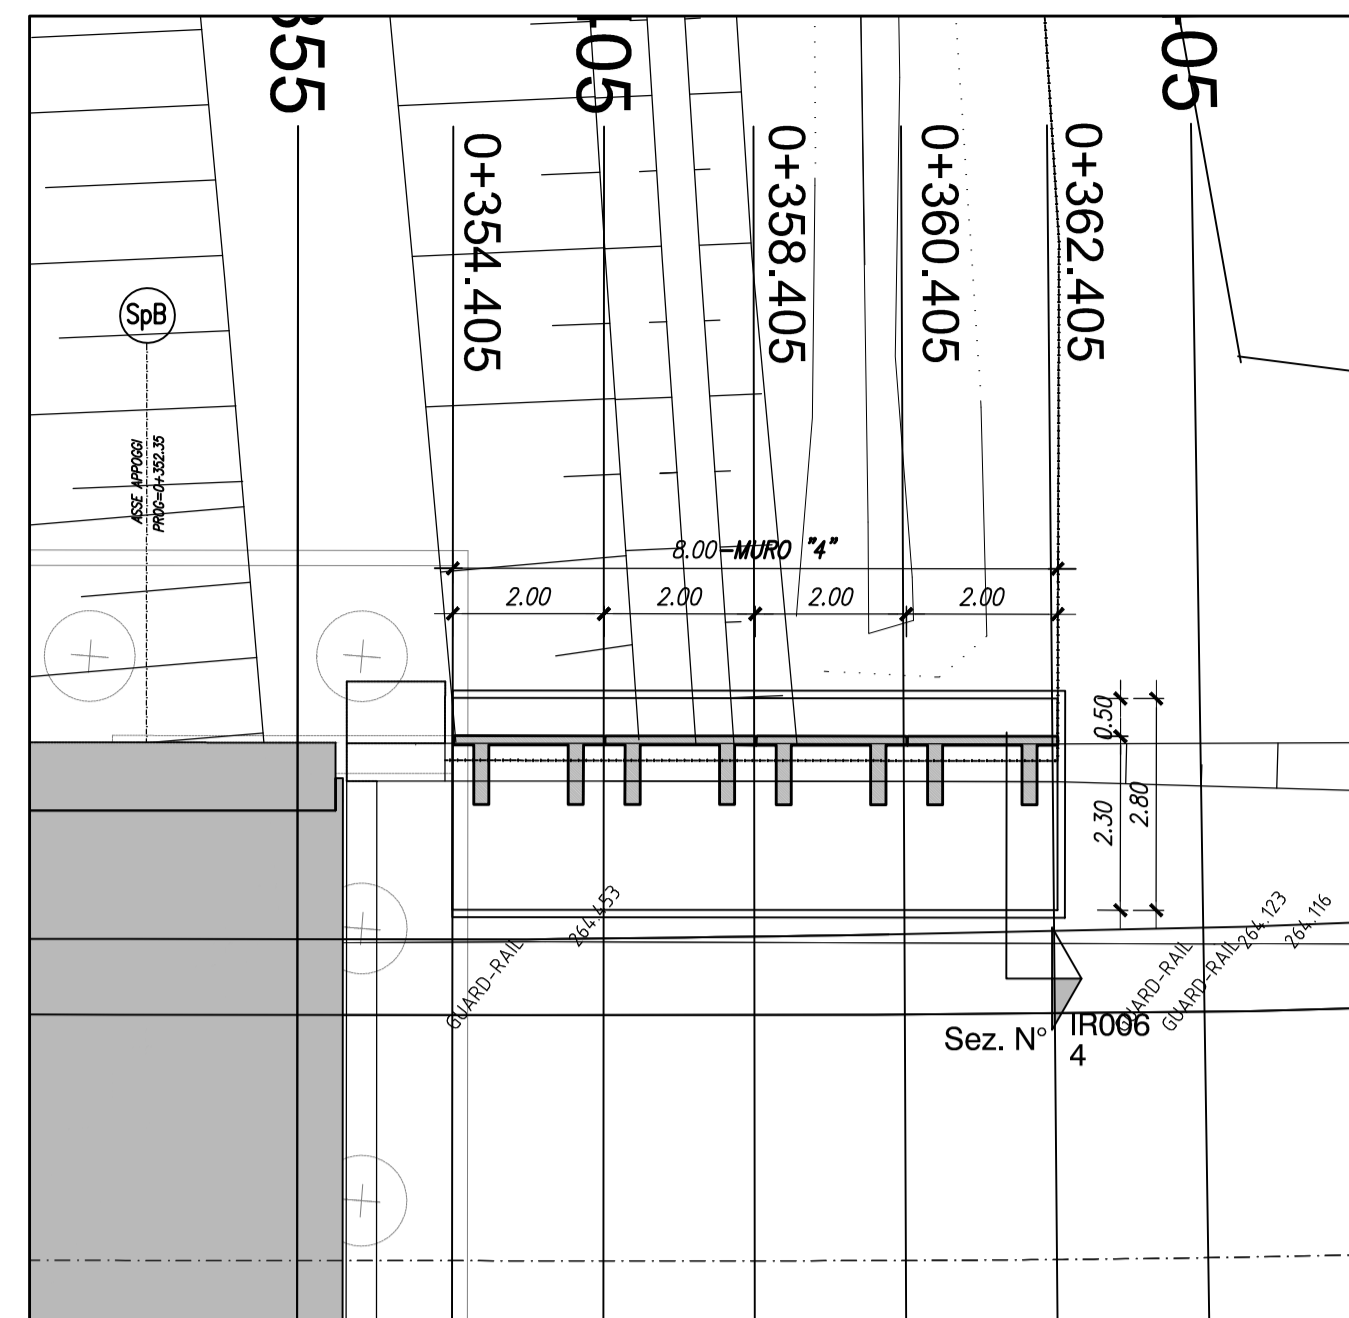

Scala 1:50

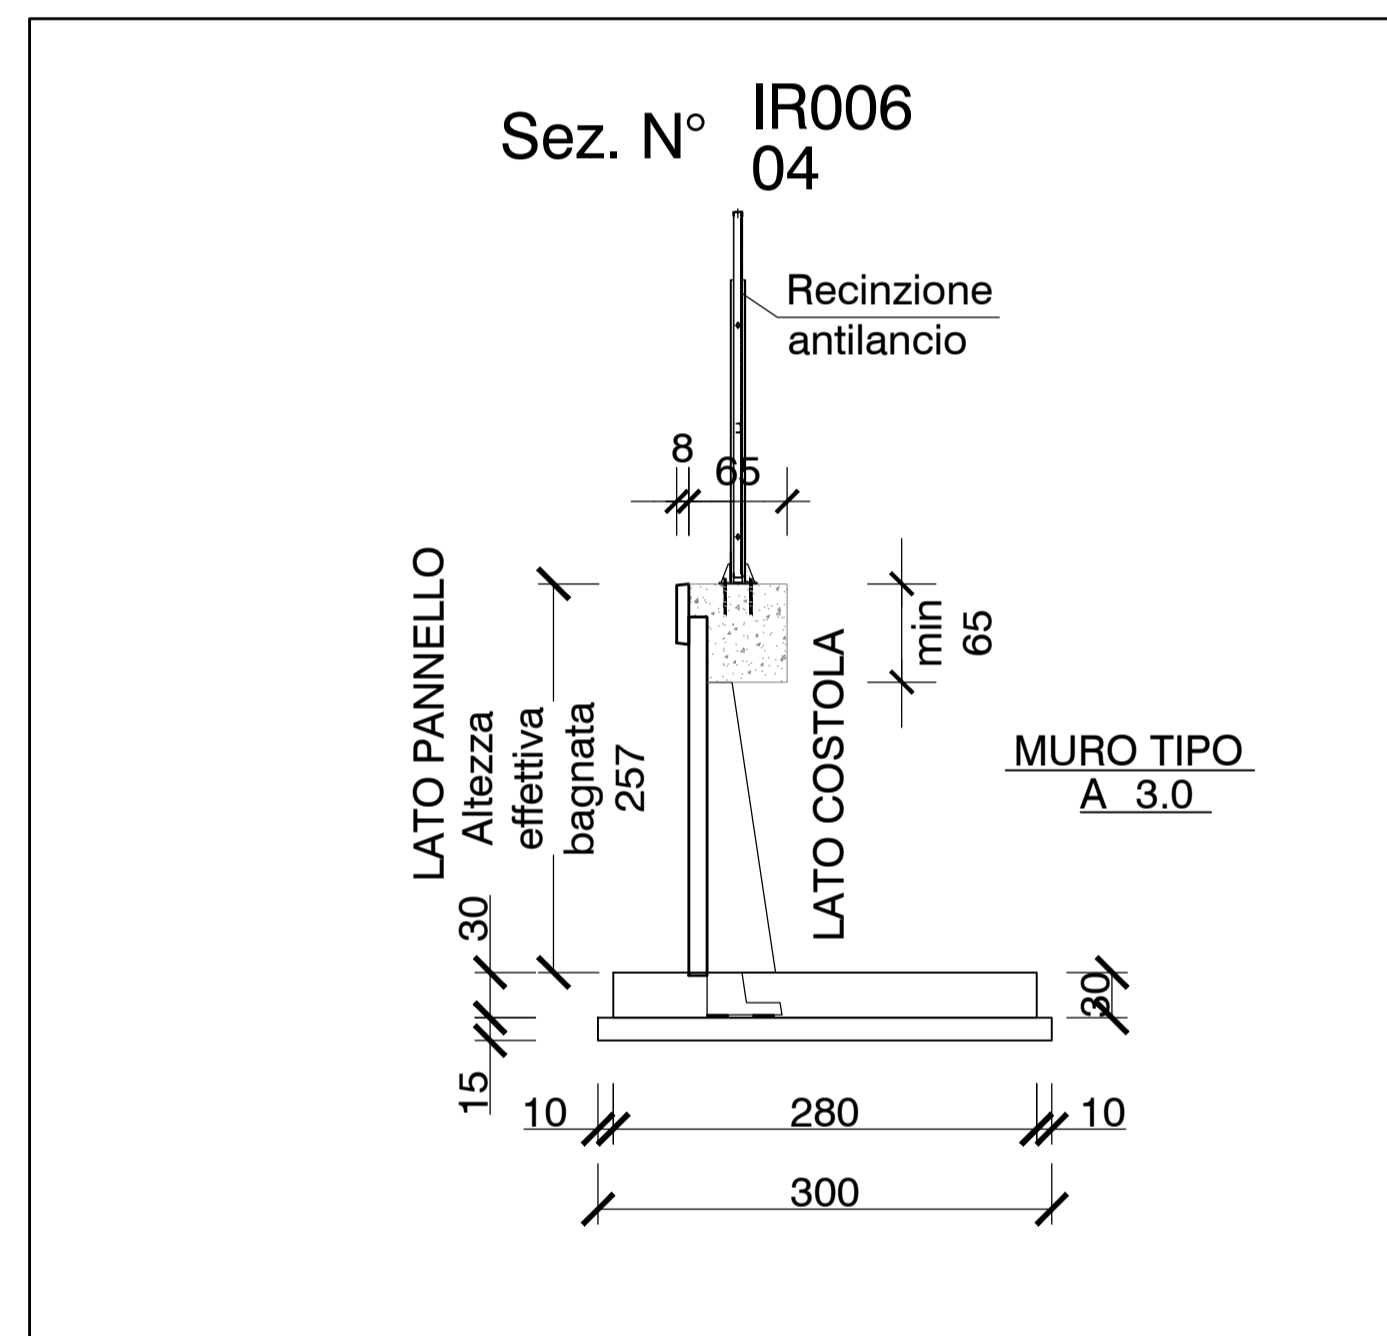


PROSPETTO MURO "4" - Scala 1:100

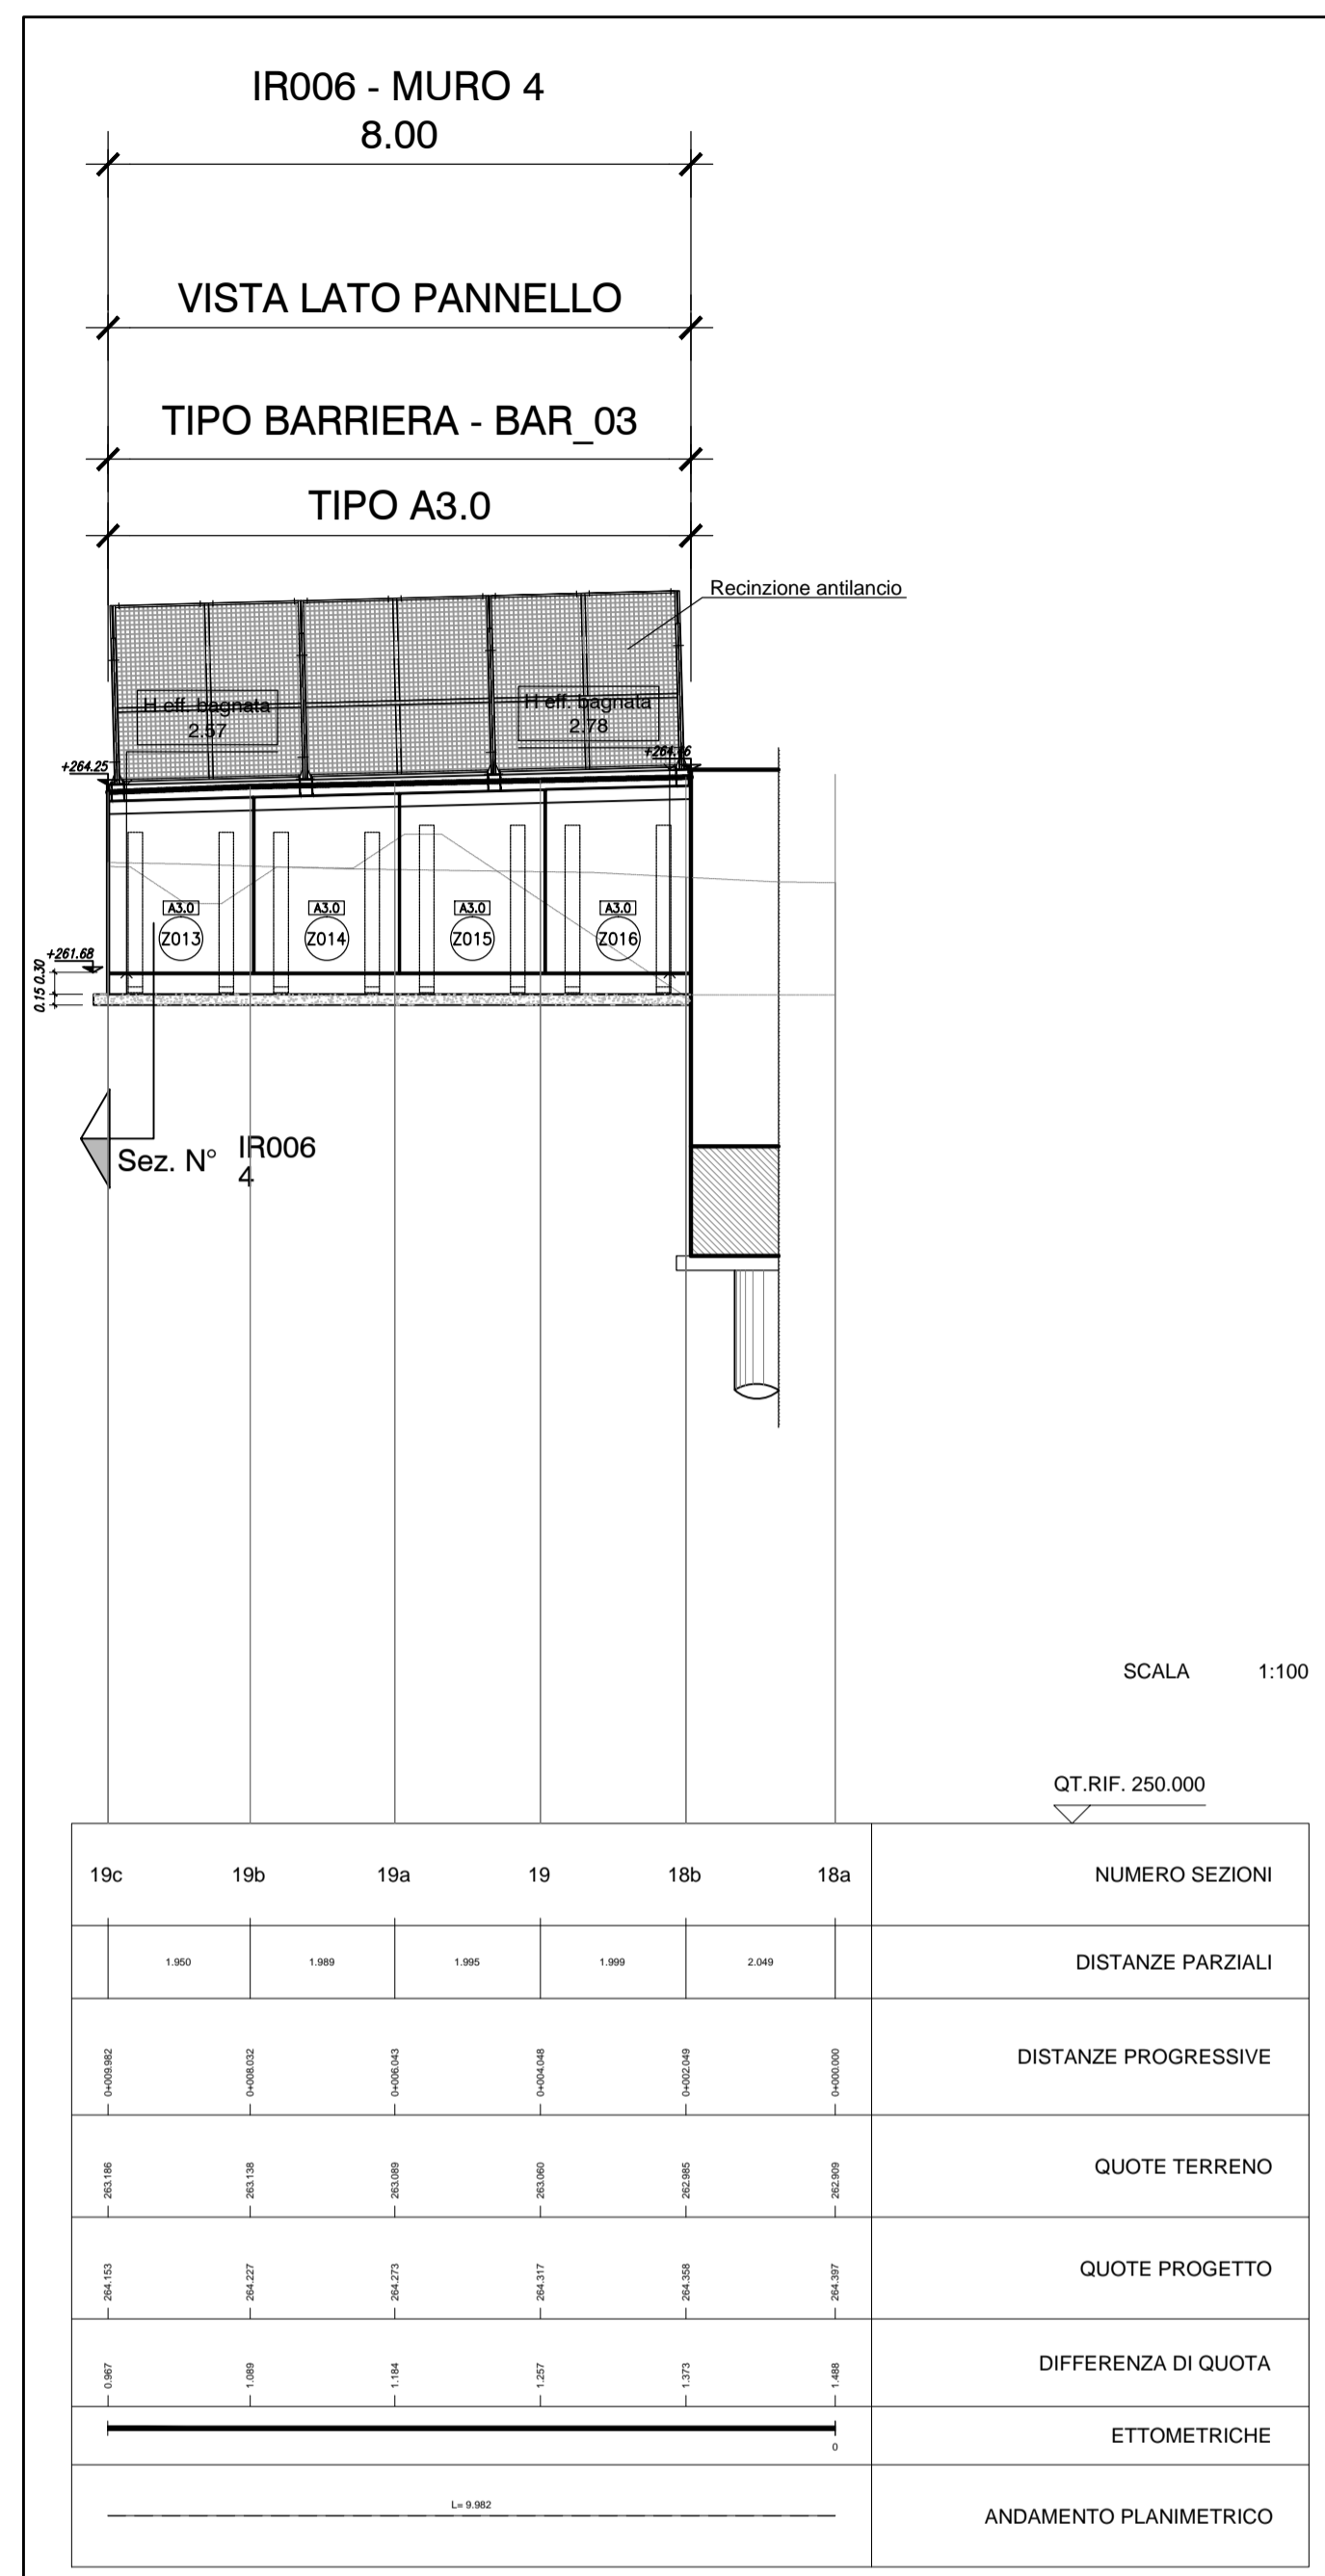


SCALA 1:100

QT.RIF. 250.000

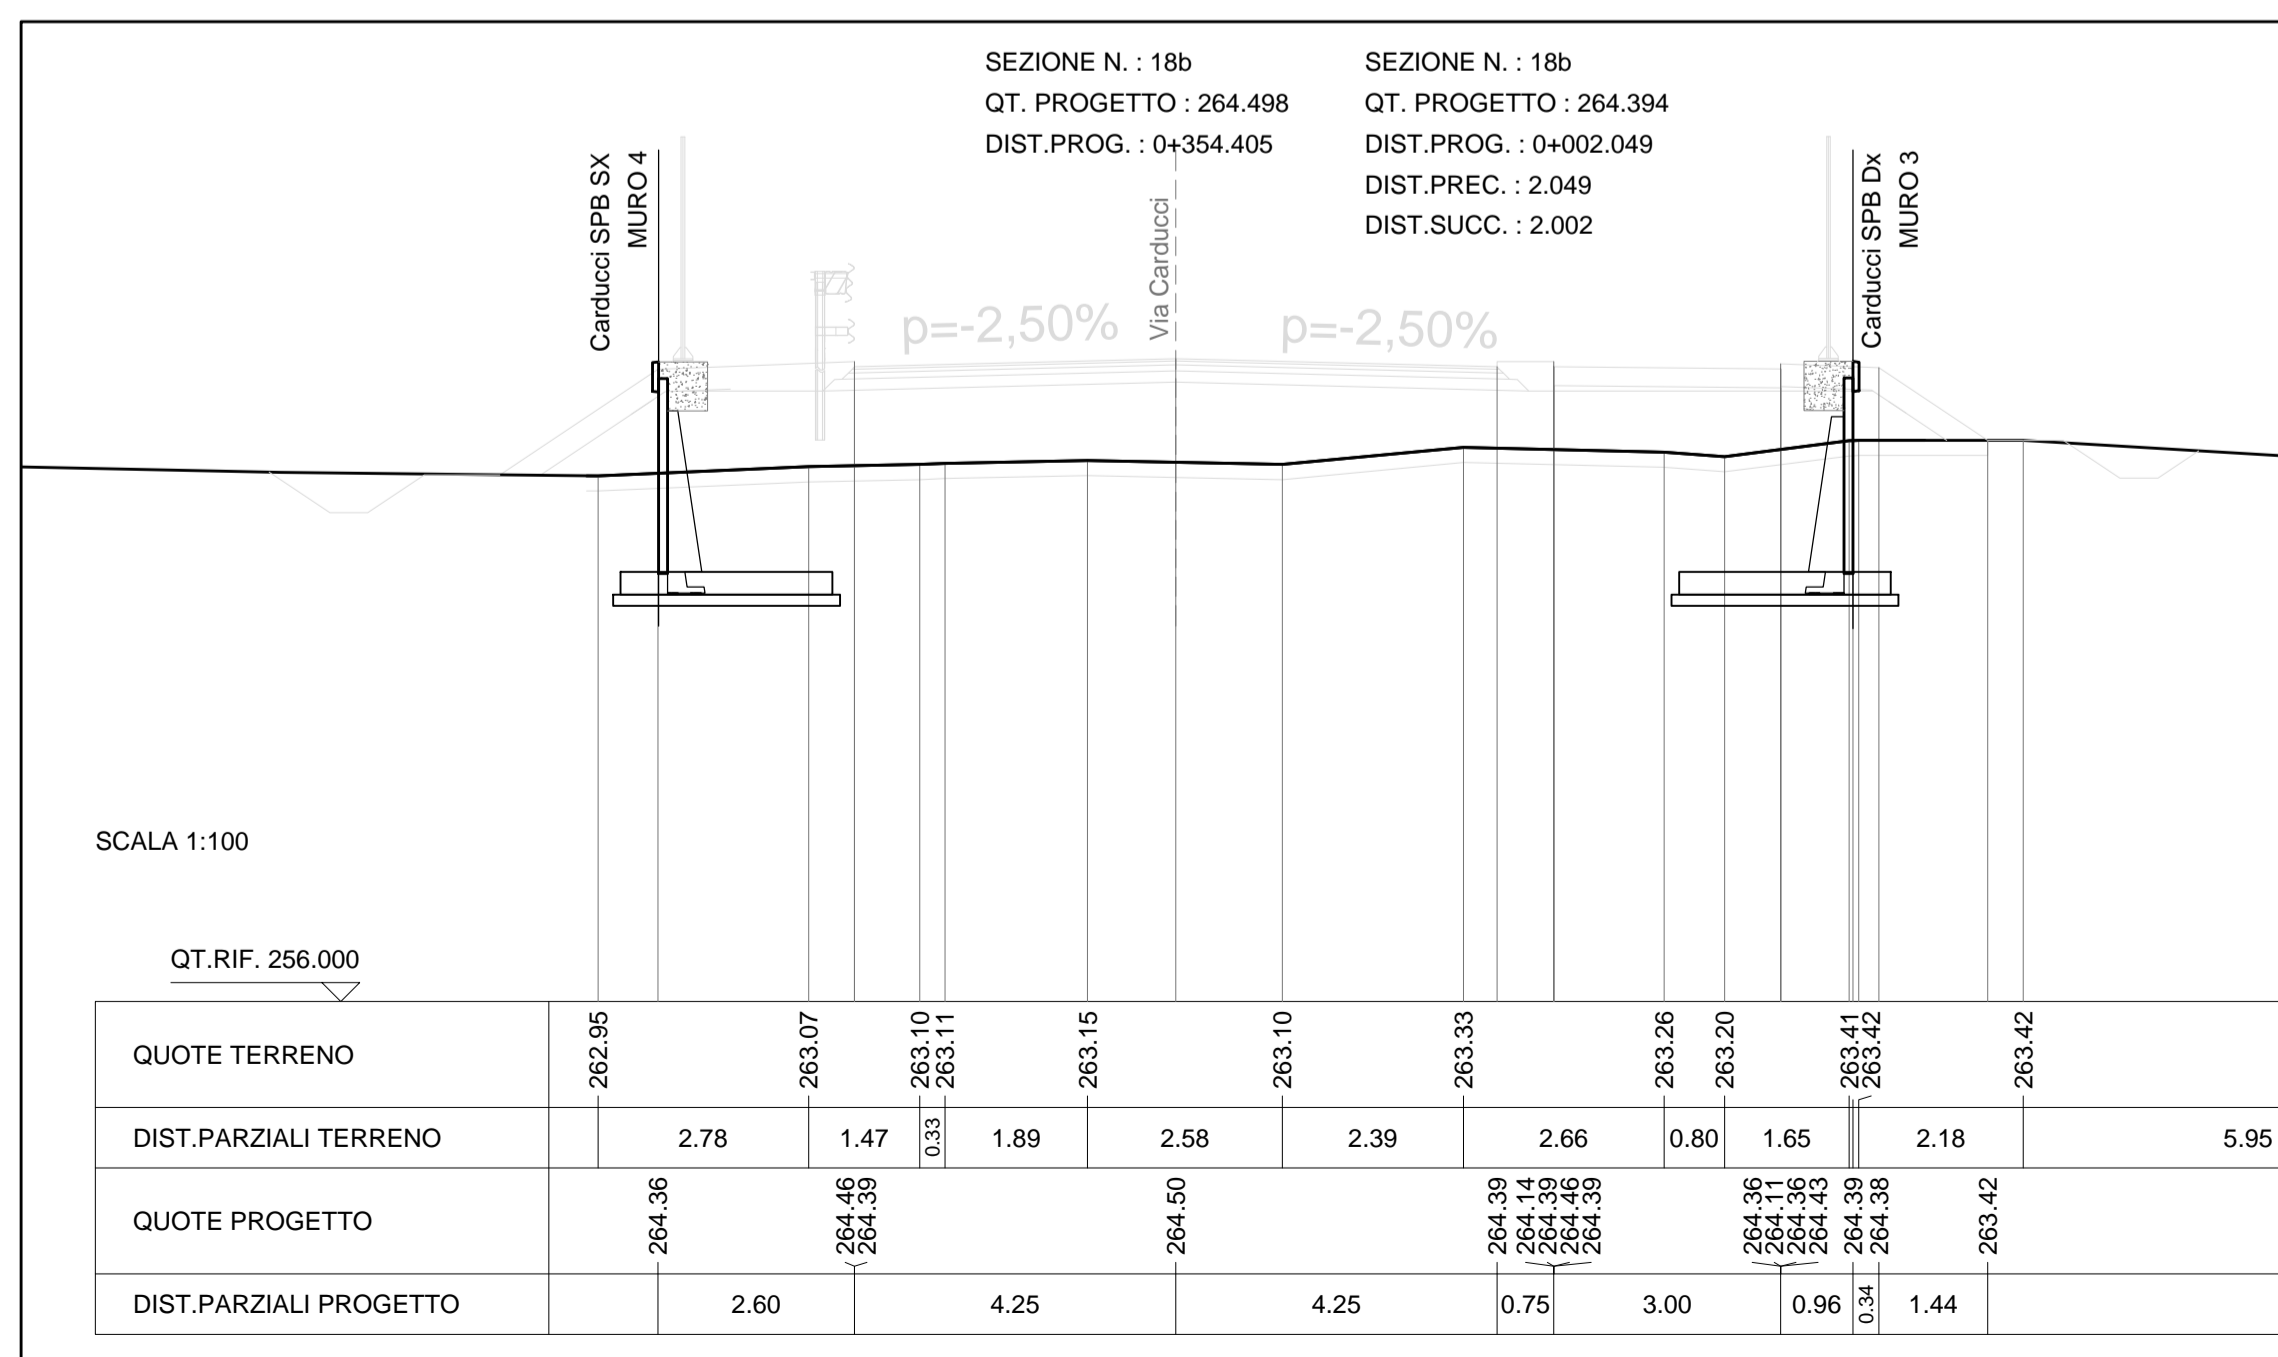

Scala 1:100

QT.RIF. 256.000

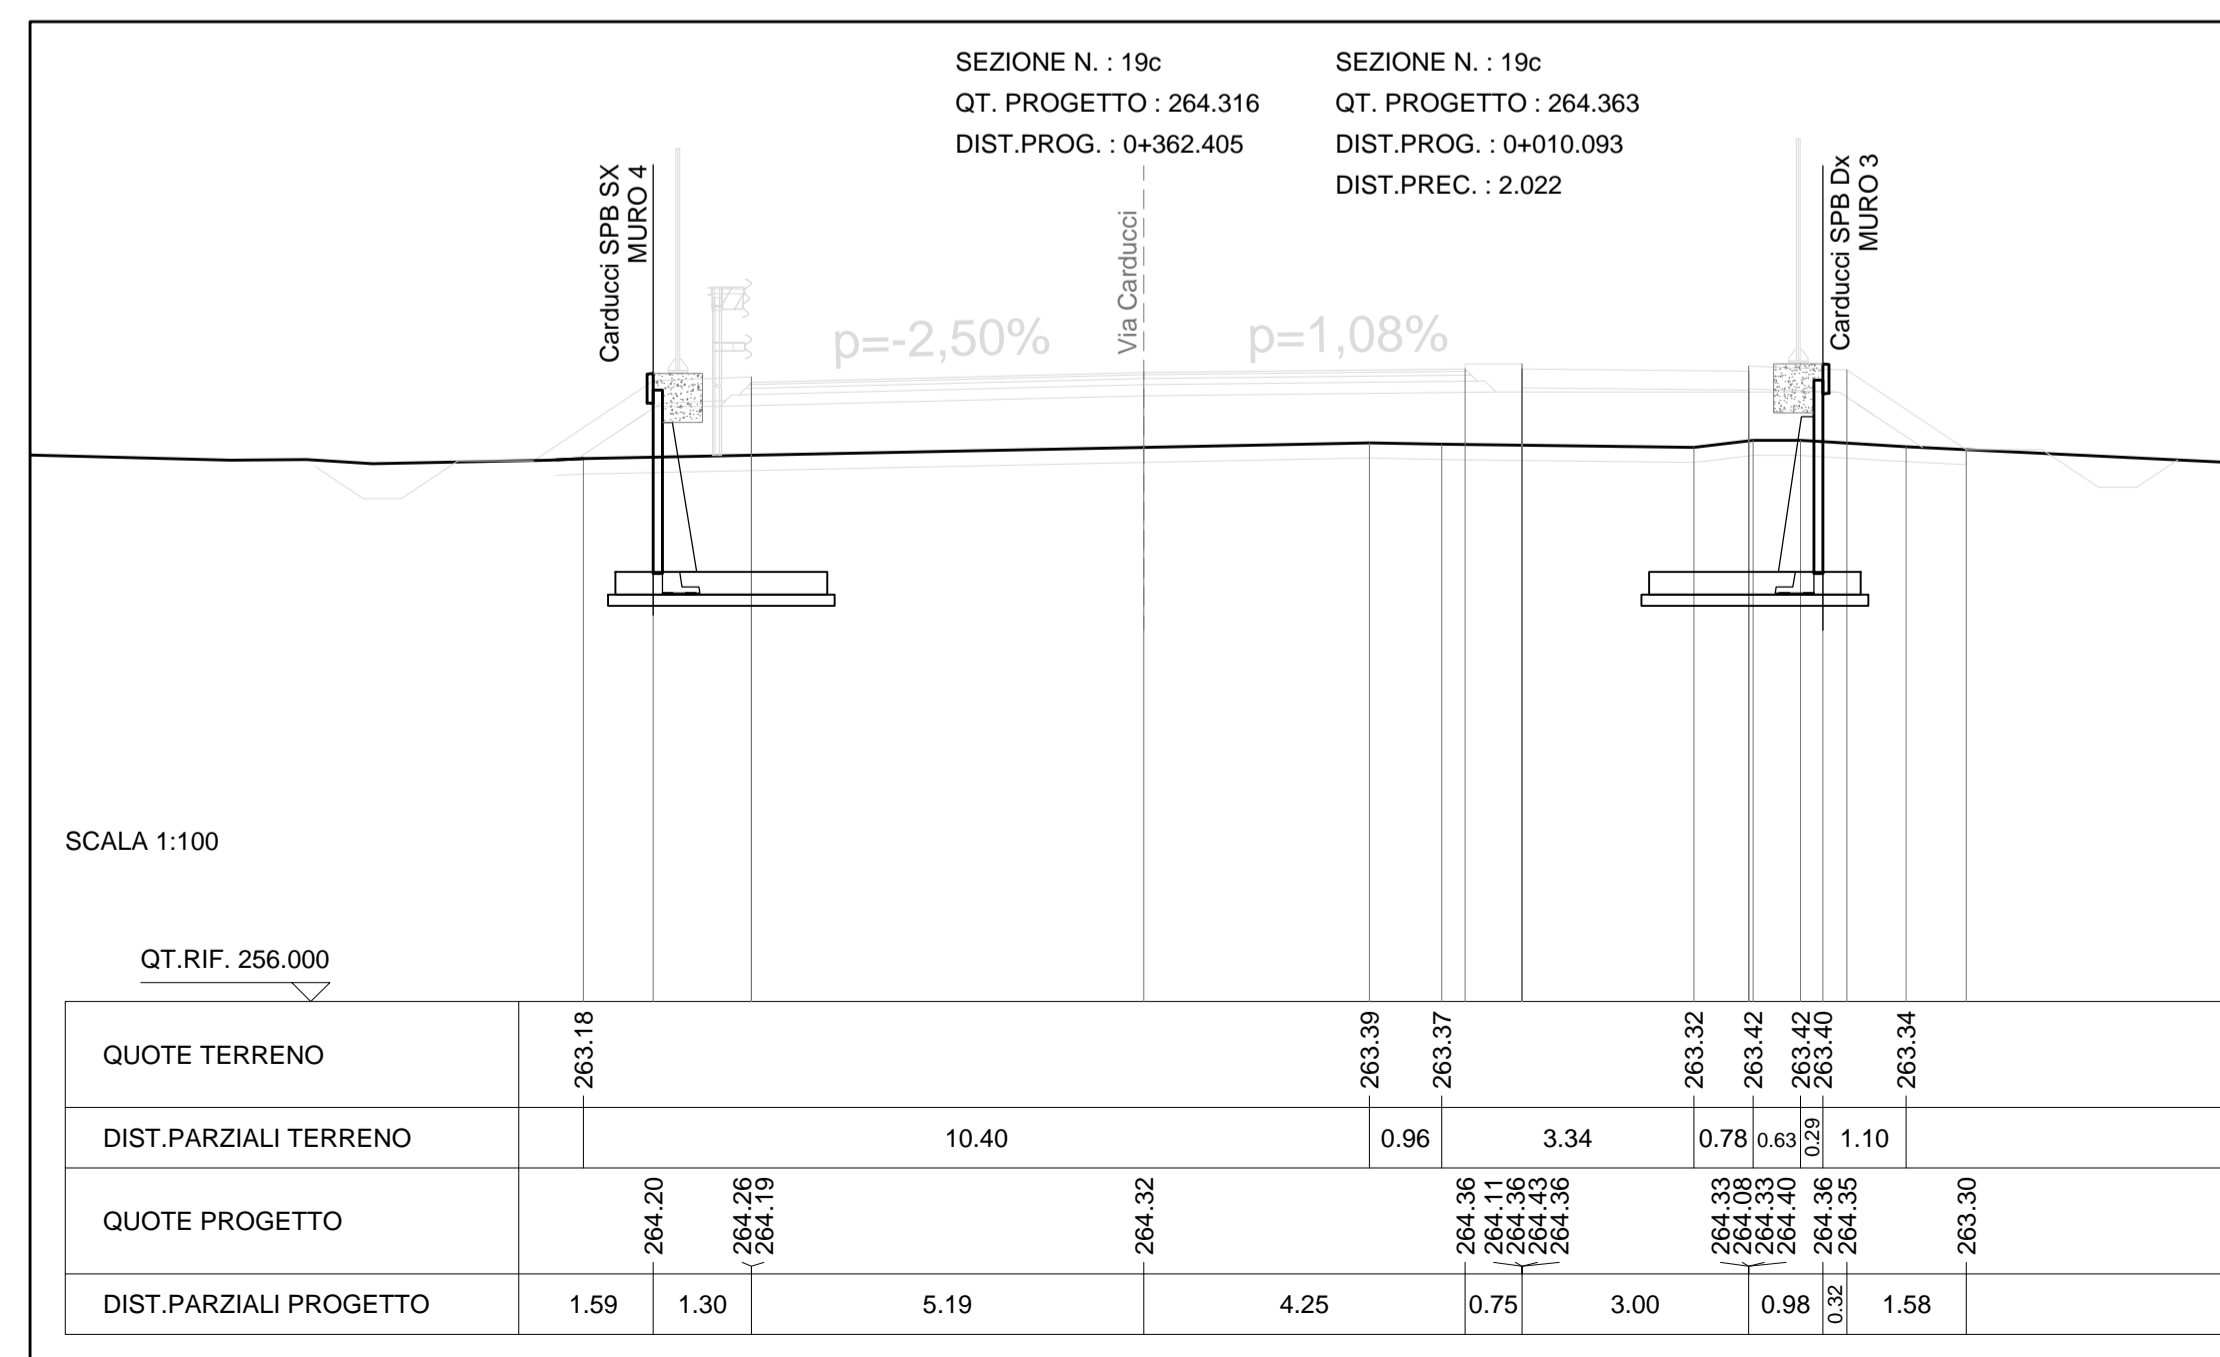

Scala 1:100

QT.RIF. 256.000

MATRICE DI REVISIONE

REV	DATA	DESCRIZIONE MODIFICA
-	-	-
-	-	-
N.B.: LA TAVOLA SOSTITUISCE QUELLA RELATIVA AL CODICE [ ] DEL PROGETTO ESECUTIVO

COLLEGAMENTO AUTOSTRADALE DALMINE - COMO - VARESE - VALICO DEL GAGGIOLO E OPERE AD ESSO CONNESSE

TRATTE B1, B2, C, D, TRVA13+14, GREENWAY

**AS BUILT**

TRATTA B1  
OPERE D'ARTE MINORI - OPERE DI SOSTEGNO  
OPERE DI SOSTEGNO - VIA CARDUCCI  
MURO 4 APP. CAV. VIA CARDUCCI - Pianta, prospetto e sezione Tav 4/4

IDENTIFICAZIONE ELABORATO  
CODICE PROGETTO: F00107B  
WBS

IMPRESA  
RAGGRUPPAMENTO TEMPORANEO IMPRESE:  
Mandatario: STRABAG A.G.  
Mandatario: GLF Grandi Lavori Fincosit S.p.A.  
Mandatario: Impresa costruzioni Giuseppe Maltauro S.p.A.  
Mandatario cooptata: STRABAG S.p.A.

STRABAG MALTAURO STRABAG

PROGETTISTA - PROGETTO ESECUTIVO DI DETTAGLIO  
RAGGRUPPAMENTO TEMPORANEO PROGETTISTI:  
Mandatario: 3PI PROGETTI ITALIA  
Mandatario: GP Progettazione  
Mandatario: Arch. Salvatore Vermiglio

CONCEDENTE  
CONFESSIONE AUTOSTRADALI LOMBARDE  
RESPONSABILE DI PROGETTO ED INCARICATO DELL'INTEGRAZIONE FRA LE VARIE PRESTAZIONI:  
Ing. Alberto Cecchini

CONFESSIONARIO  
Autstrade Pademontana Lombardia  
Direttore Tecnico: Ing. Enrico Arini  
Responsabile Tecnico: Arch. Giovanni Carniti

ELABORAZIONE PROGETTUALE  
PROGETTISTA:  
BETONCABLO S.p.A.  
DIRETTORE TECNICO:  
Arch. Massimo Tosi

APPROVATO  
Autstrade Pademontana Lombardia  
Il Direttore dei Lavori: Ing. Francesco Domarico

Dati Arch. MASSIMO TOSI  
Via Arini, 10 - 20139 Milano  
Tel. 02 86302000  
Fax 02 86302001  
E-mail: info@maxtosi.it

Redatto: Parini  
Verificato: Tosi  
Approvato: Placucci