


ARMATURA TIPOLOGICA VALIDA PER I MURI

- 13
- 14
- 15
- 16
- 17

SEZIONE TRASVERSALE
Scala 1:20

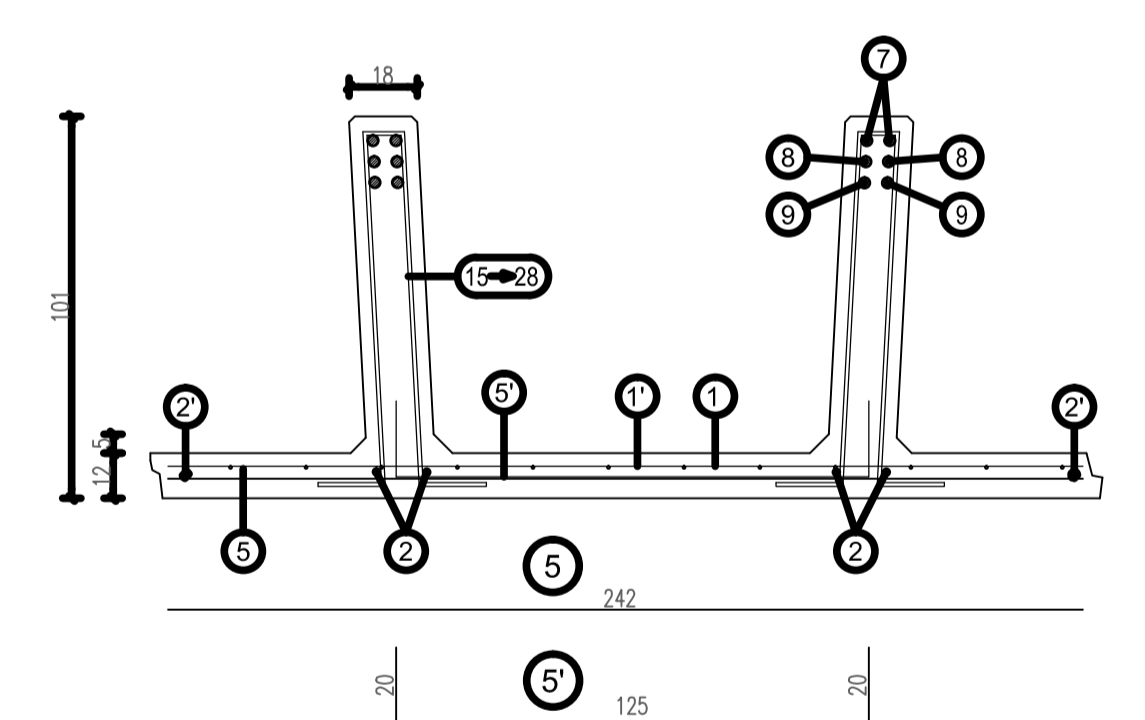


- 15**
n°3+3 staffe Ø8 da concentrare nei primi 15 cm alla sommità del pannello (vedi tabella)
- 16**
staffe Ø8/30 cm. da posizionare nel tratto verticale della nervatura del pannello (vedi tabella)
- da pos. **17** a pos. **25**
staffe Ø8/30 cm. da posizionare nel tratto obliquo della nervatura del pannello (vedi tabella)
- da pos. **26** a pos. **28**
n°3+3 staffe Ø10 da concentrare nei primi 15 cm sopra la suola di fondazione (vedi tabella)

scatola s=45 cm.	H	1	1'	2	2'	3	4	5	5'	6	7	8	9	10
495	n=1 Ø6-20/20 H=442 L=242	n=1 Ø6-20/20 H=100 L=242	n=2+2 Ø8 sv=489	n=1+1 Ø8 sv=442	n=2+2 Ø8 sv=200	n=4+4 Ø6 sv=63	n=1 Ø8 sv=242	n=4 Ø8 Passo 120 sv=165	n=2+2 Ø12 sv=254	n=2+2 Ø14 sv=539	n=2+2 Ø14 sv=366	n=2+2 Ø14 sv=285	n=1+1 Ø10 sv=185	


TABELLA STAFFE

POS.	n°	Ø	h	sv.
15	3+3	8	24	94
16	5+5	8	24	92
17	1+1	8	30	104
18	1+1	8	36	116
19	1+1	8	42	128
20	1+1	8	48	140
21	1+1	8	54	152
22	1+1	8	60	164
23	1+1	8	66	176
24	1+1	8	72	188
25	1+1	8	78	200
26	1+1	10	81	206
27	1+1	10	82	208
28	1+1	10	83	210

PARTICOLARE SPONDE LATERALI
Scala 1:4

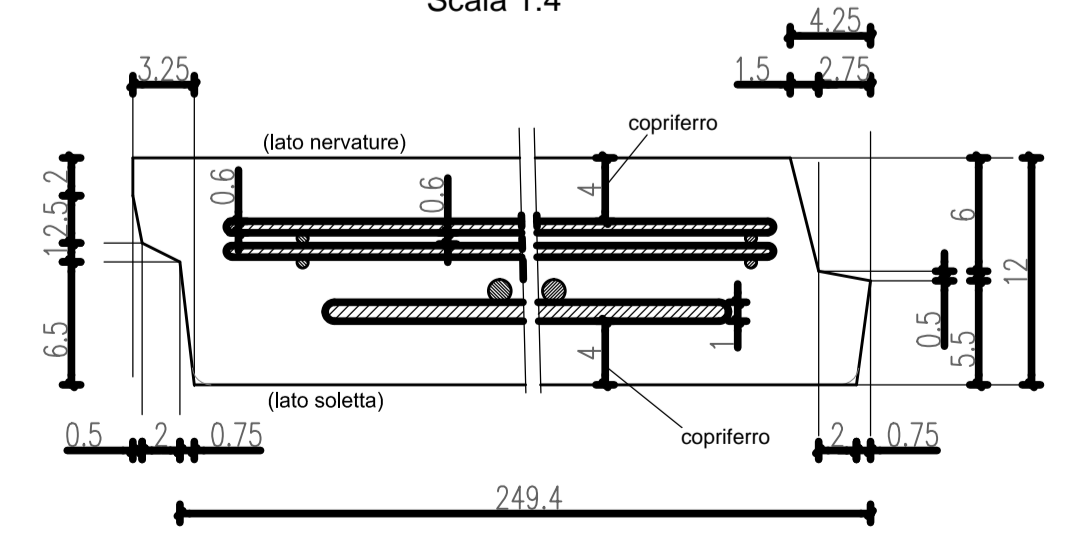

PARTICOLARE PROSPETTO ANTERIORE

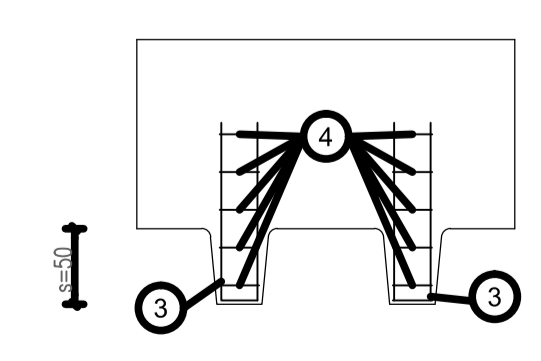

MATRICE DI REVISIONE

REV	DATA	DESCRIZIONE MODIFICA

N.B.: LA TAVOLA SOSTITUISCE QUELLA RELATIVA AL CODICE [] DEL PROGETTO ESECUTIVO

COLLEGAMENTO AUTOSTRADALE
DALMINE - COMO - VARESE - VALICO DEL GAGGIOLO E OPERE AD ESSO CONNESSE
CODICE C.U.P. F118060027007

TRATTE B1, B2, C, D, TRVA13+14, GREENWAY
AS BUILT
TRATTA B1
OPERE D'ARTE MINORI - OPERE DI SOSTEGNO
OPERE DI SOSTEGNO - SVINCOLO "INTERCONNESSIONE EX SS 35"
MURO 3 APPROCCIO SPALLA B CAVALCAVIA RAMPA L2 - Armature TAV 5/6

IDENTIFICAZIONE ELABORATO CODICE PROGETTO: F001078 WBS	IMPRESA RAGGRUPPAMENTO TEMPORANEO IMPRESE: Mandatario: STRABAG A.G. Mandante: GLF Grandi Lavori Fincosit S.p.A. Mandante: Giuseppe Malturo S.p.A. Mandante cooptata: STRABAG S.p.A.
FASE PROGETTUALE LOTTO: 1 ZONA: D02 OPERA: RA012 TRATTO D'OPERA: 0 AMBITO: AR TIPO ELABORATO: 005 PROGRESSIVO: m REVISIONE: n	PROGETTISTA - PROGETTO ESECUTIVO DI DETTAGLIO RAGGRUPPAMENTO TEMPORANEO PROGETTISTI: Mandatario: 3TI PROGETTI ITALIA INGEGNERIA SOCIETA' S.p.A. Mandante: GP Ing. Enrico Aiani Mandante: Arch. Salvatore Vermiglio
CONCEDENTE CONCESSIONARI AUTOSTRADALI LOMBARDE	RESPONSABILE DI PROGETTO ED INCARICATO DELL'INTEGRAZIONE FRA LE VARIE PRESTAZIONI: Ing. Alberto Cecchini
CONCESSIONARIO Autstrade Pademontana Lombardia Direttore Tecnico: Ing. Enrico Aiani Referente Tecnico:	ELABORAZIONE PROGETTUALE PROGETTISTA: Coopprogetti Soc. Coop. DIRETTORE TECNICO: Ing. Alessandro Piacucci
APPROVATO Autstrade Pademontana Lombardia Il Direttore dei Lavori: Ing. Francesco Domenico	REDAZIONE E VERIFICA Redatto: Ragnacci Verificato: Panfilii