




**STRALCIO PLANIMETRICO**  
Scala 1:200

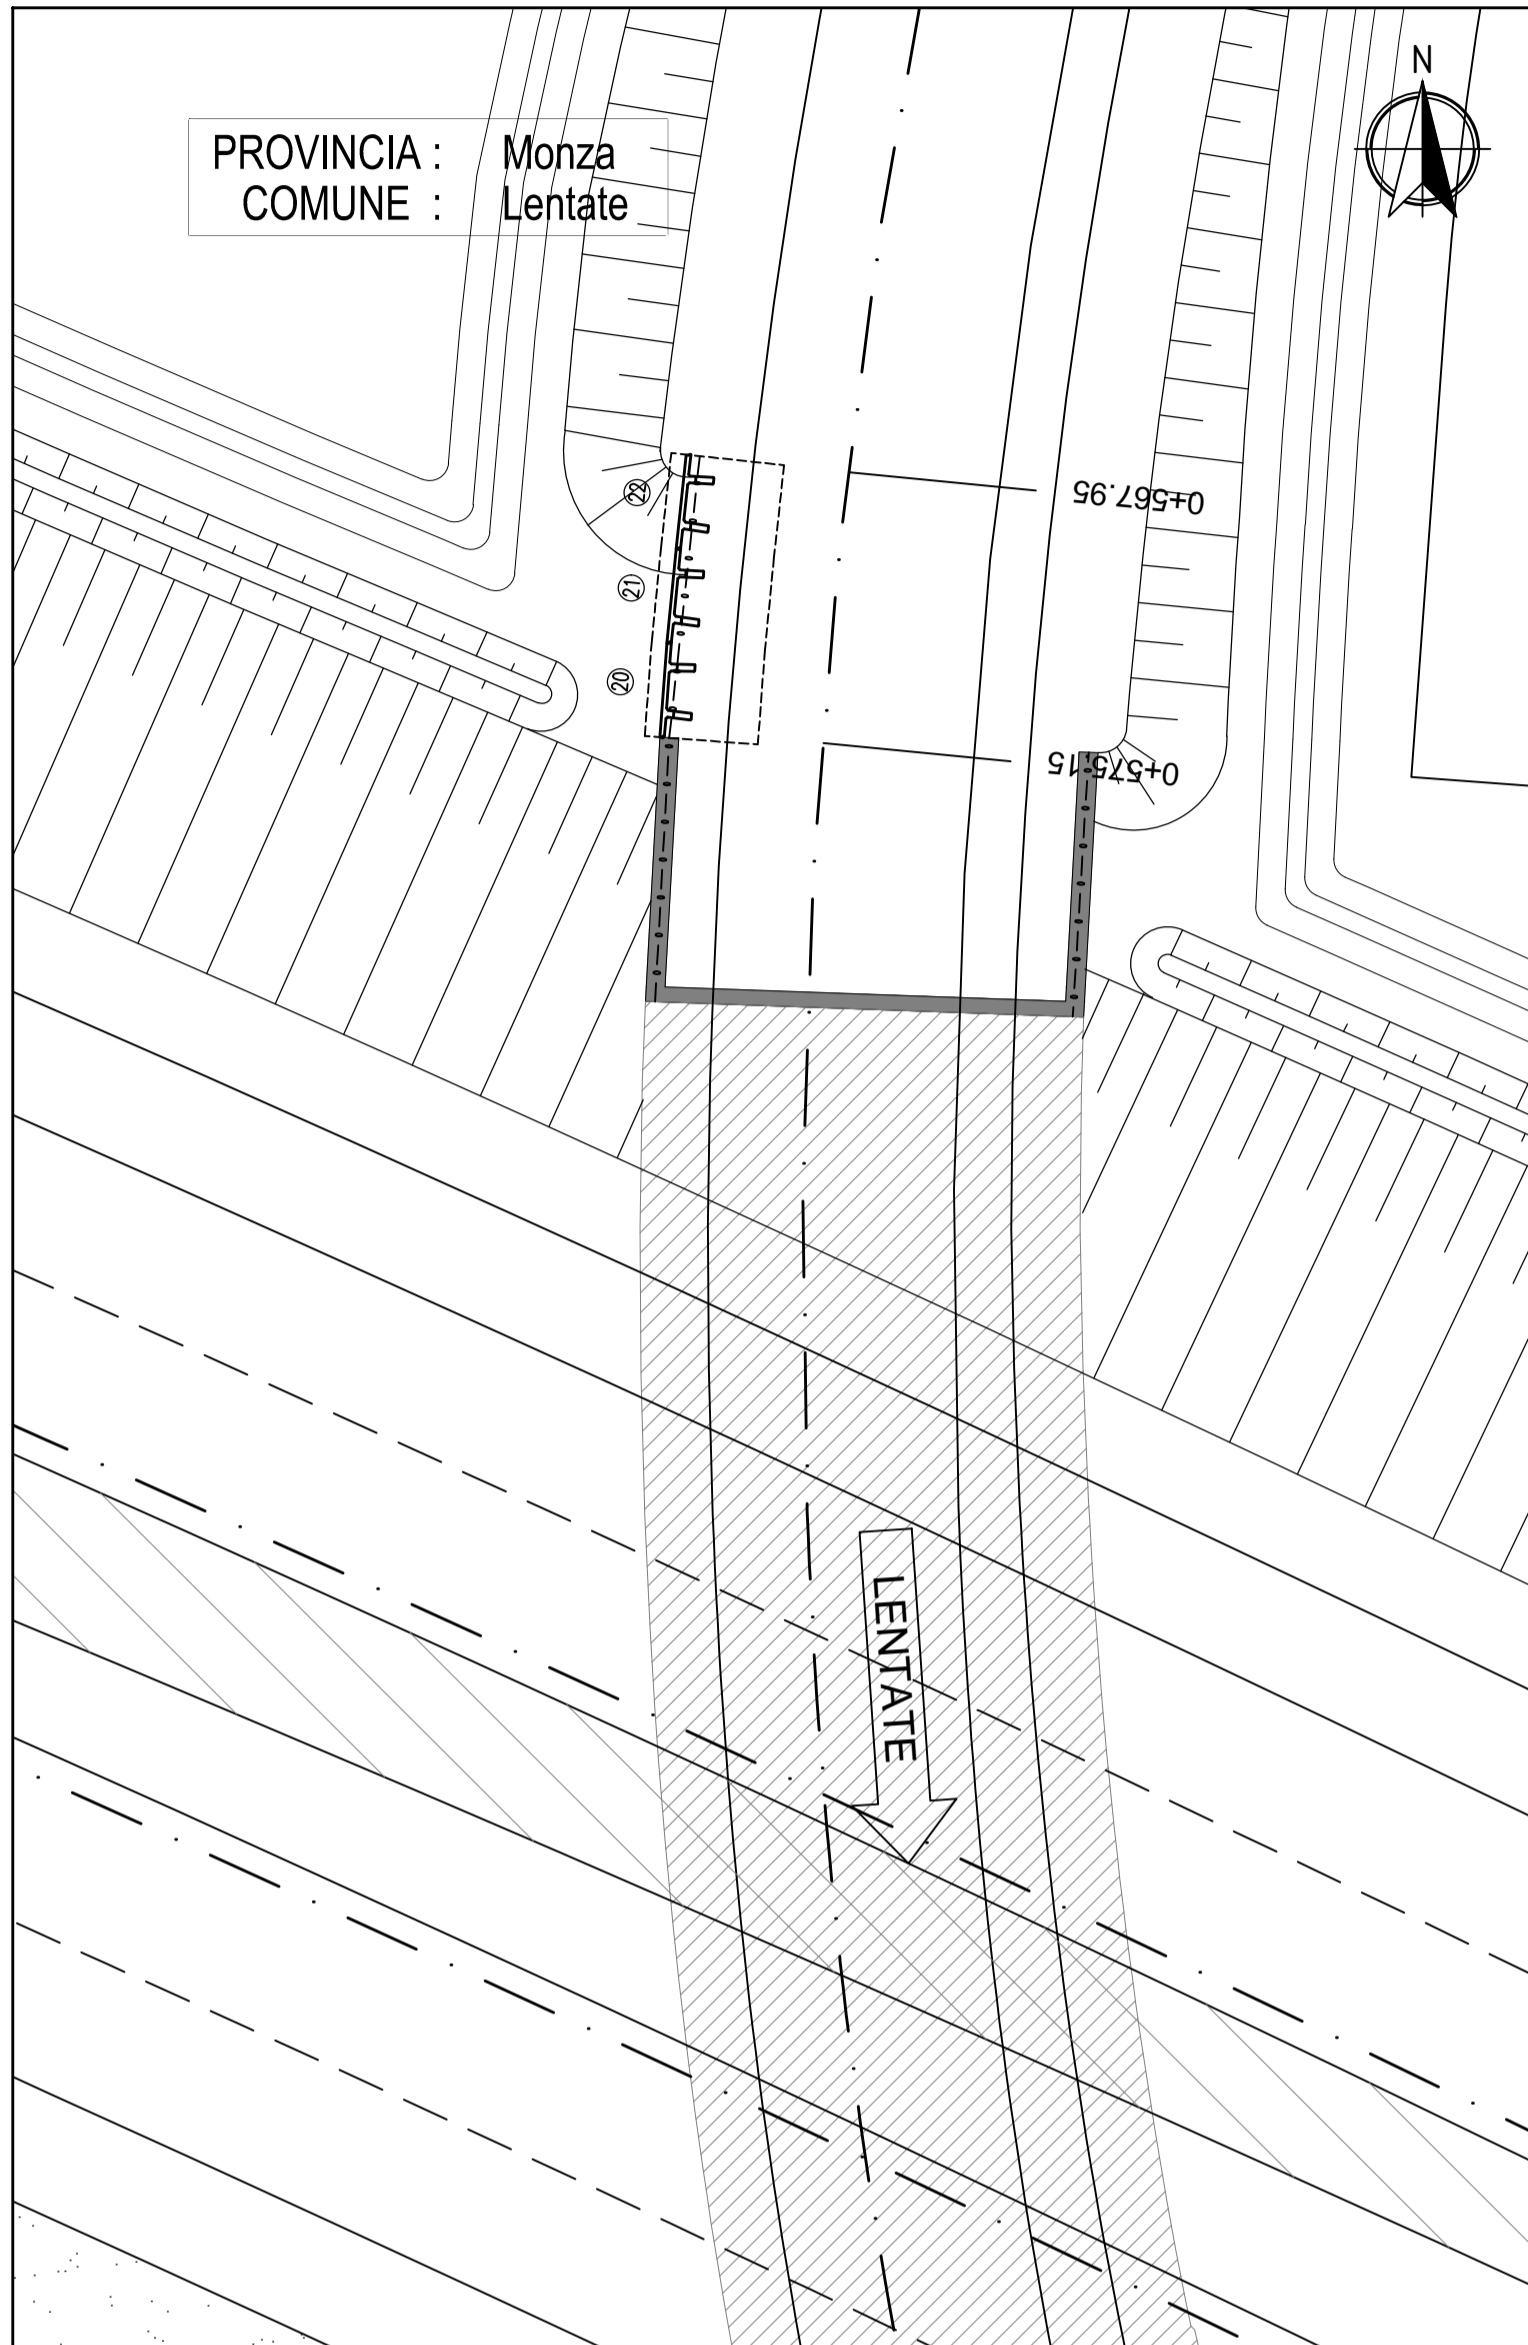


**PROSPETTO MURO DX**  
Scala 1:100

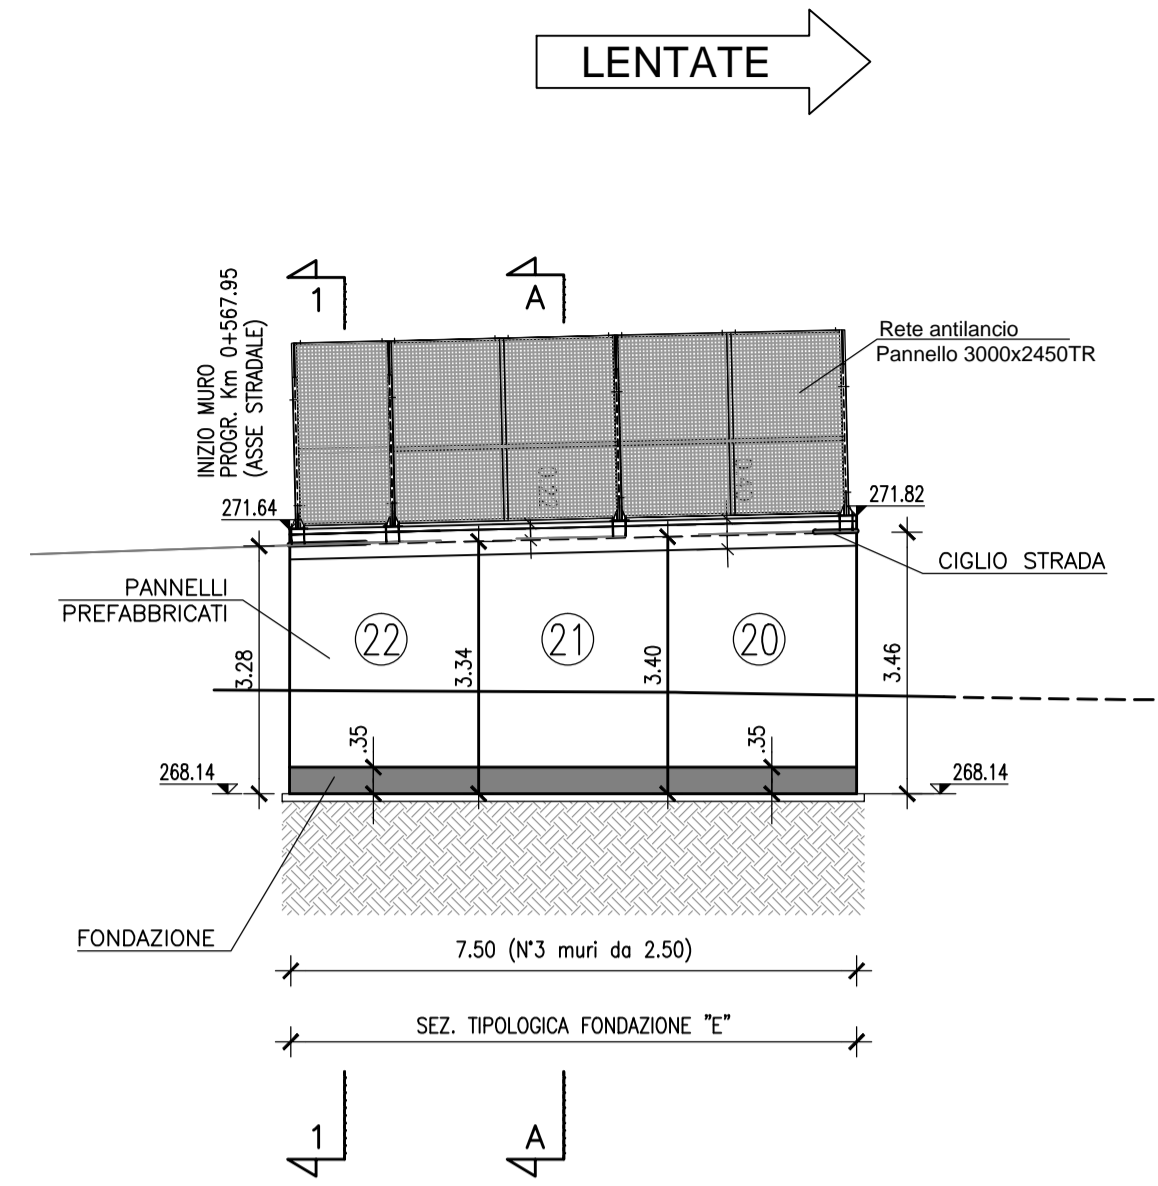


**SEZIONI UBICATE E SCAVI MURO DX**  
Scala 1:100

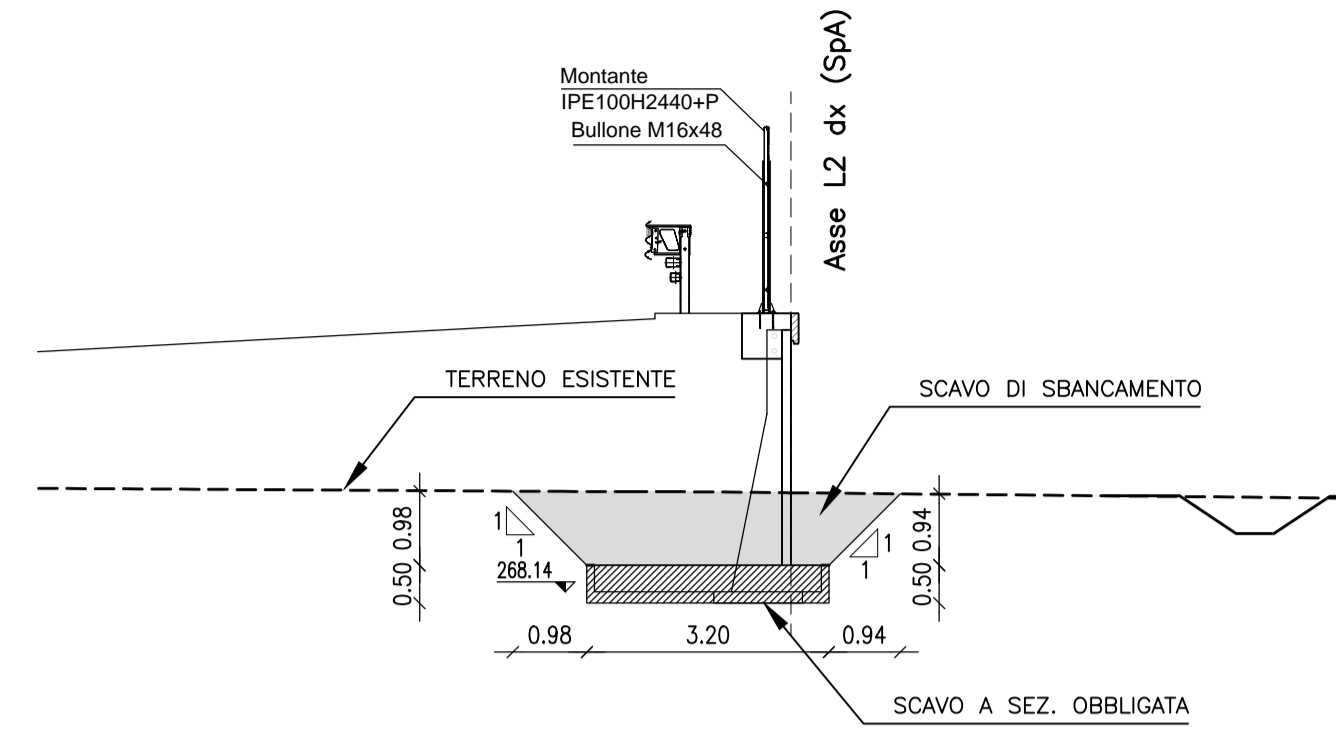

**QUADRO DI UNIONE**  
Scala 1:10000

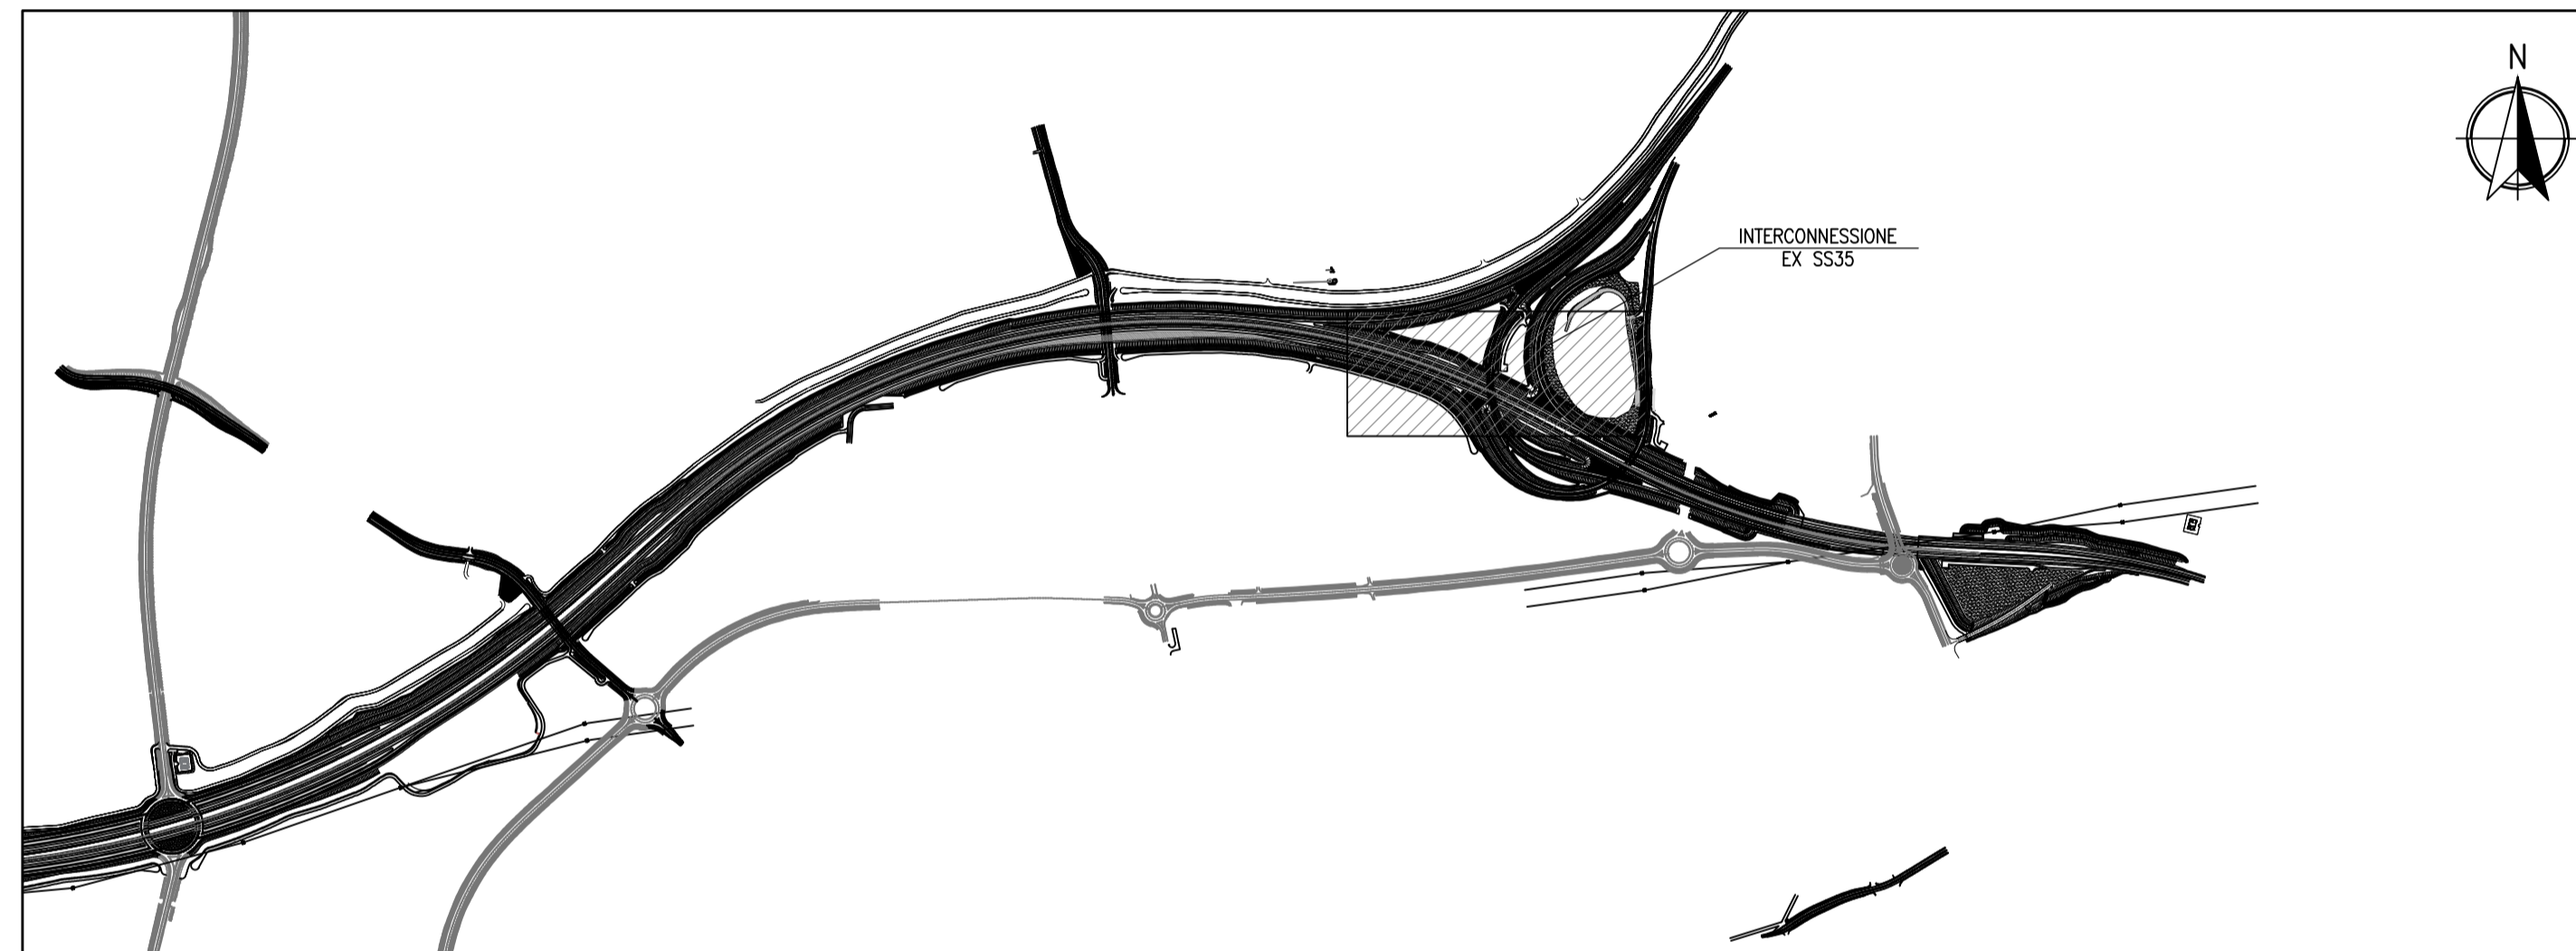

**PIANTA TRACCIAMENTO MURO DX**  
Scala 1:100

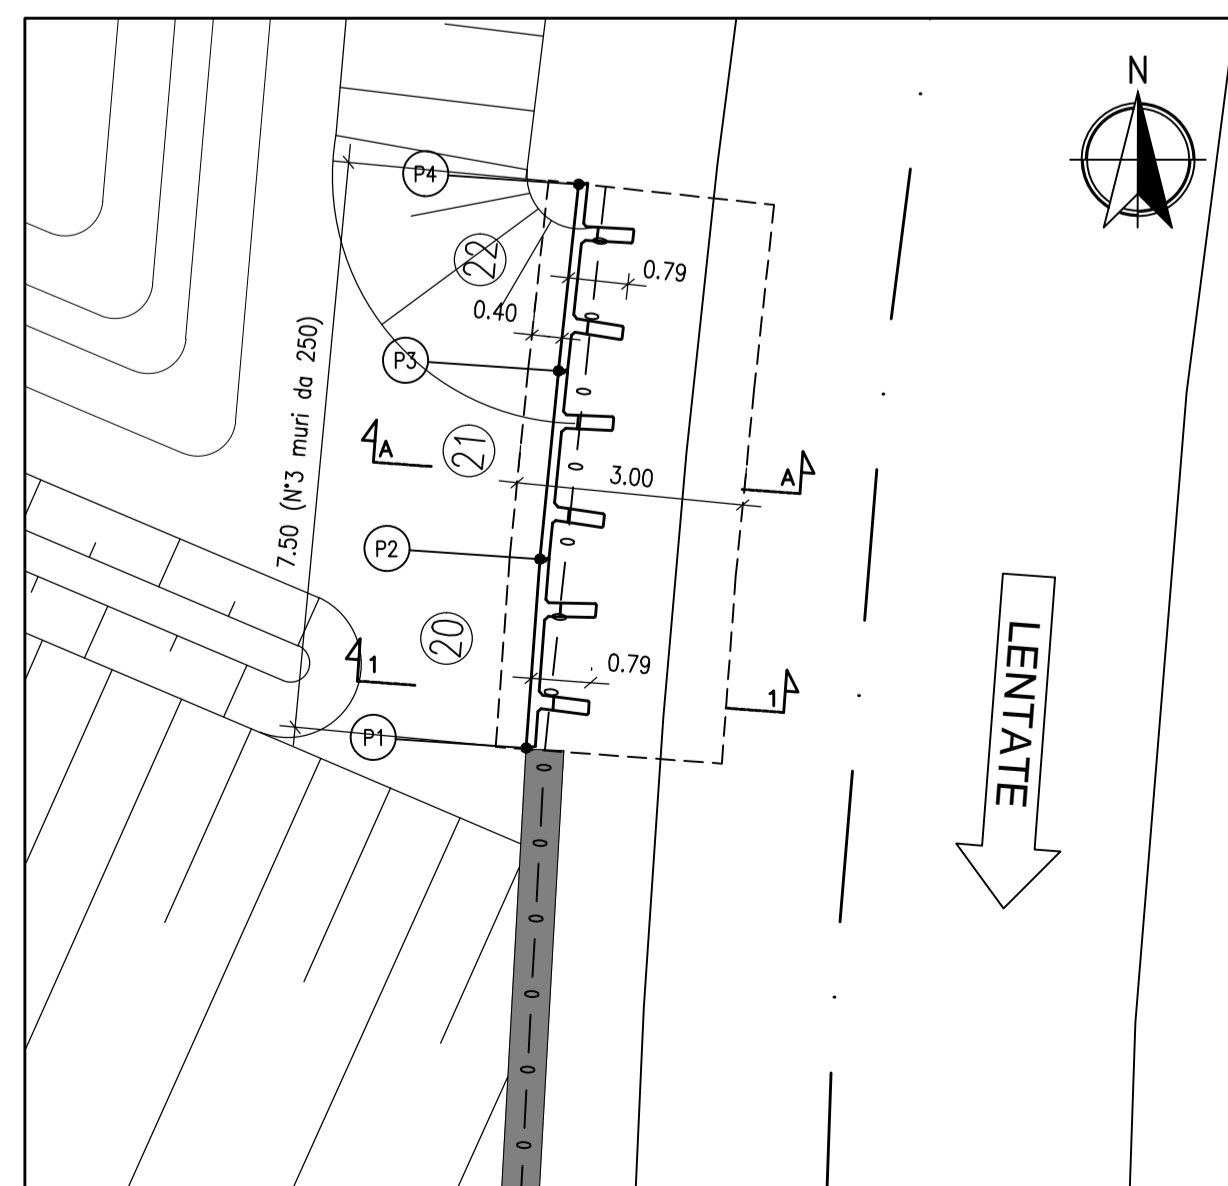

**MATRICE DI REVISIONE**

| REV | DATA | DESCRIZIONE MODIFICA |
|-----|------|----------------------|
|     |      |                      |
|     |      |                      |
N.B.: LA TAVOLA SOSTITUISCE QUELLA RELATIVA AL CODICE [ ] DEL PROGETTO ESECUTIVO

**COLLEGAMENTO AUTOSTRADALE DALMINE - COMO - VARESE - VALICO DEL GAGGIOLO E OPERE AD ESSO CONNESSE**  
CODICE C.U.P. F118060027007  
**TRATTE B1, B2, C, D, TRVA13+14, GREENWAY**  
**AS BUILT**  
**TRATTA B1**  
OPERE D'ARTE MINORI - OPERE DI SOSTEGNO  
OPERE DI SOSTEGNO - SVINCOLO "INTERCONNESSIONE EX SS 35"  
MURO IN SX APP. CAV. RAMPA L2 - Planimetria e Prospetto e sezioni e armature muro

| <b>IDENTIFICAZIONE ELABORATO</b><br>CODICE PROGETTO: F001078<br>WBS  |       | <b>IMPRESA</b><br>RAGGRUPPAMENTO TEMPORANEO IMPRESE:  |                                     |              |        |              |           |             |           |   |   |     |       |   |    |    |          |  |  |
|--|-------|---|-------------------------------------|--------------|--------|--------------|-----------|-------------|-----------|---|---|-----|-------|---|----|----|----------|--|--|
| Mandatario: STRABAG A.G.   |       | Mandatario: GLF Grandi Lavori Fincosit S.p.A.   | Mandatario: Giuseppe Malturo S.p.A. |              |        |              |           |             |           |   |   |     |       |   |    |    |          |  |  |
| Mandatario cooptata: STRABAG S.p.A.  |       | Mandatario cooptata: STRABAG S.p.A.   |                                     |              |        |              |           |             |           |   |   |     |       |   |    |    |          |  |  |
| <table border="1"> <tr><th>FASE PROGETTUALE</th><th>LOTTO</th><th>ZONA</th><th>OPERA</th><th>TRATTO/OPERA</th><th>AMBITO</th><th>PROGRESSIVO</th><th>REVISIONE</th></tr> <tr><td>A</td><td>1</td><td>D02</td><td>RA012</td><td>0</td><td>OP</td><td>PZ</td><td>001 C_01</td></tr> </table> |       | FASE PROGETTUALE  | LOTTO                               | ZONA         | OPERA  | TRATTO/OPERA | AMBITO    | PROGRESSIVO | REVISIONE | A | 1 | D02 | RA012 | 0 | OP | PZ | 001 C_01 | <p><b>STRABAG</b> <b>MALTAURO</b> <b>STRABAG</b></p> |  |
| FASE PROGETTUALE   | LOTTO | ZONA  | OPERA                               | TRATTO/OPERA | AMBITO | PROGRESSIVO  | REVISIONE |             |           |   |   |     |       |   |    |    |          |  |  |
| A  | 1     | D02   | RA012                               | 0            | OP     | PZ           | 001 C_01  |             |           |   |   |     |       |   |    |    |          |  |  |
| <p>Scala: Varie</p> <p><b>DATA</b> DESCRIZIONE REV</p> <p>Febbraio 2016 - Emissione E</p>  |       | <p><b>PROGETTISTA - PROGETTO ESECUTIVO DI DETTAGLIO</b></p> <p>RAGGRUPPAMENTO TEMPORANEO PROGETTISTI:</p> <p>Mandatario: 3TI PROGETTI ITALIA INGEGNERIA REGISTRA S.p.A.</p> <p>Mandatario: GP Ingegneria e Gestione Progetti di Ingegneria</p> <p>Mandatario: Arch. Salvatore Vermiglio</p> |                                     |              |        |              |           |             |           |   |   |     |       |   |    |    |          |  |  |
| <p><b>CONCEDENTE</b></p> <p>CONCESSIONARI AUTOSTRADALI LOMBARDE</p>  |       | <p><b>RESPONSABILE DI PROGETTO ED INCARICATO DELL'INTEGRAZIONE FRA LE VARIE PRESTAZIONI:</b></p> <p>Ing. Alberto Cecchini</p>   |                                     |              |        |              |           |             |           |   |   |     |       |   |    |    |          |  |  |
| <p><b>CONCESSIONARIO</b></p> <p>Autstrade Pademontana Lombardia<br/>Direttore Tecnico: Ing. Enrico Arini<br/>Referente Tecnico:</p>  |       | <p><b>ELABORAZIONE PROGETTUALE</b></p> <p><b>PROGETTISTA:</b> Coopprogetti Soc. Coop.<br/><b>DIRETTORE TECNICO:</b> Ing. Alessandro Piacucci</p>  |                                     |              |        |              |           |             |           |   |   |     |       |   |    |    |          |  |  |
| <p><b>APPROVATO</b></p> <p>Autstrade Pademontana Lombardia<br/>Il Direttore dei Lavori: Ing. Francesco Domenico</p>  |       | <p><b>REDAZIONE E VERIFICA:</b><br/>Redatto: Ragnacci Verificato: Panfilì</p>   |                                     |              |        |              |           |             |           |   |   |     |       |   |    |    |          |  |  |