



PROSPETTO MURO 3 - Scala 1:100

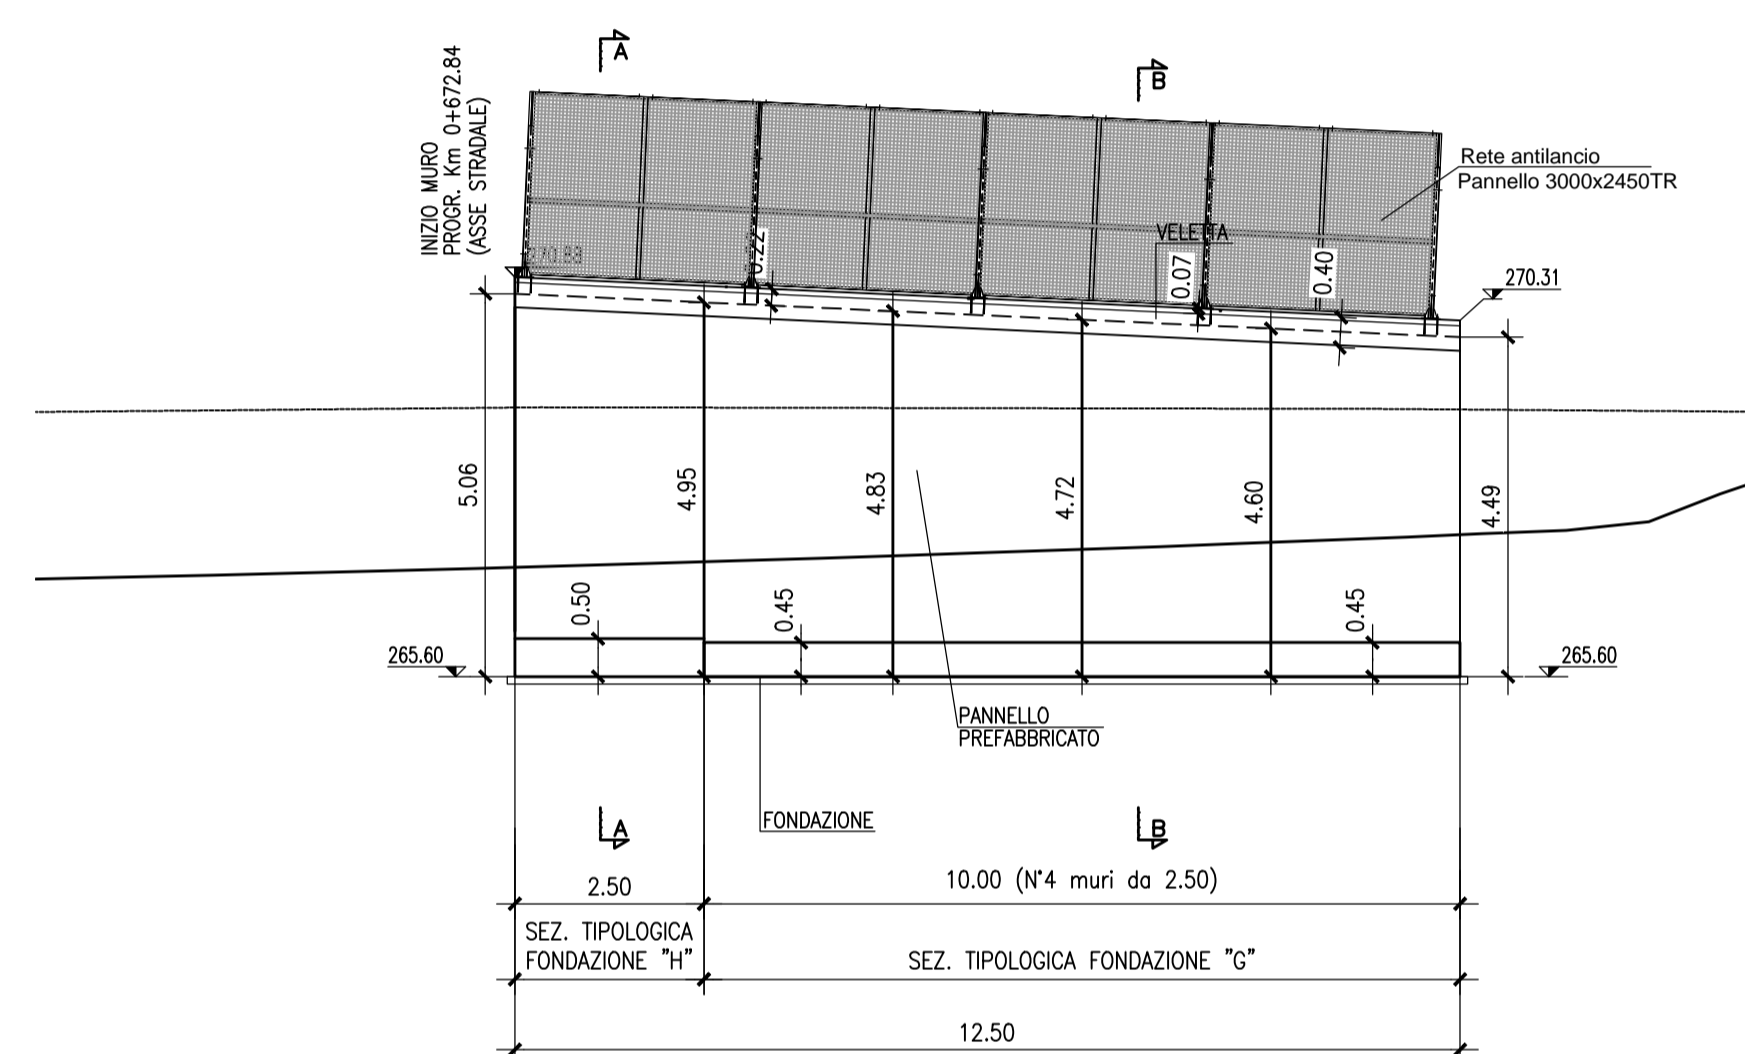

PIANTA MURO 3 - Scala 1:100

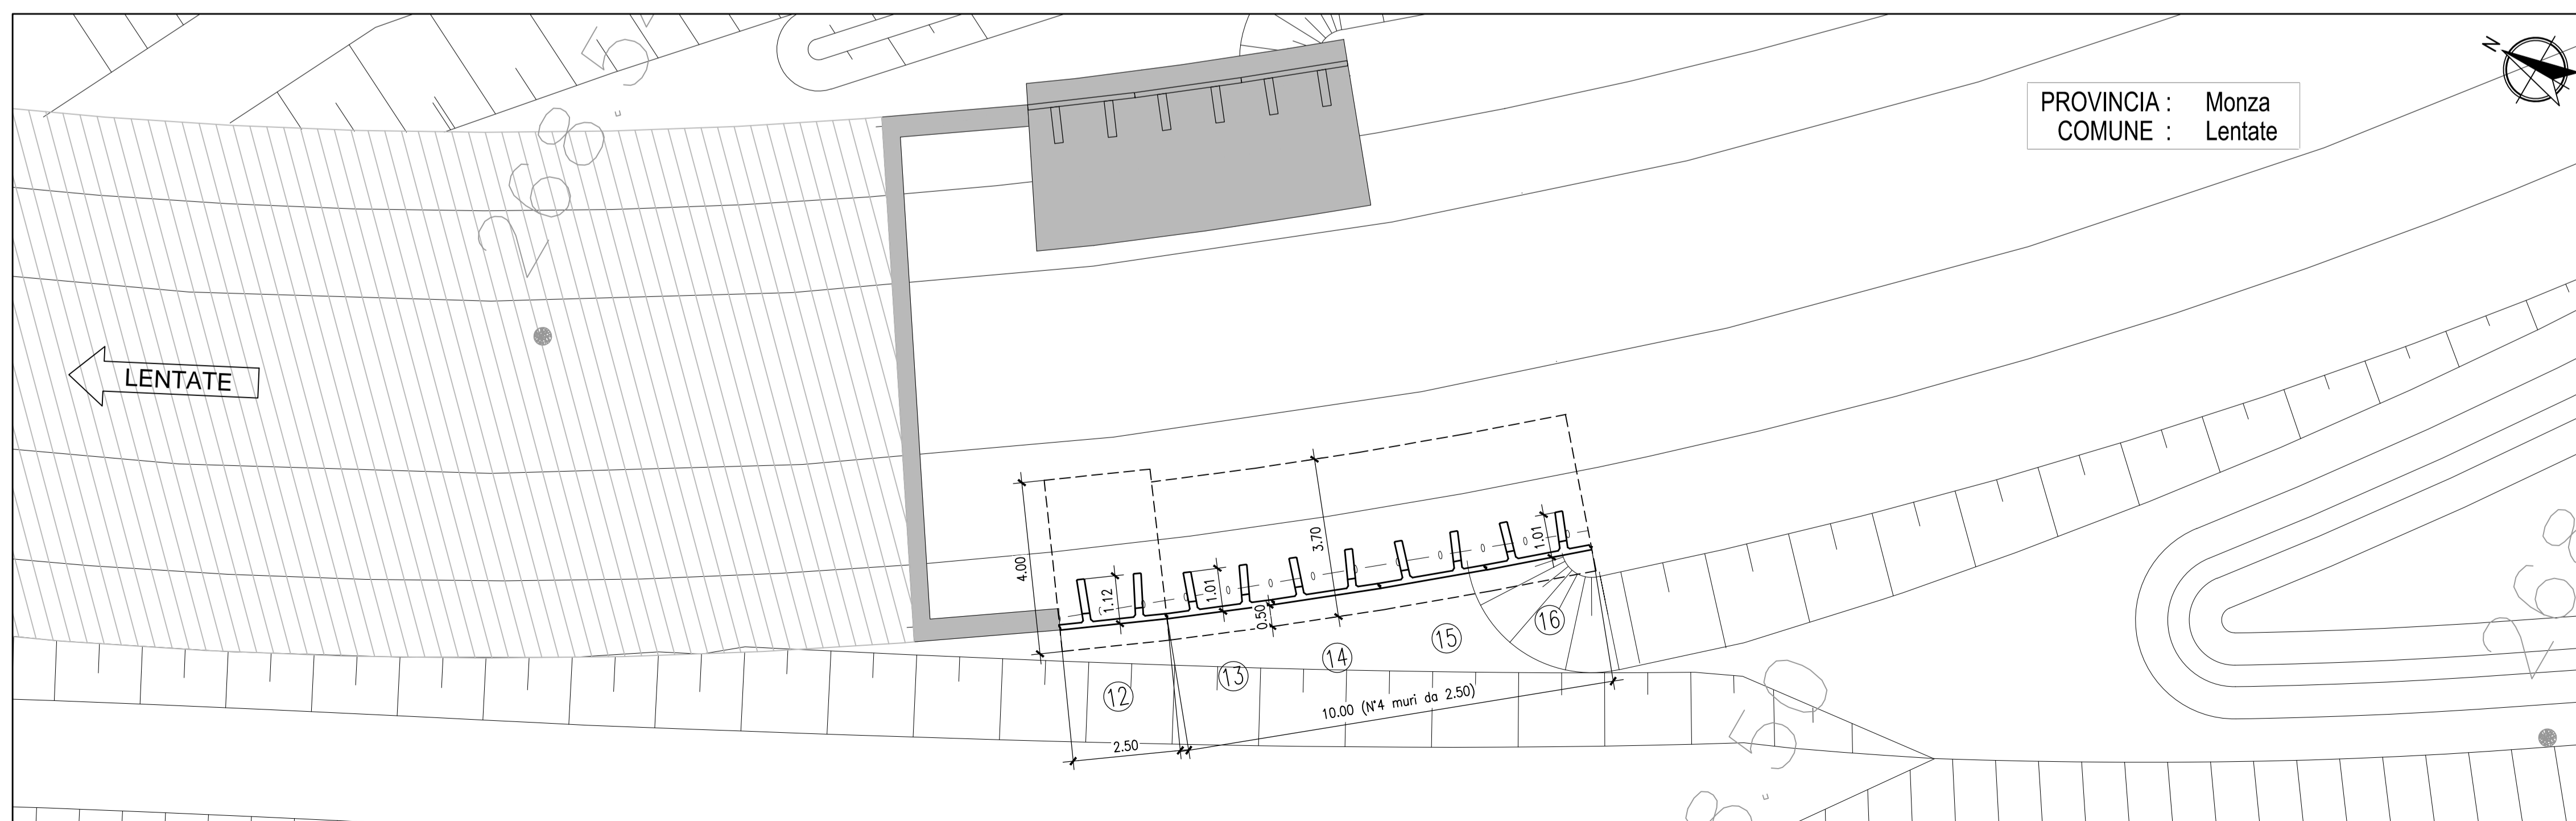

MATRICE DI REVISIONE

REV	DATA	DESCRIZIONE MODIFICA

N.B.: LA TAVOLA SOSTITUISCE QUELLA RELATIVA AL CODICE [] DEL PROGETTO ESECUTIVO

CONCESSIONI AUTOSTRADALI LOMBARDE

Autstrada Padaniana Lombardia

COLLEGAMENTO AUTOSTRADE DALMINE - COMO - VARESE - VALICO DEL GAGGIOLO E OPERE AD ESSI CONNESSE
CODICE C.U.P. F118000027007

TRATTE B1, B2, C, D, TRVA13+14, GREENWAY
AS BUILT
TRATTA B1
OPERE D'ARTE MINORI - OPERE DI SOSTEGNO
OPERE DI SOSTEGNO - SVINCOLO "INTERCONNESSIONE EX SS 35"
MURO 3 APP. SP. B CAV. RAMPA L2 - Pianta, prospetto

IDENTIFICAZIONE ELABORATO
CODICE PROGETTO: F001078
WBS

IMPRESA
RAGGRUPPAMENTO TEMPORANEO IMPRESE:
Mandatario: STRABAG A.G.
Mandante: GLF Grandi Lavori Fincosit S.p.A.
Mandante: Giuseppe Maltauro S.p.A.
Mandante cooptata: STRABAG S.p.A.

STRABAG **MALTAURO** **STRABAG**

PROGETTISTA - PROGETTO ESECUTIVO DI DETTAGLIO
RAGGRUPPAMENTO TEMPORANEO PROGETTISTI:
Mandatario: 3TI PROGETTITALIA INGEGNERIA ASSOCIATA S.R.L.
Mandante: GP Ing. Alberto Cecchini
Mandante: Arch. Salvatore Vermiglio

CONCEDENTE
CONCESSIONI AUTOSTRADALI LOMBARDE

RESPONSABILE DI PROGETTO ED INCARICATO DELL'INTEGRAZIONE FRA LE VARIE PRESTAZIONI:
Ing. Alberto Cecchini

CONCESSIONARIO
Autstrada Padaniana Lombardia
Direttore Tecnico: Ing. Enrico Aiani
Referente Tecnico:

ELABORAZIONE PROGETTUALE
PROGETTISTA:
Coopprogetti Soc. Coop.
DIRETTORE TECNICO:
Ing. Alessandro Piacucci

APPROVATO
Autstrada Padaniana Lombardia
Il Direttore dei Lavori:
Ing. Francesco Domenico

REDAZIONE E VERIFICA
Redatto: Ragnacci
Verificato: Panfilii

INCARICHI DELLA PROVINCIA DI LEVATE
Sezione A
N° A1740
DOTTOR INGEGNERE
ALESSANDRO PIACUCCI
SETTORE CIVILE E AMBIENTALE
DIPARTIMENTO REGIONALE
Approvato: Piacucci