


PROSPETTO MURO n.4 – Scala 1:100

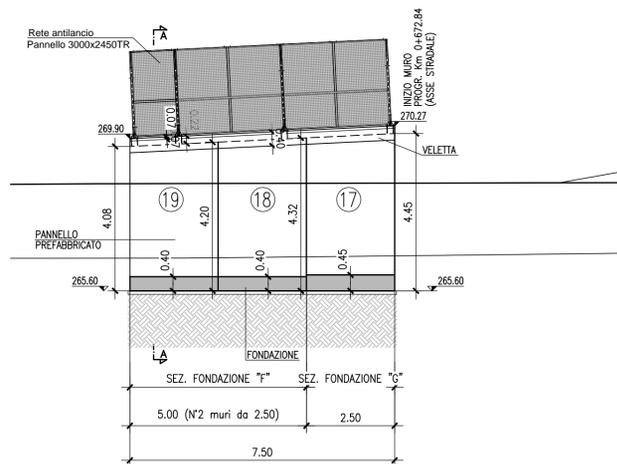

MATRICE DI REVISIONE

| REV | DATA | DESCRIZIONE MODIFICA |
|-----|------|----------------------|
| | | |
| | | |
N.B.: LA TAVOLA SOSTITUISCE QUELLA RELATIVA AL CODICE [] DEL PROGETTO ESECUTIVO

COLLEGAMENTO AUTOSTRADALE
DALMINE - COMO - VARESE - VALICO DEL GAGGIOLO E OPERE AD ESSO CONNESSE
 CODICE C.U.P. F118060027007
TRATTE B1, B2, C, D, TRVA13+14, GREENWAY
AS BUILT
TRATTA B1
 OPERE D'ARTE MINORI - OPERE DI SOSTEGNO
 OPERE DI SOSTEGNO - SVINCOLO "INTERCONNESSIONE EX SS 35"
 MURO 4 APP. SP. B CAV. RAMPA L2 - Pianta, prospetto

| | | | |
|---|--|--|--|
| IDENTIFICAZIONE ELABORATO CODICE PROGETTO: F001078 WBS | | IMPRESA RAGGRUPPAMENTO TEMPORANEO IMPRESE: Mandatario: STRABAG A.G. Mandatario: GLF Grandi Lavori Fincosit S.p.A. Mandatario: Impresa costruzioni Giuseppe Malturo S.p.A. Mandatario cooptata: STRABAG S.p.A. | |
| FASE PROGETTUALE LOTTO: A ZONA: D02 OPERA: RA012 TRATTO D'OPERA: D AMBITO: GP TIPO ELABORATO: PZ PROGRESSIVO: 003 REVISIONE: n | | PROGETTISTA - PROGETTO ESECUTIVO DI DETTAGLIO RAGGRUPPAMENTO TEMPORANEO PROGETTISTI: Mandatario: 3TI PROGETTI ITALIA INGEGNERIA SOCIETA' S.p.A. Mandatario: GP Ing. Alberto Cecchini Mandatario: Ing. Alberto Cecchini Arch. Salvatore Vermiglio | |
| CONCEDENTE CONCESSIONARI AUTOSTRADALI LOMBARDE | | RESPONSABILE DI PROGETTO ED INCARICATO DELL'INTEGRAZIONE FRA LE VARIE PRESTAZIONI: Ing. Alberto Cecchini | |
| CONCESSIONARIO Autostada Padovana Lombarda Direttore Tecnico: Ing. Enrico Arini Referente Tecnico: arch. Giovanni Camillo | | ELABORAZIONE PROGETTUALE PROGETTISTA: Coopprogetti Soc. Coop. DIRETTORE TECNICO: Ing. Alessandro Piacucci | |
| APPROVATO Il Direttore dei Lavori: Ing. Francesco Domenico | | Redatto: Ragnacci Verificato: Panfilì | |