


**SEZIONE MURO PREFABBRICATO**

276 < H ≤ 330 CON STABILIZZAZIONE DA 30 cm


Scala 1:50

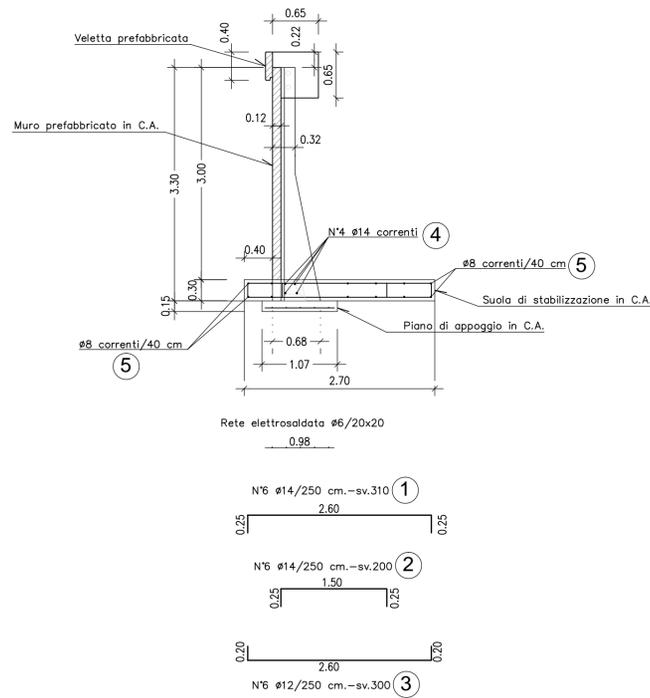

N.B. COPRIFERRO FONDAZIONI 5cm.


**PARTICOLARE VELETTA PREFABBRICATA**

Scala 1:10

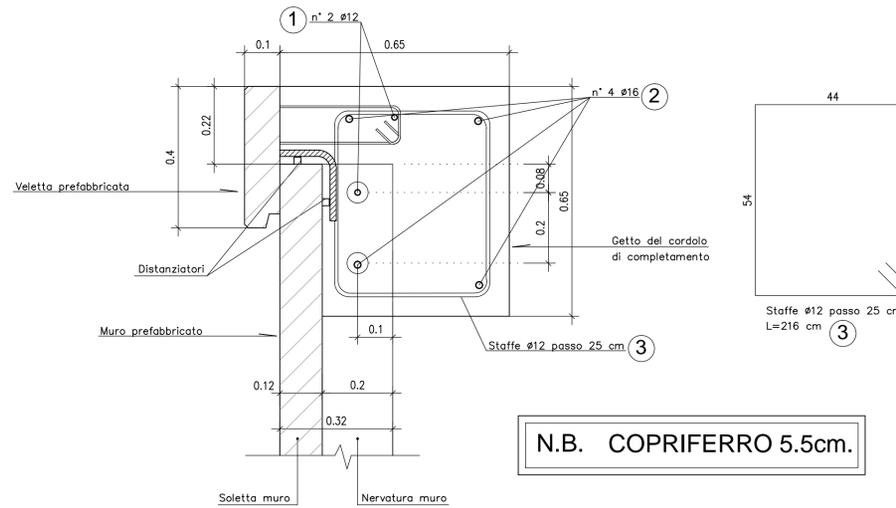


**PARTICOLARE INNESTI TRA MURI**

Scala 1:2

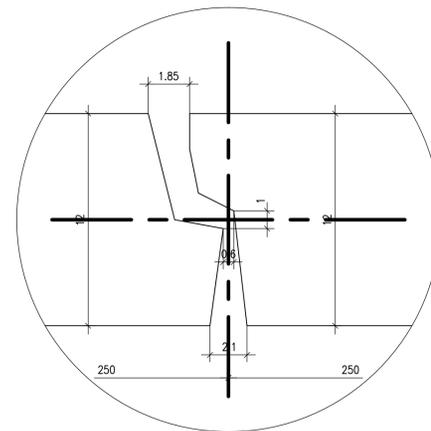

**PARTICOLARE COSTRUTTIVO**

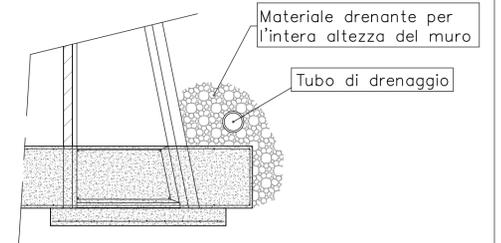

N.B. Prevedere opportuno drenaggio a tergo del muro


**MURO - 276<H<330**

POSIZIONE	n°/elemento	Ø	sviluppo [cm]
①	6	14	310
②	6	14	200
③	6	12	300
④	4	14	250
⑤	12	8	250


**CORDOLO**

POSIZIONE	n°/elemento	Ø	sviluppo [cm]
①	2	12	250
②	4	16	250
③	10	12	216

**PARTICOLARE COSTRUTTIVO PER MURI TIPO "T"**

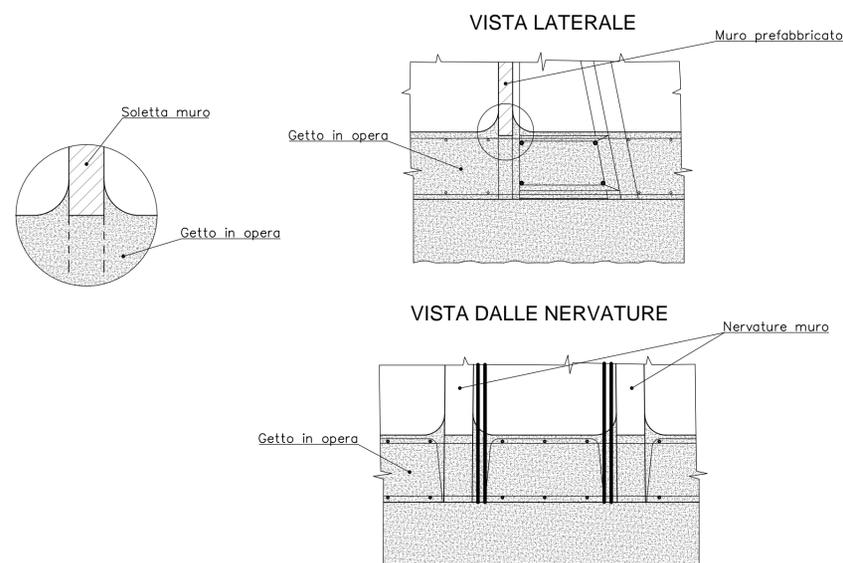

**SCHEMA TIPOLOGICI MURI PREFABBRICATI**

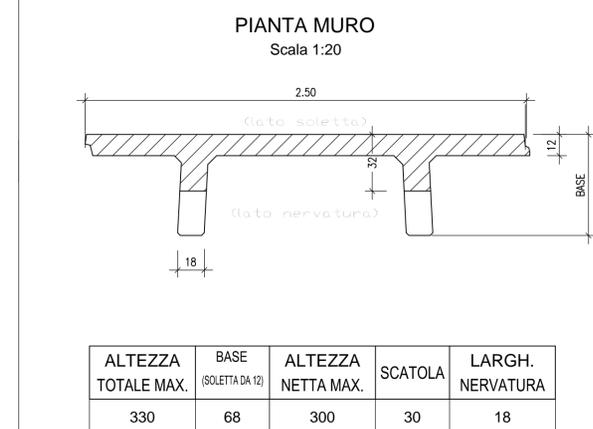

ALTEZZA TOTALE MAX.	BASE (SOLETTA DA 12)	ALTEZZA NETTA MAX.	SCATOLA	LARGH. NERVATURA
330	68	300	30	18

**MATRICE DI REVISIONE**

REV	DATA	DESCRIZIONE MODIFICA

N.B.: LA TAVOLA SOSTITUISCE QUELLA RELATIVA AL CODICE [ ] DEL PROGETTO ESECUTIVO

**COLLEGAMENTO AUTOSTRADALE DALMINE - COMO - VARESE - VALICO DEL GAGGIOLIO E OPERE AD ESSO CONNESSE**  
 CODICE C.U.P. E8180900510004  
**TRATTE B1, B2, C, D, TRVA13+14, GREENWAY**  
**AS BUILT**  
 TRATTA B1  
 OPERE D'ARTE MINORI - OPERE DI SOSTEGNO  
 OPERE DI SOSTEGNO - SVINCOLO "INTERCONNESSIONE EX SS 35"  
 MURO 2 APP. SP. A CAV. RAMPA L4 - Armature TAV 1/4

**IDENTIFICAZIONE ELABORATO**  
 CODICE PROGETTO: F001078  
 WBS

**IMPRESA**  
**RAGGRUPPAMENTO TEMPORANEO IMPRESE:**  
 Mandataria: STRABAG A.G.  
 Mandante: GLF Grandi Lavori Fincosit S.p.A.  
 Mandante copista: ICM S.p.A. STRABAG S.p.A.

**CONCEDENTE**  
 CONCESSIONI AUTOSTRADALI LOMBARDE

**PROGETTISTA - PROGETTO ESECUTIVO DI DETTAGLIO**  
**RAGGRUPPAMENTO TEMPORANEO PROGETTISTI:**  
 Mandataria: 3TI PROGETTI ITALIA  
 Mandante: GP  
 Mandante: Arch. Salvatore Vermiglio

**CONCEDENTE**  
 RESPONSABILE DI PROGETTO ED INCARICATO DELL'INTEGRAZIONE FRA LE VARIE PRESTAZIONI:  
 Ing. Alberto Cecchini

**CONCSSIONARIO**  
 Autostreade Pedemontana Lombardia  
 Direttore Tecnico: Ing. Giuseppe Samba  
 Referente Tecnico:

**ELABORAZIONE PROGETTUALE**  
**PROGETTISTA:**  
 Coopprogetti Soc. Coop.  
**DIRETTORE TECNICO:**  
 Ing. Alessandro Piacucci

**APPROVATO**  
 Autostreade Pedemontana Lombardia  
 Il Direttore dei Lavori: Ing. Francesco Domenico

**REDAZIONE**  
 Redatto: Ragnacci  
 Verificato: Panfilii

**INGEGNERE DELLA PROVINCIA**  
 Sezione A  
 N° A1740  
 Dottore Ingegnere  
**ALESSANDRO PIACUCCI**  
 SETTORE CIVILE E AMBIENTALE  
 SETTORE RESPONSABILE  
 Approvato: Piacucci