


SEZIONE MURO PREFABBRICATO

226 < H ≤ 275 CON STABILIZZAZIONE DA 25 cm


Scala 1:50

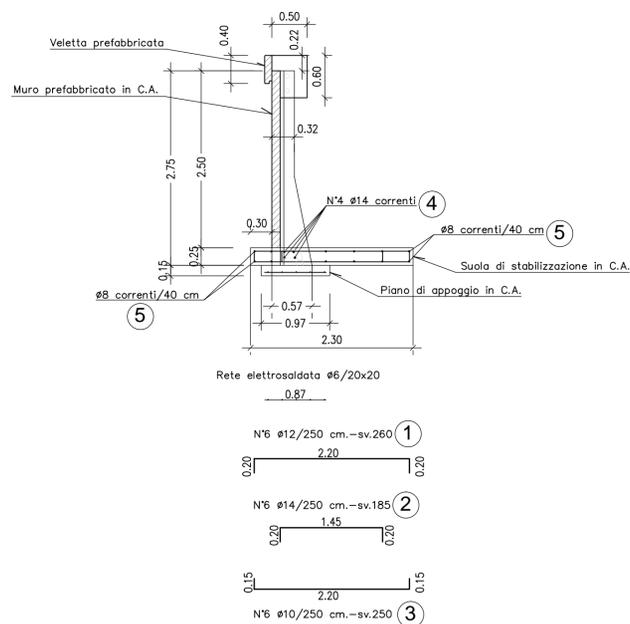

N.B. COPRIFERRO FONDAZIONI 5cm.

PARTICOLARE VELETTA PREFABBRICATA


Scala 1:10

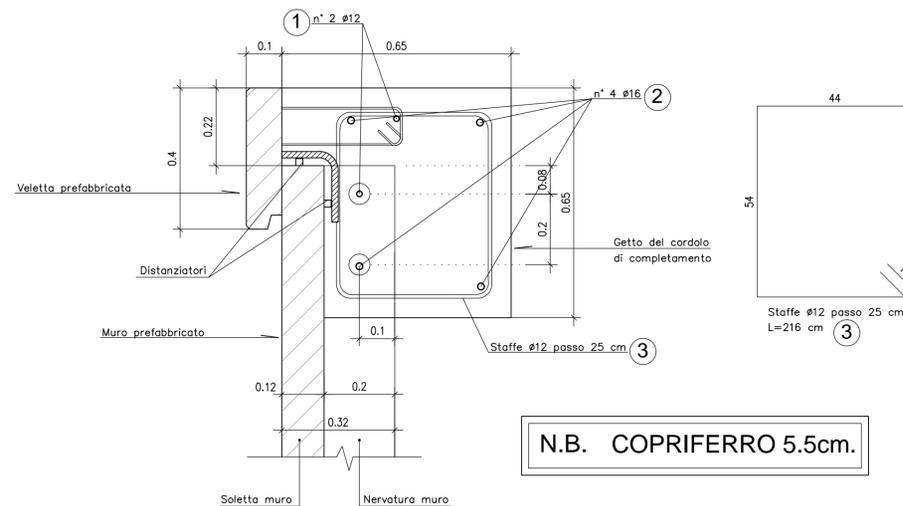


N.B. COPRIFERRO 5.5cm.

PARTICOLARE INNESTI TRA MURI

Scala 1:2

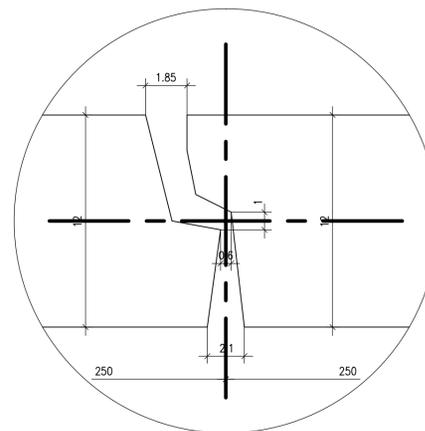

PARTICOLARE COSTRUTTIVO

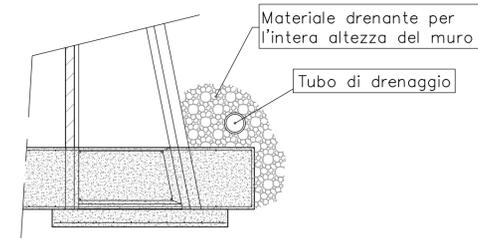

N.B. Prevedere opportuno drenaggio a tergo del muro


MURO - 226<H<275

POSIZIONE	n°/elemento	Ø	sviluppo [cm]
①	6	12	260
②	6	14	185
③	6	10	250
④	4	14	250
⑤	12	8	250


CORDOLO

POSIZIONE	n°/elemento	Ø	sviluppo [cm]
①	2	12	250
②	4	16	250
③	10	12	216

PARTICOLARE COSTRUTTIVO PER MURI TIPO "T"

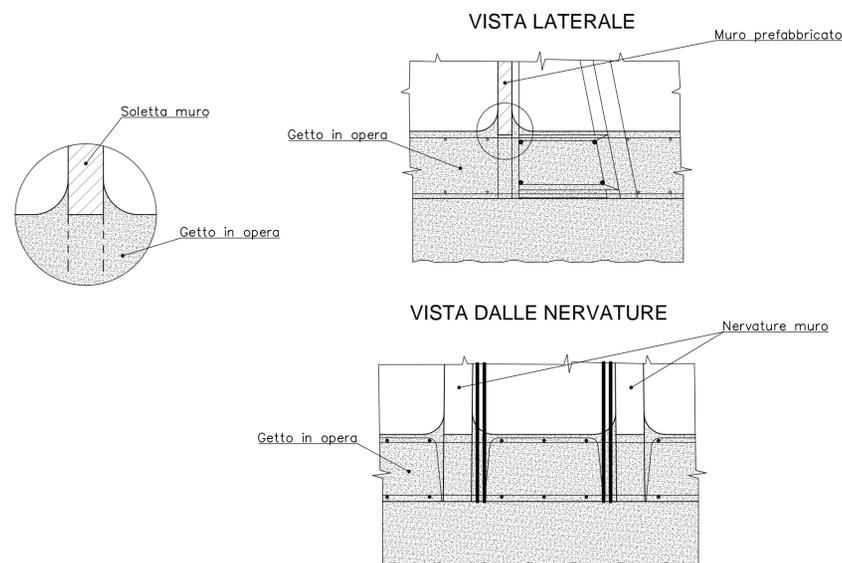

SCHEMA TIPOLOGICI MURI PREFABBRICATI

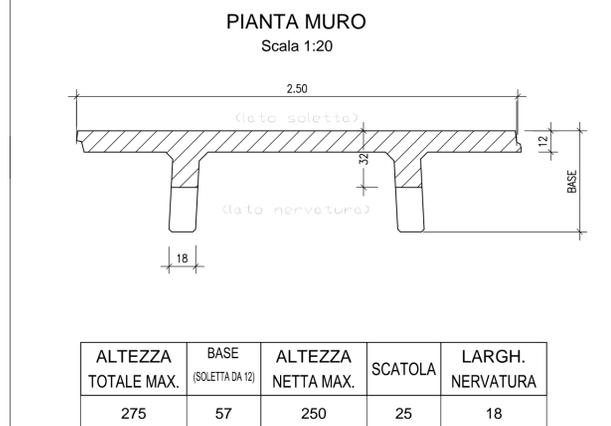

ALTEZZA TOTALE MAX.	BASE (SOLETTA DA 12)	ALTEZZA NETTA MAX.	SCATOLA	LARGH. NERVATURA
275	57	250	25	18

MATRICE DI REVISIONE

REV	DATA	DESCRIZIONE MODIFICA

N.B.: LA TAVOLA SOSTITUISCE QUELLA RELATIVA AL CODICE [] DEL PROGETTO ESECUTIVO

COLLEGAMENTO AUTOSTRADALE DALMINE - COMO - VARESE - VALICO DEL GAGGILO E OPERE AD ESSO CONNESSE
 CODICE C.U.P. E8180900510004
TRATTE B1, B2, C, D, TRVA13+14, GREENWAY
AS BUILT
TRATTA B1
 OPERE D'ARTE MINORI - OPERE DI SOSTEGNO
 OPERE DI SOSTEGNO - SVINCOLO "INTERCONNESSIONE EX SS 35"
 MURO 3-4 APP. SP. A CAV. RAMPA L4 - Armature tav 2/4

IDENTIFICAZIONE ELABORATO
 CODICE PROGETTO: F001078
 WBS

IMPRESA
RAGGRUPPAMENTO TEMPORANEO IMPRESE:
 Mandataria: STRABAG A.G.
 Mandante: GLF Grandi Lavori Fincosit S.p.A.
 Mandante copista: ICM S.p.A. STRABAG

CONCESSIONARIO
 Autstrade Pademontana Lombardia
 Direttore Tecnico: Ing. Giuseppe Samba
 Referente Tecnico: []

PROGETTISTA - PROGETTO ESECUTIVO DI DETTAGLIO
RAGGRUPPAMENTO TEMPORANEO PROGETTISTI:
 Mandataria: 311 PROGETTI ITALIA
 Mandante: GP []
 Mandante: Arch. Salvatore Vermiglio

CONCEDENTE
 CONCESSIONI AUTOSTRADALI LOMBARDE
RESPONSABILE DI PROGETTO ED INCARICATO DELL'INTEGRAZIONE FRA LE VARIE PRESTAZIONI:
 Ing. Alberto Cecchini

ELABORAZIONE PROGETTUALE
PROGETTISTA:
 Coopprogetti Soc. Coop.
DIRETTORE TECNICO:
 Ing. Alessandro Placucci

APPROVATO
 Autstrade Pademontana Lombardia
 Il Direttore dei Lavori: Ing. Francesco Domarico

Redatto: Ragnacci Verificato: Panfilì

INGEGNERI DELLA PROVINCIA DI LOMBARDIA
 Sezione A
 N° A1740
 Dott. Ingegnere ALESSANDRO PLACUCCI
 SETTORE CIVILE E AMBIENTALE
 Approvato: Placucci