

PLANIMETRIA MURO 2


Scala 1:200




PROVINCIA : Milano
COMUNE : Lentate sul Seveso

SVILUPPATA MURO 2

Scala 1:200

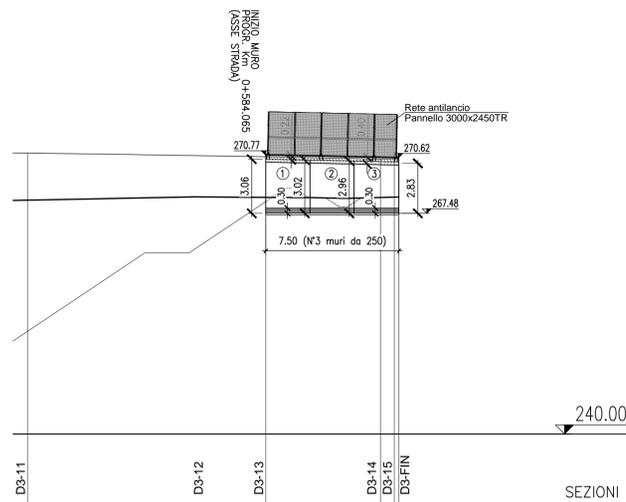

QUADRO DI UNIONE INDIVIDUAZIONE OPERE - Scala 1:10000

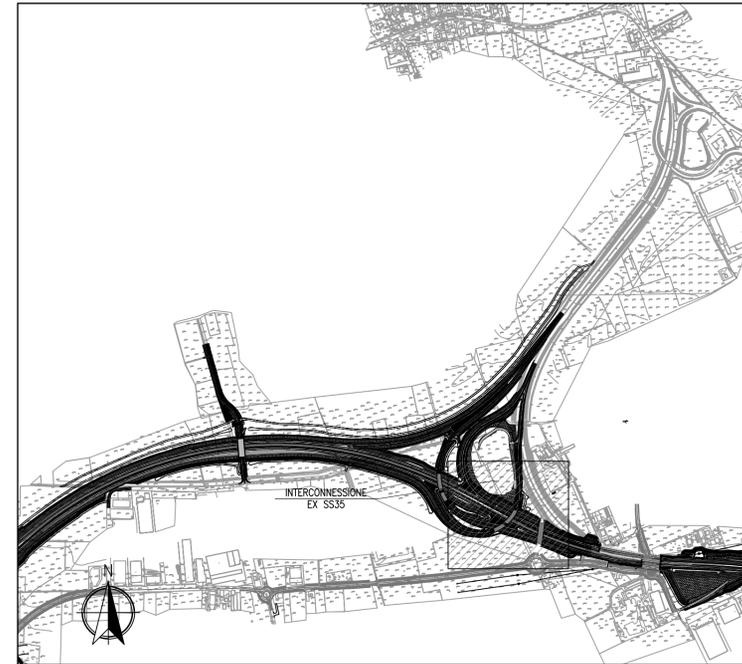


COORDINATE DI TRACCIAMENTO

PUNTI	NORD	EST
PUNTO n.5	245979.2518	141691.6650
PUNTO n.6	245980.2980	141689.2080
PUNTO n.7	245986.2586	141694.4258
PUNTO n.8	245987.1737	141691.8976


SEZIONI TRASVRSALI

Scala 1:100

SEZ. C-C

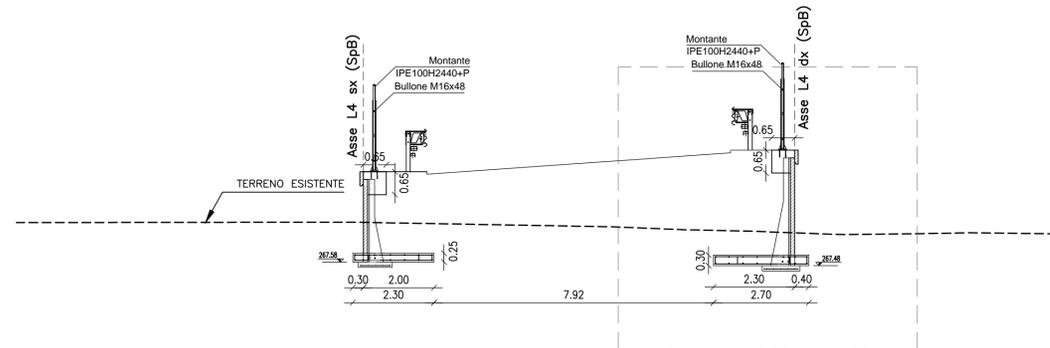

SEZ. D-D

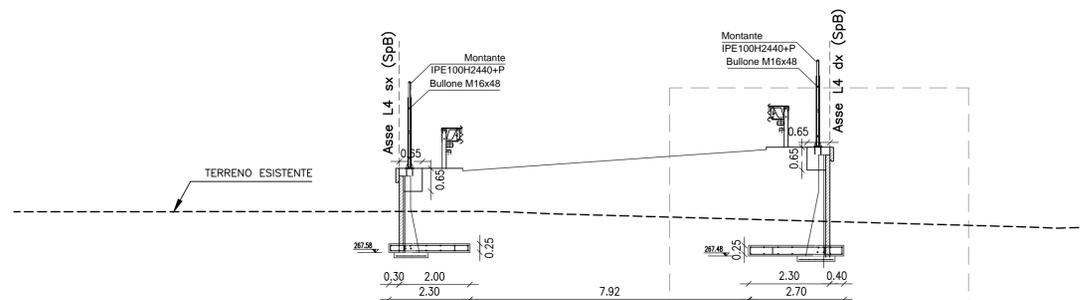

MATRICE DI REVISIONE

REV	DATA	DESCRIZIONE MODIFICA

N.B.: LA TAVOLA SOSTITUISCE QUELLA RELATIVA AL CODICE [] DEL PROGETTO ESECUTIVO

COLLEGAMENTO AUTOSTRADALE DALMINE - COMO - VARESE - VALICO DEL GAGGIOLO E OPERE AD ESSO CONNESSE
 CODICE C.U.P. F1180600027007
TRATTE B1, B2, C, D, TRVA13+14, GREENWAY
AS BUILT
TRATTA B1
 OPERE D'ARTE MINORI - OPERE DI SOSTEGNO
 OPERE DI SOSTEGNO - SVINCOLO "INTERCONNESSIONE EX SS 35"
 MURO 2 APP. SP. A CAV. RAMPA L4 - Pianta, prospetto e sezioni

IDENTIFICAZIONE ELABORATO
 CODICE PROGETTO: F001078
 WBS

IMPRESA
RAGGRUPPAMENTO TEMPORANEO IMPRESE:
 Mandatario: STRABAG A.G.
 Mandante: GLF Grandi Lavori Fincosit S.p.A.
 Mandante: Impresa costruzioni Giuseppe Maltauro S.p.A.
 Mandante cooptata: STRABAG S.p.A.

CONCEDENTE
 CONCESSIONI AUTOSTRADALI LOMBARDE

CONCESSIONARIO
 Autstrade Pademontana Lombarda
 Direttore Tecnico: Ing. Enrico Arini
 Referente Tecnico: Referente Tecnico

APPROVATO
 Autstrade Pademontana Lombarda
 Il Direttore dei Lavori: Ing. Francesco Domenico

PROGETTISTA - PROGETTO ESECUTIVO DI DETTAGLIO
 RAGGRUPPAMENTO TEMPORANEO PROGETTISTI:
 Mandataria: 3TI PROGETTI ITALIA INGEGNERIA ASSOCIATA S.R.L.
 Mandante: GP Ing. Alberto Cecchini
 Mandante: Arch. Salvatore Vermiglio

RESPONSABILE DI PROGETTO ED INCARICATO DELL'INTEGRAZIONE FRA LE VARIE PRESTAZIONI:
 Ing. Alberto Cecchini

ELABORAZIONE PROGETTUALE
PROGETTISTA:
 Coopprogetti Soc. Coop.
DIRETTORE TECNICO:
 Ing. Alessandro Placucci

Redatto: Ragnacci
 Verificato: Panfilì

INGEGNERI DELLA PROVINCIA DI MILANO
 Sezione A
 N° A1740
 Dottore Ingegnere
ALESSANDRO PLACUCCI
 SETTORE CIVILE E AMBIENTALE
 SETTORE IDROTECNICO
 Approvato: Placucci