



PLANIMETRIA MURO 4

Scala 1:200

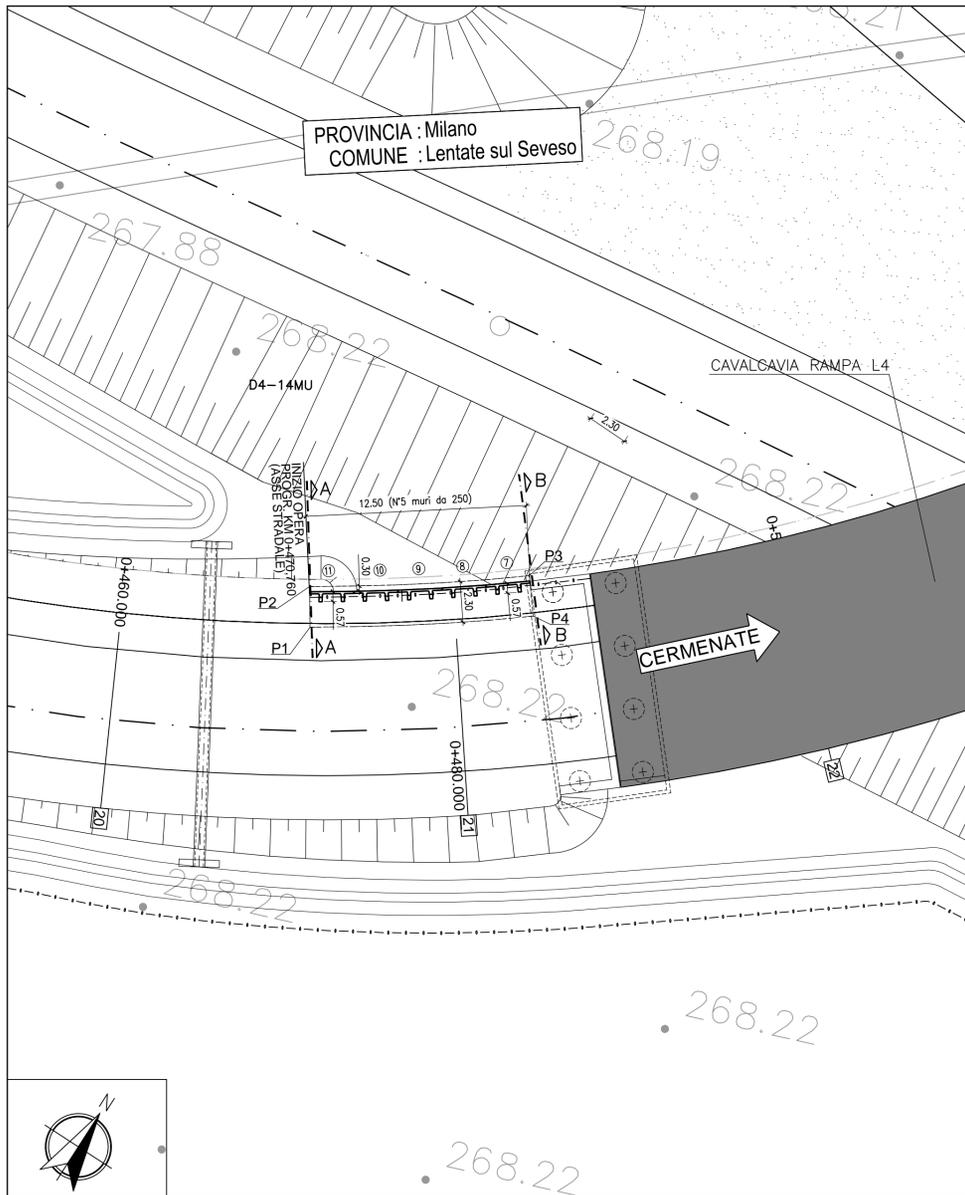


SVILUPPATA MURO 4

Scala 1:200

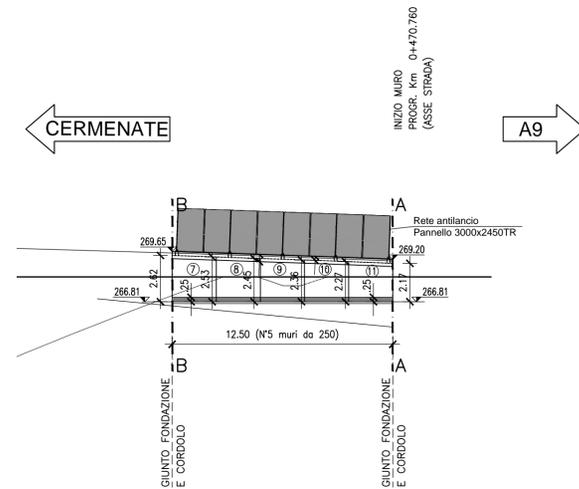

QUADRO DI UNIONE INDIVIDUAZIONE OPERE - Scala 1:10000

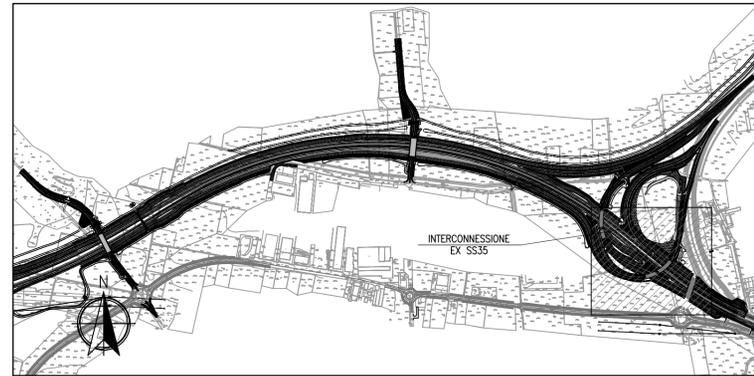


COORDINATE DI TRACCIAMENTO

PUNTI	NORD	EST
P1	245917.7263	141602.6382
P2	245919.9629	141602.1017
P3	245923.3183	141614.1123
P4	245921.1377	141614.8252


SEZIONI TRASVERSALI

Scala 1:100

SEZ. A-A

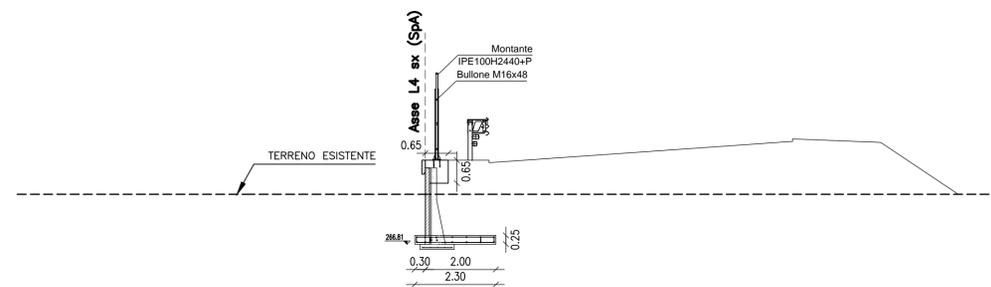

SEZ. B-B

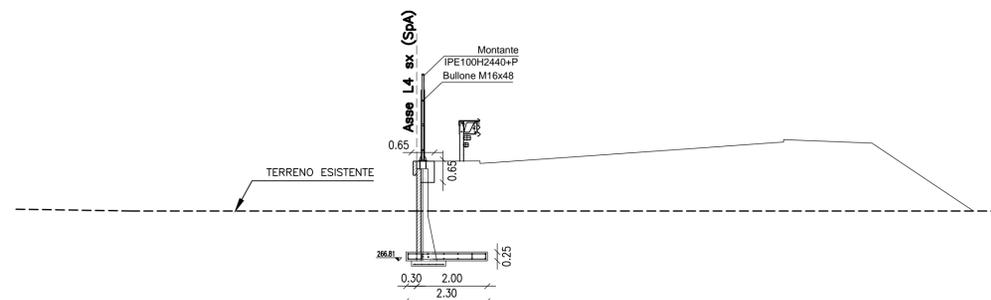

MATRICE DI REVISIONE

REV	DATA	DESCRIZIONE MODIFICA

N.B.: LA TAVOLA SOSTITUISCE QUELLA RELATIVA AL CODICE [] DEL PROGETTO ESECUTIVO

CONCESSIONE AUTOSTRADALI LOMBARDE

Autstrada Padovana Lombarda

COLLEGAMENTO AUTOSTRADE
DALMINE - COMO - VARESE - VALICO DEL GAGGIOLO E OPERE AD ESSO CONNESSE
CODICE C.U.P. F1180600027007

TRATTE B1, B2, C, D, TRVA13+14, GREENWAY

AS BUILT

TRATTA B1
OPERE D'ARTE MINORI - OPERE DI SOSTEGNO
OPERE DI SOSTEGNO - SVINCOLO "INTERCONNESSIONE EX SS 35"
MURO 4 APP. SP. A CAV. RAMP A L4 - Pianta, prospetto e sezioni

IDENTIFICAZIONE ELABORATO

CODICE PROGETTO: F001078

WBS

FASE PROGETTUALE	LOTTO	ZONA	OPERA	TRATTO D'OPERA	AMBITO	TIPO ELABORATO	PROGRESSIVO	REVISIONE
A	1	D02	RA014	0	02	PZ	003	m

Scala: 1:200

DATA DESCRIZIONE REV

Febbraio 2016 - Emissione - E

PROGETTISTA - PROGETTO ESECUTIVO DI DETTAGLIO

RAGGRUPPAMENTO TEMPORANEO PROGETTISTI:

Mandatario	Mandante	Mandante	Mandante cooptata
STRABAG A.G.	GLF Grandi Lavori Fincosit S.p.A.	Impresa costruzioni Giuseppe Malturo S.p.A.	STRABAG S.p.A.

CONCEDENTE

CONCESSIONARIO

APPROVATO

RESPONSABILE DI PROGETTO ED INCARICATO DELL'INTEGRAZIONE FRA LE VARIE PRESTAZIONI:

Ing. Alberto Cecchini

ELABORAZIONE PROGETTUALE

PROGETTISTA:

Cooproggetti Soc. Coop.

DIRETTORE TECNICO:

Ing. Alessandro Piacucci

Redatto: Ragnacci Verificato: Panfilì

INGEGNERI DELLA PROVINCIA DI LOMBARDIA

Sezione A

N° A1740

DOITTORE INGEGNERE

ALESSANDRO PIACUCCI

SEZIONE CIVILE E AMBIENTALE

ISTITUTO REGIONALE

Approvato: Piacucci