



Scala 1:50

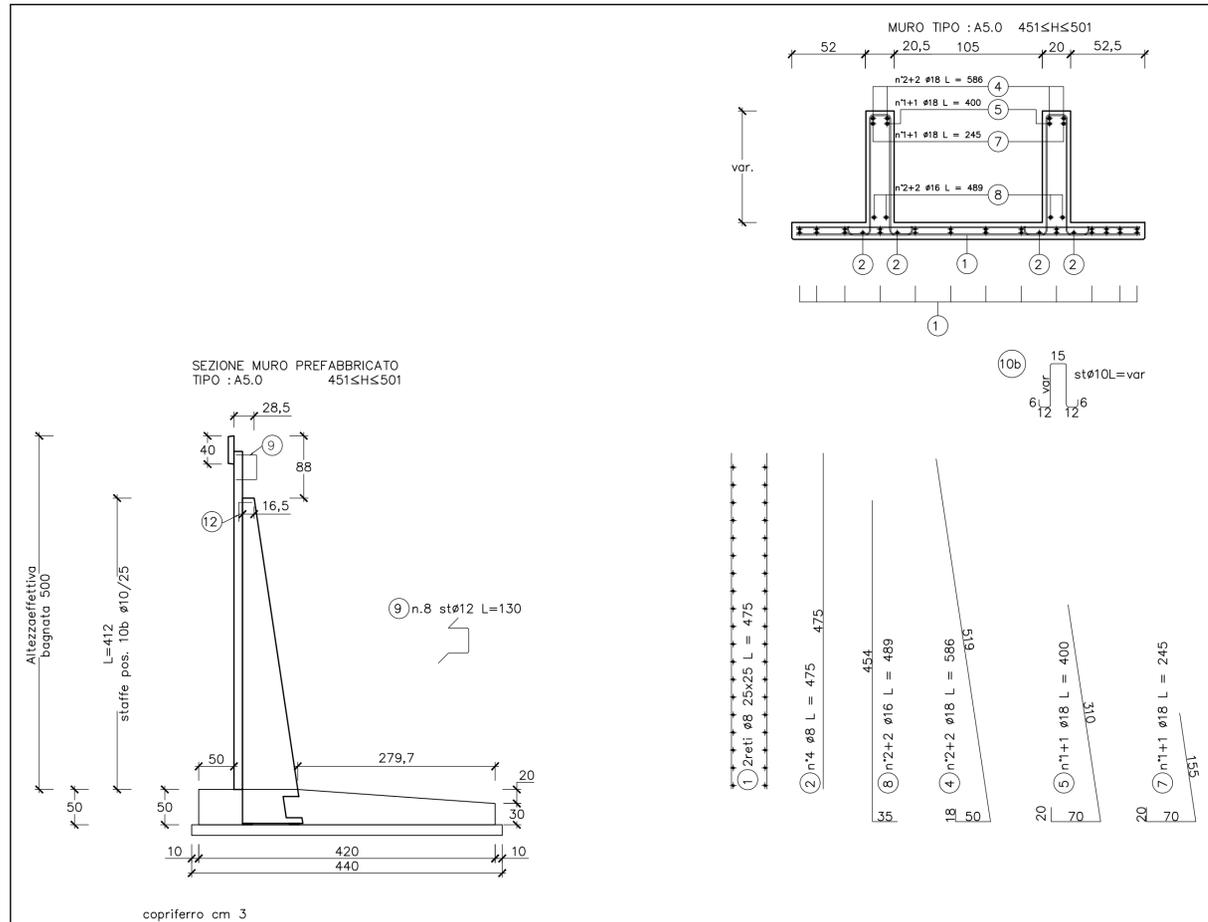

Scala 1:50

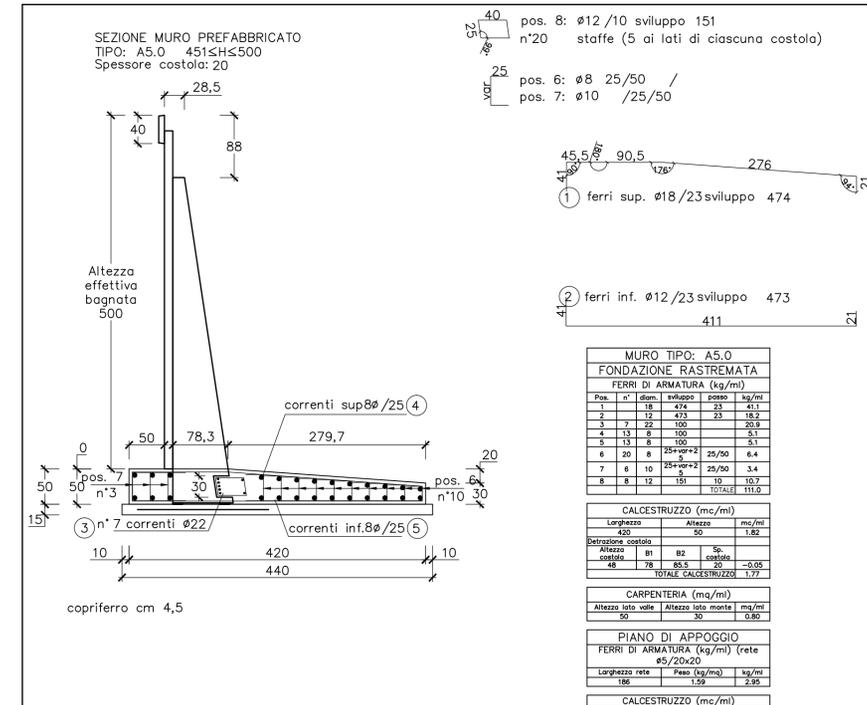

pos. 8: $\phi 12/10$ sviluppo 151
n°20 staffe (5 ai lati di ciascuna costola)

pos. 6: $\phi 8$ 25/50 /
pos. 7: $\phi 10$ /25/50

ferri sup. $\phi 18/23$ sviluppo 474

ferri inf. $\phi 12/23$ sviluppo 473

MURO TIPO: A5.0 FONDAZIONE RASTREMATA				
FERRI DI ARMATURA (kg/ml)				
Pos.	n°	diam.	sviluppo	peso
				111,0

CALCESTRUZZO (mc/ml)		
Altezza	Altezza	mc/ml
Deduzione costola		
Altezza costola	Sp. costola	Sp. costola
48	78	20
		-0,05
TOTALE CALCESTRUZZO		1,77

CARPENTERIA (mq/ml)		
Altezza lato valle	Altezza lato monte	mq/ml
50	30	0,80

PIANO DI APPOGGIO			
FERRI DI ARMATURA (kg/ml) (rete)			
Altezza rete	Peso (kg/mq)	kg/ml	
186	1,59	2,95	

CALCESTRUZZO (mc/ml)	
----------------------	--

MATRICE DI REVISIONE		
REV	DATA	DESCRIZIONE MODIFICA

N.B.: LA TAVOLA SOSTITUISCE QUELLA RELATIVA AL CODICE [] DEL PROGETTO ESECUTIVO

CONCESSIONI AUTOSTRADALI LOMBARDE

Autosstrada Padaniana Lombarda

COLLEGAMENTO AUTOSTRADALE DALMINE - COMO - VARESE - VALICO DEL GAGGIOLO E OPERE AD ESSO CONNESSE
CODICE C.U.P. F118060027007

TRATTE B1, B2, C, D, TRVA13+14, GREENWAY

AS BUILT

TRATTA B1
OPERE D'ARTE MINORI - OPERE DI SOSTEGNO
OPERE DI SOSTEGNO - SVINCOLO "INTERCONNESSIONE EX SS 35"
MURI APP. CAV. RAMO VC02 - Armature

IDENTIFICAZIONE ELABORATO
CODICE PROGETTO: F001078
WBS

IMPRESA
RAGGRUPPAMENTO TEMPORANEO IMPRESE:
Mandatario: STRABAG A.G.
Mandatario: GLF Grandi Lavori Fincosit S.p.A.
Mandatario: Impresa costruzioni Giuseppe Malturo S.p.A.
Mandatario cooptata: STRABAG S.p.A.

STRABAG **GLF** **FINCOSIT** **MALTAURO** **STRABAG**

FASE PROGETTUALE
LOTTO: D02
ZONA: IR009
OPERA: 0
TRATTO D'OPERA: 0
AMBITO: AR
TIPO ELABORATO: AR
PROGRESSIVO: 001
REVISIONE: m

PROGETTISTA - PROGETTO ESECUTIVO DI DETTAGLIO
RAGGRUPPAMENTO TEMPORANEO PROGETTISTI:
Mandatario: 371 PROGETTI ITALIA
Mandatario: GP Ing. Enrico Arini
Mandatario: Arch. Salvatore Vermiglio

CONCEDENTE
CONCESSIONI AUTOSTRADALI LOMBARDE

RESPONSABILE DI PROGETTO ED INCARICATO DELL'INTEGRAZIONE FRA LE VARIE PRESTAZIONI:
Ing. Alberto Cecchini

CONCESSIONARIO
Autosstrade Padaniane Lombarda
Direttore Tecnico: Ing. Enrico Arini
Referente Tecnico: Arch. Giovanni Camillo

ELABORAZIONE PROGETTUALE
PROGETTISTA: Coopprogetti Soc. Coop.
DIRETTORE TECNICO: Ing. Alessandro Piacucci

APPROVATO
Autosstrade Padaniane Lombarda
Il Direttore dei Lavori: Ing. Francesco Domenico

REDAZIONE E VERIFICA
Redatto: Ragnacci
Verificato: Panfilì

INGEGNERE DELLA PROVINCIA
Sezione A
N° A1740
DOCTORE INGEGNERE
ALESSANDRO PIACUCCI
SETTORE CIVILE E AMBIENTALE
ISTITUTO PROFESSIONALE
Approvato: Piacucci