



PROSPETTO MURO "1" - Scala 1:100

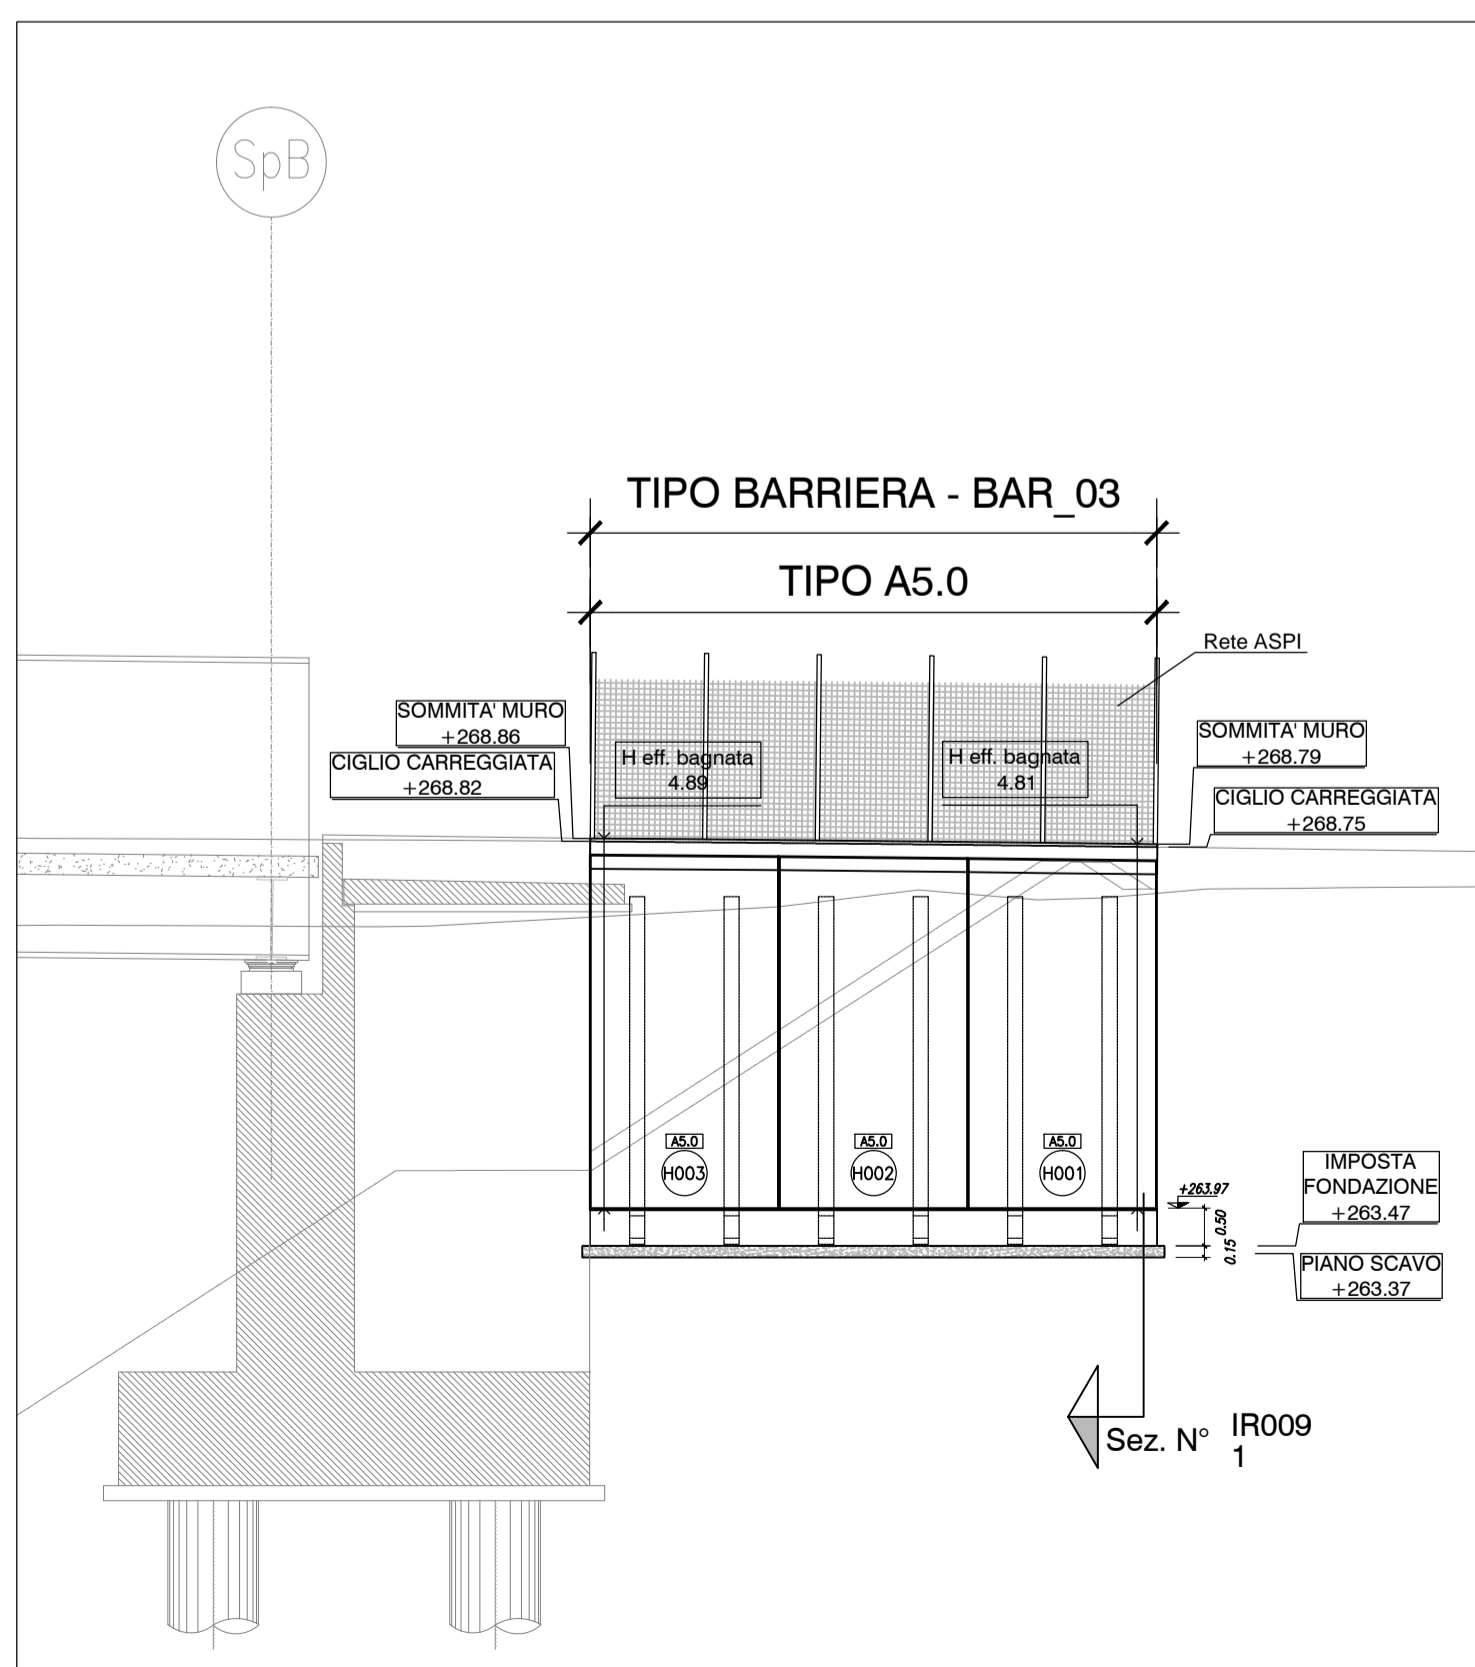

PROSPETTO MURO "2" - Scala 1:100

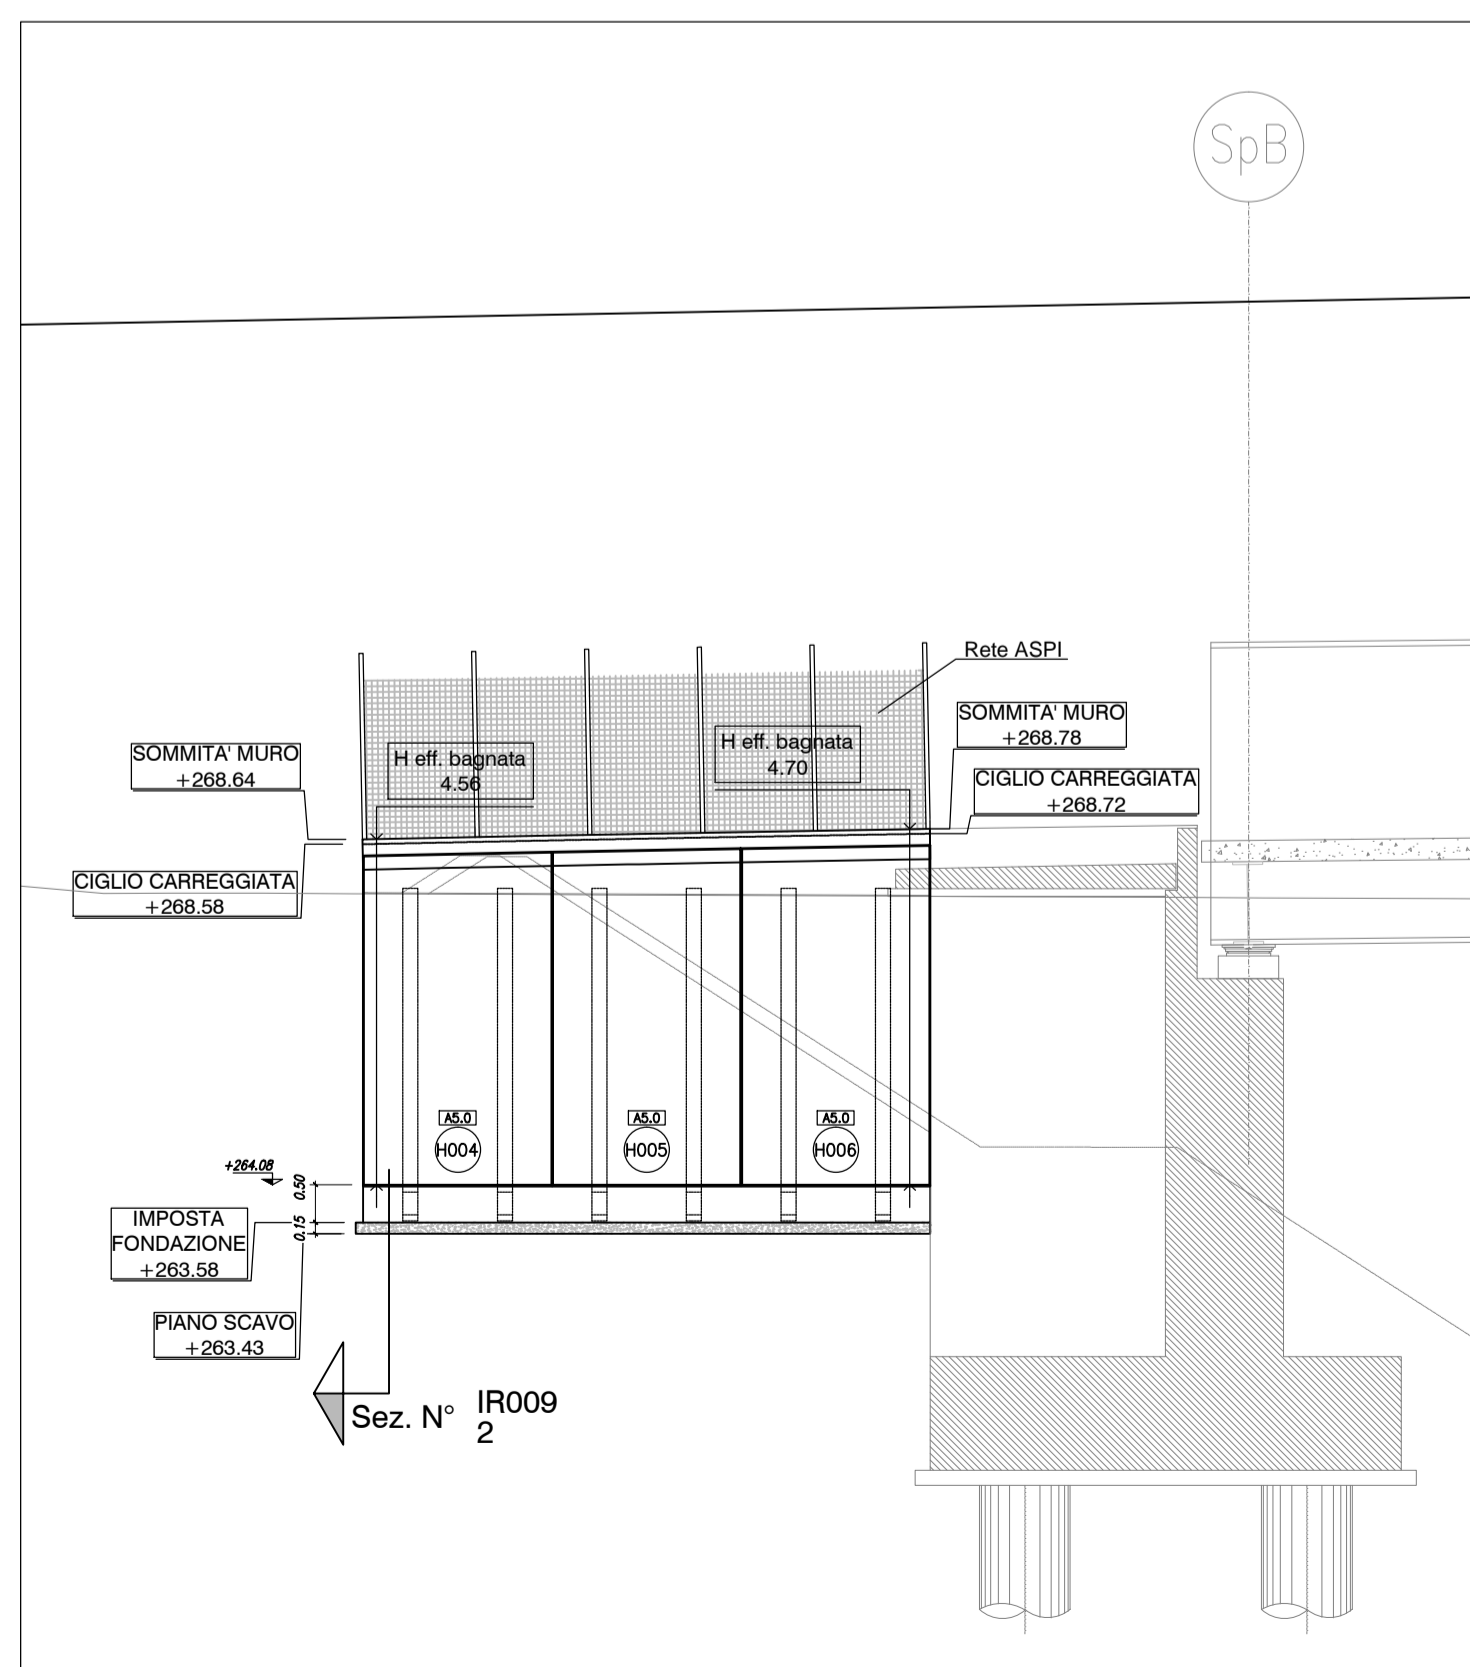

MATRICE DI REVISIONE

REV	DATA	DESCRIZIONE MODIFICA

N.B.: LA TAVOLA SOSTITUISCE QUELLA RELATIVA AL CODICE [] DEL PROGETTO ESECUTIVO

CONCESSIONE AUTOSTRADALI LOMBARDE

COLLEGAMENTO AUTOSTRADE DALMINE - COMO - VARESE - VALICO DEL GAGGIOLO E OPERE AD ESSO CONNESSE
 CODICE C.U.P. F1180600027007

TRATTE B1, B2, C, D, TRVA13+14, GREENWAY

AS BUILT

TRATTA B1
 OPERE D'ARTE MINORI - OPERE DI SOSTEGNO
 OPERE DI SOSTEGNO - SVINCOLO "INTERCONNESSIONE EX SS 35"
 MURI APP. CAV. RAMO VC02 - Planimetria di inquadramento e tracciamento

FASE PROGETTUALE	LOTTO	ZONA	OPERA	TRATTO D'OPERA	AMBITO	IPSO ELABORATO	PROGRESSIVO	REVISIONE
A	1	D02	IR009	0	03	PI	001	E_01

Scala: Varie

DATA	DESCRIZIONE	REV
Febbraio 2016	Emissione	E
Giugno 2018	Seconda Emissione	E_01

IMPRESA
 RAGGRUPPAMENTO TEMPORANEO IMPRESE:
 Mandataria: STRABAG A.G.
 Mandante: GLF Grandi Lavori Fincosit S.p.A.
 Mandante: Impresa costruzioni Giuseppe Malturo S.p.A.
 Mandante cooptata: STRABAG S.p.A.

STRABAG **MALTAURO** **STRABAG**

CONCEDENTE
 CONCESSIONE AUTOSTRADALI LOMBARDE

CONCESSIONARIO
 Autostreda Pedemontana Lombarda
 Direttore Tecnico: Ing. Enrico Arini
 Referente Tecnico: Arch. Giovanni Carlotto

APPROVATO
 Autostreda Pedemontana Lombarda
 Il Direttore dei Lavori: Ing. Francesco Domenico

RESPONSABILE DI PROGETTO ED INCARICATO DELL'INTEGRAZIONE FRA LE VARIE PRESTAZIONI:
 Ing. Alberto Cecchini

ELABORAZIONE PROGETTUALE
PROGETTISTA:
 Coopprogetti Soc. Coop.
DIRETTORE TECNICO:
 Ing. Alessandro Placucci

REDAZIONE: Ragnacci
VERIFICAZIONE: Panfilii

INGEGNERE DELLA PROVINCIA
 Sezione A
 N° A1740
 Dott. Ingegnere **ALESSANDRO PLACUCCI**
 SETTORE CIVILE E AMBIENTALE
 SETTORE REGIONALE
 Approvato: Placucci