




PIANTA MURO "1" - Scala 1:100

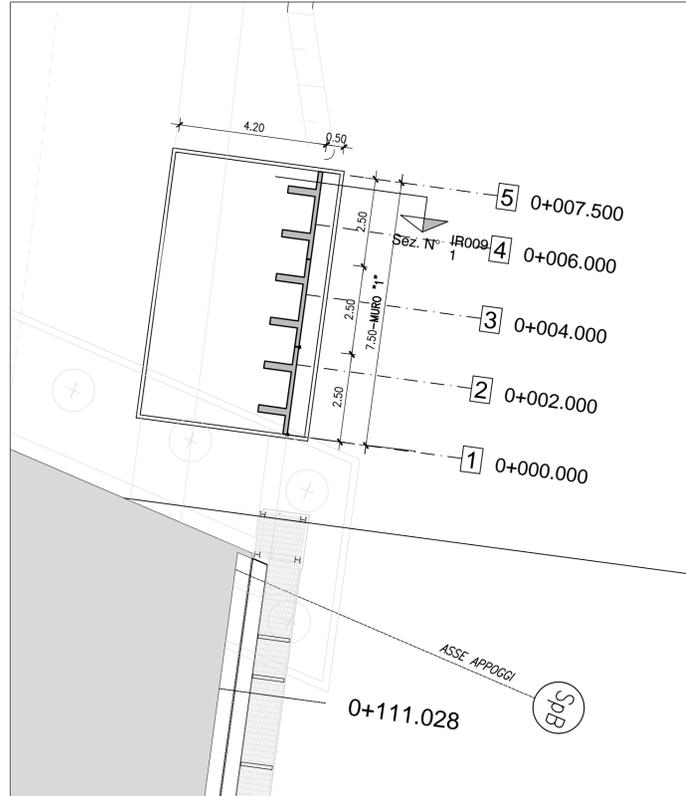


PROSPETTO MURO "1" - Scala 1:100

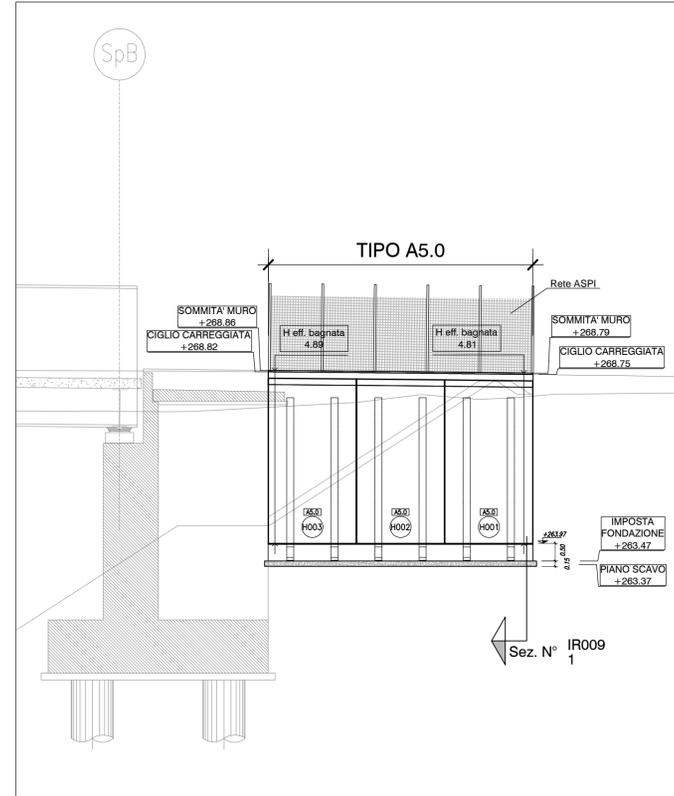

SEZIONE TIPO - Scala 1:50

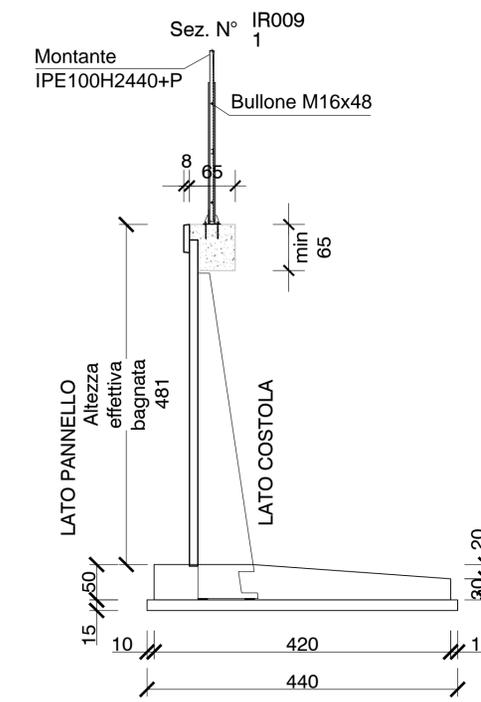

SEZIONE N. : 1  
QT. PROGETTO : 268.821  
DIST.PROG. : 0+000.000  
DIST.SUCC. : 2.000

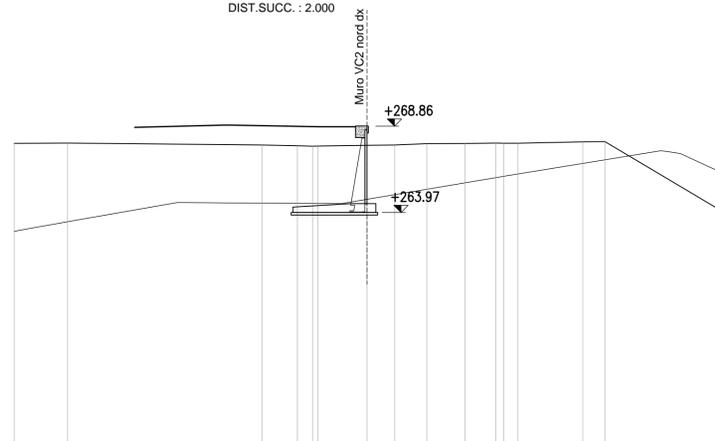

SCALA 1:200

| QUOTE TERRENO          | 267.88 | 267.88 | 267.79 | 267.75 | 267.72 | 267.72 | 267.76 | 267.79 | 267.86 | 267.87 | 267.89 | 267.89 | 267.96 | 267.96 | 264.11 |
|------------------------|--------|--------|--------|--------|--------|--------|--------|--------|--------|--------|--------|--------|--------|--------|--------|
| DIST.PARZIALI TERRENO  | 3.04   | 11.01  | 2.01   | 0.88   | 2.77   | 1.57   | 1.82   | 2.15   | 1.75   | 0.96   | 0.81   | 3.66   | 1.25   | 6.53   |        |
| QUOTE PROGETTO         |        | 268.78 | 268.91 | 268.91 | 268.82 |        |        |        |        |        |        |        |        |        |        |
| DIST.PARZIALI PROGETTO |        | 5.03   |        | 5.05   |        |        |        |        |        |        |        |        |        |        |        |

SEZIONE N. : 5  
QT. PROGETTO : 268.745  
DIST.PROG. : 0+007.500  
DIST.PREC. : 1.500



SCALA 1:200

| QUOTE TERRENO          | 267.92 | 267.93 | 267.87 | 267.81 | 267.87 | 267.93 | 267.93 | 267.94 | 267.94 | 267.94 | 267.96 | 267.99 | 267.09 | 261.08 | 260.76 | 260.65 | 260.70 | 260.64 |
|------------------------|--------|--------|--------|--------|--------|--------|--------|--------|--------|--------|--------|--------|--------|--------|--------|--------|--------|--------|
| DIST.PARZIALI TERRENO  | 2.31   | 6.88   | 2.85   | 2.04   | 1.63   | 2.04   | 1.70   | 0.38   | 0.38   | 0.38   | 1.25   | 3.78   | 1.14   | 9.74   | 0.99   | 0.90   | 1.39   |        |
| QUOTE PROGETTO         |        | 268.66 | 268.69 | 268.80 |        |        |        |        |        |        |        |        |        |        |        |        |        |        |
| DIST.PARZIALI PROGETTO |        | 1.24   | 4.01   | 4.71   |        |        |        |        |        |        |        |        |        |        |        |        |        |        |

MATRICE DI REVISIONE

| REV | DATA | DESCRIZIONE MODIFICA |
|-----|------|----------------------|
| -   | -    | -                    |
| -   | -    | -                    |
N.B.: LA TAVOLA SOSTITUISCE QUELLA RELATIVA AL CODICE [ ] DEL PROGETTO ESECUTIVO

COLLEGAMENTO AUTOSTRADALE  
DALMINE - COMO - VARESE - VALICO DEL GAGGIOLO E OPERE AD ESSO CONNESSE  
CODICE C.U.P. F1180600027007  
TRATTE B1, B2, C, D, TRVA13+14, GREENWAY  
**AS BUILT**  
TRATTA B1  
OPERE D'ARTE MINORI - OPERE DI SOSTEGNO  
OPERE DI SOSTEGNO - SVINCOLO "INTERCONNESSIONE EX SS 35"  
MURI APP. CAV. RAMO VC02 - Pianta, prospetto e sezione Muro 1

| FASE PROGETTUALE  | LOTTO  | ZONA                            | OPERA | TRATTO/OPERA | AMBITO | PROGRESSIVO | REVISIONE |                |                          |  |  |                                 |                                 |             |                   |      |
|---|--|---------------------------------|-------|--------------|--------|-------------|-----------|----------------|--------------------------|--|--|---------------------------------|---------------------------------|-------------|-------------------|------|
| A   | 1  | D02                             | IR009 | 0            | 02     | PZ          | 001       |                |                          |  |  |                                 |                                 |             |                   |      |
| Scala: Vite   |  |                                 |       |              |        |             |           |                |                          |  |  |                                 |                                 |             |                   |      |
| <table border="1"> <thead> <tr> <th>DATA</th> <th>DESCRIZIONE</th> <th>REV</th> </tr> </thead> <tbody> <tr> <td>Febbraio 2016</td> <td>Emissione</td> <td>E</td> </tr> <tr> <td>Giugno 2018</td> <td>Seconda Emissione</td> <td>E_01</td> </tr> </tbody> </table>   |  |                                 |       |              |        |             |           | DATA           | DESCRIZIONE              | REV  | Febbraio 2016  | Emissione                       | E                               | Giugno 2018 | Seconda Emissione | E_01 |
| DATA  | DESCRIZIONE  | REV                             |       |              |        |             |           |                |                          |  |  |                                 |                                 |             |                   |      |
| Febbraio 2016   | Emissione  | E                               |       |              |        |             |           |                |                          |  |  |                                 |                                 |             |                   |      |
| Giugno 2018   | Seconda Emissione  | E_01                            |       |              |        |             |           |                |                          |  |  |                                 |                                 |             |                   |      |
| <table border="1"> <thead> <tr> <th>CONCEDENTE</th> <th>CONCESSIONARIO</th> <th>APPROVATO</th> </tr> </thead> <tbody> <tr> <td>CONCESSIONI AUTOSTRADALI LOMBARDE</td> <td>Autstrade Pademontana Lombardia</td> <td>Autstrade Pademontana Lombardia</td> </tr> </tbody> </table>   |  |                                 |       |              |        |             |           | CONCEDENTE     | CONCESSIONARIO           | APPROVATO  | CONCESSIONI AUTOSTRADALI LOMBARDE  | Autstrade Pademontana Lombardia | Autstrade Pademontana Lombardia |             |                   |      |
| CONCEDENTE  | CONCESSIONARIO   | APPROVATO                       |       |              |        |             |           |                |                          |  |  |                                 |                                 |             |                   |      |
| CONCESSIONI AUTOSTRADALI LOMBARDE   | Autstrade Pademontana Lombardia  | Autstrade Pademontana Lombardia |       |              |        |             |           |                |                          |  |  |                                 |                                 |             |                   |      |
| <table border="1"> <thead> <tr> <th>PROGETTISTA</th> <th>IMPRESA</th> </tr> </thead> <tbody> <tr> <td>PROGETTISTA - PROGETTO ESECUTIVO DI DETTAGLIO<br/>RAGGRUPPAMENTO TEMPORANEO PROGETTISTI:<br/>Mandatario STRABAG A.G.<br/>Mandante GLF Grandi Lavori Fincosit S.p.A.<br/>Mandante cooptata Giuseppe Maitauro S.p.A.</td> <td>IMPRESA<br/>RAGGRUPPAMENTO TEMPORANEO IMPRESE:<br/>Mandatario STRABAG A.G.<br/>Mandante GLF Grandi Lavori Fincosit S.p.A.<br/>Mandante cooptata Giuseppe Maitauro S.p.A.</td> </tr> </tbody> </table> |  |                                 |       |              |        |             |           | PROGETTISTA    | IMPRESA                  | PROGETTISTA - PROGETTO ESECUTIVO DI DETTAGLIO<br>RAGGRUPPAMENTO TEMPORANEO PROGETTISTI:<br>Mandatario STRABAG A.G.<br>Mandante GLF Grandi Lavori Fincosit S.p.A.<br>Mandante cooptata Giuseppe Maitauro S.p.A. | IMPRESA<br>RAGGRUPPAMENTO TEMPORANEO IMPRESE:<br>Mandatario STRABAG A.G.<br>Mandante GLF Grandi Lavori Fincosit S.p.A.<br>Mandante cooptata Giuseppe Maitauro S.p.A. |                                 |                                 |             |                   |      |
| PROGETTISTA   | IMPRESA  |                                 |       |              |        |             |           |                |                          |  |  |                                 |                                 |             |                   |      |
| PROGETTISTA - PROGETTO ESECUTIVO DI DETTAGLIO<br>RAGGRUPPAMENTO TEMPORANEO PROGETTISTI:<br>Mandatario STRABAG A.G.<br>Mandante GLF Grandi Lavori Fincosit S.p.A.<br>Mandante cooptata Giuseppe Maitauro S.p.A.  | IMPRESA<br>RAGGRUPPAMENTO TEMPORANEO IMPRESE:<br>Mandatario STRABAG A.G.<br>Mandante GLF Grandi Lavori Fincosit S.p.A.<br>Mandante cooptata Giuseppe Maitauro S.p.A. |                                 |       |              |        |             |           |                |                          |  |  |                                 |                                 |             |                   |      |
| <table border="1"> <thead> <tr> <th>CONCESSIONARIO</th> <th>ELABORAZIONE PROGETTUALE</th> </tr> </thead> <tbody> <tr> <td>Autstrade Pademontana Lombardia<br/>Direttore Tecnico: Ing. Enrico Arini<br/>Referente Tecnico: Arch. Giovanni Camillo</td> <td>PROGETTISTA:<br/>Cooprogetti Soc. Coop.<br/>DIRETTORE TECNICO:<br/>Ing. Alessandro Placucci</td> </tr> </tbody> </table>  |  |                                 |       |              |        |             |           | CONCESSIONARIO | ELABORAZIONE PROGETTUALE | Autstrade Pademontana Lombardia<br>Direttore Tecnico: Ing. Enrico Arini<br>Referente Tecnico: Arch. Giovanni Camillo   | PROGETTISTA:<br>Cooprogetti Soc. Coop.<br>DIRETTORE TECNICO:<br>Ing. Alessandro Placucci   |                                 |                                 |             |                   |      |
| CONCESSIONARIO  | ELABORAZIONE PROGETTUALE   |                                 |       |              |        |             |           |                |                          |  |  |                                 |                                 |             |                   |      |
| Autstrade Pademontana Lombardia<br>Direttore Tecnico: Ing. Enrico Arini<br>Referente Tecnico: Arch. Giovanni Camillo  | PROGETTISTA:<br>Cooprogetti Soc. Coop.<br>DIRETTORE TECNICO:<br>Ing. Alessandro Placucci   |                                 |       |              |        |             |           |                |                          |  |  |                                 |                                 |             |                   |      |
| <table border="1"> <thead> <tr> <th>APPROVATO</th> <th>REDAZIONE</th> <th>VERIFICAZIONE</th> </tr> </thead> <tbody> <tr> <td>Autstrade Pademontana Lombardia<br/>Il Direttore dei Lavori:<br/>Ing. Francesco Domenico</td> <td>Redatto: Ragnacci</td> <td>Verificato: Panfilì</td> </tr> </tbody> </table>  |  |                                 |       |              |        |             |           | APPROVATO      | REDAZIONE                | VERIFICAZIONE  | Autstrade Pademontana Lombardia<br>Il Direttore dei Lavori:<br>Ing. Francesco Domenico   | Redatto: Ragnacci               | Verificato: Panfilì             |             |                   |      |
| APPROVATO   | REDAZIONE  | VERIFICAZIONE                   |       |              |        |             |           |                |                          |  |  |                                 |                                 |             |                   |      |
| Autstrade Pademontana Lombardia<br>Il Direttore dei Lavori:<br>Ing. Francesco Domenico  | Redatto: Ragnacci  | Verificato: Panfilì             |       |              |        |             |           |                |                          |  |  |                                 |                                 |             |                   |      |