




PIANTA MURO "2" - Scala 1:100

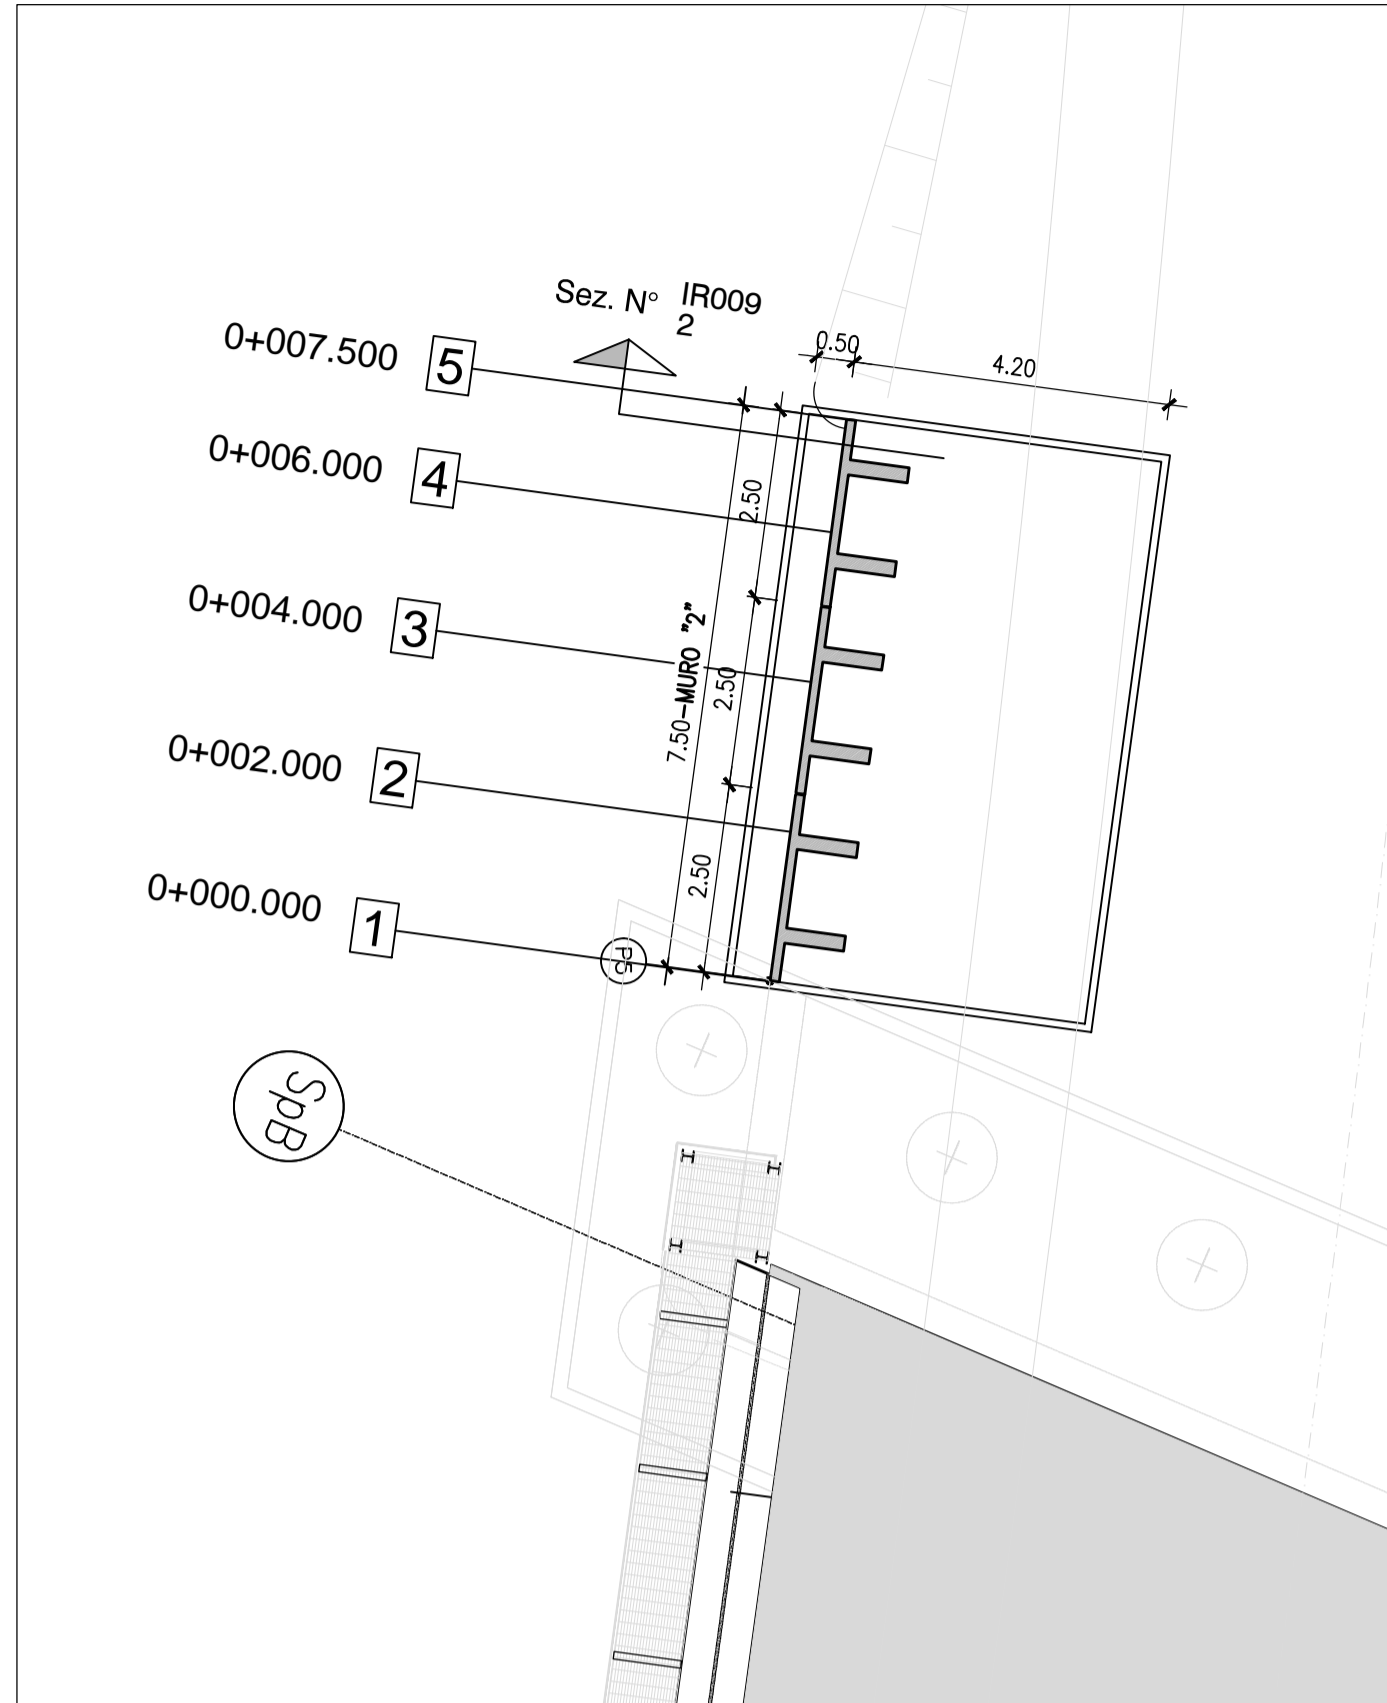


PROSPETTO MURO "2" - Scala 1:100

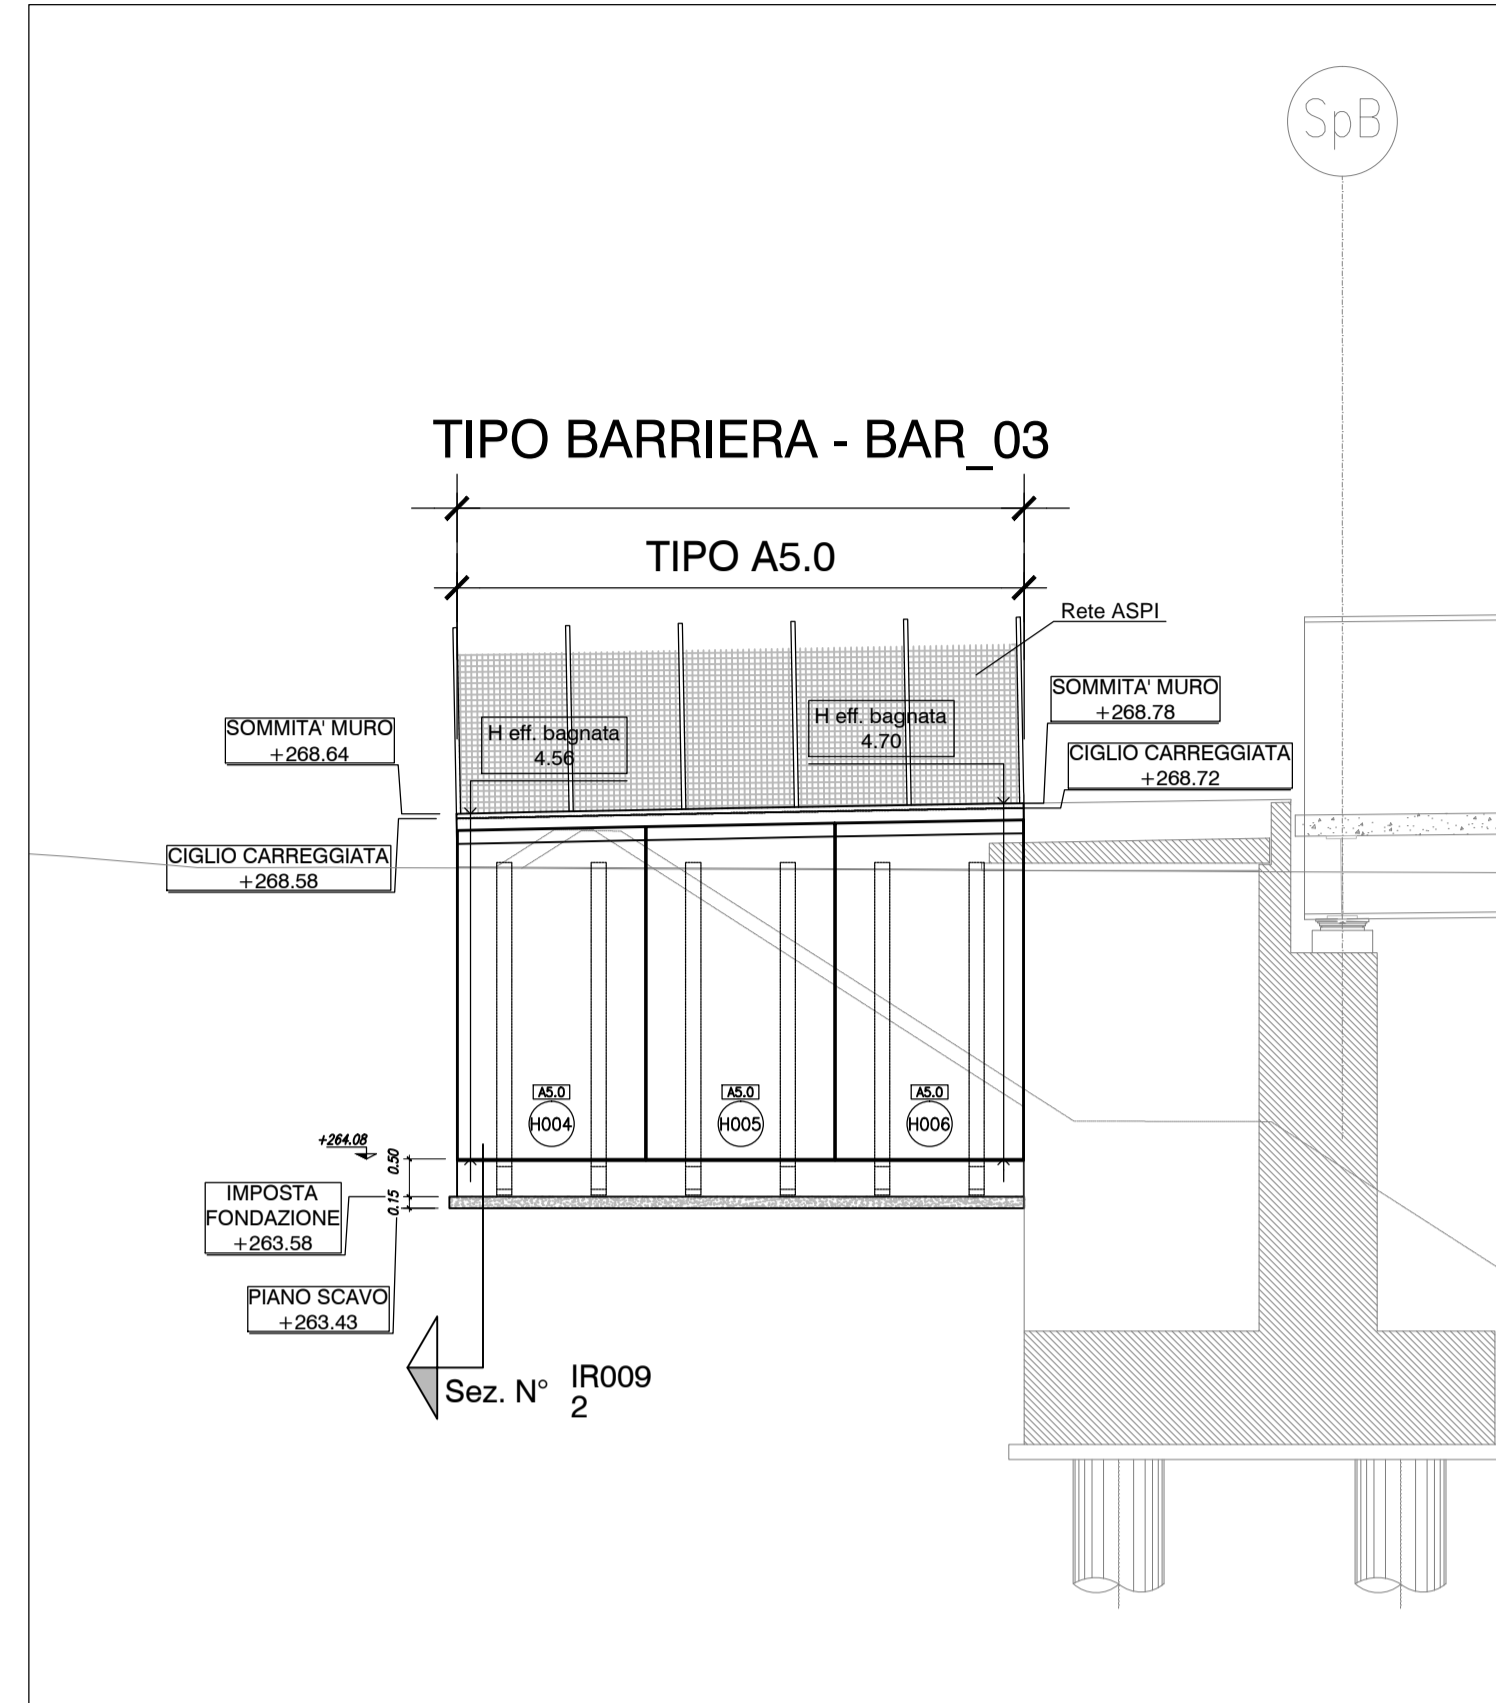

SEZIONE TIPO - Scala 1:50

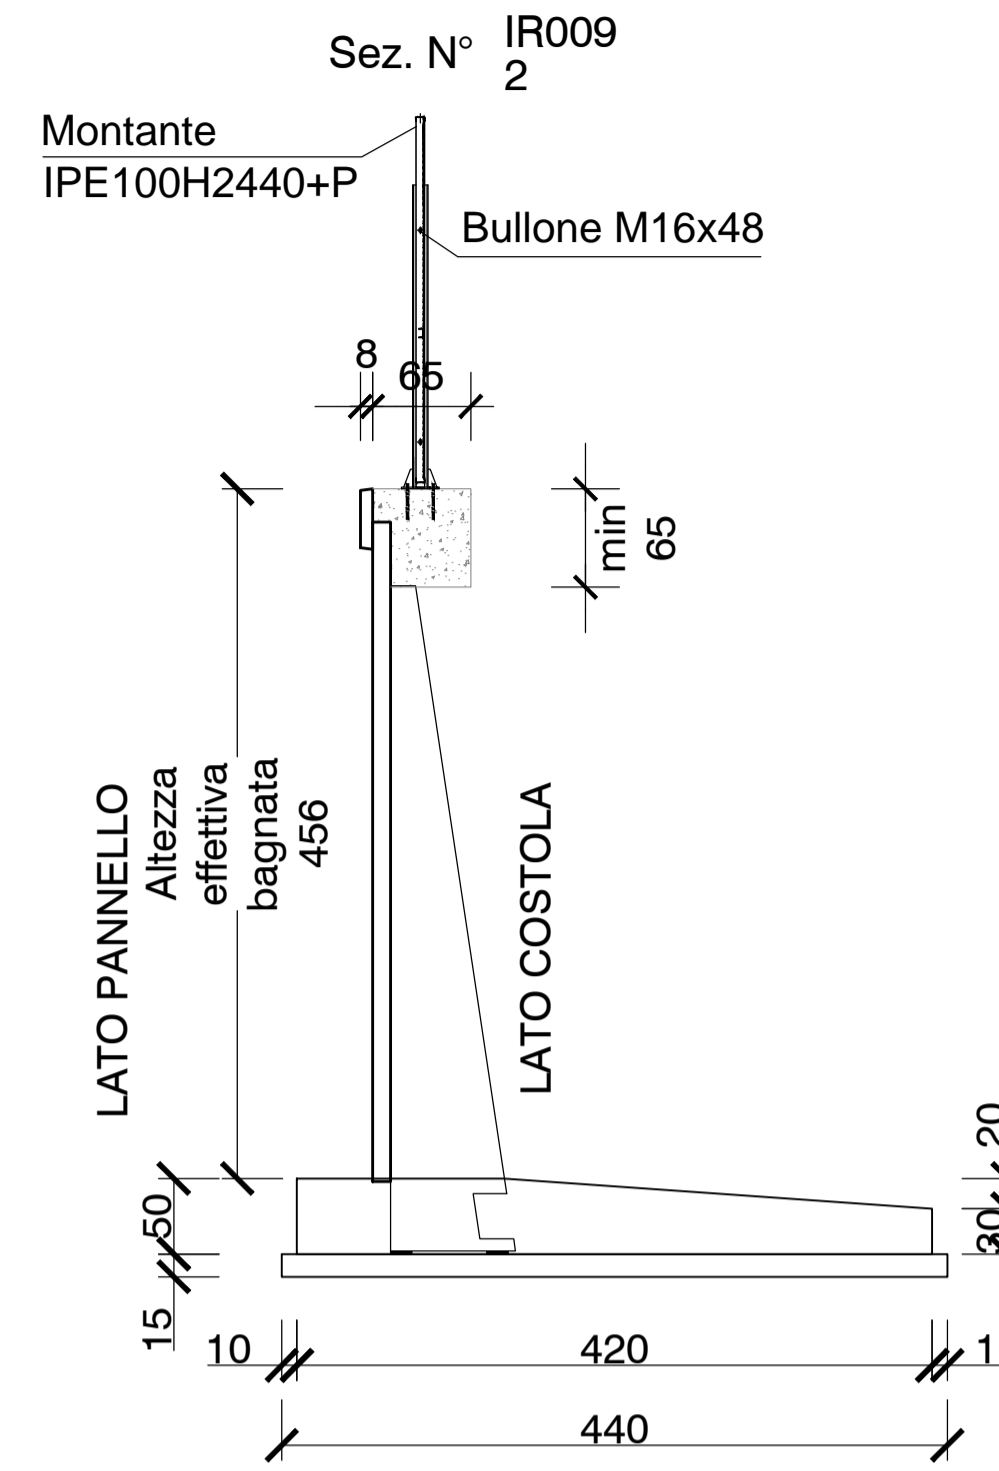


SEZIONE N. : 1
QT. PROGETTO : 268.716
DIST.PROG. : 0+000.000
DIST.SUCC. : 2.000

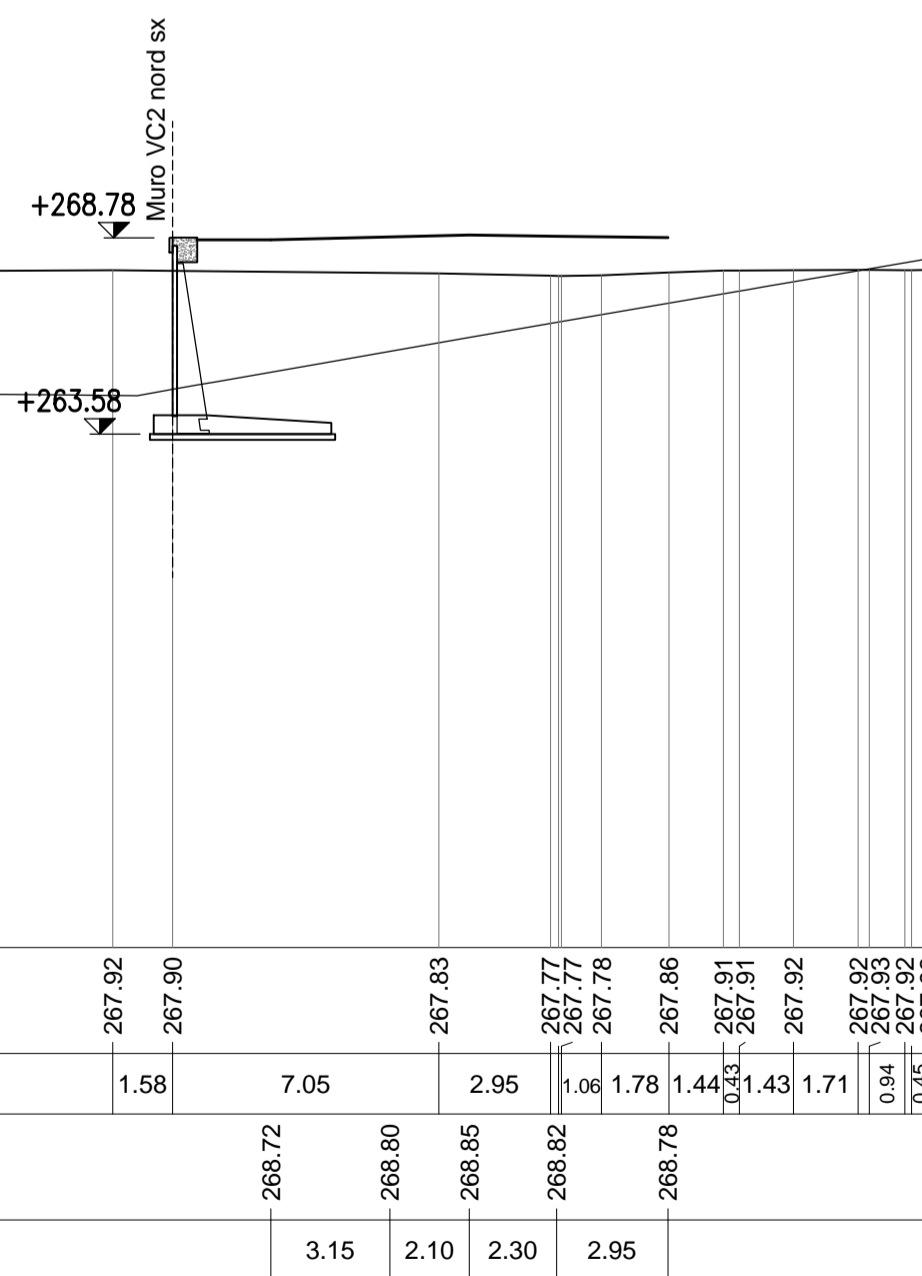

SCALA 1:200

QUOTE TERRENO	267.86	267.86	267.86	267.92	267.90	267.83	267.77	267.77	267.78	267.86	267.91	267.92	267.92	267.92	267.93
DIST.PARZIALI TERRENO	3.48	2.96	11.98	1.58	7.05	2.95	1.06	1.78	1.44	1.43	1.71	0.84	0.81	0.81	0.81
QUOTE PROGETTO				268.72	268.80	268.85	268.82	268.78							
DIST.PARZIALI PROGETTO				3.15	2.10	2.30	2.95								

SEZIONE N. : 5
QT. PROGETTO : 268.577
DIST.PROG. : 0+007.500
DIST.PREC. : 1.500

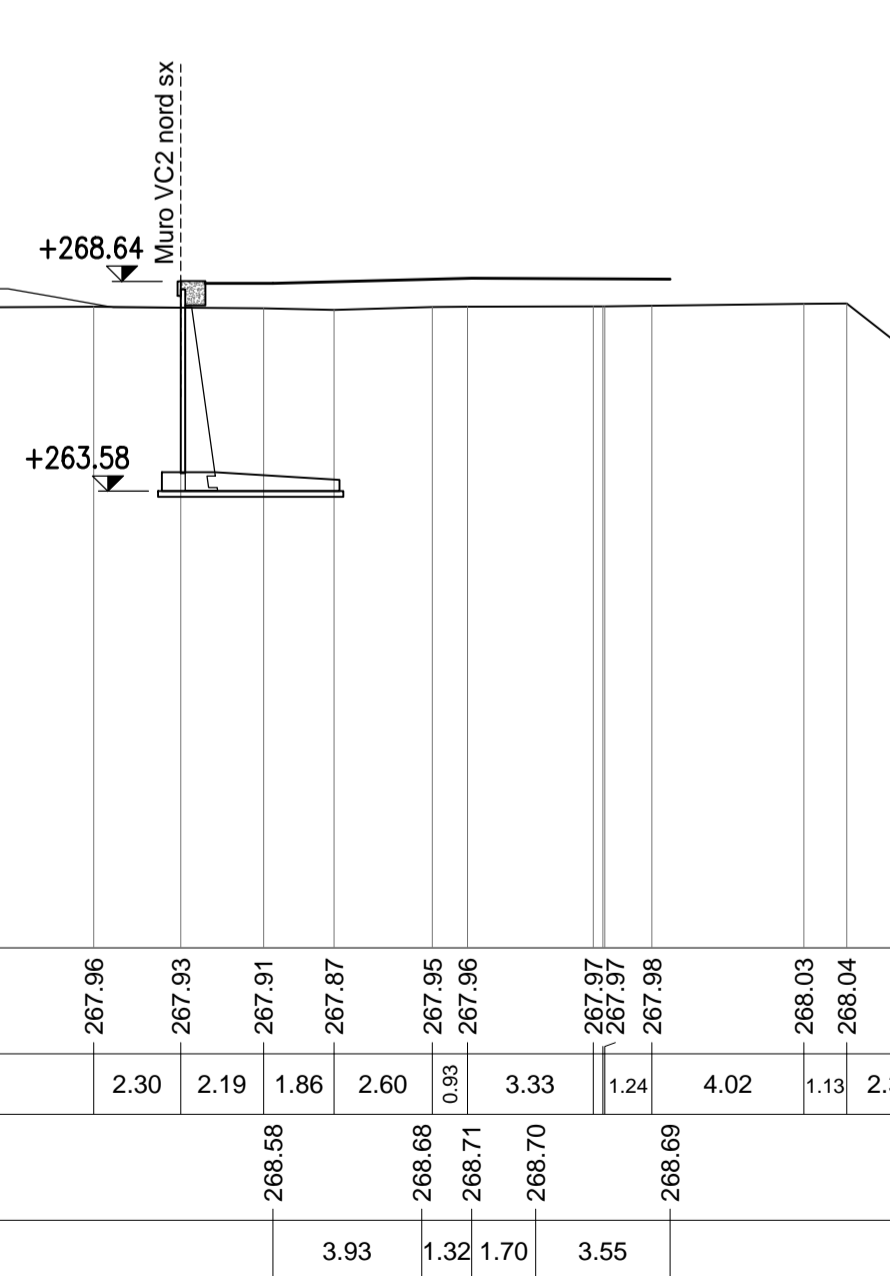

SCALA 1:200

QUOTE TERRENO	267.94	267.92	267.96	267.93	267.91	267.87	267.95	267.96	267.97	267.97	267.98	268.03	268.04	268.18
DIST.PARZIALI TERRENO	11.45	6.24	2.30	2.19	1.86	2.60	0.93	3.33	1.24	4.02	1.13	2.38		
QUOTE PROGETTO			268.58	268.68	268.71	268.70								
DIST.PARZIALI PROGETTO			3.93	1.32	1.70	3.55								

MATRICE DI REVISIONE

REV	DATA	DESCRIZIONE MODIFICA
	-	-
	-	-
N.B.: LA TAVOLA SOSTITUISCE QUELLA RELATIVA AL CODICE [] DEL PROGETTO ESECUTIVO

COLLEGAMENTO AUTOSTRADALE
DALMINE - COMO - VARESE - VALICO DEL GAGGIOLO E OPERE AD ESSO CONNESSE
CODICE C.U.P. F118000027007
TRATTE B1, B2, C, D, TRVA13+14, GREENWAY
AS BUILT
TRATTA B1
OPERE D'ARTE MINORI - OPERE DI SOSTEGNO
OPERE DI SOSTEGNO - SVINCOLO "INTERCONNESSIONE EX SS 35"
MURI APP. CAV. RAMO VC02 - Pianta, prospetto e sezione Muro 2

IDENTIFICAZIONE ELABORATO		IMPRESA	
CODICE PROGETTO: F001078		RAGGRUPPAMENTO TEMPORANEO IMPRESE:	
Mandatario STRABAG A.G.		Mandatario GLF Grandi Lavori Fincosit S.p.A.	Mandatario cooptata STRABAG S.p.A.
Scala: Varie			
DATA		PROGETTISTA - PROGETTO ESECUTIVO DI DETTAGLIO	
Febbraio 2016 - Emersione		Mandatario	
Giugno 2018 - Seconda Emersione		Mandatario	
311 PROGETTITALIA		Mandatario	
CONCEDENTE		RESPONSABILE DI PROGETTO ED INCARICATO DELL'INTEGRAZIONE FRA LE VARIE PRESTAZIONI:	
CONCESSIONARI		Ing. Alberto Cecchini	
APPROVATO		ELABORAZIONE PROGETTUALE	
Ing. Enrico Arini		PROGETTISTA:	
Arch. Giovanni Camillo		Cooprogetti Soc. Coop.	
		DIRETTORE TECNICO:	
		Ing. Alessandro Piacucci	
		Redatto: Ragnacci	
		Verificato: Panfilì	