

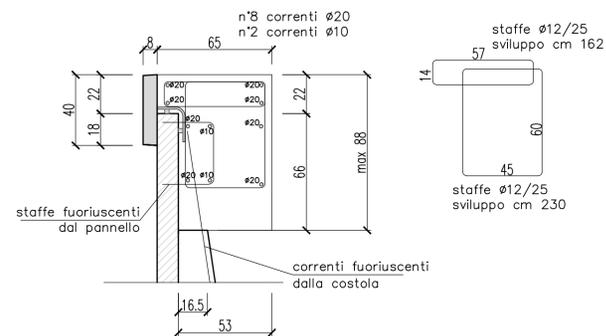



PARTICOLARE VELETTA E CORDOLO GETTATO IN OPERA

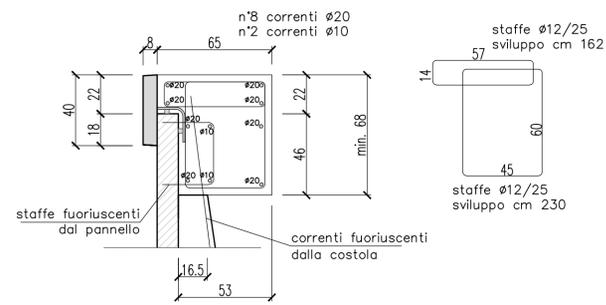

PARTICOLARE ARMATURA SOTTOFONDAZIONE

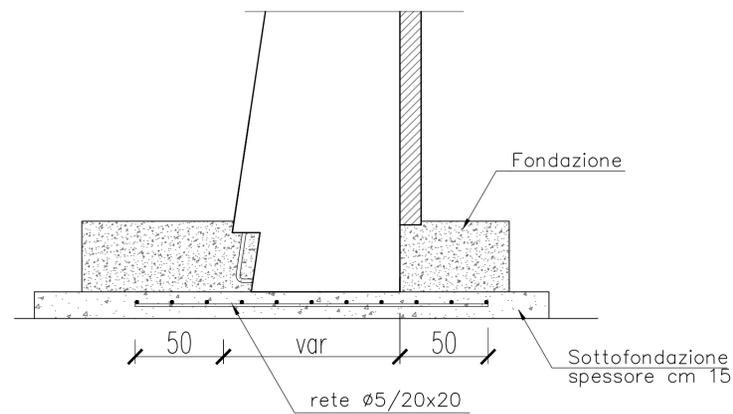


PARTICOLARE GIUNTO DRENANTE

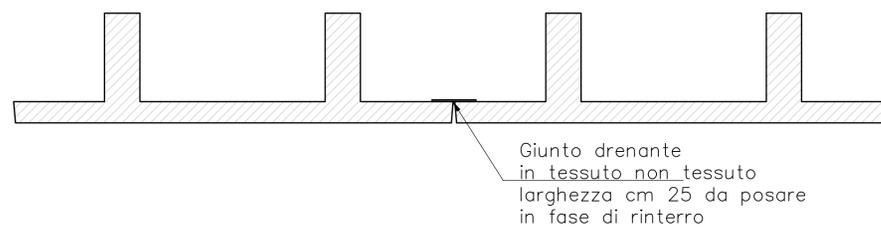


SCHEMA DI POSA SENZA IMPIEGO DI METALLERIA E VITERIA DI FISSAGGIO

PARTICOLARE VELETTA

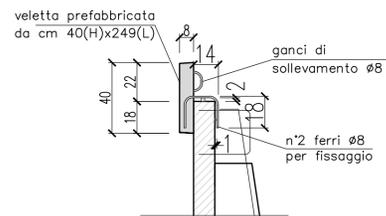


TOLLERANZE DI POSA E PARTICOLARE FERRI DI FISSAGGIO E SOLLEVAMENTO

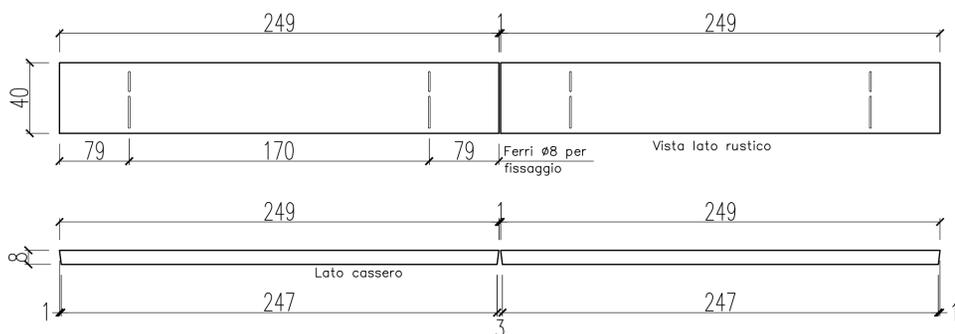


SCHEMA DI POSA CON IMPIEGO DI METALLERIA E VITERIA DI FISSAGGIO

PARTICOLARE VELETTA

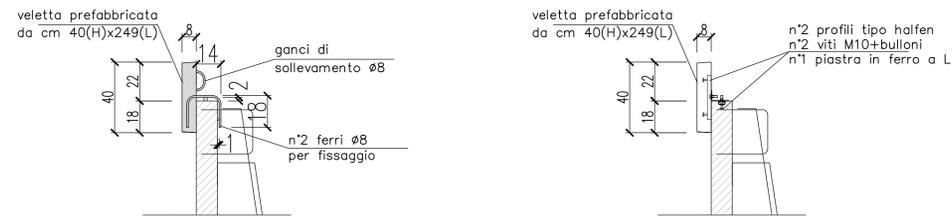

TOLLERANZE DI POSA E PARTICOLARE FERRI DI FISSAGGIO E SOLLEVAMENTO

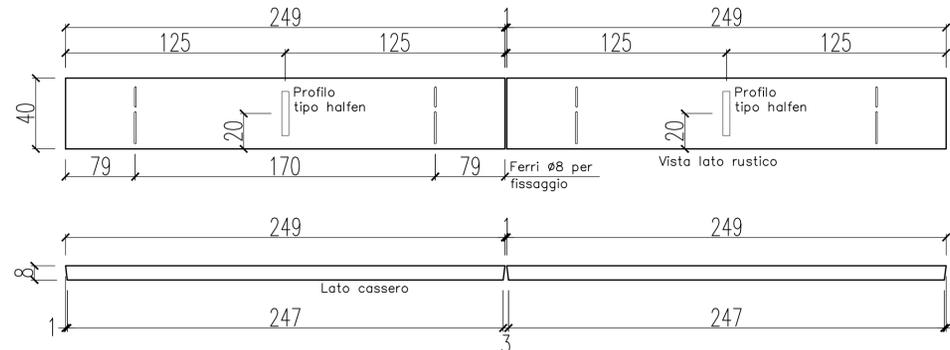

Scala 1:20

MATRICE DI REVISIONE

REV	DATA	DESCRIZIONE MODIFICA

N.B.: LA TAVOLA SOSTITUISCE QUELLA RELATIVA AL CODICE [ ] DEL PROGETTO ESECUTIVO

**COLLEGAMENTO AUTOSTRADALE DALMINE - COMO - VARESE - VALICO DEL GAGGIOLO E OPERE AD ESSO CONNESSE**  
 CODICE C.U.P. F11806000270007  
**TRATTE B1, B2, C, D, TRVA13+14, GREENWAY**  
**AS BUILT**  
 TRATTA B1  
 OPERE D'ARTE MINORI - OPERE DI SOSTEGNO  
 OPERE DI SOSTEGNO - SVINCOLO "INTERCONNESSIONE EX SS 35"  
 MURO 6 - Particolari costruttivi - Tav. 1 di 2

<b>IDENTIFICAZIONE ELABORATO</b> CODICE PROGETTO: F001078 WBS	<b>IMPRESA</b> RAGGRUPPAMENTO TEMPORANEO IMPRESE: Mandatario: STRABAG A.G. Mandatario: GLF Grandi Lavori Fincosit S.p.A. Mandatario: Giuseppe Maltauro S.p.A. Mandatario cooptata: STRABAG S.p.A.
<b>FASE PROGETTUALE</b> LOTTO: A ZONA: D02 OPERA: IR009 TRATTO D'OPERA: A AMBITO: OS TIPO ELABORATO: PC PROGRESSIVO: 001 REVISIONE: 01	<b>CONCEDENTE</b> CONCESSIONI AUTOSTRADALI LOMBARDE
<b>CONCESSIONARIO</b> Autstrada Pedemontana Lombarda Direttore Tecnico: Ing. Enrico Anzi Referente Tecnico: Arch. Giovanni Camillo	<b>ELABORAZIONE PROGETTUALE</b> PROGETTISTA: BETONCABLO S.p.A. DIRETTORE TECNICO: Arch. Massimo Tosi
<b>APPROVATO</b> Autstrada Pedemontana Lombarda Il Direttore dei Lavori: Ing. Francesco Donarico	<b>REDAZIONE</b> Redatto: Parini Verificato: Tosi Approvato: Placucci

Scala: 1:20