


VISTA LATO PANNELLO  
IR009\_A - MURO 6

TIPO BARRIERA - BAR\_02

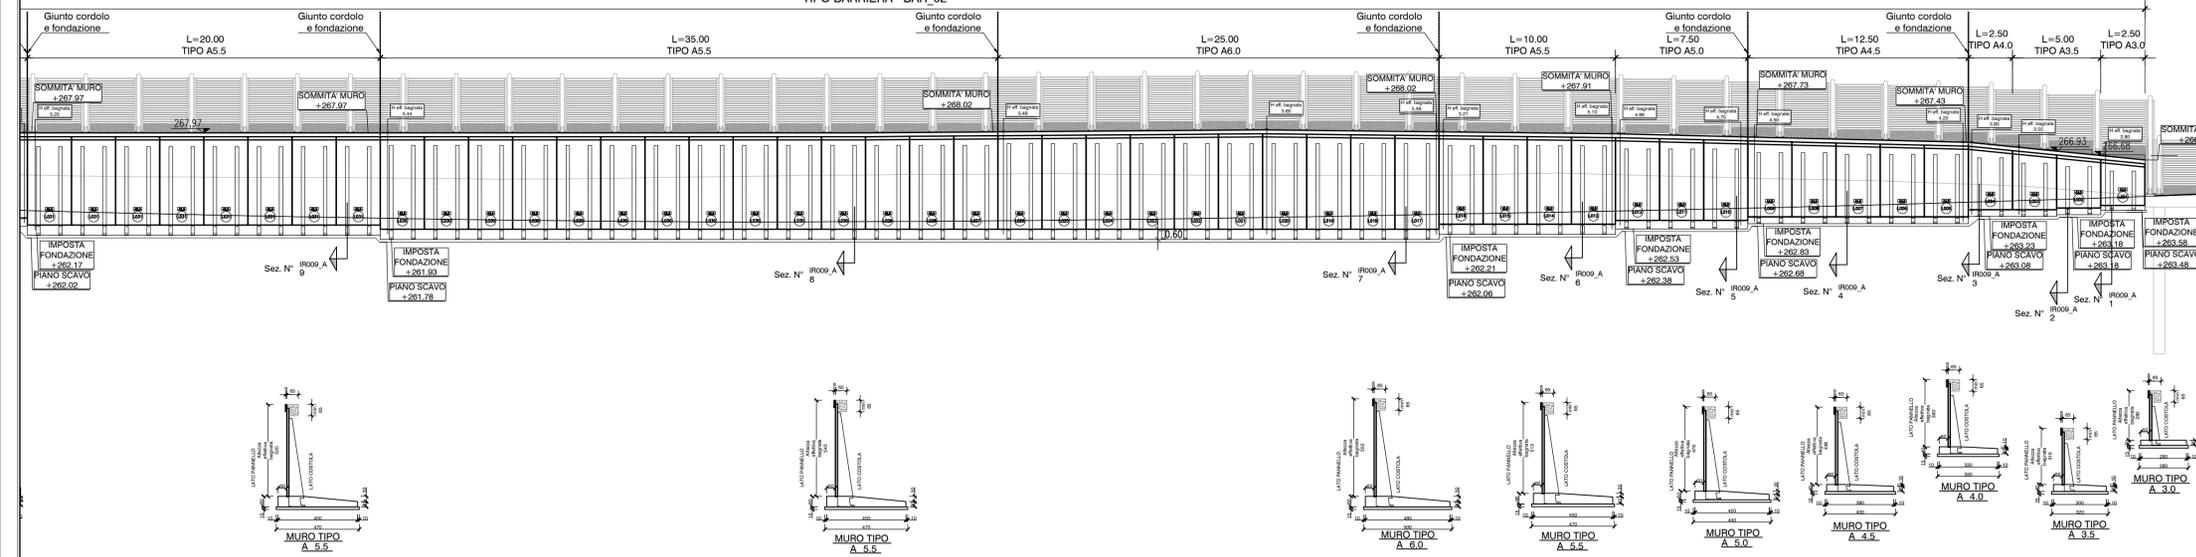

TIPOLOGIE BARRIERE	
BAR_00	Nessuna barriera
BAR_01	Barriera guard-rail
BAR_02	Barriera fonoassorbente
BAR_03	Barriera metallica di recinzione

**TOLLERANZE**  
**FONDAZIONI**  
 Tolleranza allimetria della sottofondazione: ±1 cm prevista per uno spessoramento del muro prefabbricato non superiore a cm 2

**TOLLERANZE PREFABBRICATI**  
**TOLLERANZE DI FINITURA**  
 Le tolleranze di produzione degli elementi prefabbricati rispetteranno le prescrizioni della norma UNI EN 13369:2008. In particolare le proprietà geometriche e le tolleranze di produzione e le dimensioni nominali minime rientrano tra quelle previste al punto 4.3.1 della norma suddetta.  
 Le caratteristiche delle superfici e di rifinitura quali imperfezioni, cavillature, microfessurazioni, abrasioni e imbarcamenti rientrano tra quanto previsto all'appendice J punto J.4 della norma suddetta che considerano la destinazione dei manufatti all'uso industriale e la produzione con impianti meccanizzati.

**TOLLERANZE COPRIFERRO**  
 La tolleranza assunta per il copriferro degli elementi prefabbricati sarà quella indicata nella norma UNI EN 13369 al punto 4.3.1.1 prospetto 4 "Tolleranze ammesse per le sezioni trasversali degli elementi strutturali". Gli elementi con copriferro non conforme saranno rifiutati.

MATRICE DI REVISIONE

REV	DATA	DESCRIZIONE MODIFICA

N.B.: LA TAVOLA SOSTITUISCE QUELLA RELATIVA AL CODICE [E] - [ ] - [ ] - [ ] - [ ] - [ ] - [ ] - [ ] - [ ] - [ ] DEL PROGETTO ESECUTIVO

CONCESSIONE AUTOSTRADALI LOMBARDE  
**COLLEGAMENTO AUTOSTRADALE DALMINE - COMO - VARESE - VALICO DEL GAGGIOLO E OPERE AD ESSO CONNESSE**  
 CODICE C.U.P. F1180000270007  
**TRATTE B1, B2, C, D, TRVA13+14, GREENWAY**  
**AS BUILT**  
**TRATTA B1**  
 OPERE D'ARTE MINORI - OPERE DI SOSTEGNO  
 OPERE DI SOSTEGNO - SVINCOLO "INTERCONNESSIONE EX SS 35"  
 MURO 6 - Pianta, prospetto e sezione - Tavola 1 di 2

**IDENTIFICAZIONE ELABORATO**  
 CODICE PROGETTO: F001078  
 WBS

**IMPRESA**  
**RAGGRUPPAMENTO TEMPORANEO IMPRESE:**  
 Mandataria: STRABAG A.G.  
 Mandante: GLF Grandi Lavori Fincosit S.p.A.  
 Mandante cooptata: Impresa costruzioni Giuseppe Malturo S.p.A.  
 Mandante cooptata: STRABAG S.p.A.

**STRABAG** **GLF** **FINCOSIT** **MALTAURO** **STRABAG**

**PROGETTISTA - PROGETTO ESECUTIVO DI DETTAGLIO**  
**RAGGRUPPAMENTO TEMPORANEO PROGETTISTI:**  
 Mandataria: 3TI PROGETTI ITALIA INGEGNERIA S.p.A.  
 Mandante: OP Progettazione e Operazione Progetti di Infrastruttura  
 Mandante: Arch. Salvatore Vermiglio

**CONCEDENTE**  
 CONCESSIONE AUTOSTRADALI LOMBARDE  
**RESPONSABILE DI PROGETTO ED INCARICATO DELL'INTEGRAZIONE FRA LE VARIE PRESTAZIONI:**  
 Ing. Alberto Cecchini

**CONCESSIONARIO**  
 Autstrade Pademontana Lombarda  
 Direttore Tecnico: Ing. Enrico Amini  
 Referente Tecnico: Arch. Giovanni Camillo

**ELABORAZIONE PROGETTUALE**  
**PROGETTISTA:**  
 BENTONCABLO S.p.A.  
**DIRETTORE TECNICO:**  
 Arch. Massimo Tosi

**APPROVATO**  
 Autstrade Pademontana Lombarda  
 Il Direttore dei Lavori: Ing. Francesco Domani

**REDAZIONE:** Redatto: Parini  
**VERIFICA:** Verificato: Tosi  
**APPROVAZIONE:** Approvato: Placucci

Scalpa: 1:200

Febbraio 2019 - Edizione

Stampa: 15/58

