




PIANTA MURO - CARPENTERIA  
Scala 1:100

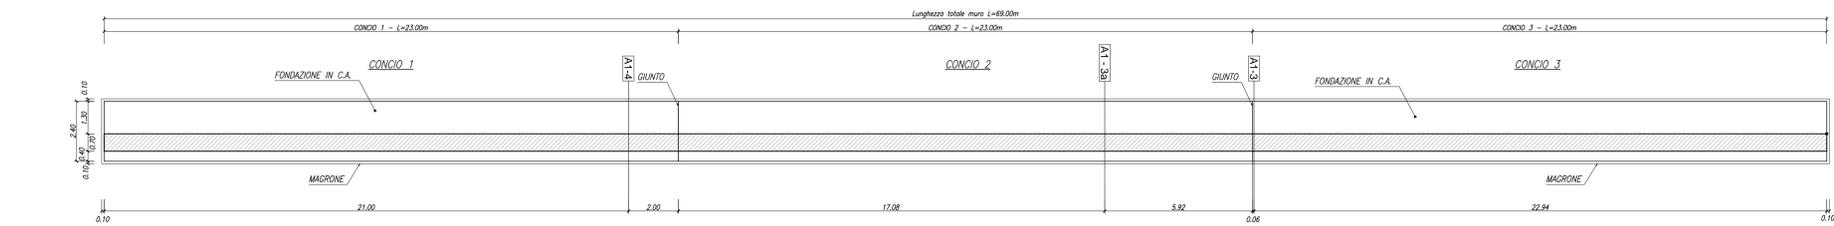


PROFILO LONGITUDINALE MURO - CARPENTERIA  
Scala 1:100

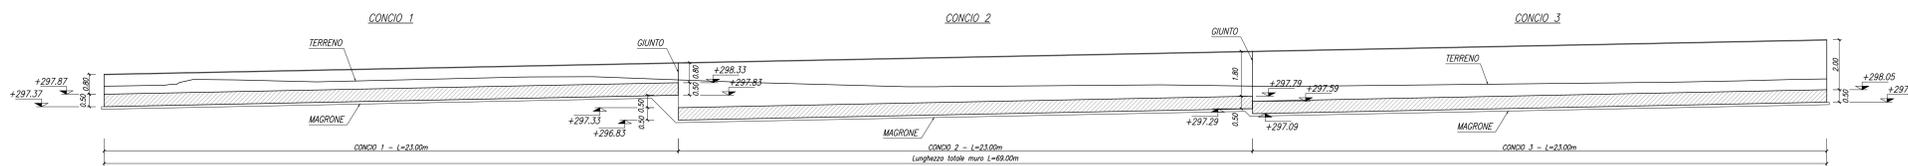


SEZIONE TIPO - CONCIO 1  
H=0.80m  
Scala 1:50

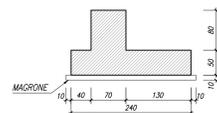


SEZIONE TIPO - CONCIO 2  
H=1.80m  
Scala 1:50

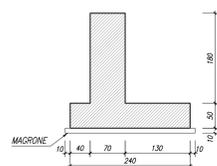


SEZIONE TIPO - CONCIO 3  
H=2.00m  
Scala 1:50

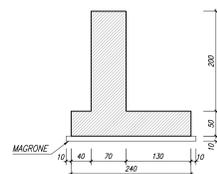


NOTA:  
Per quanto concerne il concio 1 in fase costruttiva potrà essere realizzato, in sostituzione a quanto previsto, un adeguato cordolo portabarriera ad L compatibilmente con le quote di progetto.

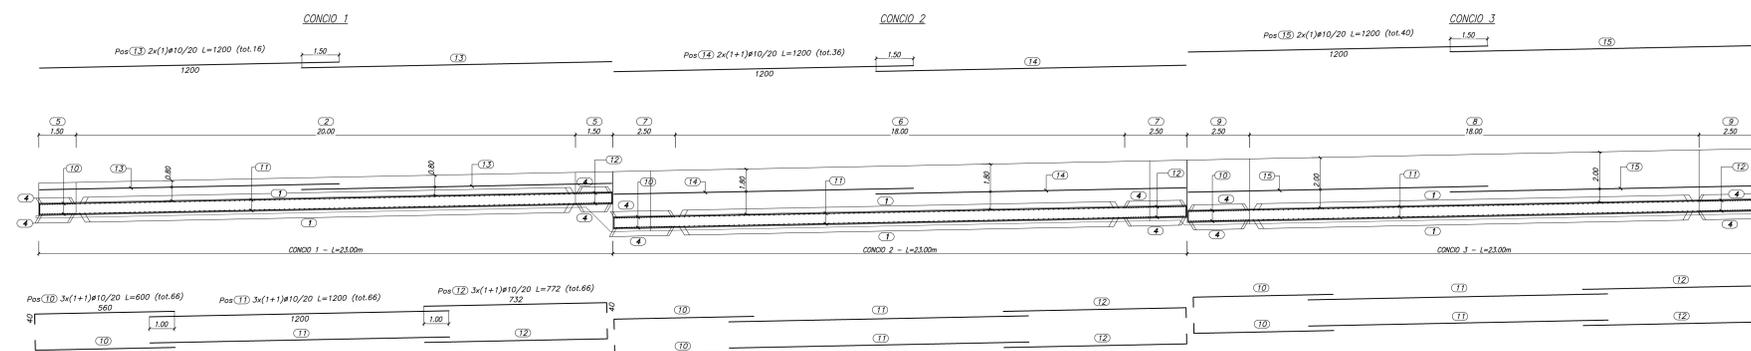


SEZIONE TIPO - CONCIO 1  
H=0.80m  
Scala 1:50

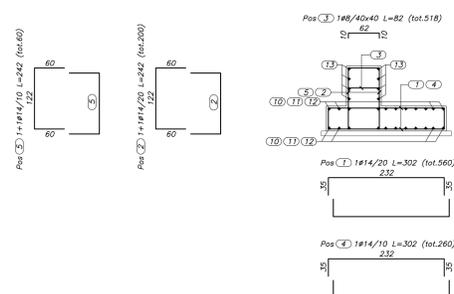

SEZIONE TIPO - CONCIO 2  
H=1.80m  
Scala 1:50

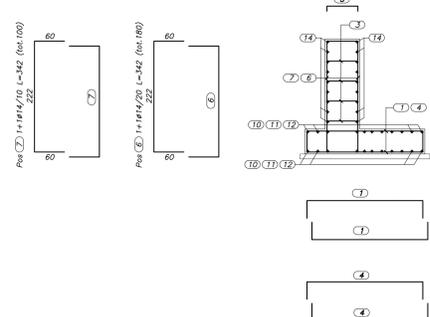


SEZIONE TIPO - CONCIO 3  
H=2.00m  
Scala 1:50

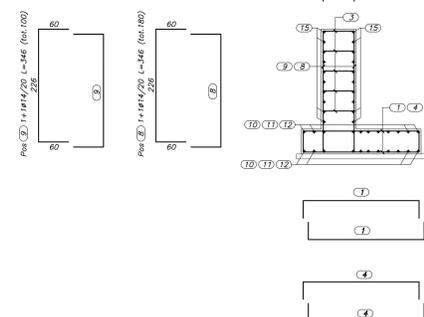

ELEMENTO: MURO						N.ELEMENTI: 1	
POSIZIONE	N. PEZZI	Ø [mm]	L [cm]	L. TOT [m]	PESO [kg]	SCHEMA PIEGATURA (misure al filo esterno)	
1	560	14	302.0	1691.20	2042.97	232	15
2	200	14	242.0	484.00	584.67	60	90
3	518	8	82.0	424.76	167.78	14	10
4	260	14	302.0	785.20	948.52	232	15
5	60	14	242.0	145.20	175.40	60	90
6	180	14	342.0	615.60	743.64	60	90
7	100	14	342.0	342.00	413.14	60	90
8	180	14	346.0	622.80	752.34	60	90
9	100	14	346.0	346.00	417.97	60	90
10	66	10	600.0	395.99	244.33	44	560
11	66	10	1200.0	792.00	488.66	1200	
12	66	10	772.1	509.60	314.42	232.1	90
13	16	10	1200.0	192.00	118.46	1200	
14	36	10	1200.0	432.00	266.54	1200	
15	40	10	1200.0	480.00	296.16	1200	
<b>PESO TOTALE:</b>					<b>7975.00</b>	<b>x 1 elemento = 7975.00 kg</b>	

RIEPILOGO DISTINTA FERRI - Acciaio tipo B450C		
Ø [mm]	Lunghezza [m]	Peso [kg]
8	424.76	167.78
10	2801.59	1728.58
14	5032.00	6078.66
<b>Peso totale del ferro kg</b>		<b>7975.02</b>

STRALCIO PLANIMETRICO - Sc. 1:500

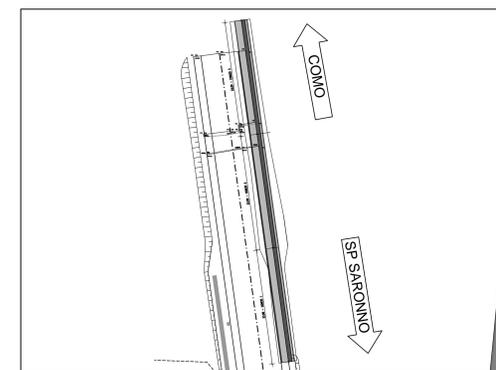

MATRICE DI REVISIONE		
REV	DATA	DESCRIZIONE MODIFICA

N.B.: LA TAVOLA SOSTITUISCE QUELLA RELATIVA AL CODICE [E] DEL PROGETTO ESECUTIVO

**COLLEGAMENTO AUTOSTRADALE DALMINE - COMO - VALICO DEL GAGGIOLO E OPERE AD ESSE CONNESSE**  
**TRATTE B1, B2, C, D, TRVA13+14, GREENWAY**  
**AS BUILT**  
**TRATTA B1**  
**OPERE DI SOSTEGNO - OPERA CONNESSA TRC011 MURO 1 - Carpenteria e armatura**

**IMPRESA**  
**RAGGRUPPAMENTO TEMPORANEO IMPRESE:**  
**STRABAG A.G.** (Mandatario) | **ICM S.p.A.** (Mandatario) | **STRABAG S.p.A.** (Mandatario)  
**GLF Grandi Lavori Fincantieri S.p.A.** (Mandatario)

**PROGETTISTA - PROGETTO ESECUTIVO DI DETTAGLIO**  
**RAGGRUPPAMENTO TEMPORANEO PROGETTISTI:**  

**CONCEDENTE**  
**CONCESSIONARIO**  
**APPROVATO**

**Redatto: Molest** | **Verificato: Di Lillo** | **Approvato: Possati**