

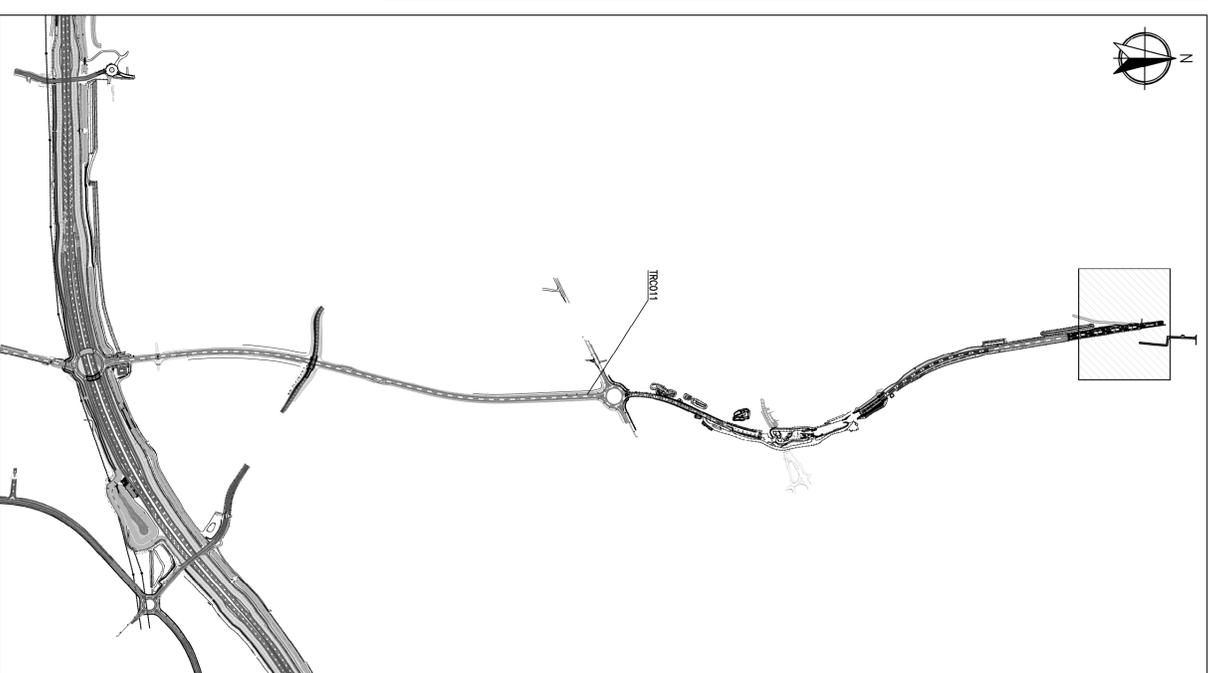


PUNTI		COORDINATE	
	EST	NORD	
1	138434.79	248449.21	
2	138431.64	248471.99	
3	138428.48	248494.77	
4	138425.33	248517.55	

PROSPETTO MURO 1 – Scala 1:200

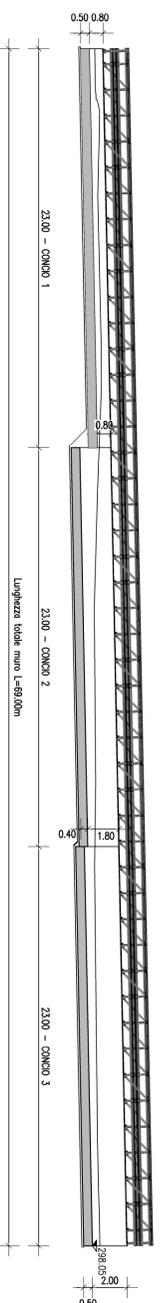

STRALCIO PLANIMETRICO – Sc. 1:500

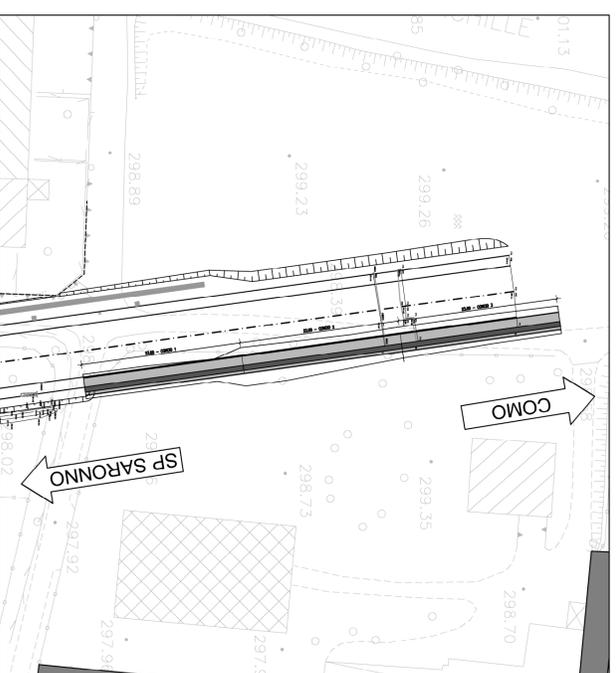

MATRICE DI REVISIONE

REV	DATA	DESCRIZIONE MODIFICA

N.B. LA TAVOLA SOSTITUISCE QUELLA RELATIVA AL CODICE [ ] DEL PROGETTO ESECUTIVO

**COLLEGAMENTO AUTOSTRADALE**  
**DALMINE - COMO - VARESE - VALICO DEL GAGGIOLIO E OPERE AD ESSO CONNESSE**  
 CODICE CUP: F18B00027007  
**TRATTE B1, B2, C, D, TRVA13+14, GREENWAY**  
**AS BUILT**  
**TRATTA B1**  
 OPERE D'ARTE MINORI - OPERE DI SOSTEGNO  
 OPERE DI SOSTEGNO - OPERA CONNESSA TRCO11  
 MURO 1 - Planimetria e profilo

**IMPRESA**  
**STRABAG**  
 Via...  
 S.p.A.

**PROGETTISTA - PROGETTO ESECUTIVO DI DETTAGLIO**  
**STRABAG**  
 Via...  
 S.p.A.

**ELABORAZIONE PROGETTUALE**  
**STRABAG**  
 Via...  
 S.p.A.

**CONCEDENTE**  
