


SEZIONE N. 3

Q.T. PROGETTO : 299.62

DIST. PROG. : 20.000

DIST. PREC. : 10.000

DIST. SUCC. : 10.000

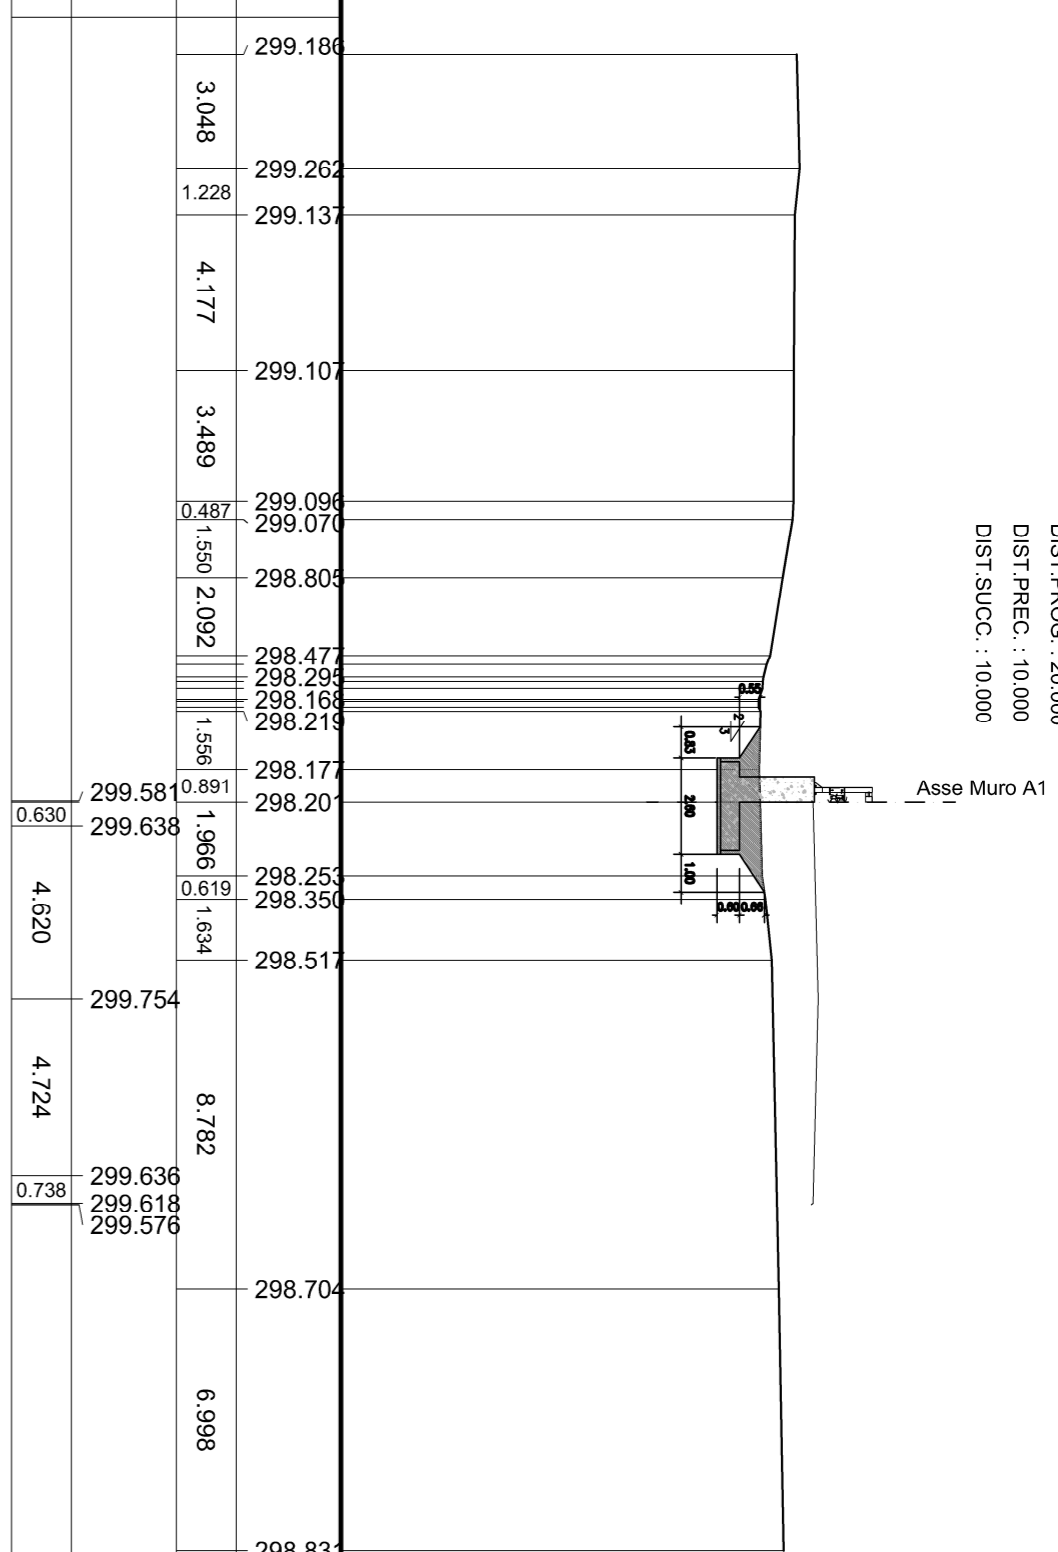

SCALA 1:200


SEZIONE N. 4

Q.T. PROGETTO : 299.42

DIST. PROG. : 30.000

DIST. PREC. : 10.000

DIST. SUCC. : 10.000

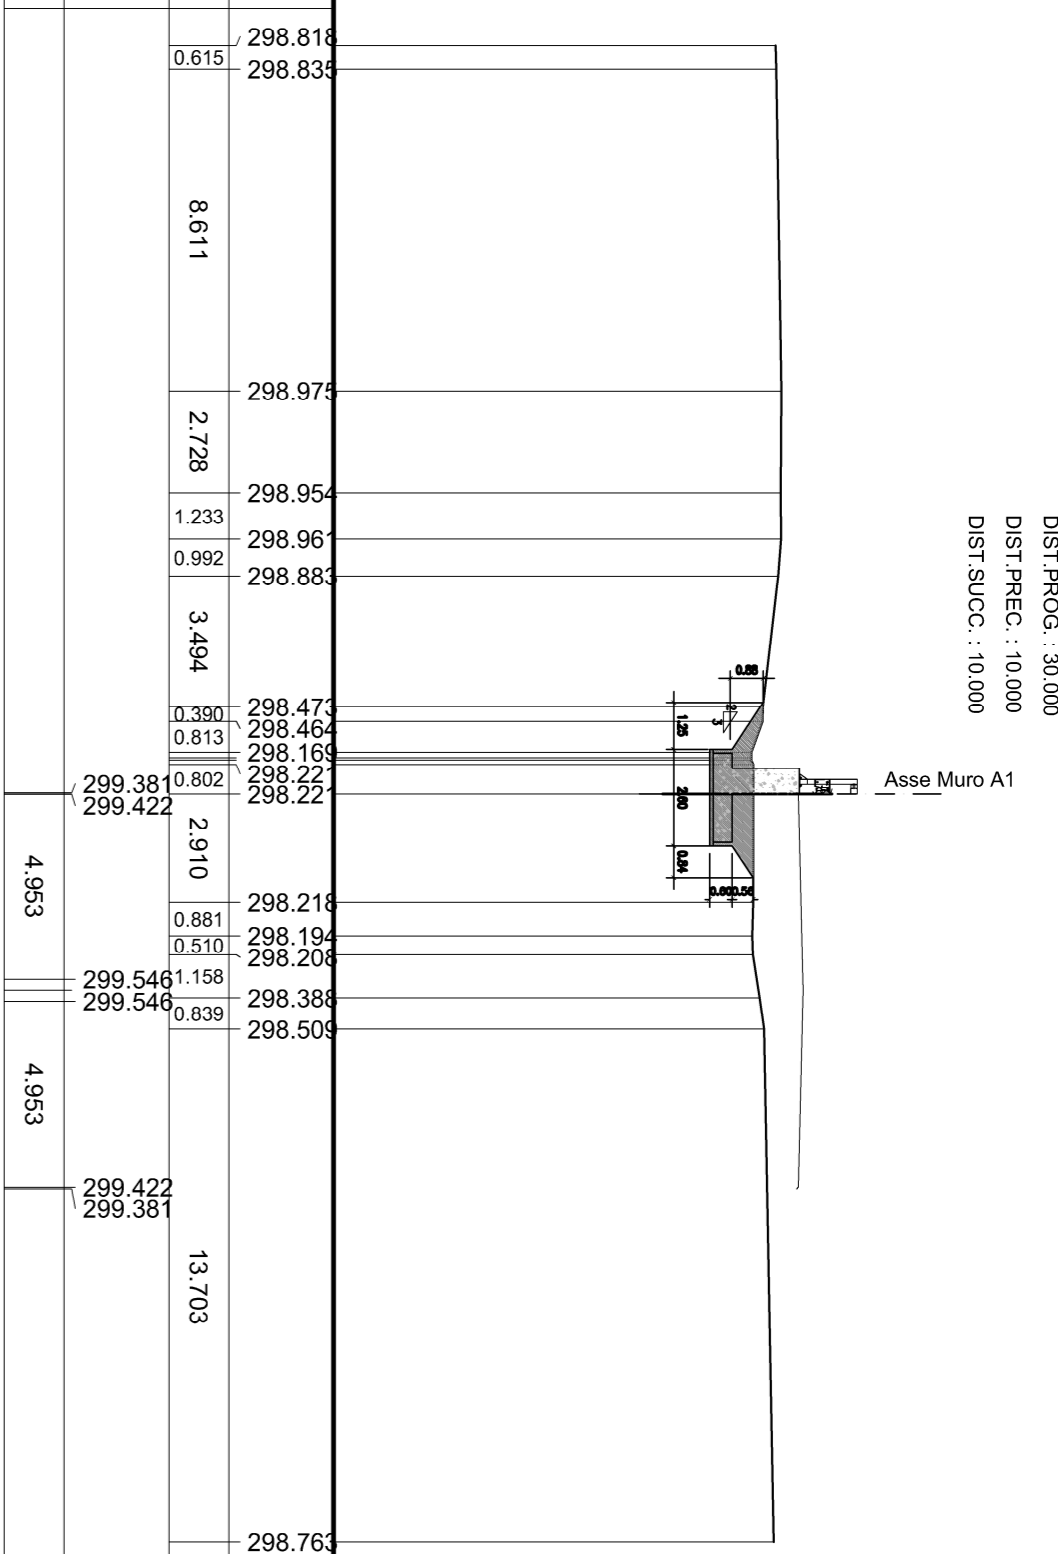

SCALA 1:200


SEZIONE N. 5

Q.T. PROGETTO : 299.22

DIST. PROG. : 40.000

DIST. PREC. : 10.000

DIST. SUCC. : 10.000

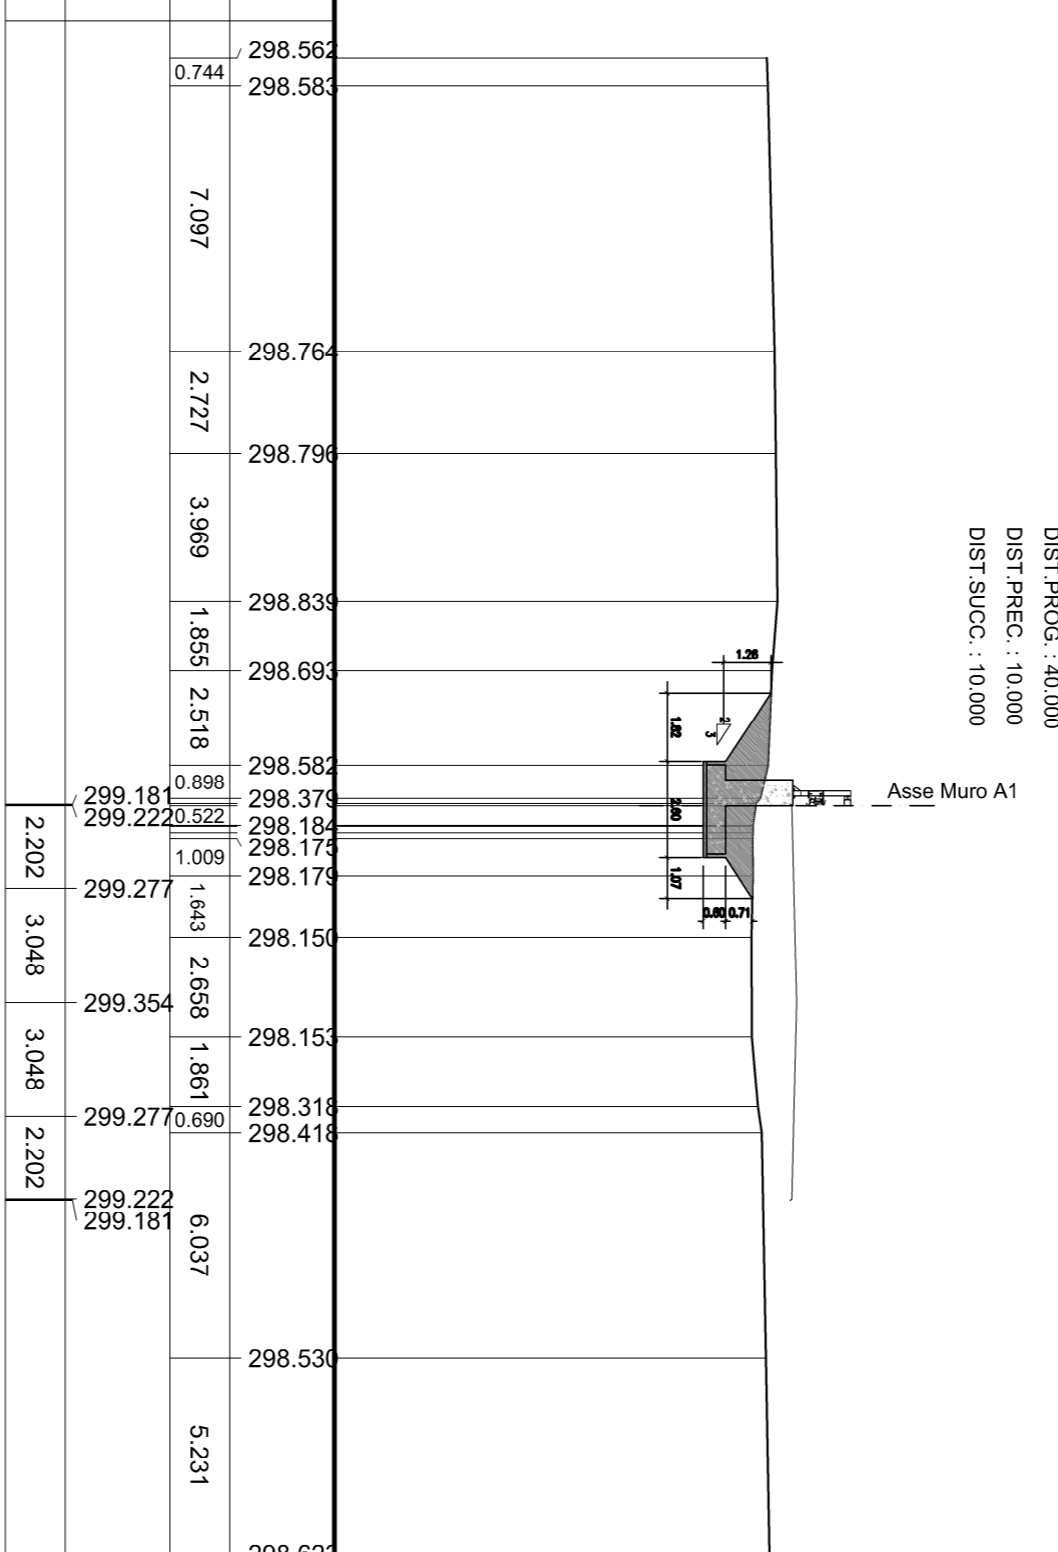

SCALA 1:200


SEZIONE N. 6

Q.T. PROGETTO : 299.02

DIST. PROG. : 50.000

DIST. PREC. : 10.000

DIST. SUCC. : 10.000

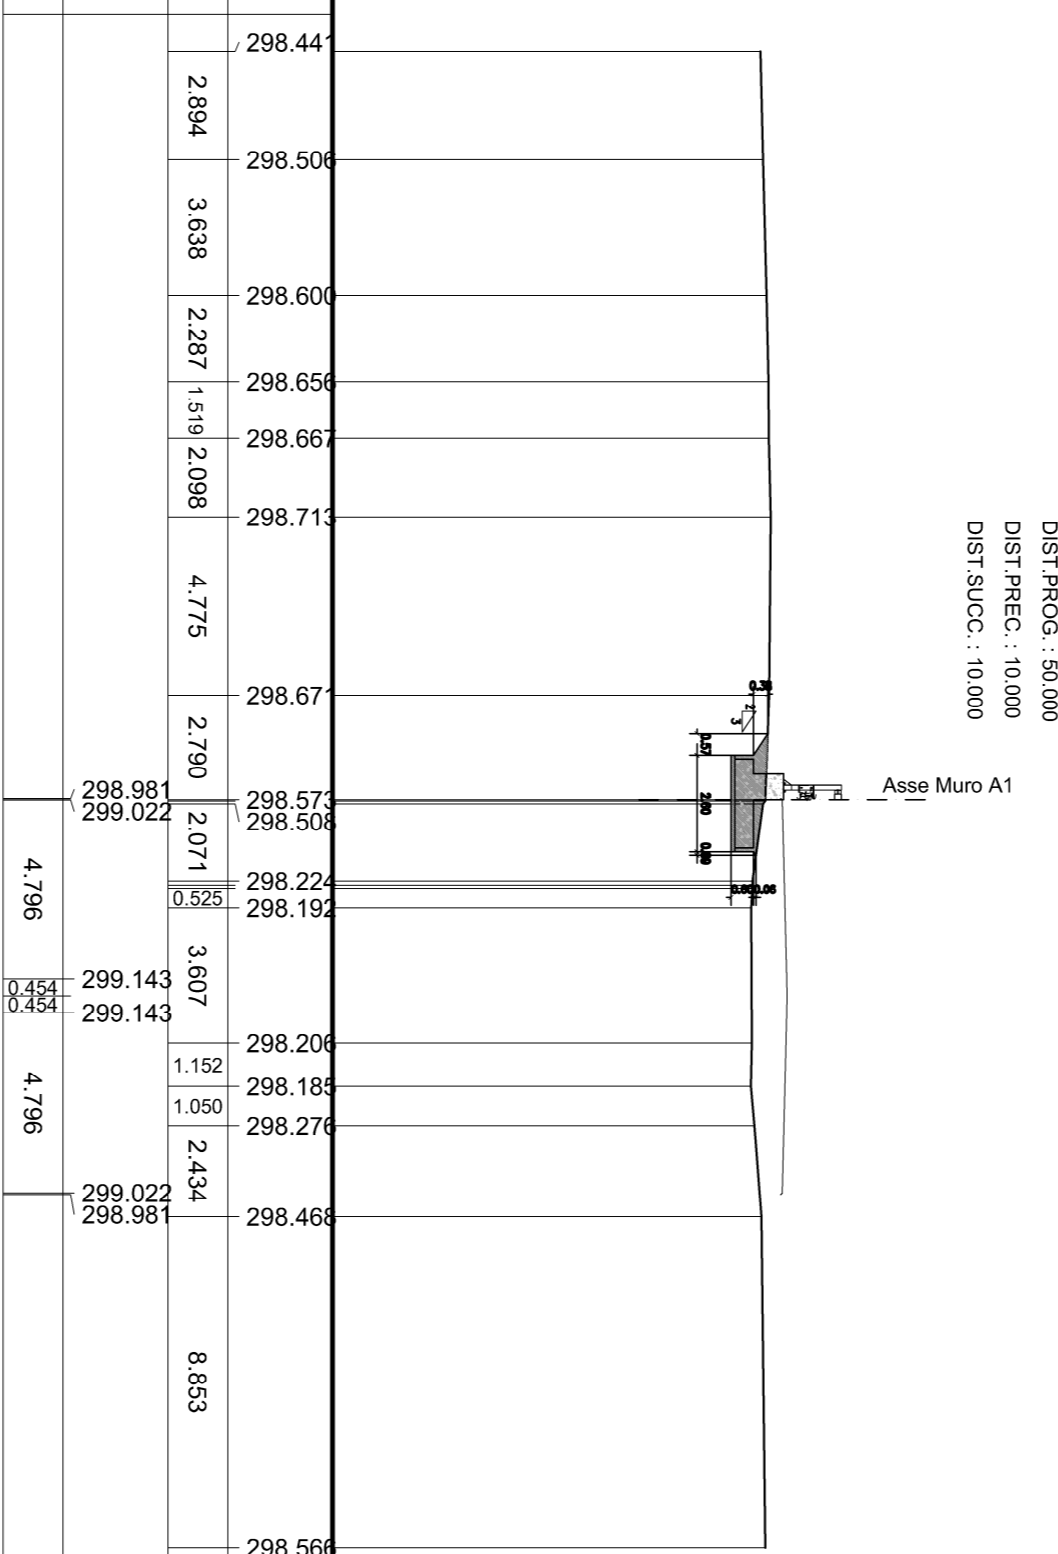

SCALA 1:200


SEZIONE N. 7

Q.T. PROGETTO : 298.82

DIST. PROG. : 60.000

DIST. PREC. : 10.000


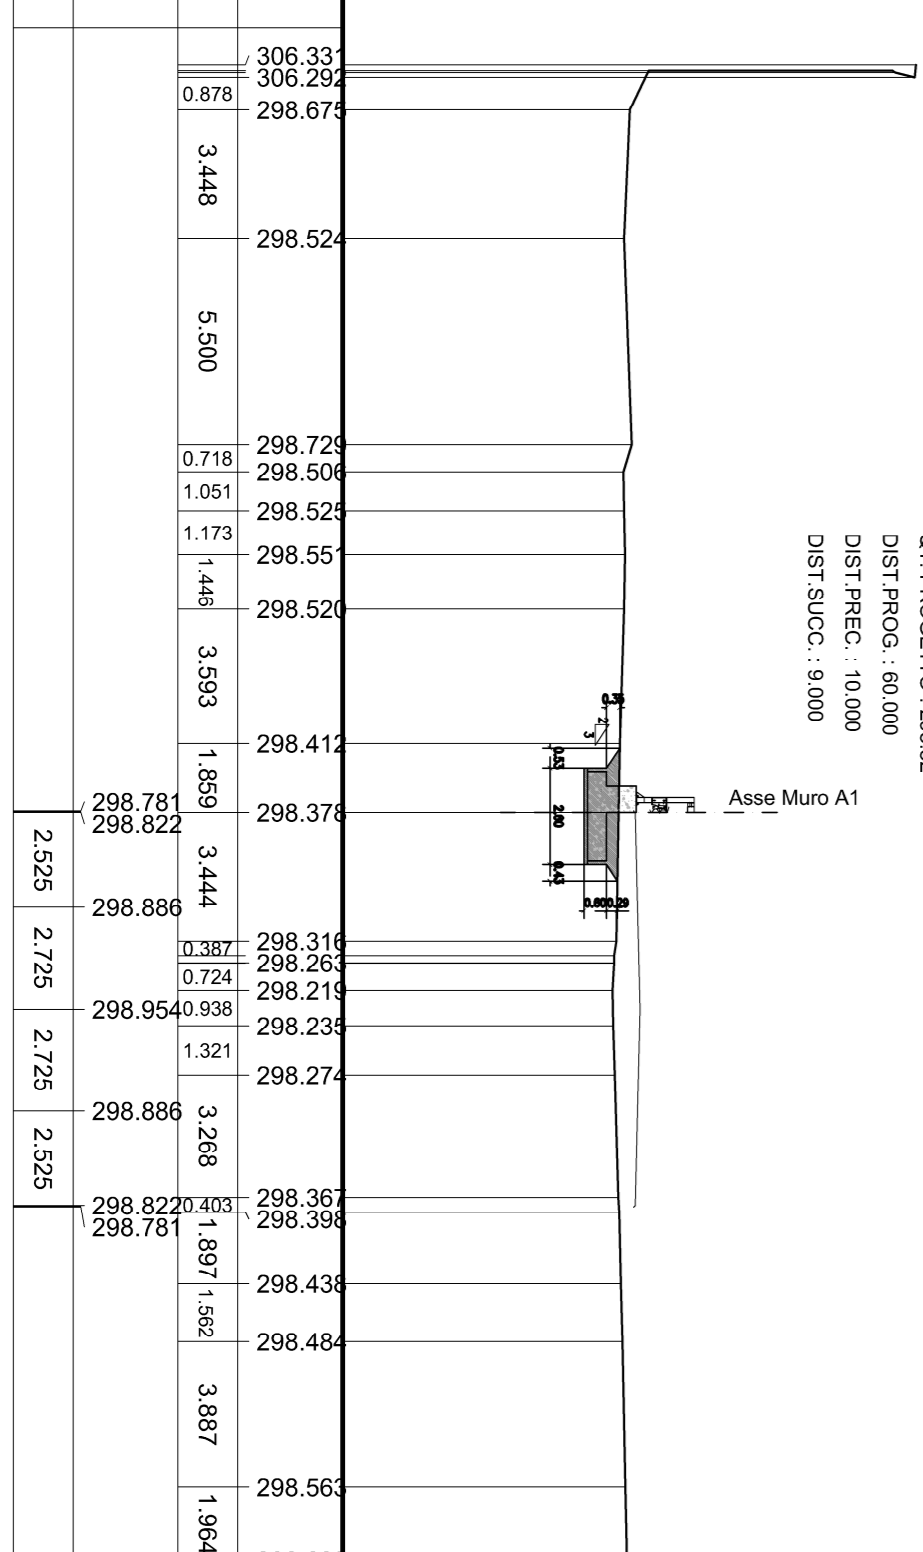


SCALA 1:200

SEZIONE N. 8

Q.T. PROGETTO : 298.64


DIST. PREC. : 9.000

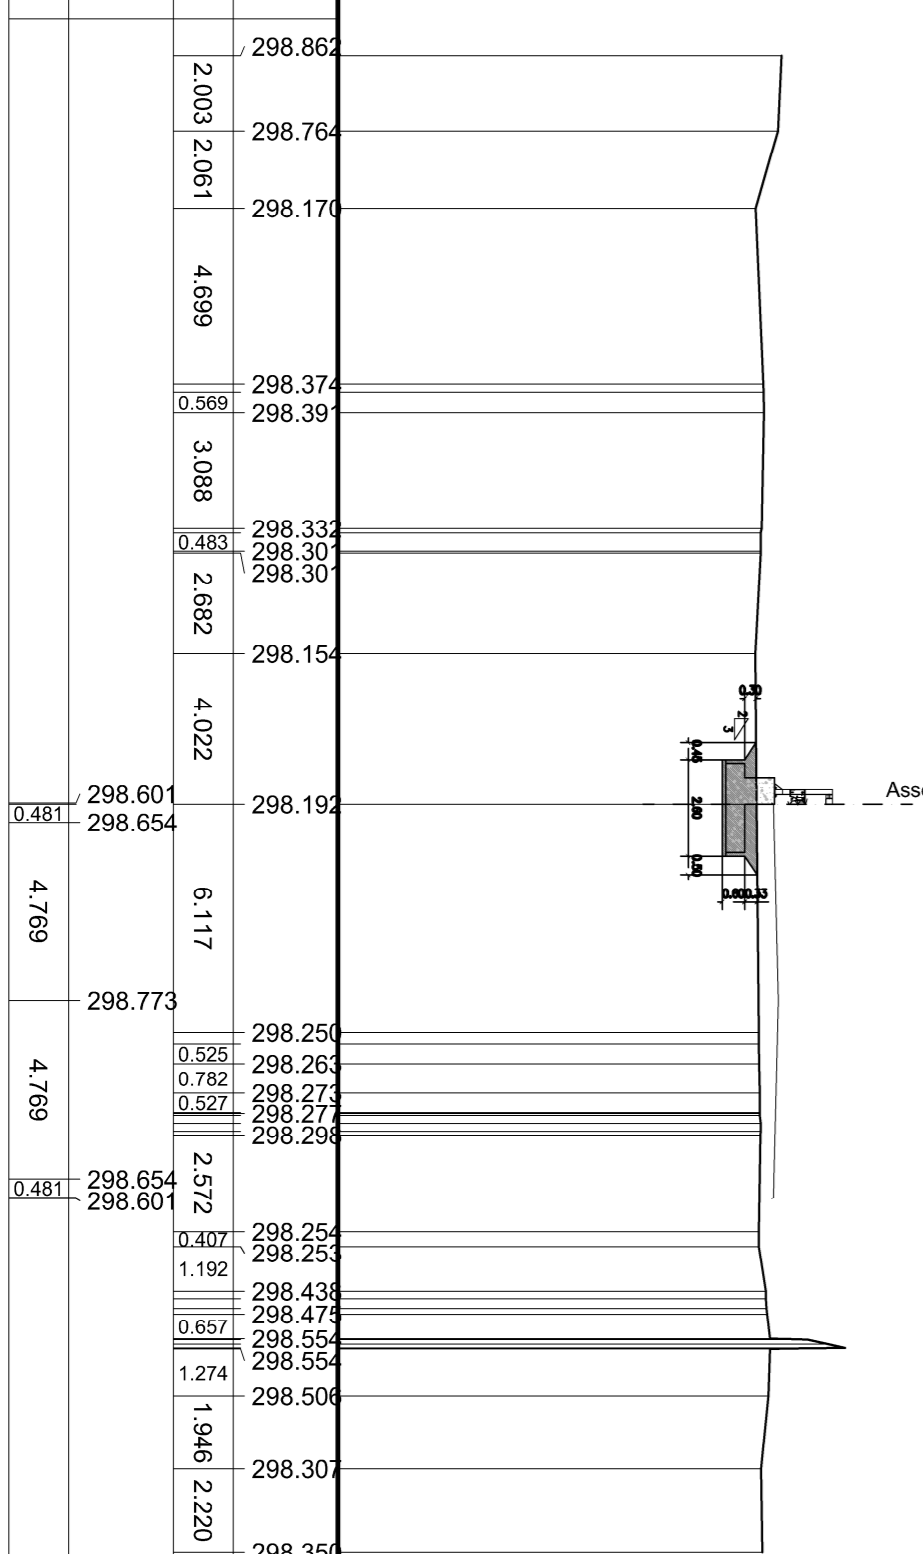

SCALA 1:200

MATRICE DI REVISIONE

REV	DATA	DESCRIZIONE MODIFICA

N.B.: LA TAVOLA SOSTITUISCE QUELLA RELATIVA AL CODICE [] DEL PROGETTO ESECUTIVO

COLLEGAMENTO AUTOSTRADALE
DALMINE - COMO - VARESE - VALICO DEL GAGGIULO E OPERE AD ESSO CONNESSE
CODICE CUP F18B000010001
TRATTE B1, B2, C, D, TRVA13+14, GREENWAY
AS BUILT

TRATTA B1
OPERE PARTE MINORI - OPERE DI SOSTEGNO
OPERE DI SOSTEGNO - OPERA CONNESSA TRCO11
MURRO I - Sezioni scavi in terra

IMPRESA
RAGGRUPPAMENTO TEMPORANEO IMPRESE:
Mandatrice
STRABAG A.G.
G.I.E. Grandi Lavori S.p.A.
C.M. UniProgetti

PROGETTISTA
RAGGRUPPAMENTO TEMPORANEO PROGETTISTI:
Mandatrice
STRABAG A.G.
G.I.E. Grandi Lavori S.p.A.
ICM S.p.A.
STRABAG S.p.A.

CONCERNENTE

VERIFICATO
Verificato: D. Iulio
Approvato: P. Sestini