
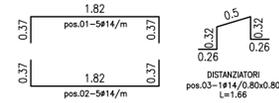


SEZIONE A-A
CONCIO 1-2
1.20<H1<2.00
Scala 1:50

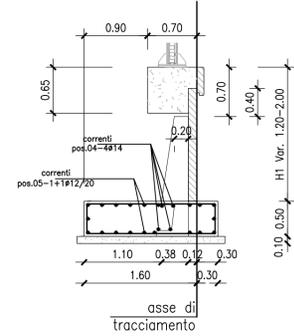

CONCIO	POSIZIONE	Φ mm	a mm	b mm	c mm	d mm	e mm	f mm	L m	N°	L TOT m	PESO kg
1	1	14	370	1820	370				2.56	150	384.00	464.00
1	2	14	370	1820	370				2.56	150	384.00	464.00
1	3	14	260	320	500	320	260		1.66	90	149.40	180.50
1	4a	14	9700						9.70	8	77.60	93.80
1	4b	14	12000						12.00	4	48.00	58.00
1	5a	12	345	9800					9.95	40	397.80	353.20
1	5b	12	12000						12.00	20	240.00	213.10
2	1	14	370	1820	370				2.56	88	225.28	272.20
2	2	14	370	1820	370				2.56	88	225.28	272.20
2	3	14	260	320	500	320	260		1.66	52	86.32	104.30
2	4	14	9100						9.10	8	72.80	88.00
2	5	12	345	9100					9.45	40	377.80	335.40

PESO TOTALE [kg] 2896,70


POSIZIONE	Φ mm	a mm	b mm	c mm	d mm	e mm	f mm	L m	N°	L TOT m	PESO kg
CORDOLO	10a	20	300	10000				10.30	16	164.80	406.40
CORDOLO	10b	20	12000					12.00	8	96.00	236.80
CORDOLO	11	12	160	630	220	350		1.36	120	163.20	144.90
CORDOLO	12	12	110	570	510	570	110	1.87	120	224.40	199.20
CORDOLO	13	20	300	9210				9.51	16	152.16	375.20
CORDOLO	14	12	160	630	220	350		1.36	70	95.20	84.50
CORDOLO	15	12	110	570	510	570	110	1.87	70	130.90	116.20

PESO TOTALE [kg] 1563,20


MATRICE DI REVISIONE

REV	DATA	DESCRIZIONE MODIFICA

N.B.: LA TAVOLA SOSTITUISCE QUELLA RELATIVA AL CODICE E DEL PROGETTO ESECUTIVO

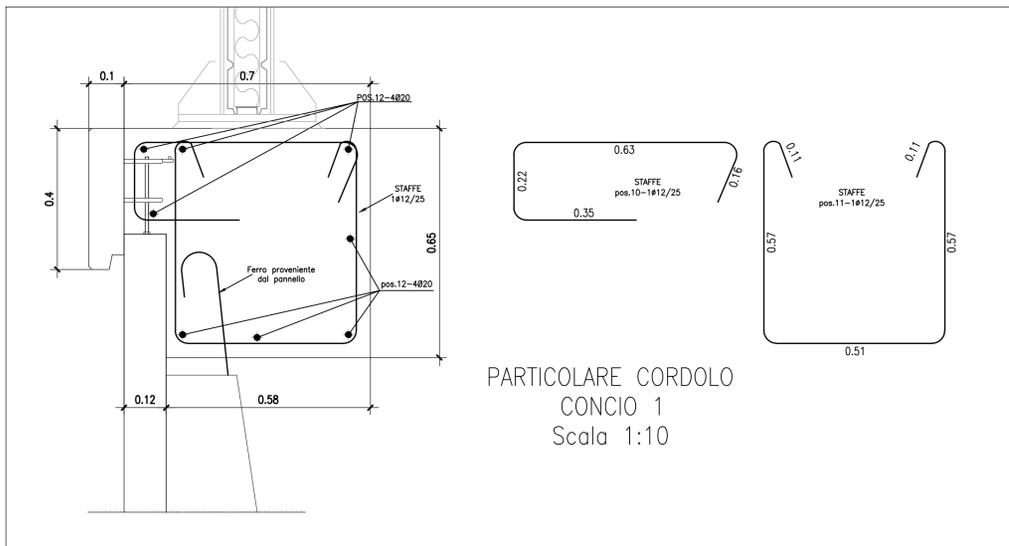

PARTICOLARE CORDOLO
CONCIO 1
Scala 1:10

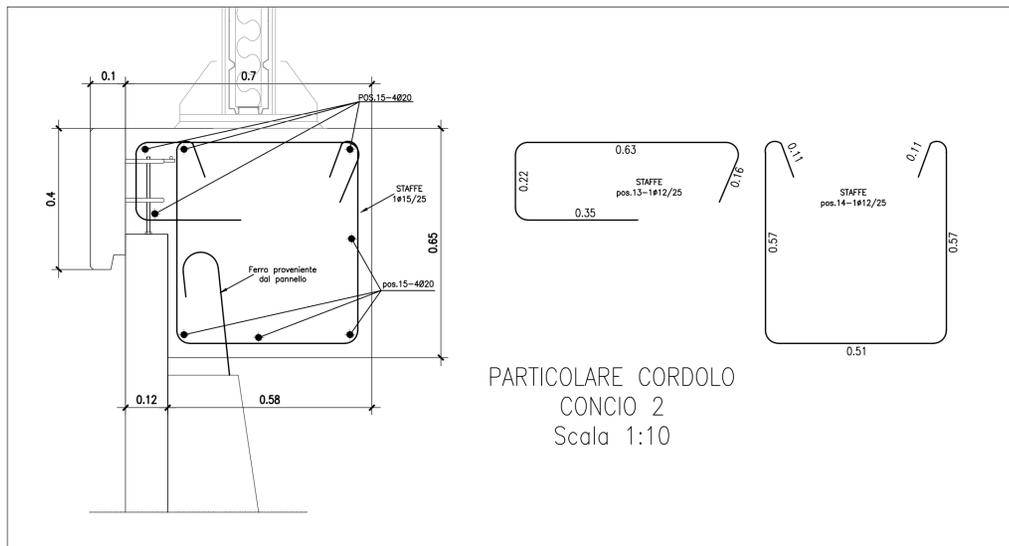

PARTICOLARE CORDOLO
CONCIO 2
Scala 1:10

**COLLEGAMENTO AUTOSTRADALE
DALMINE - COMO - VARESE - VALICO DEL GAGGIOLE E OPERE AD ESSO CONNESSE**
CODICE C.U.P. F11806000270007

**TRATTE B1, B2, C, D, TRVA13+14, GREENWAY
AS BUILT**

TRATTA B1
OPERE D'ARTE MINORI - OPERE DI SOSTEGNO
OPERE DI SOSTEGNO - OPERA CONNESSA TRCO11
Muro 2 - Sezioni armatura muro

IDENTIFICAZIONE ELABORATO CODICE PROGETTO: F00107B WBS	IMPRESA RAGGRUPPAMENTO TEMPORANEO IMPRESE:
FASE PROGETTUALE LOTTO ZONA OPERA TRATTO D'OPERA AMBITO TIPO ELABORATO PROGRESSIVO REVISIONE	Mandatario STRABAG A.G. Mandante GLF Grandi Lavori Fincosit S.p.A. Mandante cooptata ICM S.p.A. STRABAG S.p.A.
Scala: 1:50-1:10	STRABAG ICM STRABAG
DATA Gen 2018	PROGETTISTA - PROGETTO ESECUTIVO DI DETTAGLIO RAGGRUPPAMENTO TEMPORANEO PROGETTISTI:
DESCRIZIONE Emissione	Mandatario 3TI PROGETTI ITALIA Mandante GP Mandante Arch. Salvatore Vermiglio
REV E	CONCEDENTE CONCESSIONARI AUTOSTRADALI LOMBARDE
	ELABORAZIONE PROGETTUALE PROGETTISTA: 3TI PROGETTI ITALIA S.p.A.
	RESPONSABILE DI PROGETTO ED INCARICATO DELL'INTEGRAZIONE FRA LE VARIE PRESTAZIONI: Ing. Alberto Cecchini
	3TI ITALIA S.p.A. DIRETTORE TECNICO Ing. Stefano Luca Passati Ordine degli Ingegneri Provincia di Roma n. 20809
	Redatto: De Ceglie Verificato: Sorge Approvato: Passati