



PLANIMETRIA MURO 2 – Scala 1:200

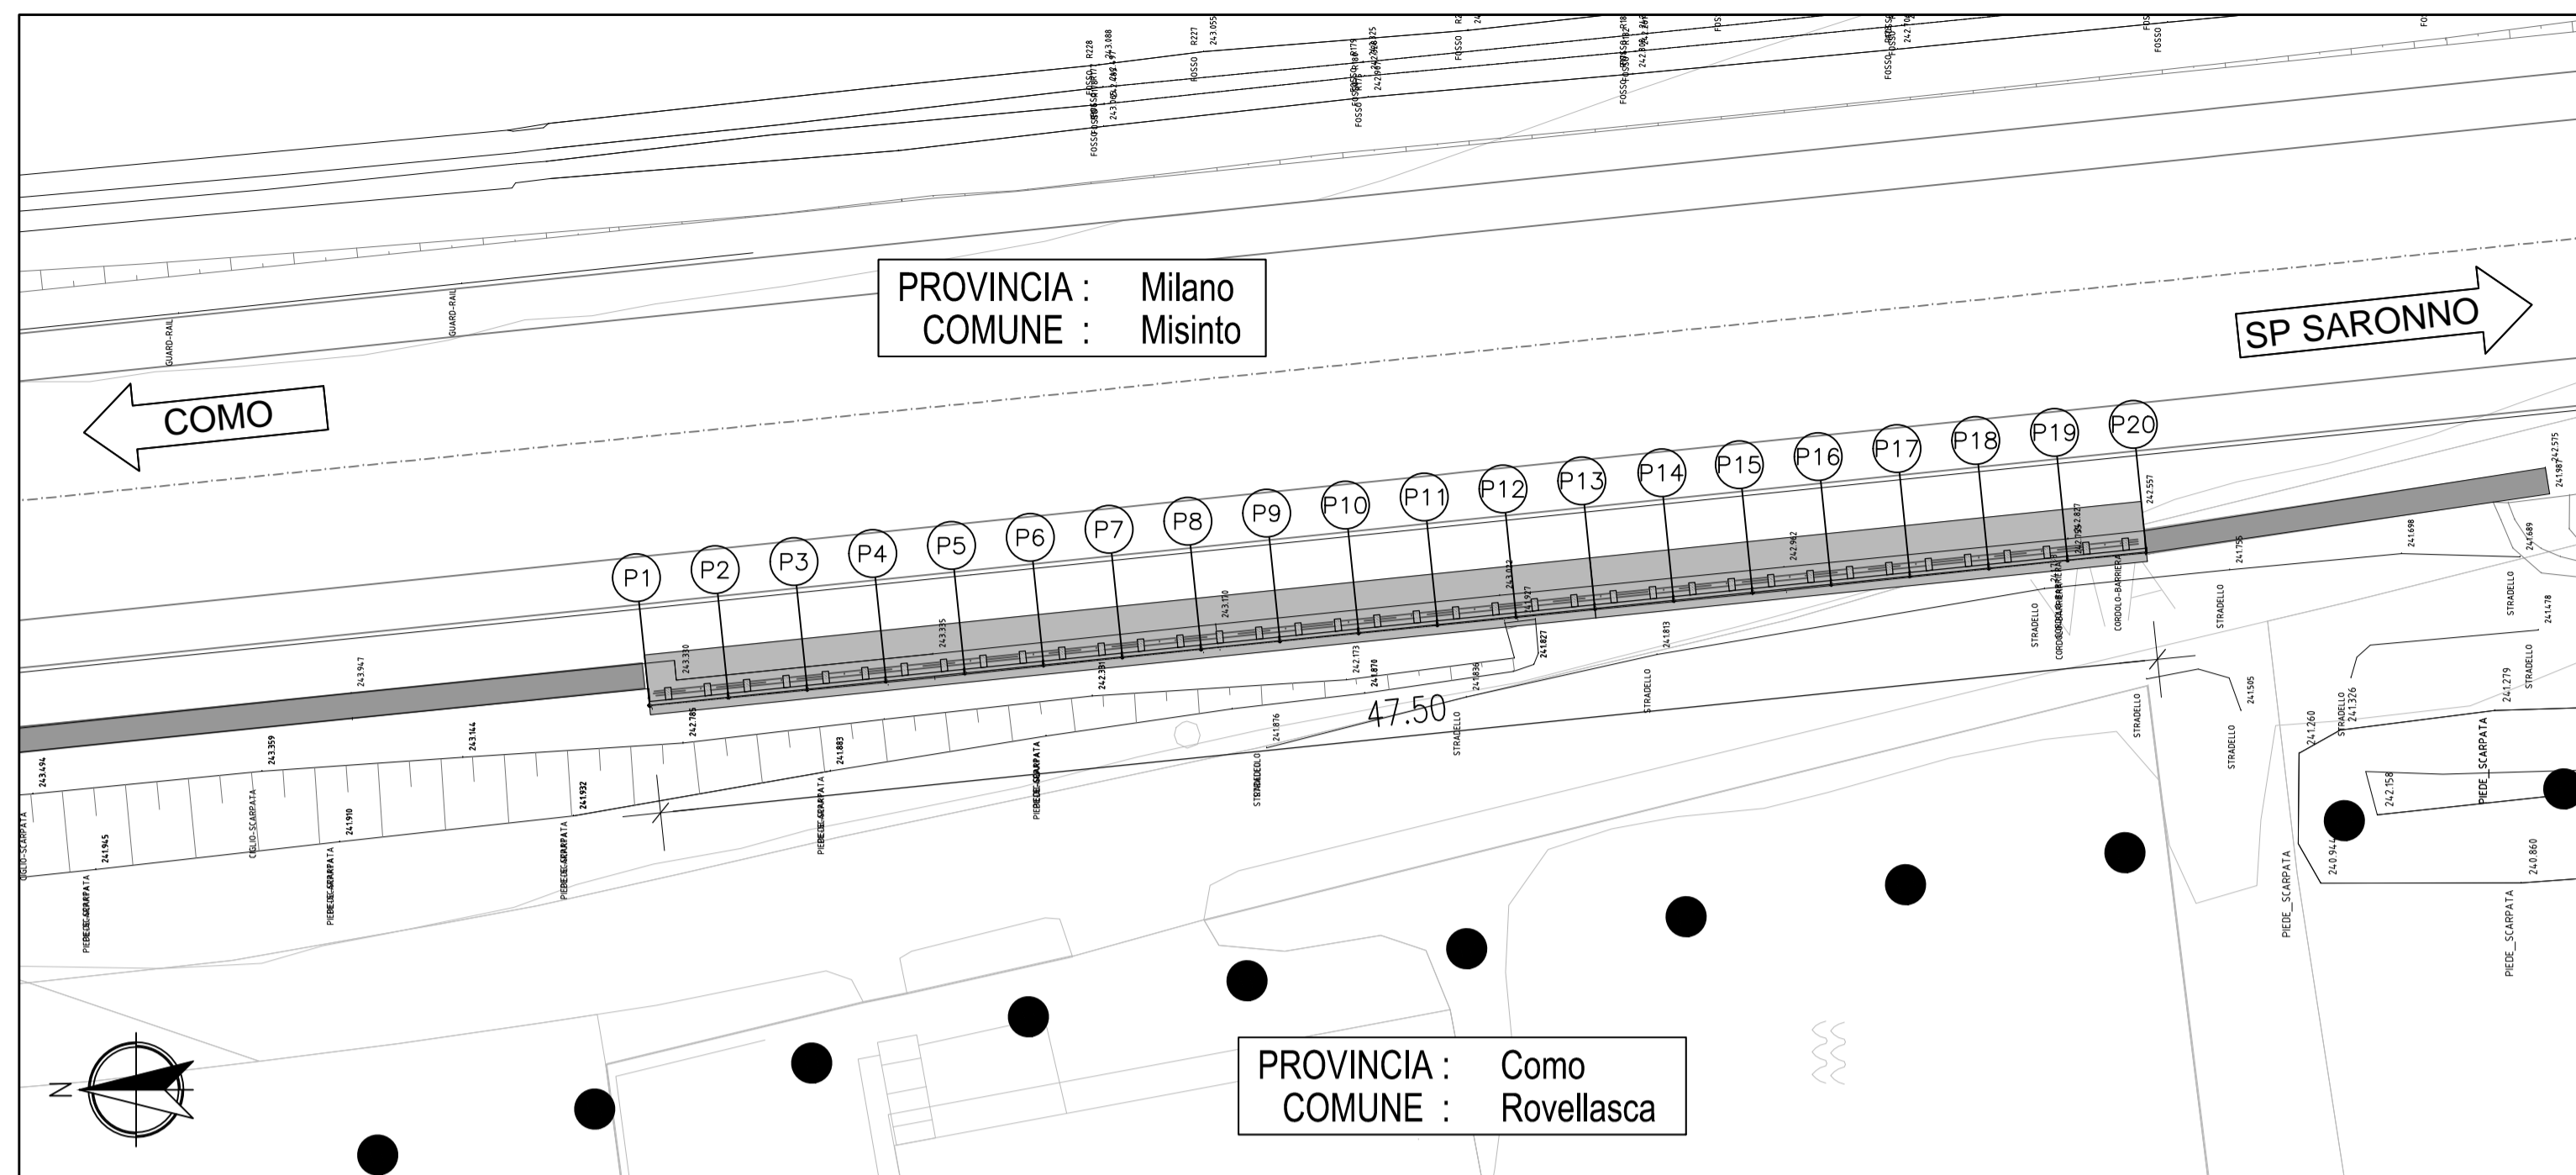


COORDINATE		
PUNTI	EST	NORD
1	139293.59	243701.95
2	139293.84	243699.46
3	139294.10	243696.98
4	139294.35	243694.49
5	139294.61	243692.00
6	139294.86	243689.52
7	139295.11	243687.03
8	139295.37	243684.54
9	139295.62	243682.06
10	139295.88	243679.57
11	139296.13	243677.08
12	139296.39	243674.59
13	139296.64	243672.10
14	139296.90	243669.62
15	139297.15	243667.13
16	139297.41	243664.65
17	139297.66	243662.16
18	139297.92	243659.67
19	139298.17	243657.19
20	139298.43	243654.70


PROSPETTO MURO 2 – Scala 1:200

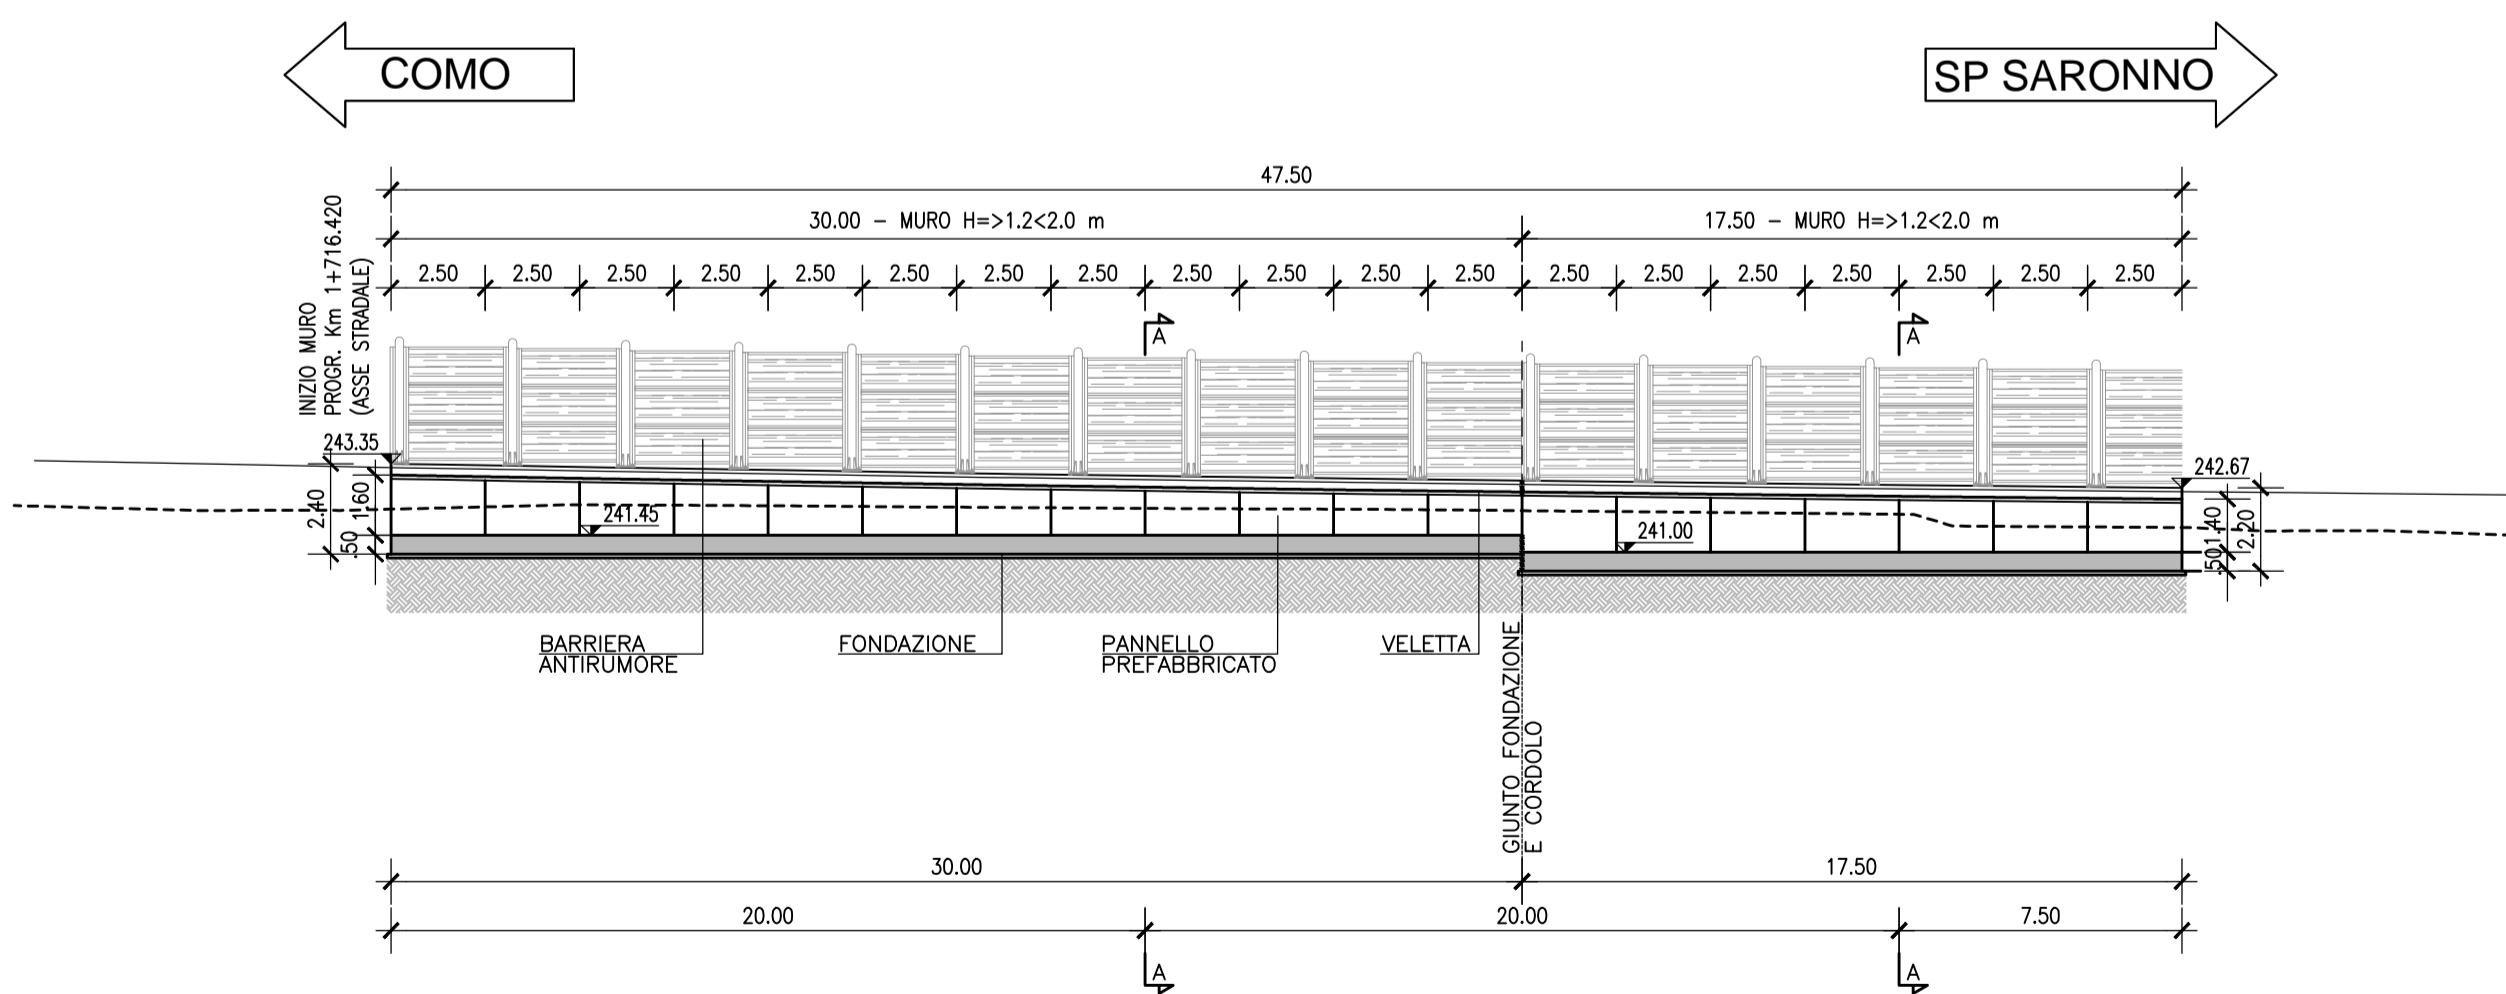

QUADRO DI UNIONE – Scala 1:10000

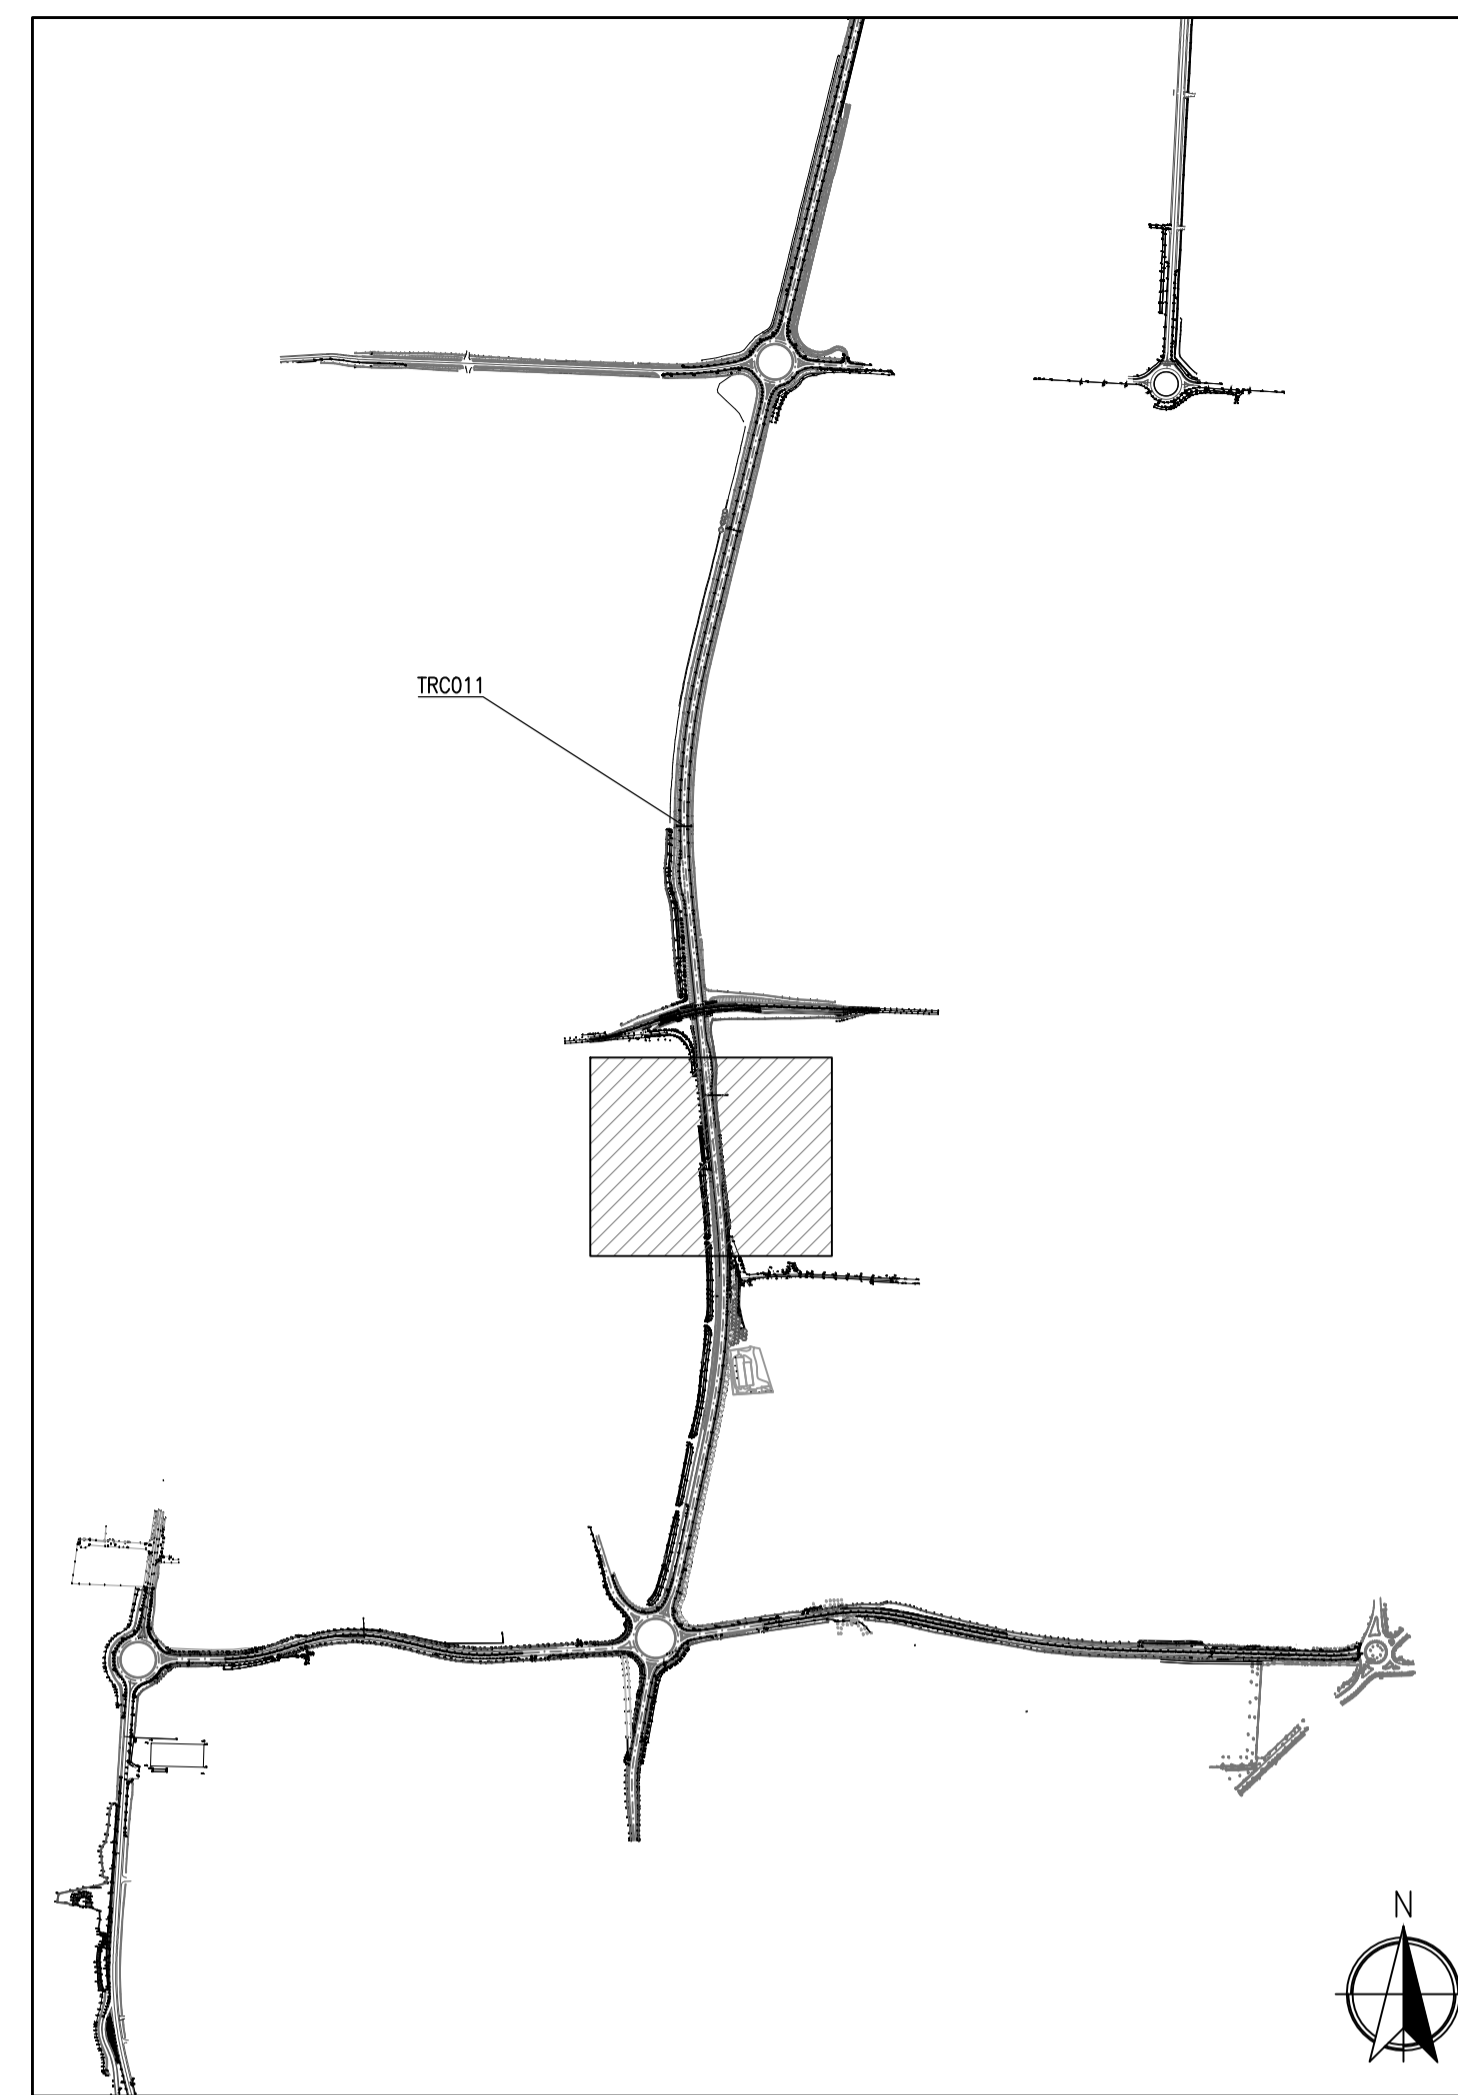

STRALCIO PLANIMETRICO – Scala 1:500

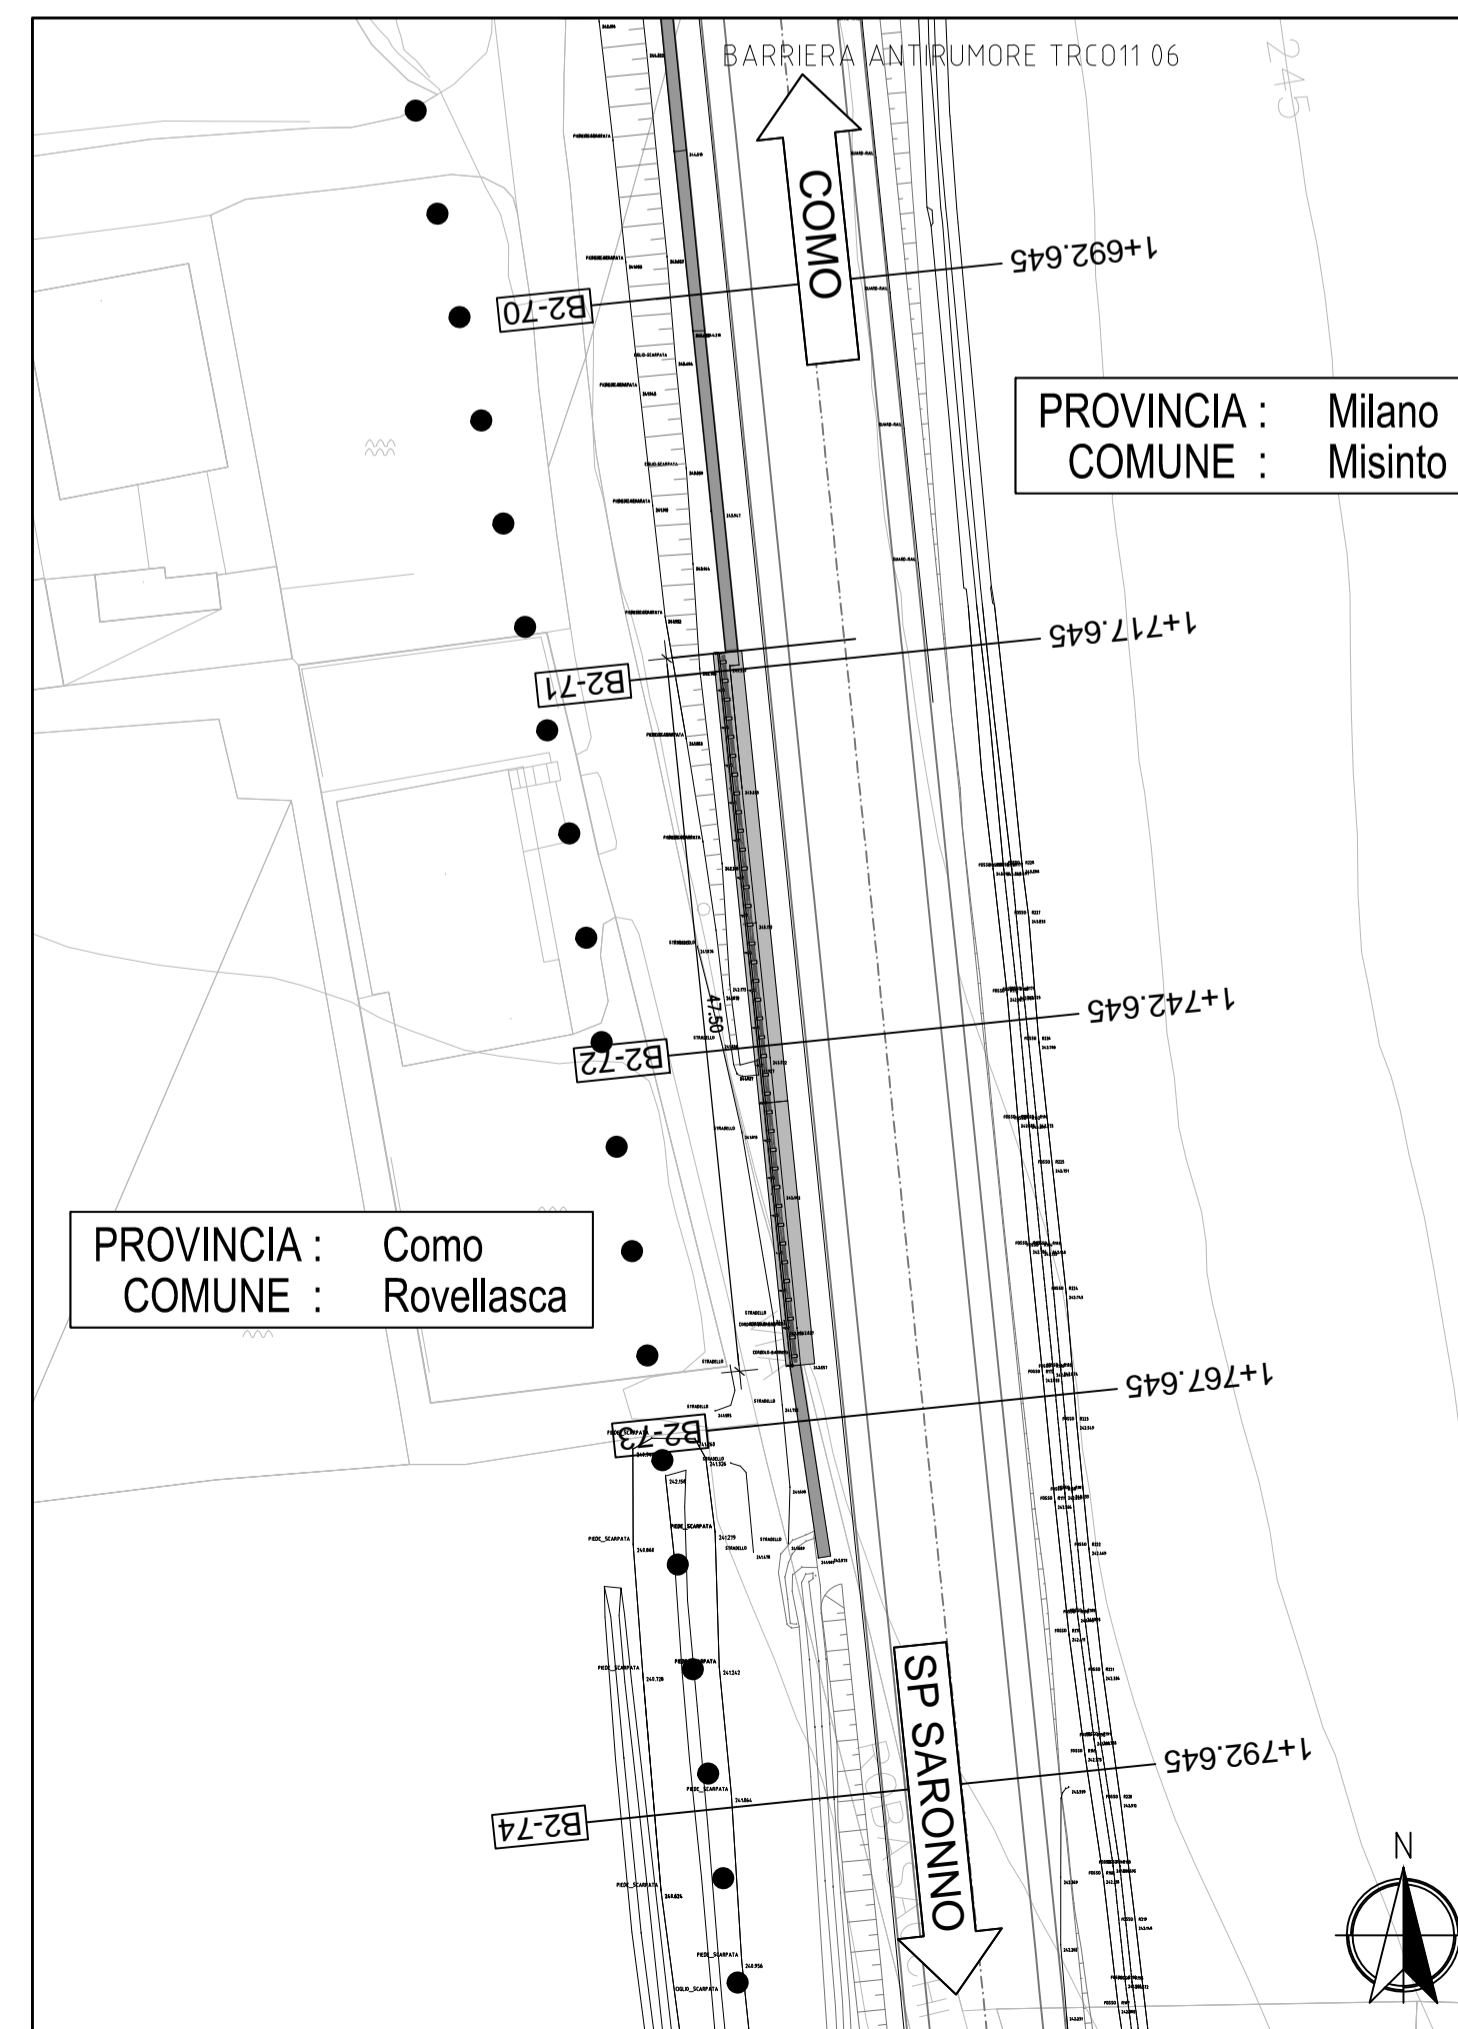

MATRICE DI REVISIONE

REV	DATA	DESCRIZIONE MODIFICA

N.B.: LA TAVOLA SOSTITUISCE QUELLA RELATIVA AL CODICE [] DEL PROGETTO ESECUTIVO

COLLEGAMENTO AUTOSTRADALE DALMINE - COMO - VARESE - VALICO DEL GAGGIOLO E OPERE AD ESSO CONNESSE
 CODICE C.U.P. F11806000270007
TRATTE B1, B2, C, D, TRVA13+14, GREENWAY
AS BUILT
TRATTA B1
 OPERE D'ARTE MINORI - OPERE DI SOSTEGNO
 OPERE DI SOSTEGNO - OPERA CONNESSA TRC011
 Muro 2 - Planimetria e profilo

IDENTIFICAZIONE ELABORATO CODICE PROGETTO: F00107B WBS	IMPRESA RAGGRUPPAMENTO TEMPORANEO IMPRESE: Mandataria: STRABAG A.G. Mandante: GLF Grandi Lavori Fincosit S.p.A. Mandante cooptata: ICM S.p.A. Mandante: STRABAG S.p.A.
FASE PROGETTUALE LOTTO: A ZONA: H02 OPERA: IR014 TRATTO D'OPERA: D AMBITO: OS TIPO ELABORATIVO: PE PROGRESSIVO: 001 REVISIONE: 01	PROGETTISTA - PROGETTO ESECUTIVO DI DETTAGLIO RAGGRUPPAMENTO TEMPORANEO PROGETTISTI: Mandataria: 3TI PROGETTI ITALIA S.p.A. Mandante: GP Mandante: ALBERTO CECCHINI Mandante: Salvatore Vermiglio
CONCEDENTE CONCESSIONI AUTOSTRADALI LOMBARDE: Ing. Alberto Cecchini	ELABORAZIONE PROGETTUALE PROGETTISTA: 3TI PROGETTI ITALIA S.p.A. 3TI ITALIA S.p.A. DIRETTORE TECNICO Ing. Stefano Luca Passati Ordine degli Ingegneri Provincia di Roma n. 20809
CONCESSIONARIO Autosstrada Padovese Direttore Tecnico: Ing. Giuseppe Samba Referente Tecnico: arch. Giovanni Cambi	Redatto: De Ceglie Verificato: Sorge Approvato: Passati
APPROVATO Autosstrada Padovese Il Direttore dei Lavori: Ing. Francesco Domenico	