
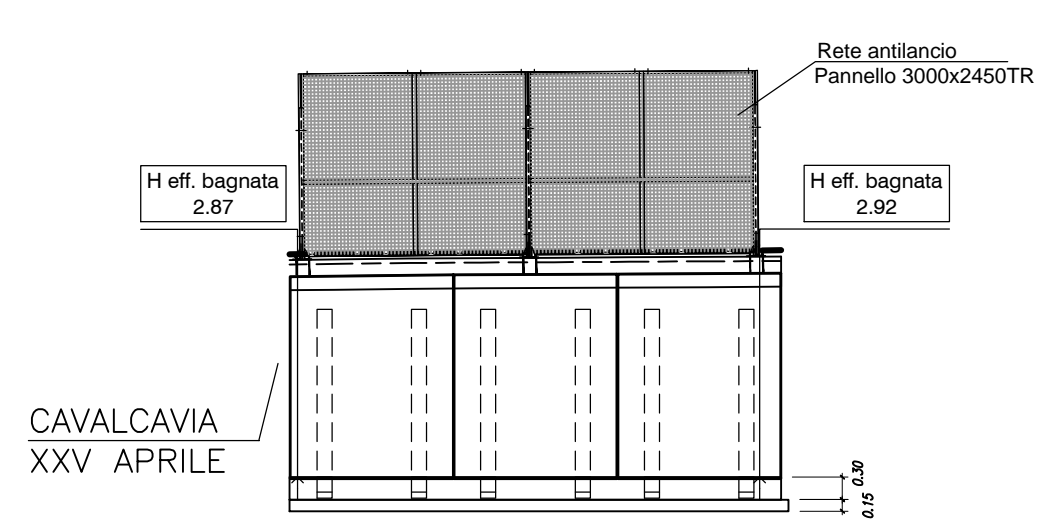








PROSPETTO MURO "1" - Scala 1:100

PROSPETTO MURO "2" - Scala 1:100

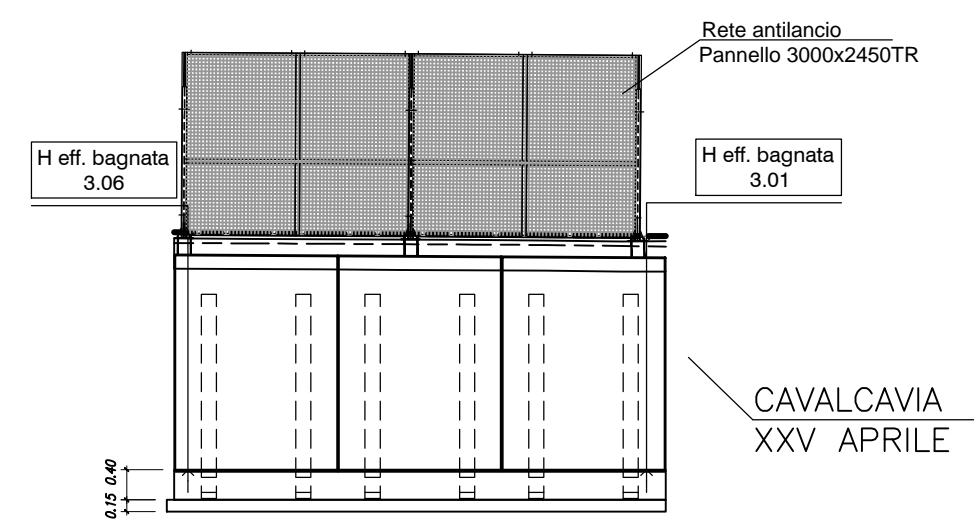

PROSPETTO MURO "3" - Scala 1:100

PROSPETTO MURO "4" - Scala 1:100

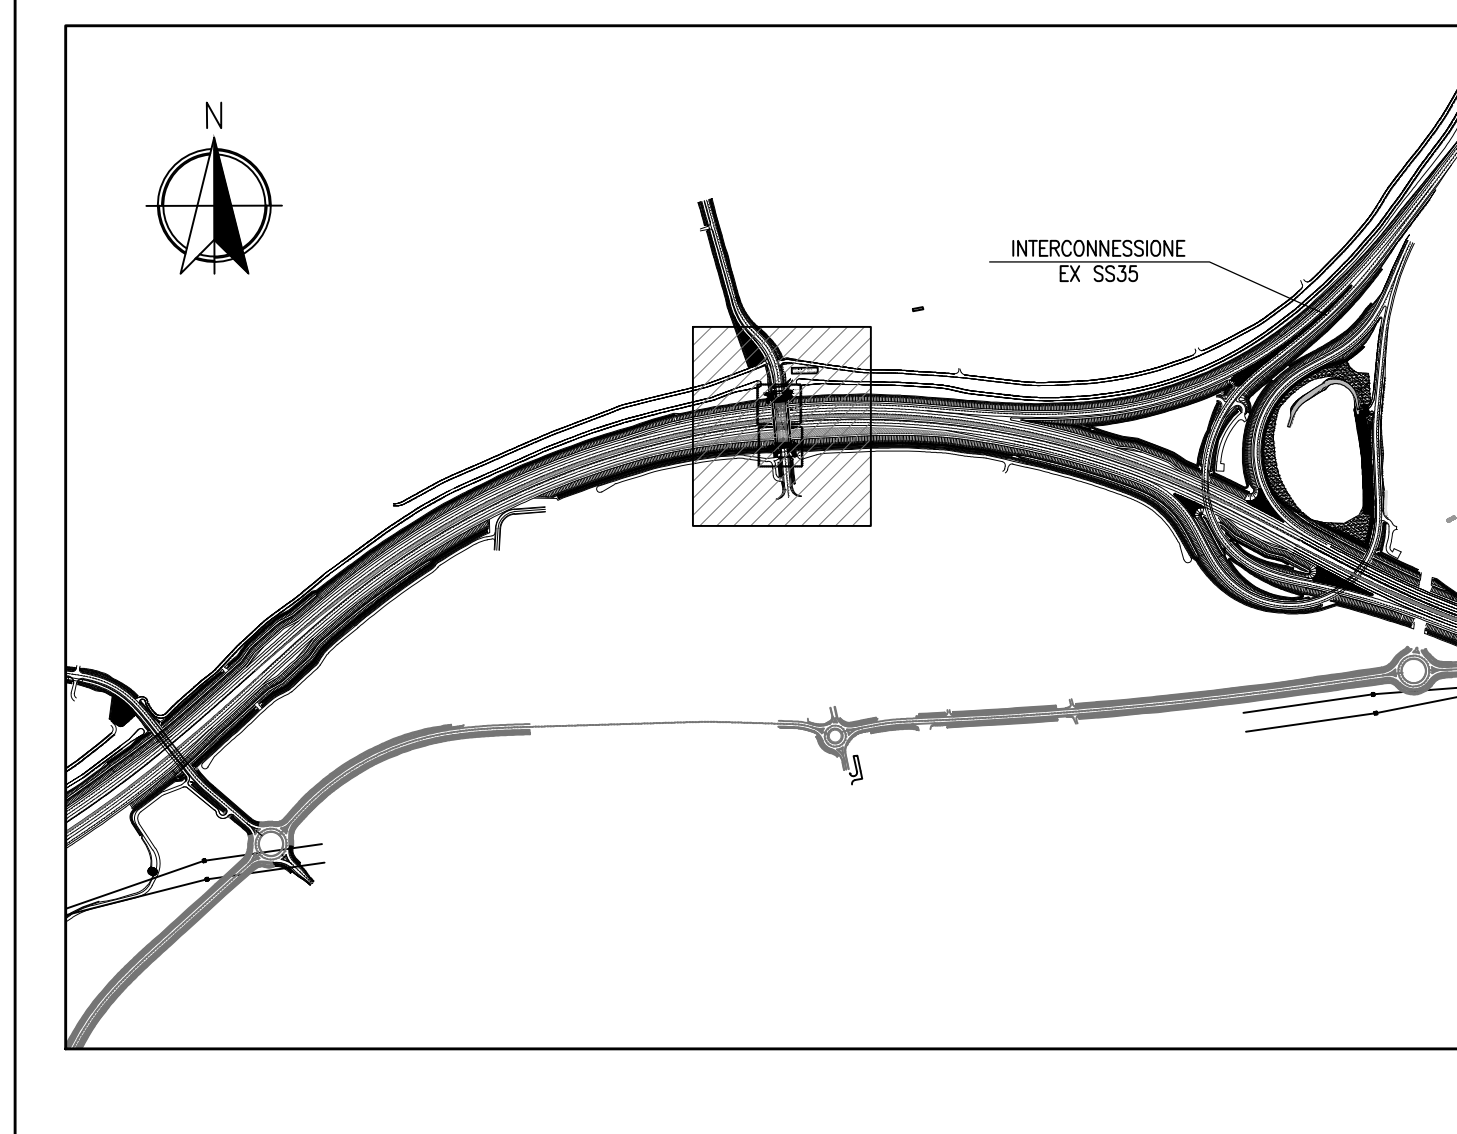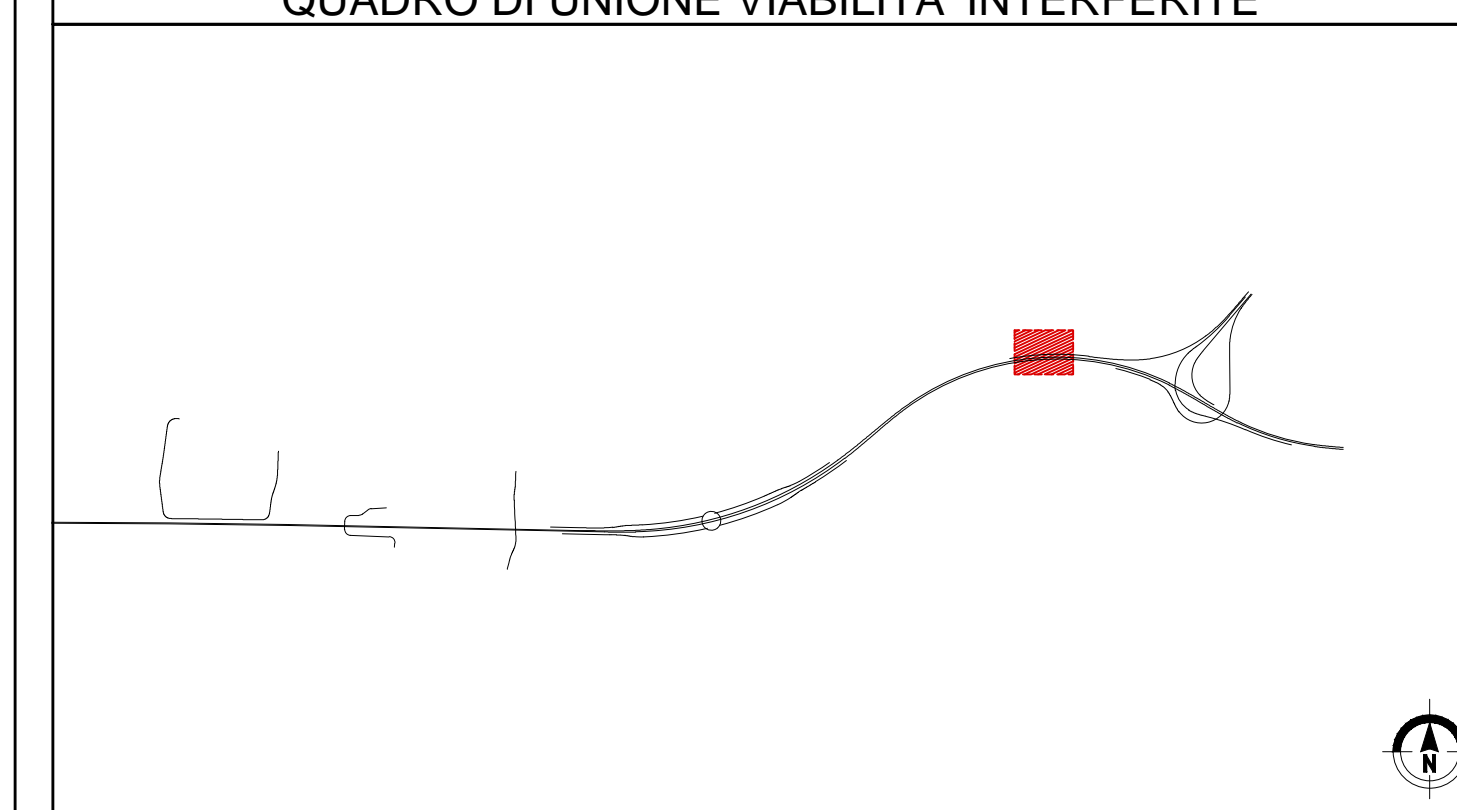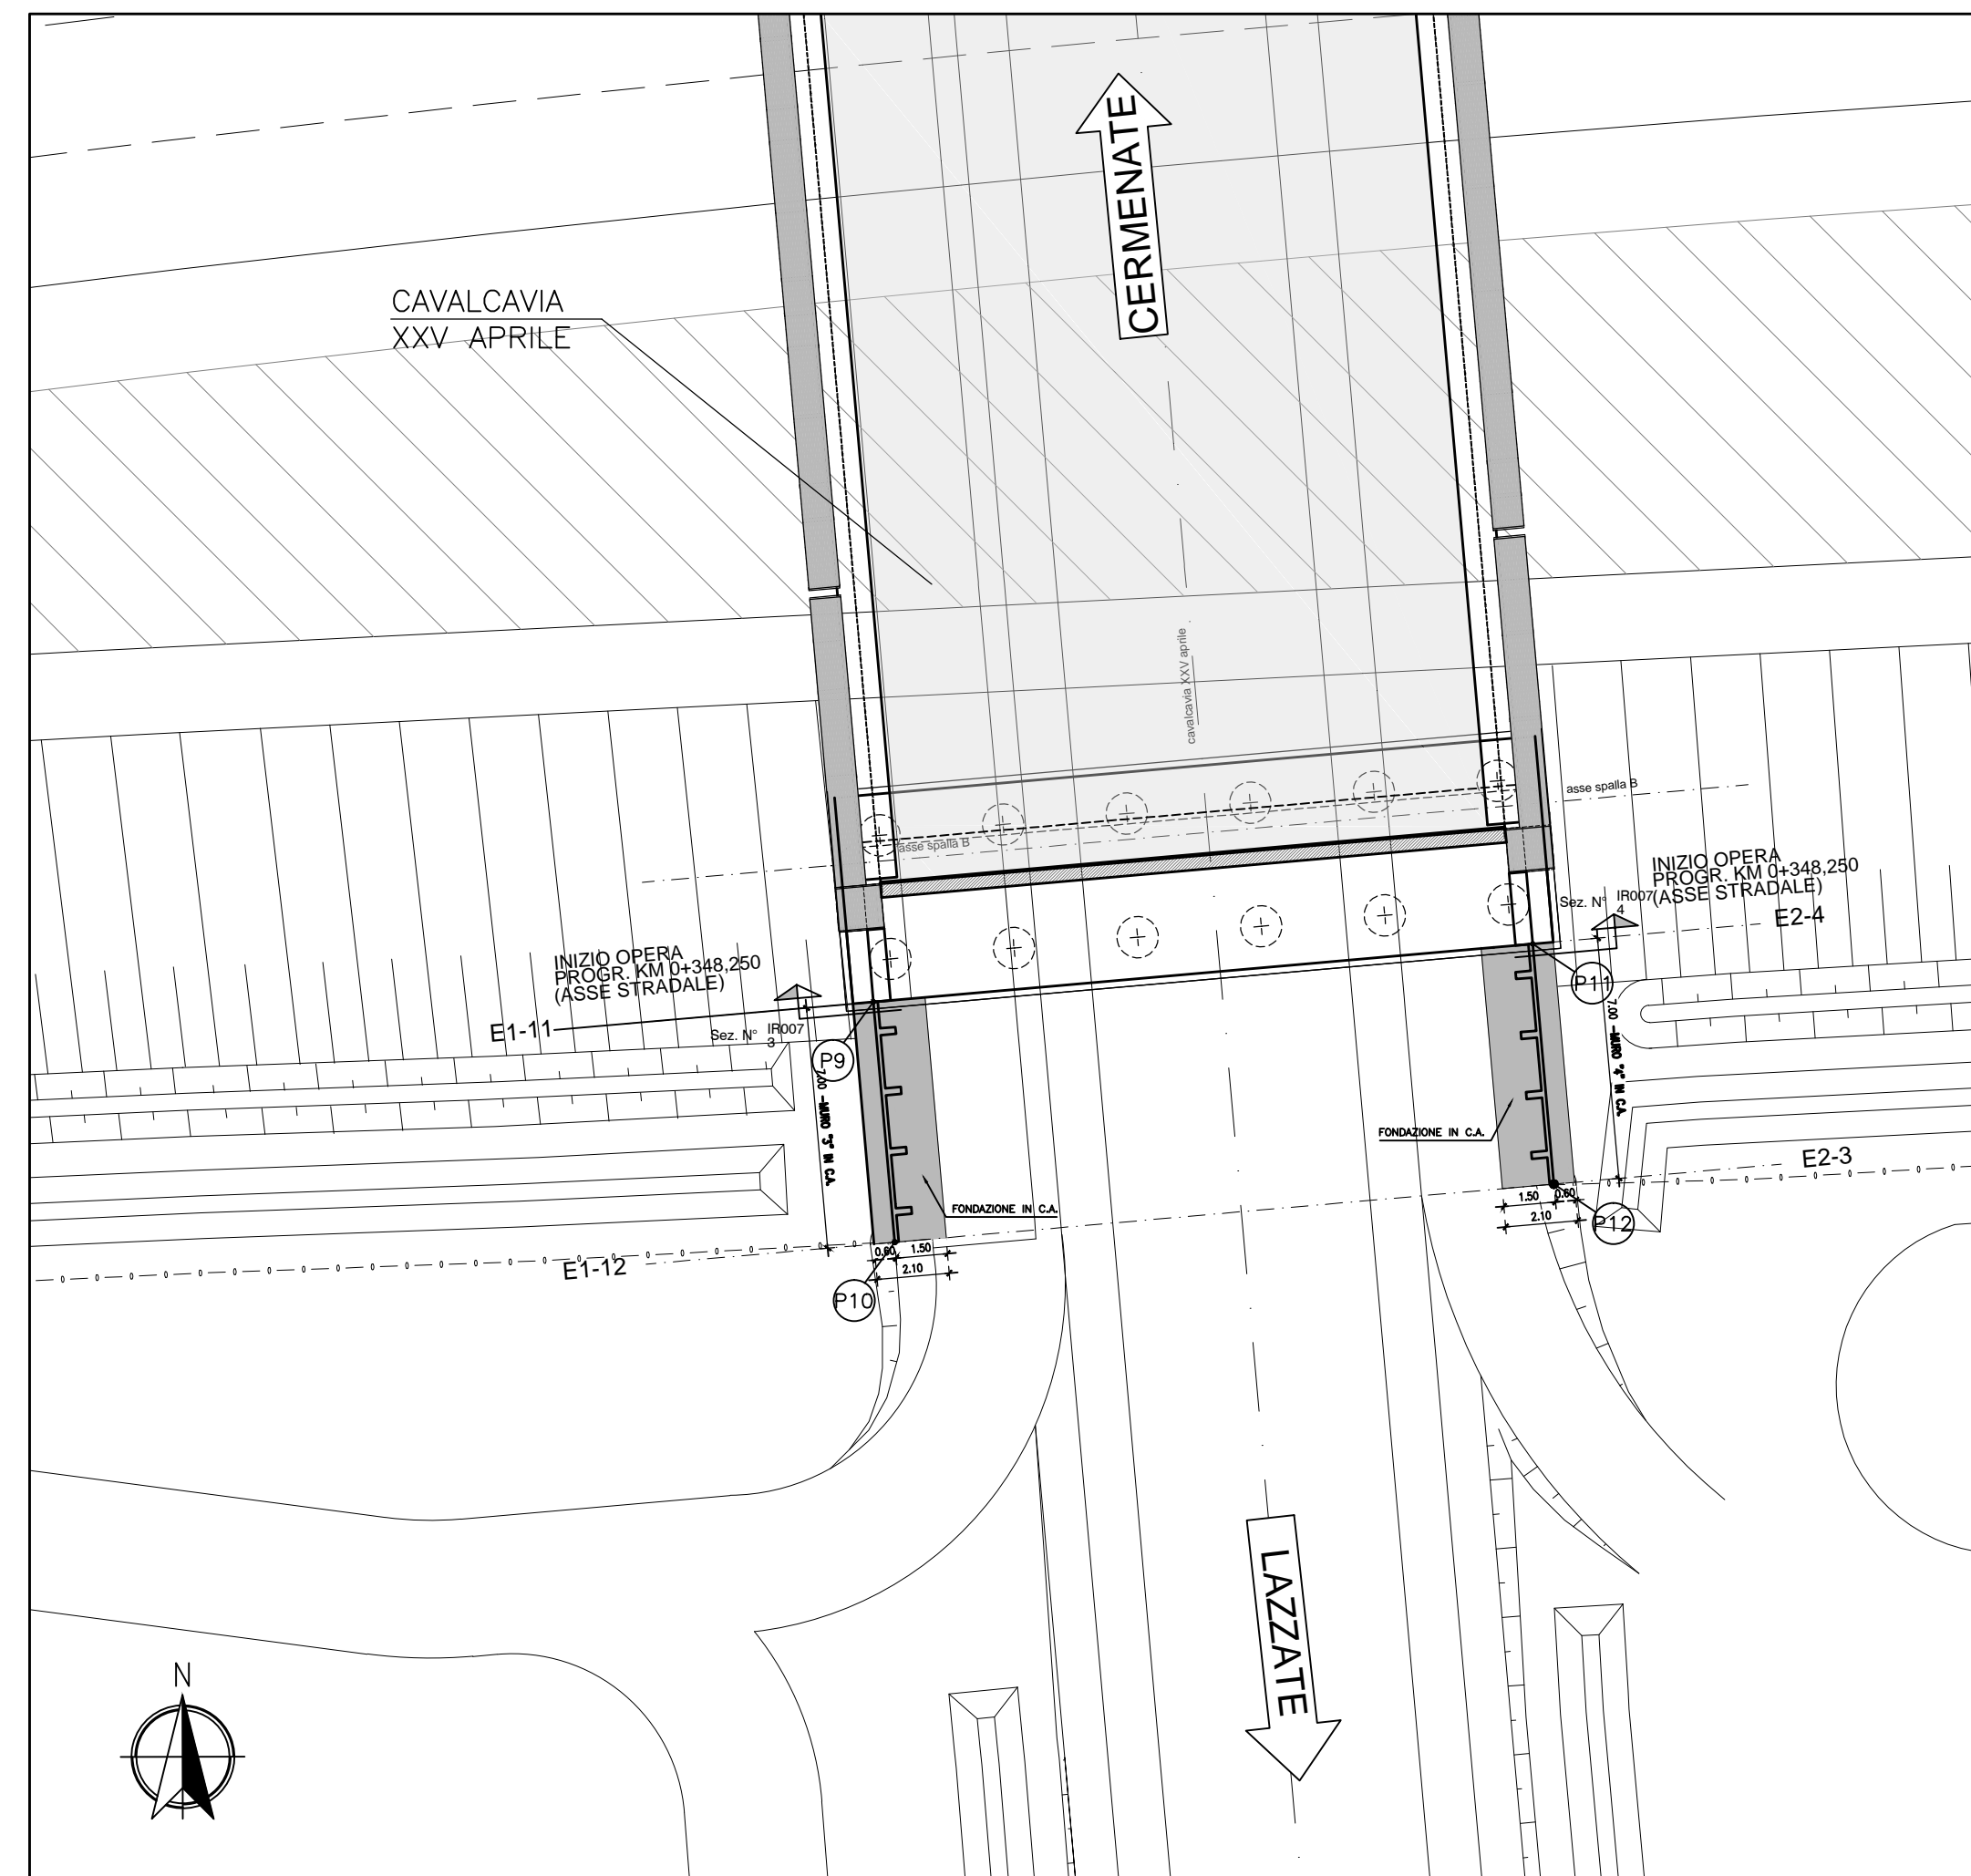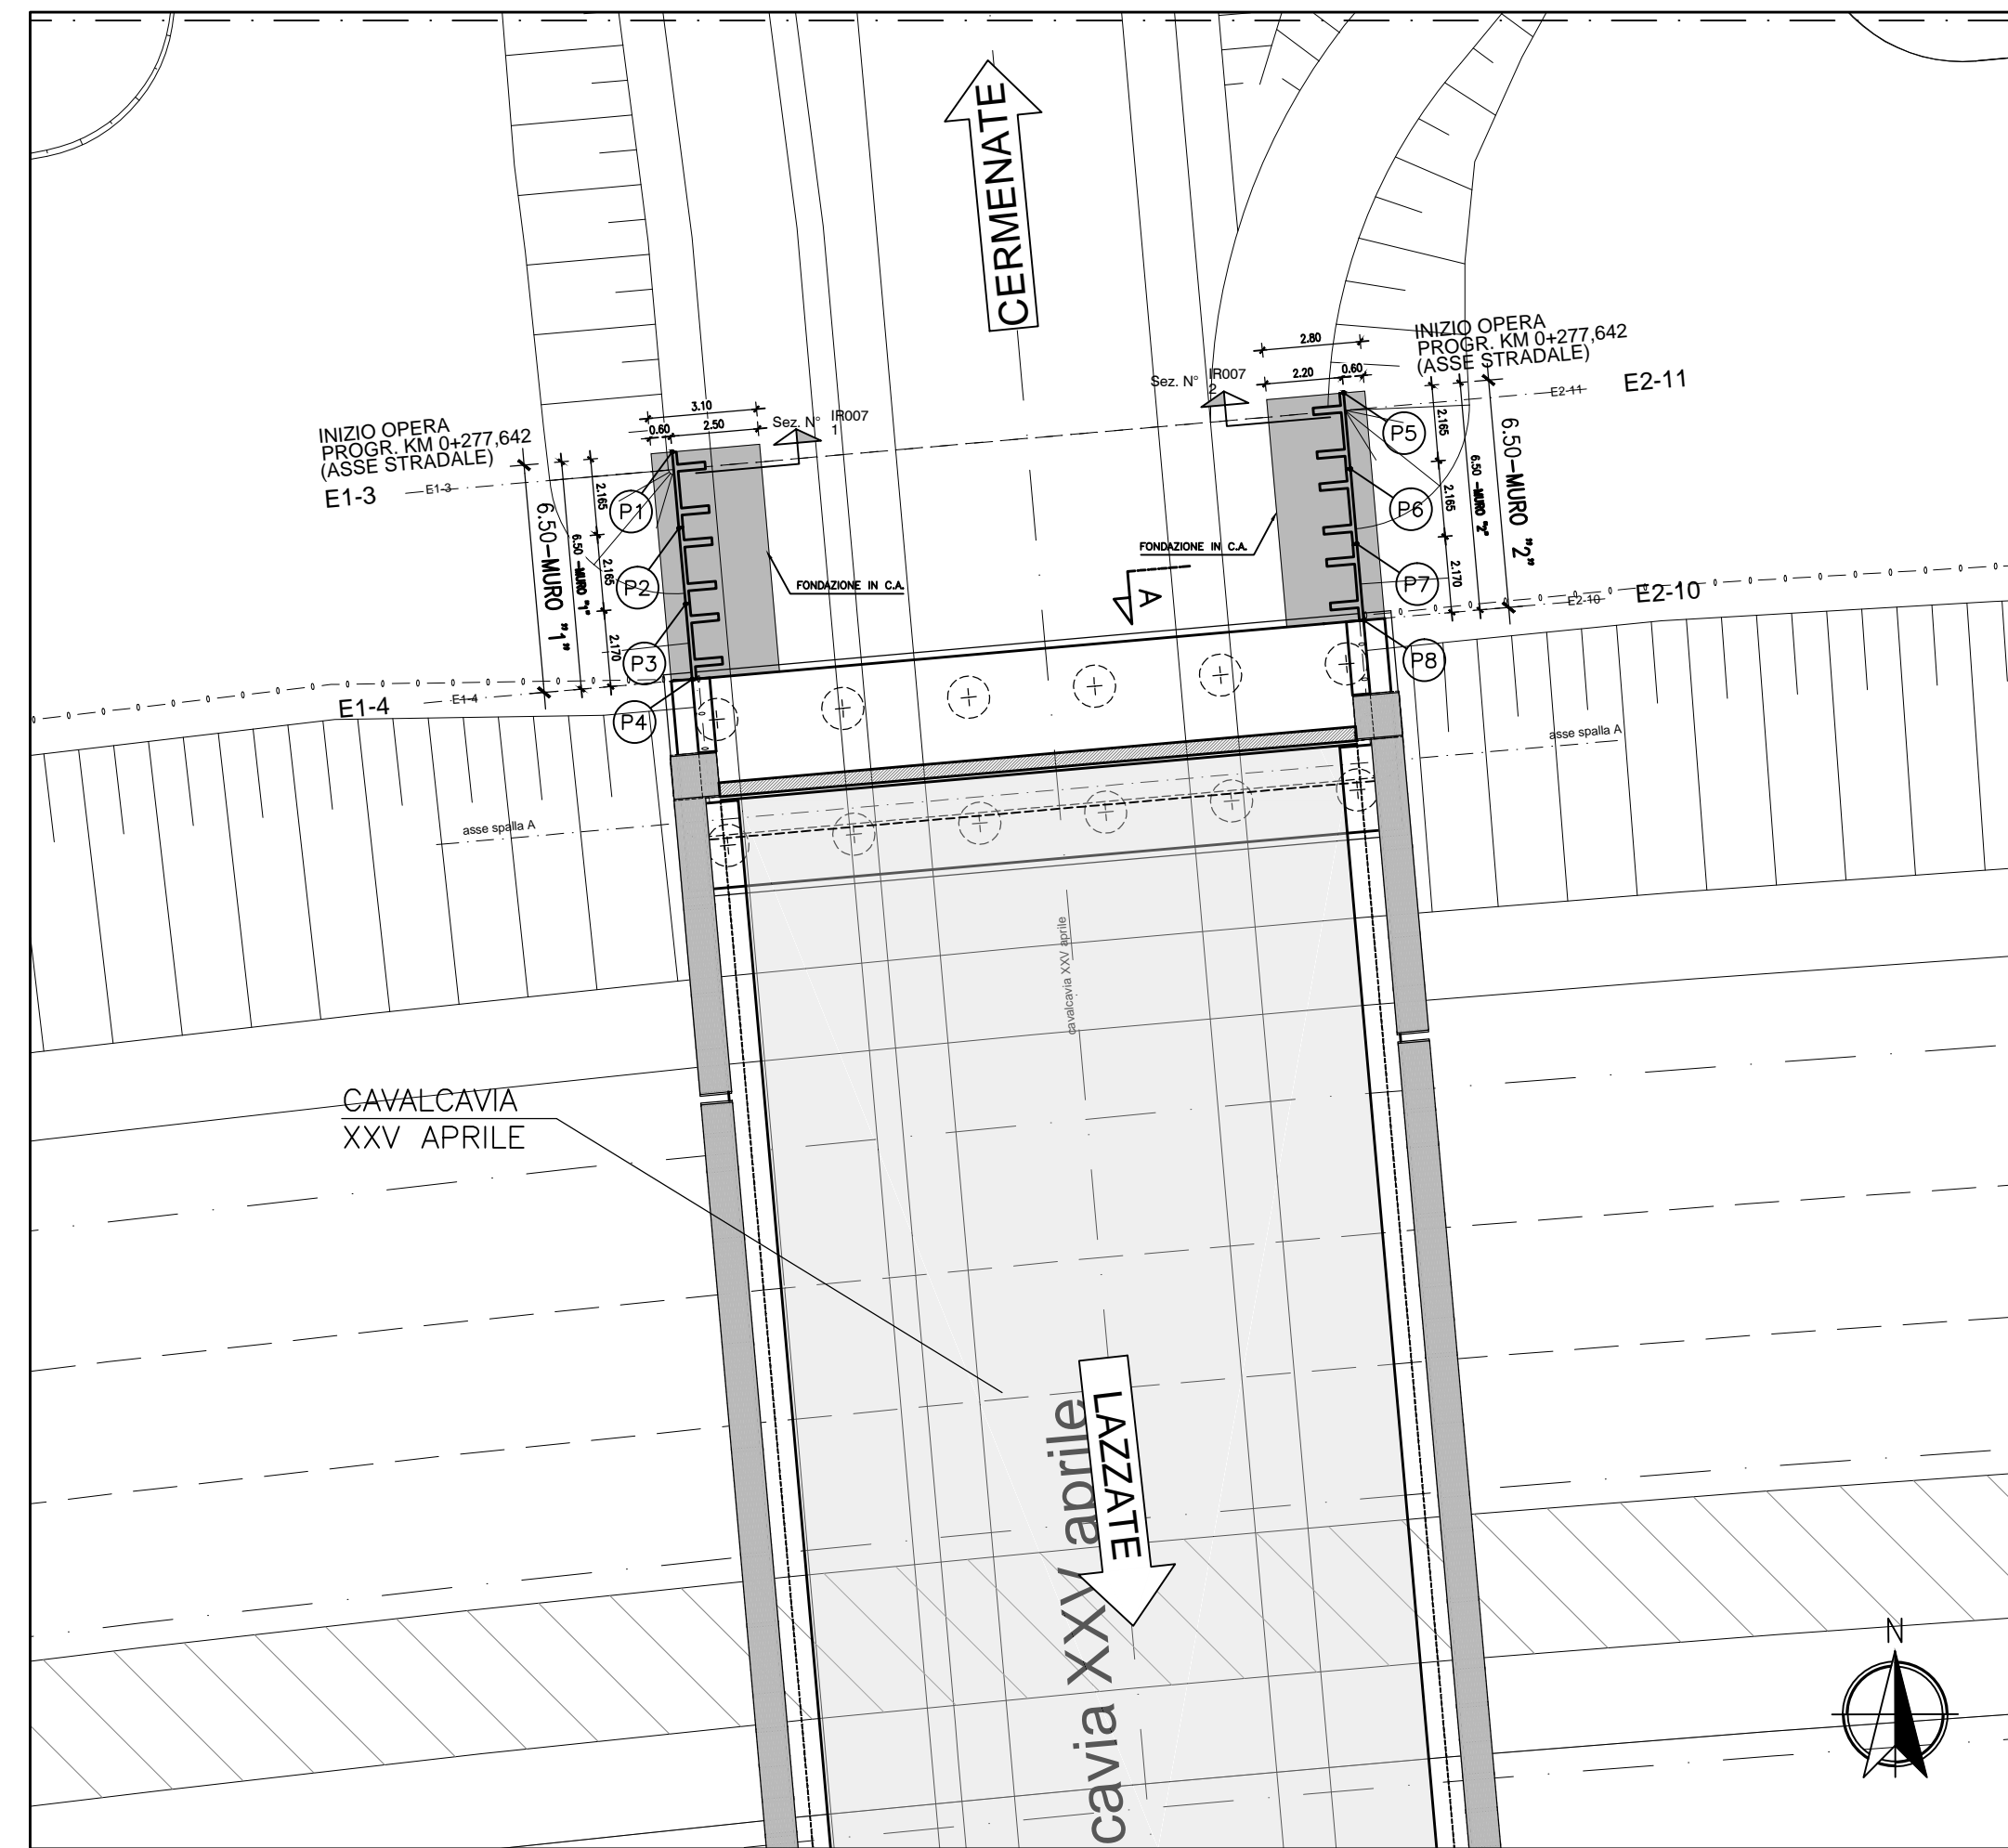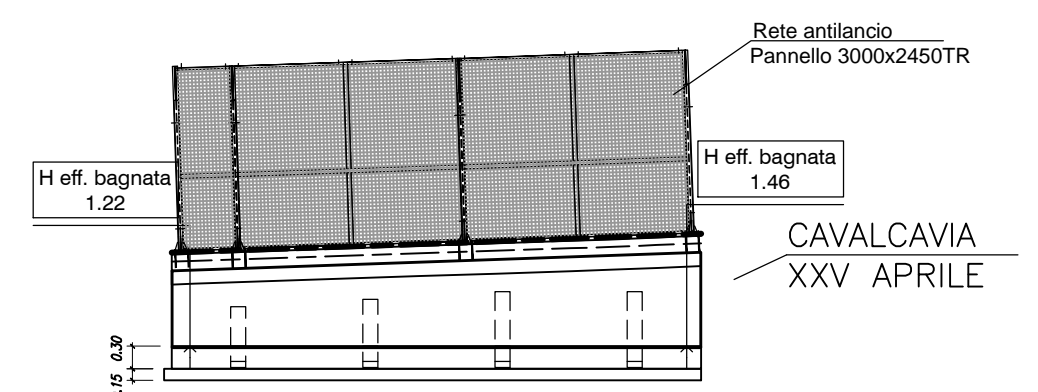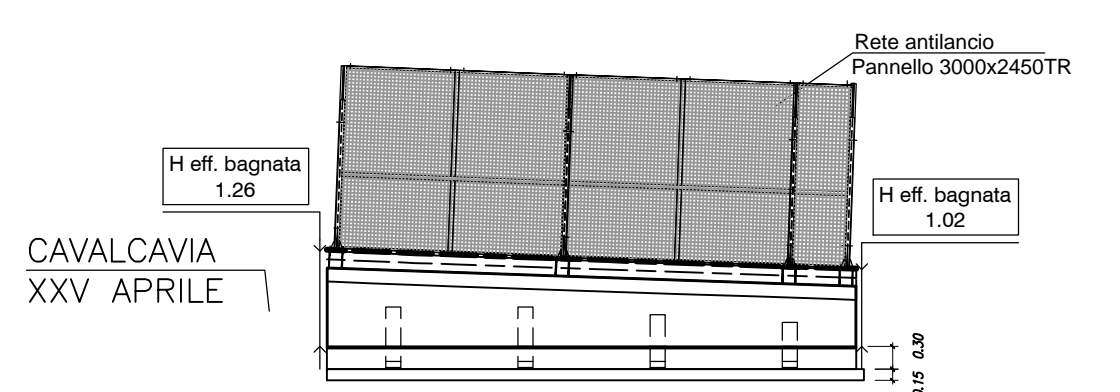

REV	DATA	DESCRIZIONE MODIFICA

N.B.: LA TAVOLA SOSTITUISCE QUELLA RELATIVA AL CODICE [] DEL PROGETTO ESECUTIVO

COLLEGAMENTO AUTOSTRADALE DALMINE - COMO - VARESE - VALICO DEL GAGGIOLO E OPERE AD ESSO CONNESSE
 CODICE C.U.P. F118000027007
TRATTE B1, B2, C, D, TRVA13+14, GREENWAY
AS BUILT
TRATTA B1
 OPERE D'ARTE MINORI - OPERE DI SOSTEGNO
 OPERE DI SOSTEGNO - VIA XXV APRILE
 MURO 1 APP. CAV. VIA XXV APRILE - Pianta, prospetto e sezione TAV 1/4

FASE PROGETTUALE	LOTTO	ZONA	OPERA	TRATTO D'OPERA	AMBITO	IPSO ELABORATO	PROGRESSIVO	REVISIONE
A	1	108	IR007	A	02	PR	001	01

Scala: Vario

DATA	DESCRIZIONE	REV
Febbraio 2016	Emissione	E

IMPRESA
RAGGRUPPAMENTO TEMPORANEO IMPRESE:
 Mandataria: STRABAG A.G.
 Mandante: GLF Grandi Lavori Fincosit S.p.A.
 Mandante cooptata: Impresa costruzioni Giuseppe Malturo S.p.A.
STRABAG **MALTAURO** **STRABAG**

PROGETTISTA - PROGETTO ESECUTIVO DI DETTAGLIO
RAGGRUPPAMENTO TEMPORANEO PROGETTISTI:
 Mandataria: 3PI PROGETTITALIA
 Mandante: GP
 Arch. Salvatore Vermiglio

CONCEDENTE
 CONCESSIONARI AUTOSTRADALI LOMBARDE
RESPONSABILE DI PROGETTO ED INCARICATO DELL'INTEGRAZIONE FRA LE VARIE PRESTAZIONI:
 Ing. Alberto Cecchini

CONCESSIONARIO
 Autostreda Pedemontana Lombardia
 Direttore Tecnico: Ing. Enrico Arini
 Referente Tecnico: Arch. Giovanni Carlotto

ELABORAZIONE PROGETTUALE
PROGETTISTA:
 Coopprogetti Soc. Coop.
DIRETTORE TECNICO:
 Ing. Alessandro Piacucci

APPROVATO
 Autostreda Pedemontana Lombardia
 Il Direttore dei Lavori: Ing. Francesco Domenico

Redatto: Ragnacci Verificato: Panfilì

INGEGNERE DELLA PROVINCIA DI LOMBARDIA
 Sezione A
 N° A1740
 Dott. Ing. ALESSANDRO PIACUCCI
 SETTORE CIVILE E AMBIENTALE
 SEZIONE PROVINCIALE
 Approvato: Piacucci