




PIANTA MURO "1" - Scala 1:100

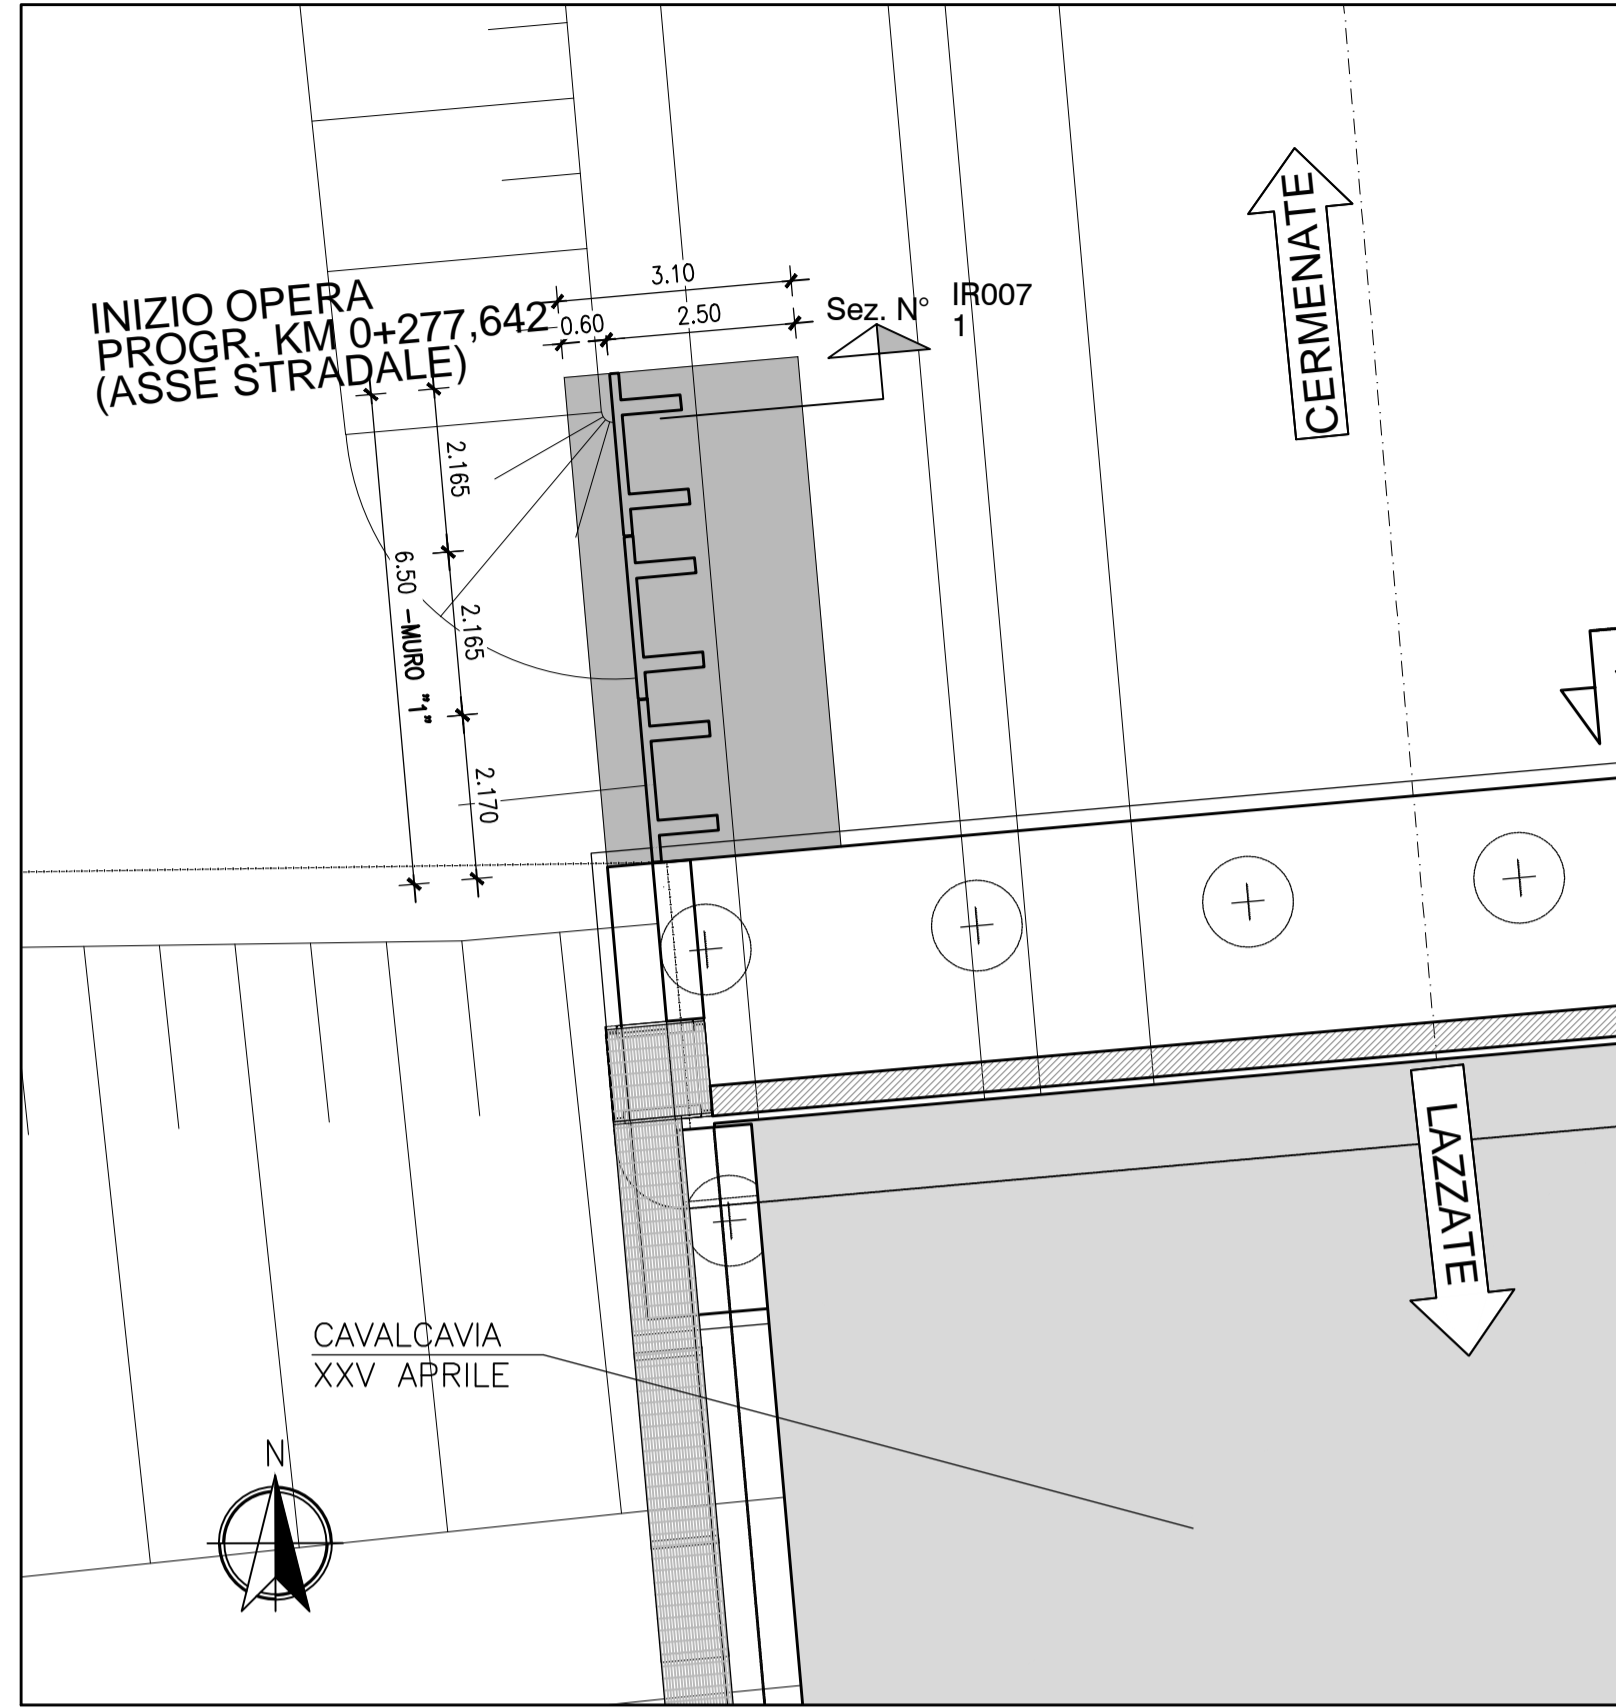

PROSPETTO MURO "1" - Scala 1:100

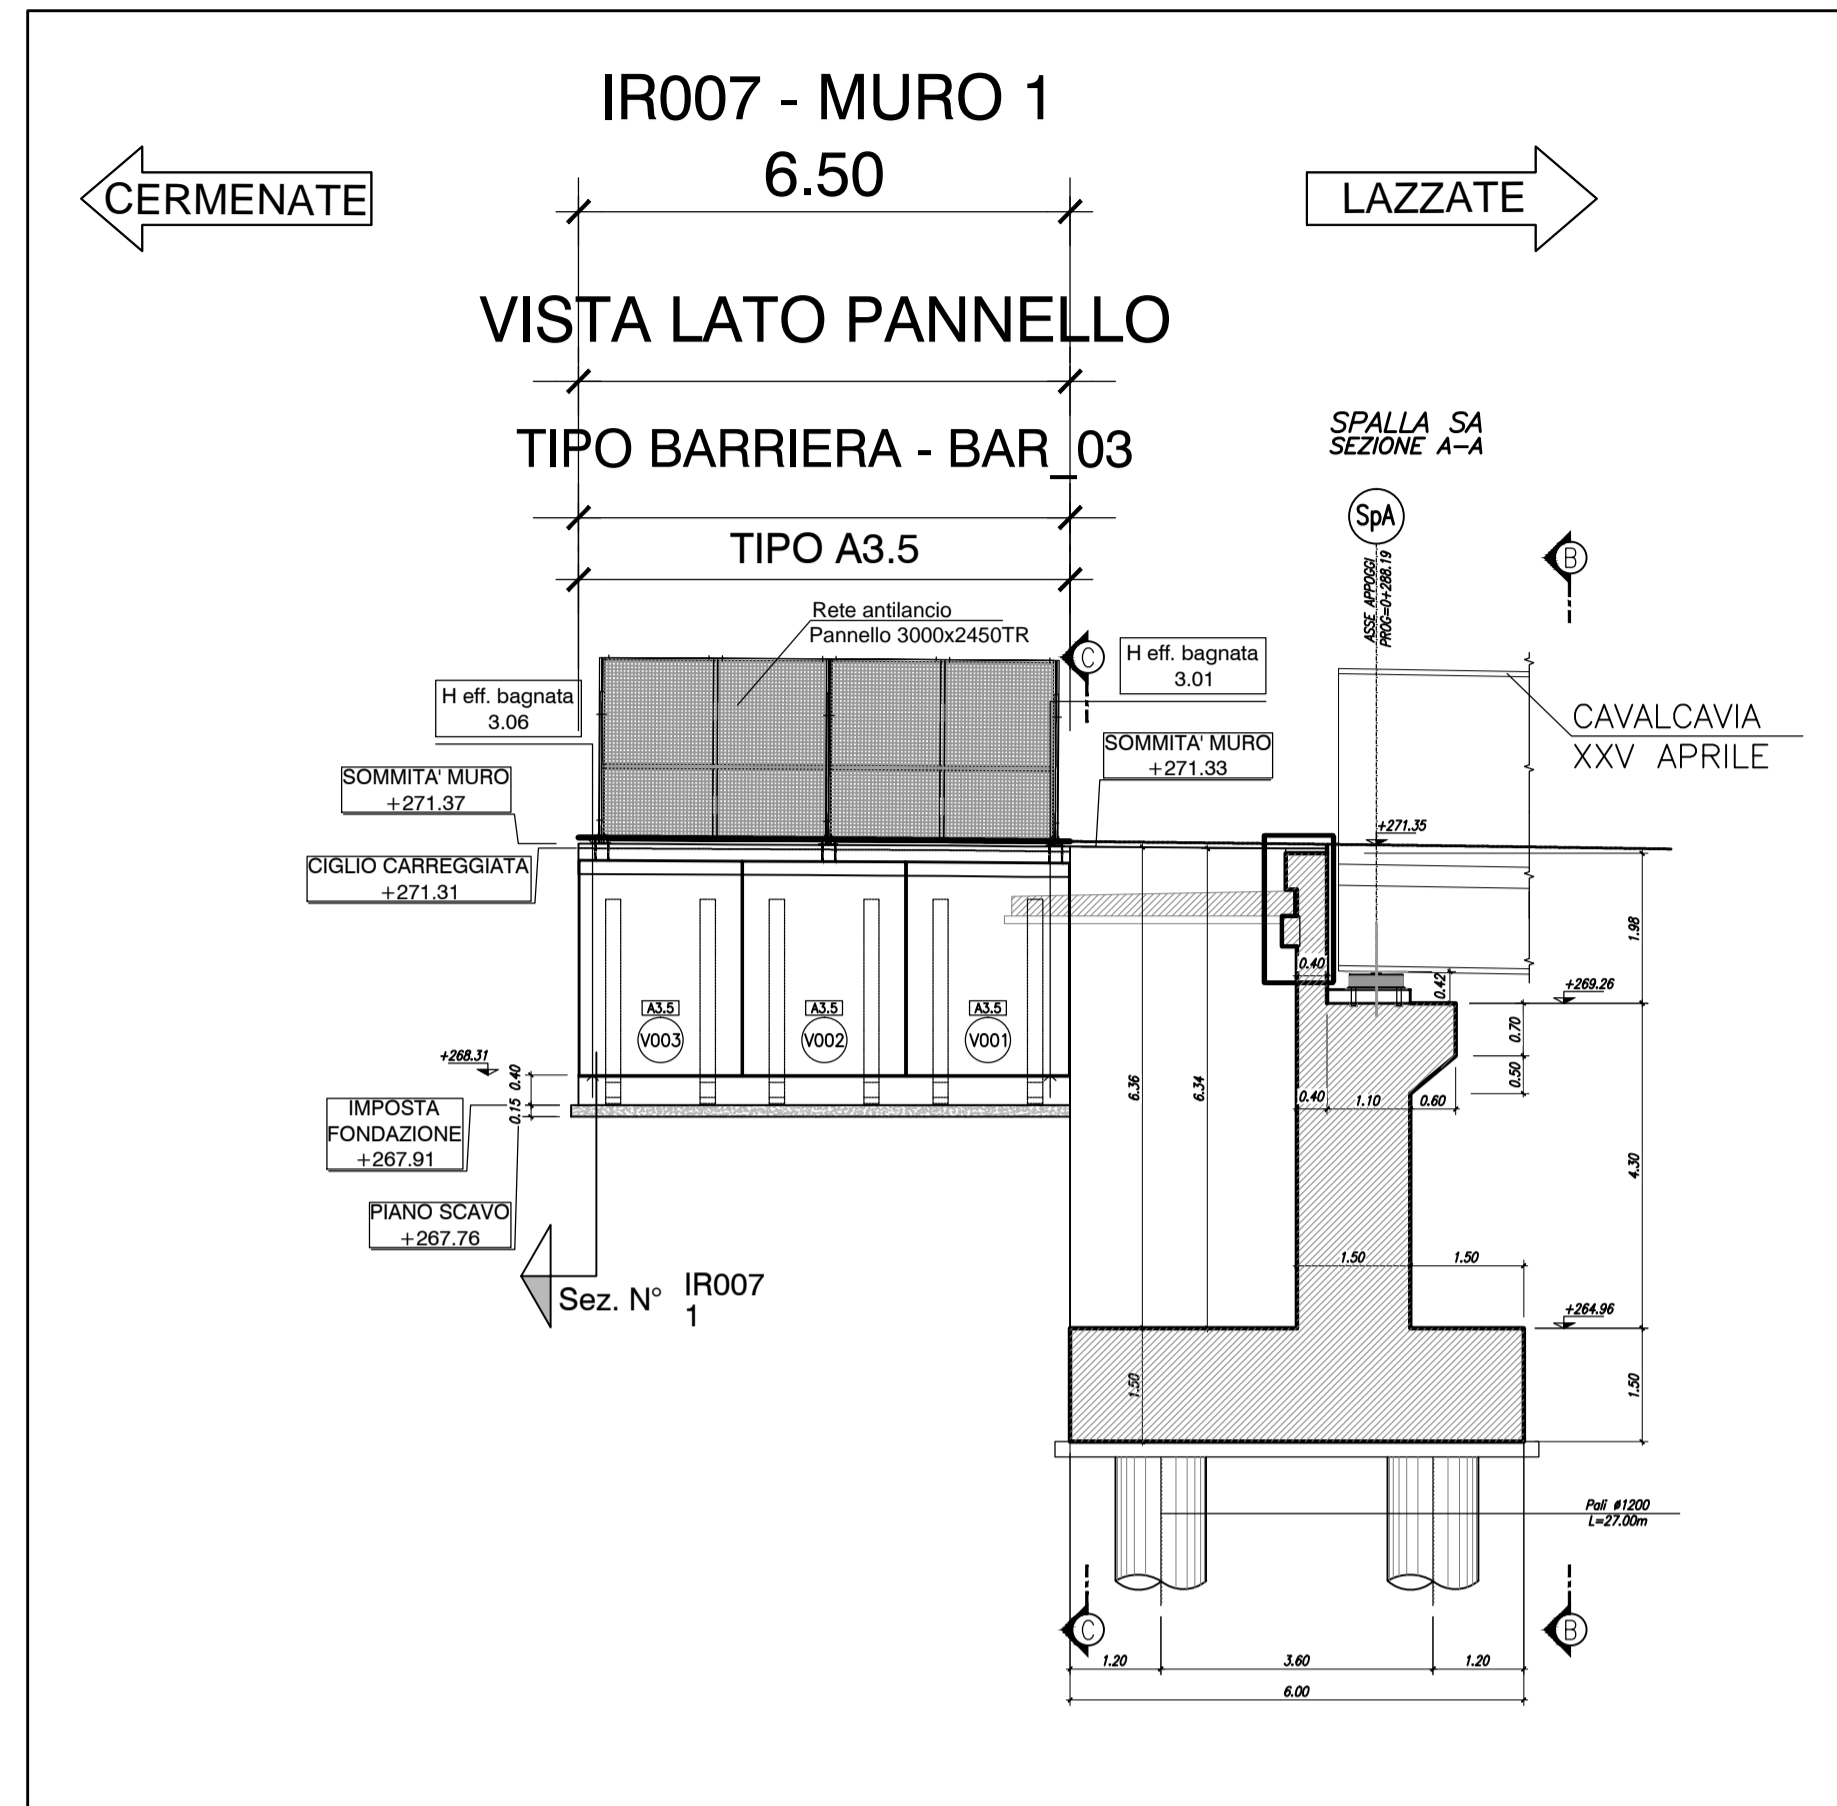

Sez. N° IR007_01
Scala 1:50

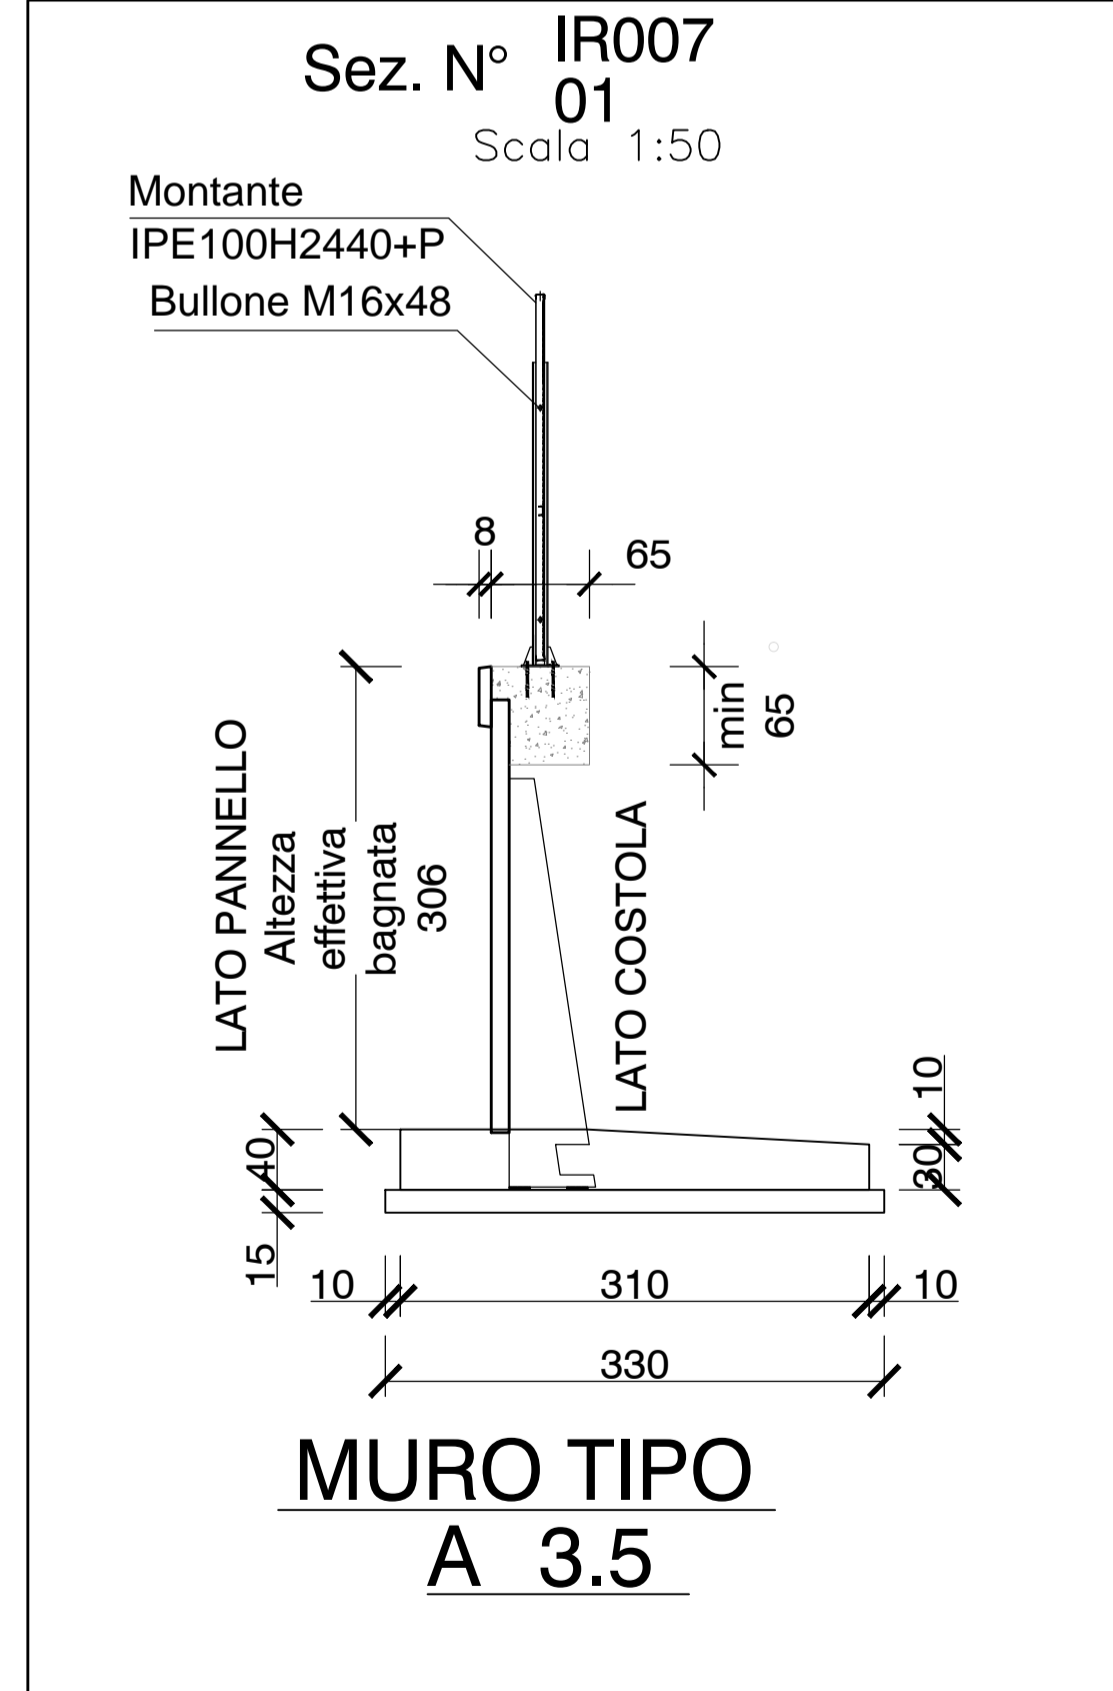

MATRICE DI REVISIONE

REV	DATA	DESCRIZIONE MODIFICA
	-	-
	-	-
N.B.: LA TAVOLA SOSTITUISCE QUELLA RELATIVA AL CODICE [] DEL PROGETTO ESECUTIVO

COLLEGAMENTO AUTOSTRADALE DALMINE - COMO - VARESE - VALICO DEL GAGGIOLO E OPERE AD ESSO CONNESSE
 CODICE C.U.P. F1180600027007
TRATTE B1, B2, C, D, TRVA13+14, GREENWAY
AS BUILT
TRATTA B1
 OPERE D'ARTE MINORI - OPERE DI SOSTEGNO
 OPERE DI SOSTEGNO - VIA XXV APRILE
 MURO 1 APP. CAV. VIA XXV APRILE - Pianta, prospetto e sezione TAV 1/4

IDENTIFICAZIONE ELABORATO CODICE PROGETTO: F001078 WBS	IMPRESA RAGGRUPPAMENTO TEMPORANEO IMPRESE: Mandatario: STRABAG A.G. Mandatario: GLF Grandi Lavori Fincosit S.p.A. Mandatario: Impresa costruzioni Giuseppe Malturo S.p.A. Mandatario cooptata: STRABAG S.p.A.
FASE PROGETTUALE LOTTO: 1 ZONA: 08 OPERA: IR007 TRATTO D'OPERA: A AMBITO: 02 TIPO ELABORATO: PZ PROGRESSIVO: 001 REVISIONE: 01	PROGETTISTA - PROGETTO ESECUTIVO DI DETTAGLIO RAGGRUPPAMENTO TEMPORANEO PROGETTISTI: Mandatario: 3TI PROGETTI ITALIA INGEGNERIA ASSOCIATA S.p.A. Mandatario: GP Ingegneria e Gestione Progetti di Ingegneria Mandatario: ALBERTO VERMIGLIO Arch. Salvatore Vermiglio
CONCEDENTE CONCESSIONI AUTOSTRADALI LOMBARDE	RESPONSABILE DI PROGETTO ED INCARICATO DELL'INTEGRAZIONE FRA LE VARIE PRESTAZIONI: Ing. Alberto Cecchini
CONCESSIONARIO Autstrade Pademontana Lombardia Direttore Tecnico: Ing. Enrico Arini Referente Tecnico: Arch. Giovanni Camillo	ELABORAZIONE PROGETTUALE PROGETTISTA: Coopprogetti Soc. Coop. DIRETTORE TECNICO: Ing. Alessandro Piacucci
APPROVATO Autstrade Pademontana Lombardia Il Direttore dei Lavori: Ing. Francesco Domenico	REDAZIONE E VERIFICA Redatto: Ragnacci Verificato: Panfilì