




PIANTA MURO "2" - Scala 1:100

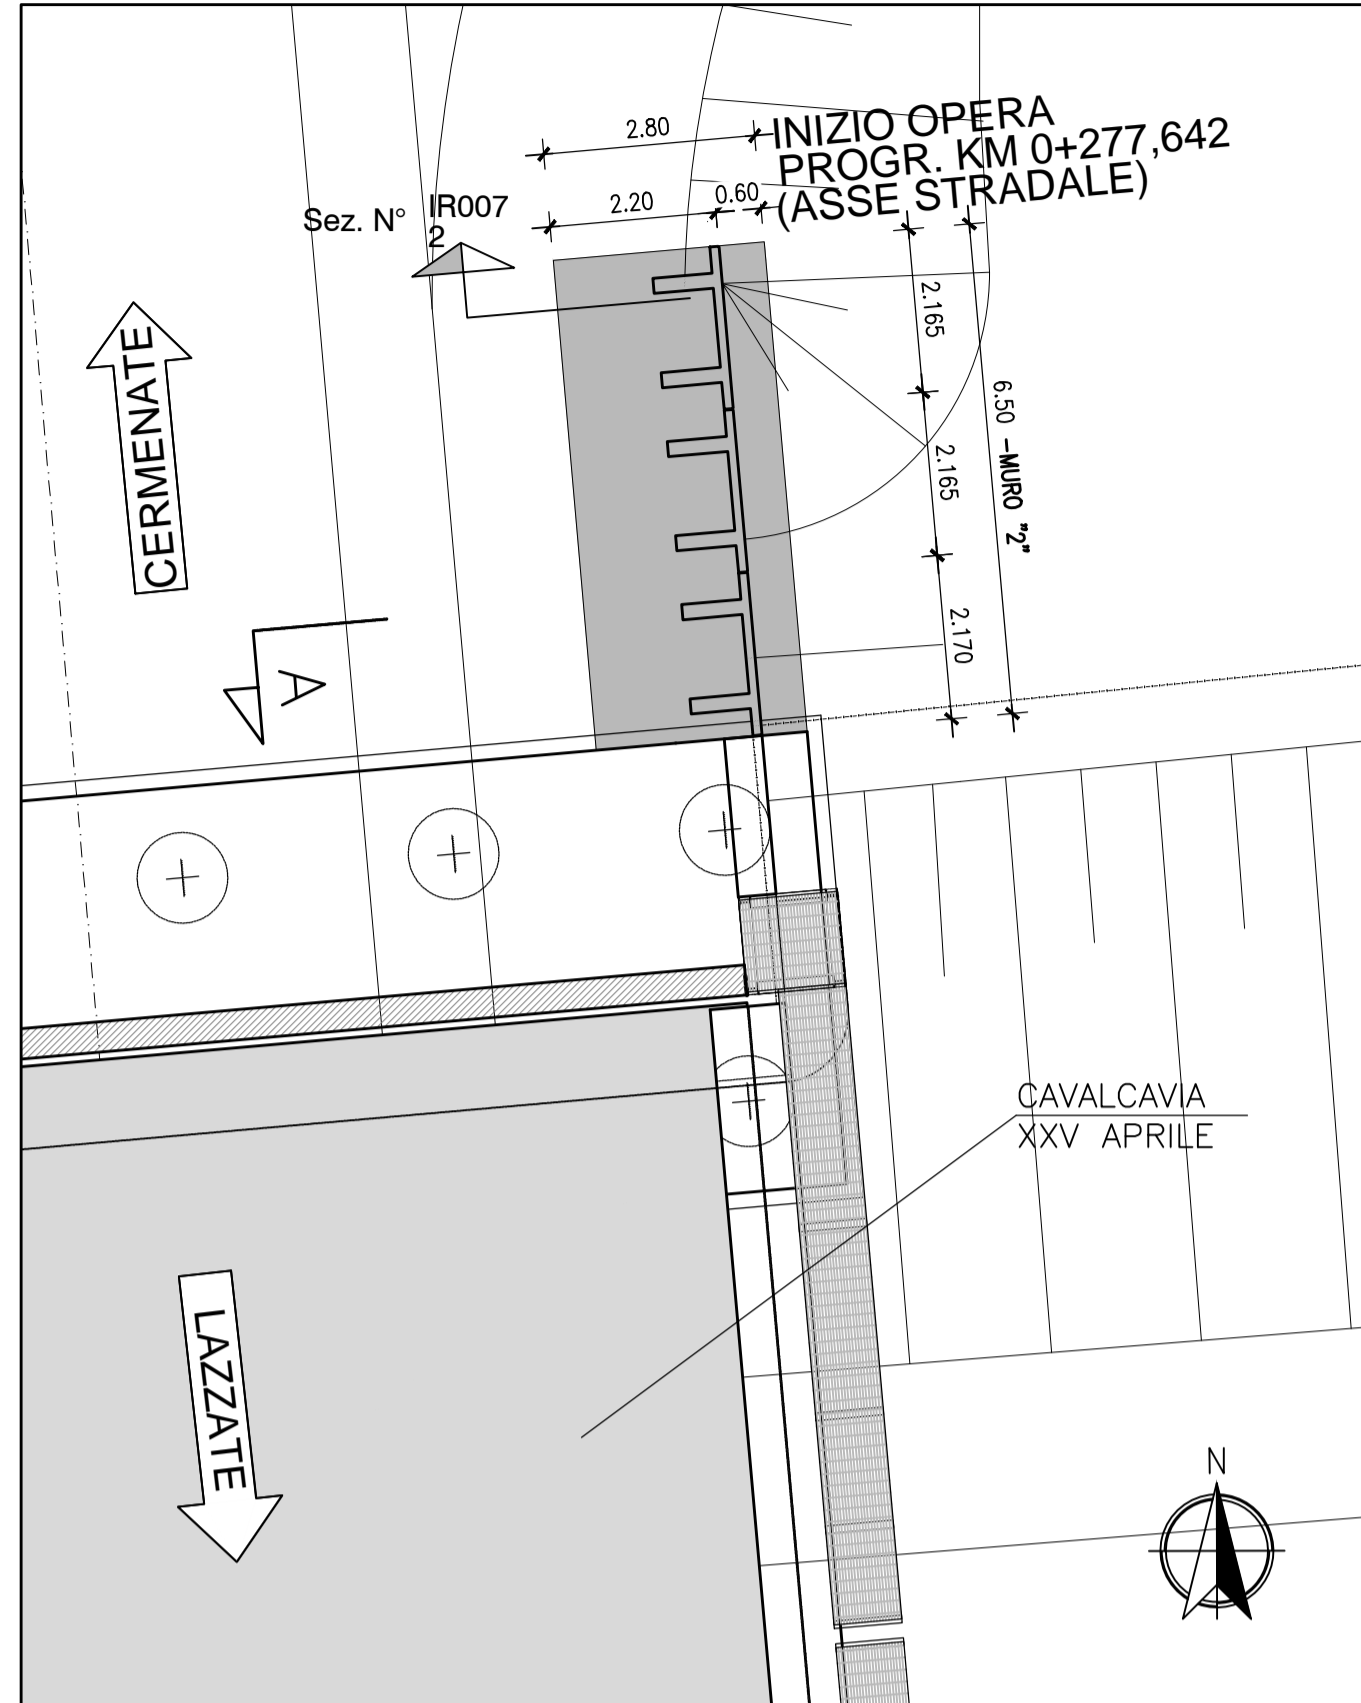

PROSPETTO MURO "2" - Scala 1:100

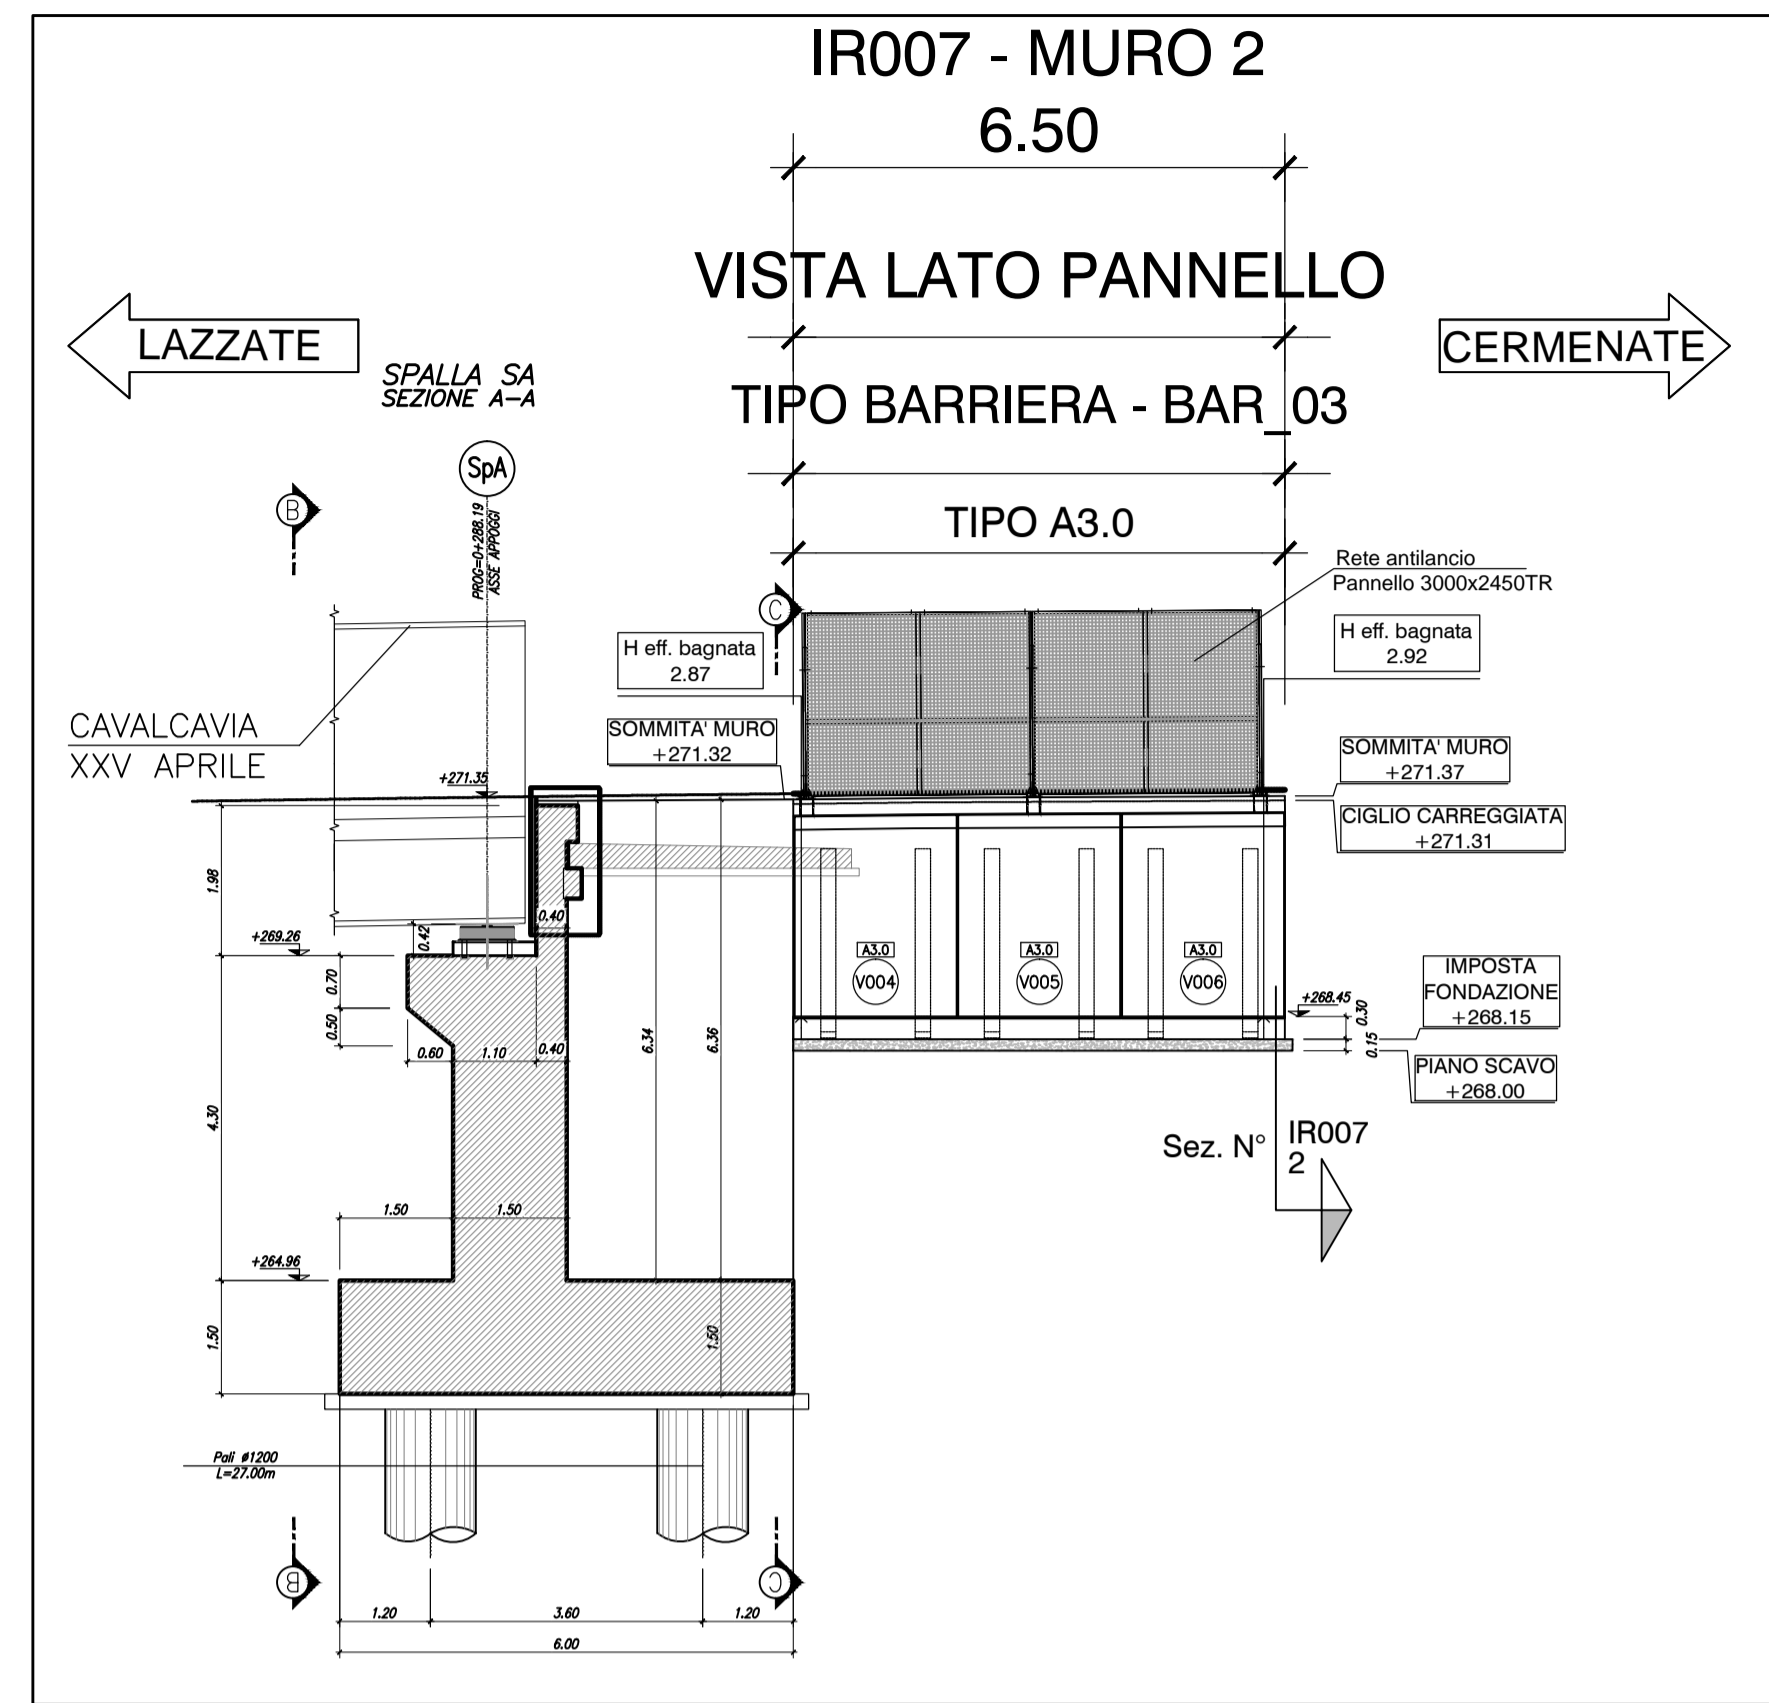

Scala 1:50

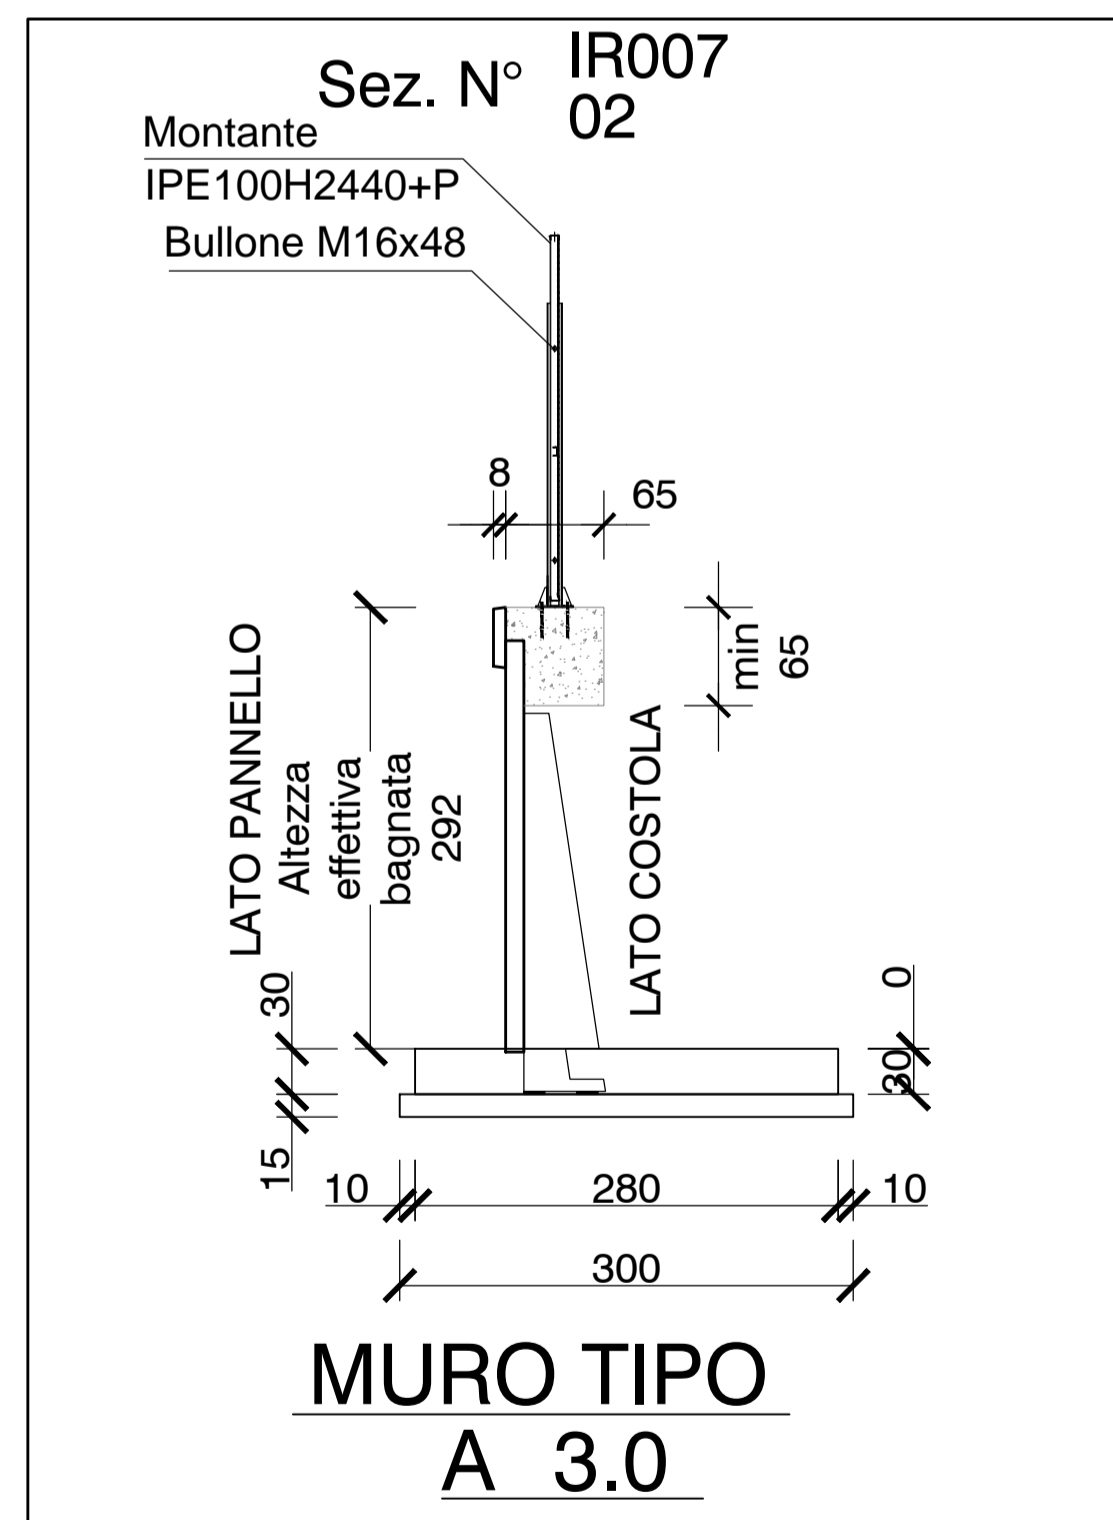

**MATRICE DI REVISIONE**

REV	DATA	DESCRIZIONE MODIFICA

N.B.: LA TAVOLA SOSTITUISCE QUELLA RELATIVA AL CODICE [ ] DEL PROGETTO ESECUTIVO

**COLLEGAMENTO AUTOSTRADALE DALMINE - COMO - VARESE - VALICO DEL GAGGIOLO E OPERE AD ESSO CONNESSE**  
 CODICE C.I.P. F1180600027007  
**TRATTE B1, B2, C, D, TRVA13+14, GREENWAY**  
**AS BUILT**  
**TRATTA B1**  
 OPERE D'ARTE MINORI - OPERE DI SOSTEGNO  
 OPERE DI SOSTEGNO - VIA XXV APRILE  
 MURO 2 APP. CAV. VIA XXV APRILE - Pianta, prospetto e sezione TAV 2/4

<b>IDENTIFICAZIONE ELABORATO</b> CODICE PROGETTO: F001078 WBS	<b>IMPRESA</b> RAGGRUPPAMENTO TEMPORANEO IMPRESE: Mandatario: STRABAG A.G. Mandatario: GLF Grandi Lavori Fincosit S.p.A. Mandatario: Impresa costruzioni Giuseppe Maltauro S.p.A. Mandatario cooptata: STRABAG S.p.A.
---	--

Scala: 1:50 - 1:100

<b>DATA</b> Febbraio 2016 - Emisione	<b>REVISIONE</b> E	<b>PROGETTISTA - PROGETTO ESECUTIVO DI DETTAGLIO</b> RAGGRUPPAMENTO TEMPORANEO PROGETTISTI: Mandatario: 3TI PROGETTI ITALIA INGEGNERIA REGGARA S.p.A. Mandatario: GP Ingegneria e Progettazione di Ingegneria Mandatario: ALBERTO CECCHINI Arch.: Salvatore Vermiglio
---	-----------------------	--

**CONCEDENTE**  
CONCESSIONI AUTOSTRADALI LOMBARDE

**CONCESSIONARIO**  
Autstrade Pademontana Lombardia  
Direttore Tecnico: Ing. Enrico Arini  
Referente Tecnico: Arch. Giovanni Camilo

**APPROVATO**  
Autstrade Pademontana Lombardia  
Il Direttore dei Lavori: Ing. Francesco Domenico

**ELABORAZIONE PROGETTUALE**  
**PROGETTISTA:** Coopprogetti Soc. Coop.  
**DIRETTORE TECNICO:** Ing. Alessandro Piacucci

Redatto: Ragnacci  
Verificato: Panfilì

**INGEGNERI DELLA PROVINCIA DI MILANO**  
Sezione A  
N° A1740  
DOITTORE INGEGNERE  
**ALESSANDRO PIACUCCI**  
SETTORE CIVILE E AMBIENTALE  
ISTITUTO REGIONALE  
Approvato: Piacucci