




PIANTA MURO "3" - Scala 1:100

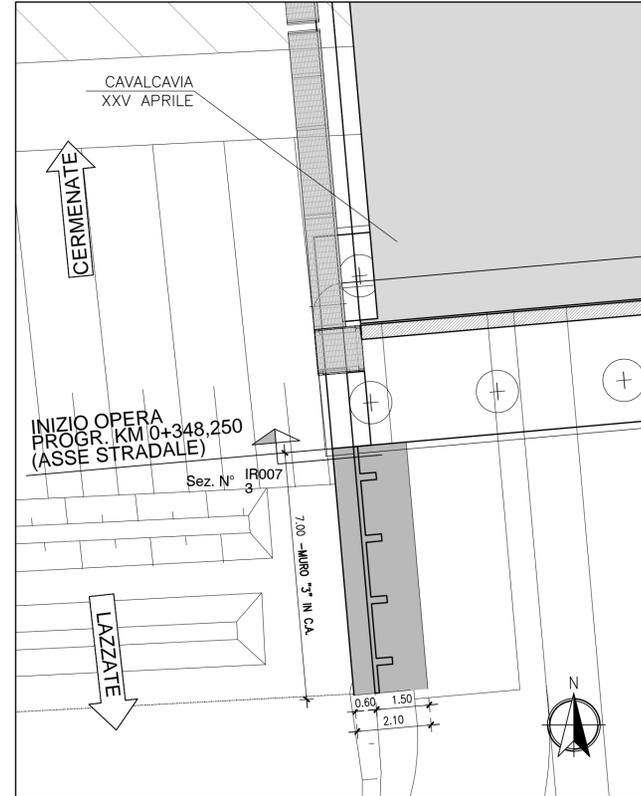

PROSPETTO MURO "3" - Scala 1:100

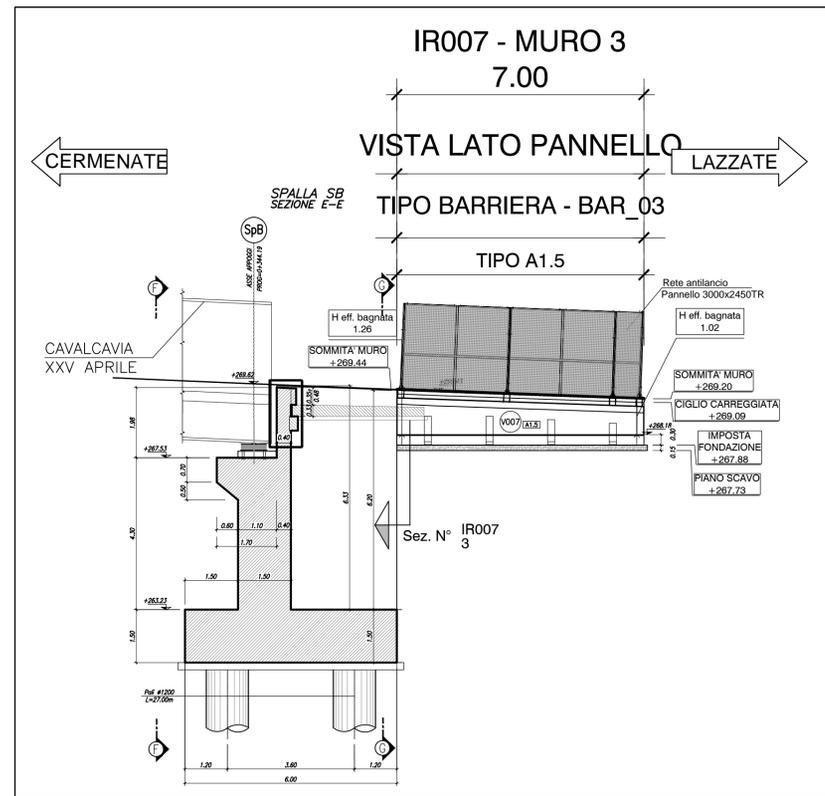

Scala 1:50

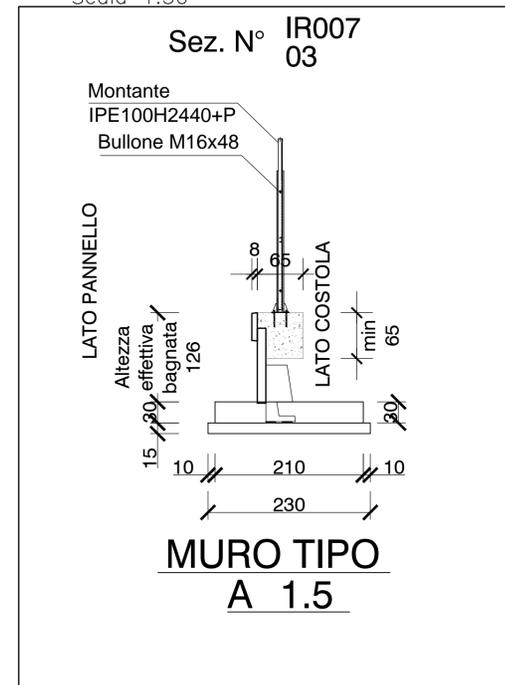

MATRICE DI REVISIONE

REV	DATA	DESCRIZIONE MODIFICA
	-	-
	-	-
N.B.: LA TAVOLA SOSTITUISCE QUELLA RELATIVA AL CODICE [E] - [] - [] - [] - [] - [] - [] - [] - [] - [] DEL PROGETTO ESECUTIVO

COLLEGAMENTO AUTOSTRADALE DALMINE - COMO - VARESE - VALICO DEL GAGGIOLO E OPERE AD ESSO CONNESSE
 CODICE C.U.P. F1180600027007
TRATTE B1, B2, C, D, TRVA13+14, GREENWAY
AS BUILT
TRATTA B1
 OPERE D'ARTE MINORI - OPERE DI SOSTEGNO
 OPERE DI SOSTEGNO - VIA XXV APRILE
 MURO 3 APP. CAV. VIA XXV APRILE - Pianta, prospetto e sezione TAV 3/4

IDENTIFICAZIONE ELABORATO CODICE PROGETTO: F001078 WBS	IMPRESA RAGGRUPPAMENTO TEMPORANEO IMPRESE: Mandatario: STRABAG A.G. Mandatario: GLF Grandi Lavori Fincosit S.p.A. Mandatario: Impresa costruzioni Giuseppe Malturo S.p.A. Mandatario cooptata: STRABAG S.p.A.
FASE PROGETTUALE LOTTO: A ZONA: 1 OPERA: IR007 TRATTO D'OPERA: A AMBITO: PZ TIPO ELABORATO: 003 PROGRESSIVO: 0 REVISIONE: 0	CONCEDENTE CONCESSIONI AUTOSTRADALI LOMBARDE
CONCESSIONARIO Autstrade Pademontana Lombardia Direttore Tecnico: Ing. Enrico Arini Referente Tecnico: Arch. Giovanni Camillo	ELABORAZIONE PROGETTUALE PROGETTISTA: Coopprogetti Soc. Coop. DIRETTORE TECNICO: Ing. Alessandro Piacucci
APPROVATO Autstrade Pademontana Lombardia Il Direttore dei Lavori: Ing. Francesco Domenico	PROGETTISTA Autstrade Pademontana Lombardia Ing. Enrico Arini Arch. Giovanni Camillo

Scala: 1:50 - 1:100

DATA Febbraio 2016 **DESCRIZIONE** Emissione **REV** E

RAGGRUPPAMENTO TEMPORANEO PROGETTISTI:
 Mandatario: 3TI PROGETTI ITALIA INGEGNERIA ASSOCIATA S.p.A.
 Mandatario: GP Ingegneria e Gestione Progetti di Ingegneria
 Mandatario: ALBERTO CECCHINI
 Arch. Salvatore Vermiglio

CONCEDENTE RESPONSABILE DI PROGETTO ED INCARICATO DELL'INTEGRAZIONE FRA LE VARIE PRESTAZIONI:
Ing. Alberto Cecchini

CONCESSIONARIO **PROGETTISTA**
Autstrade Pademontana Lombardia
Ing. Enrico Arini
Arch. Giovanni Camillo

APPROVATO **ELABORAZIONE PROGETTUALE**
Autstrade Pademontana Lombardia
Il Direttore dei Lavori: Ing. Francesco Domenico

Redatto: Ragnacci Verificato: Panfilì

INGEGNERIA DELLA PROVINCIA DI LOMBARDIA
Sezione A
N° A1740
DOITTORE INGEGNERE
ALESSANDRO PIACUCCI
SEZIONE CIVILE E AMBIENTALE
ISTITUTO REGIONALE
Approvato: Piacucci