

PIANTA SCALA 1:200




COORDINATE VERTICI PALI PARATIA

VERTICI	X	Y	Z
V1	X=142013.778	Y=245801.997	+266.43
V2	X=142035.490	Y=245805.245	
V3	X=142091.112	Y=245798.362	
V4	X=142125.238	Y=245790.590	

SVILUPPATA PARATIA IN ASSE SCALA 1:200

TRATTO	ORDINE TIRANTI	N. TIRANTI	INTERASSE	N. TREFOLI	L. TOT.	L. LIBERA	L. BULBO	INCLINAZIONE		D. PERF.	PRETIRO
								SUL PIANO ORIZZ.	SUL PIANO VERT.		
								(NOTA*)			
V1-V2	Primo	6	2.00m	3	24.00m	12.00m	12.00m	90°	20°	0.16m	300kN
	Secondo	26	2.00m	3	24.00m	12.00m	12.00m	90°	20°	0.16m	300kN
V2-V3	Primo	25	2.00m	3	24.00m	12.00m	12.00m	90°	20°	0.16m	300kN
	Secondo	16	2.00m	3	24.00m	12.00m	12.00m	90°	20°	0.16m	300kN
V3-V4	Primo	14	2.00m	3	24.00m	12.00m	12.00m	90°	20°	0.16m	300kN
	Secondo	14	2.00m	3	24.00m	12.00m	12.00m	90°	20°	0.16m	300kN

NOTA*: I TIRANTI EVIDENZIATI IN PROSPETTO DOVRANNO AVERE UN'INCLINAZIONE SUL PIANO VERTICALE PARI A 30°

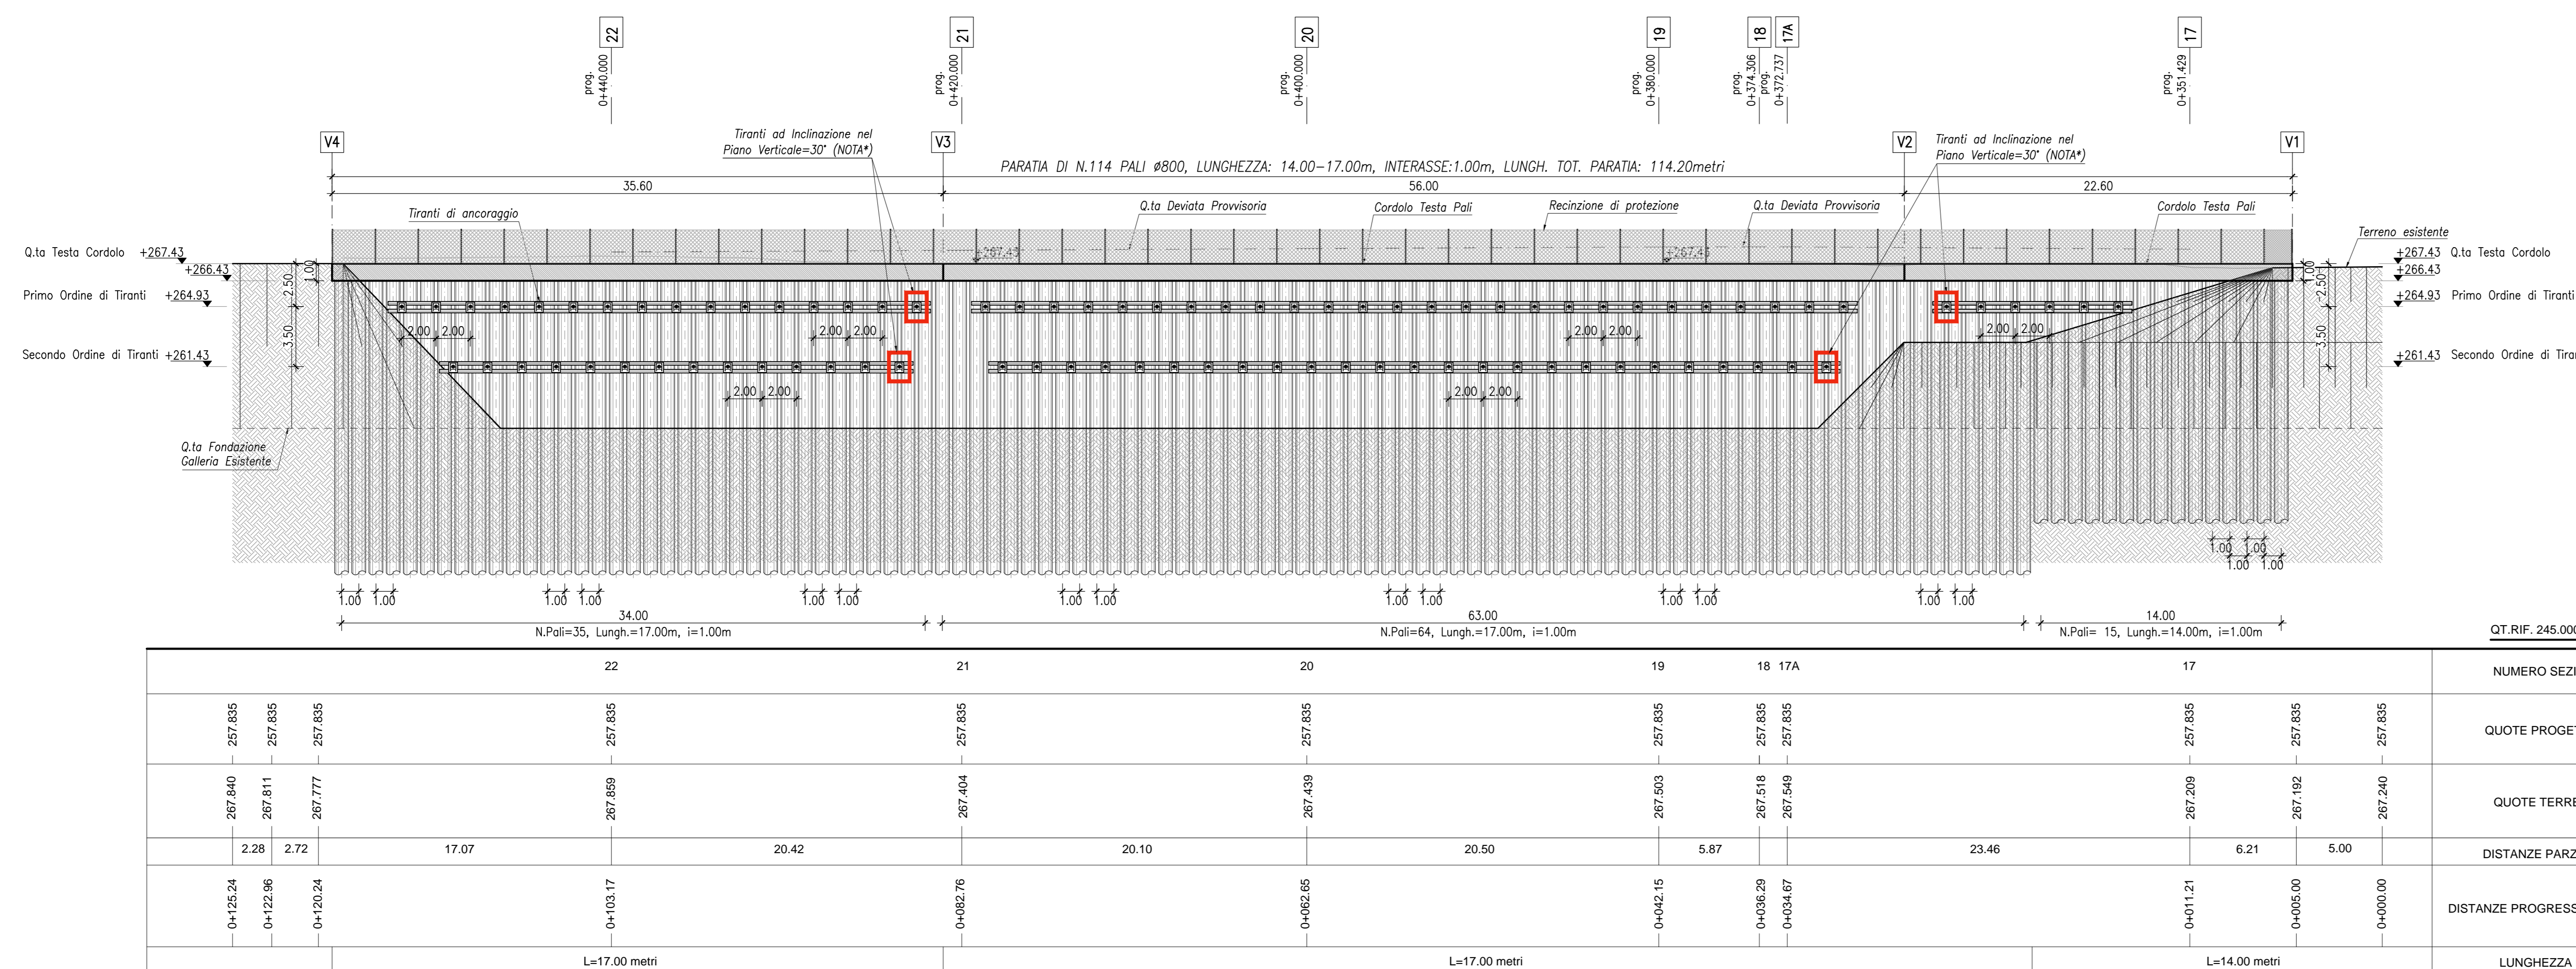

MATRICE DI REVISIONE

REV	DATA	DESCRIZIONE MODIFICA

N.B.: LA TAVOLA SOSTITUISCE QUELLA RELATIVA AL CODICE [] DEL PROGETTO ESECUTIVO

COLLEGAMENTO AUTOSTRADALE DALMINE - COMO - VARESE - VALICO DEL GAGGIOLO E OPERE AD ESSO CONNESSE
TRATTE B1, B2, C, D, TRV13+14, GREENWAY
AS BUILT
TRATTA B1
 OPERE D'ARTE MINORI - OPERE DI SOSTEGNO
 PARATIA A PROTEZIONE DELLA DEVIATA PROVVISORIA S.S.35
 Pianta e Profilo

IMPRESA
 RAGGRUPPAMENTO TEMPORANEO IMPRESE:
 STRABAG A.G. - ICM S.p.A. - STRABAG S.p.A.

PROGETTISTA - PROGETTO ESECUTIVO DI DETTAGLIO
 RAGGRUPPAMENTO TEMPORANEO PROGETTISTI:
 STI ITALIA S.p.A.

CONCEDENTE
 CONSORZIO AUTOSTRADALI COMASATI

CONCESSIONARIO
 3TI ITALIA S.p.A.

APPROVATO
 Direzione Lavori
 Ing. Francesco Donatoni

REDAZIONE
 Redatto: Saino

VERIFICATO
 Verificato: Saino

APPROVATO
 Approvato: Possati