



TOMBINI CIRCOLARI
PIANTA

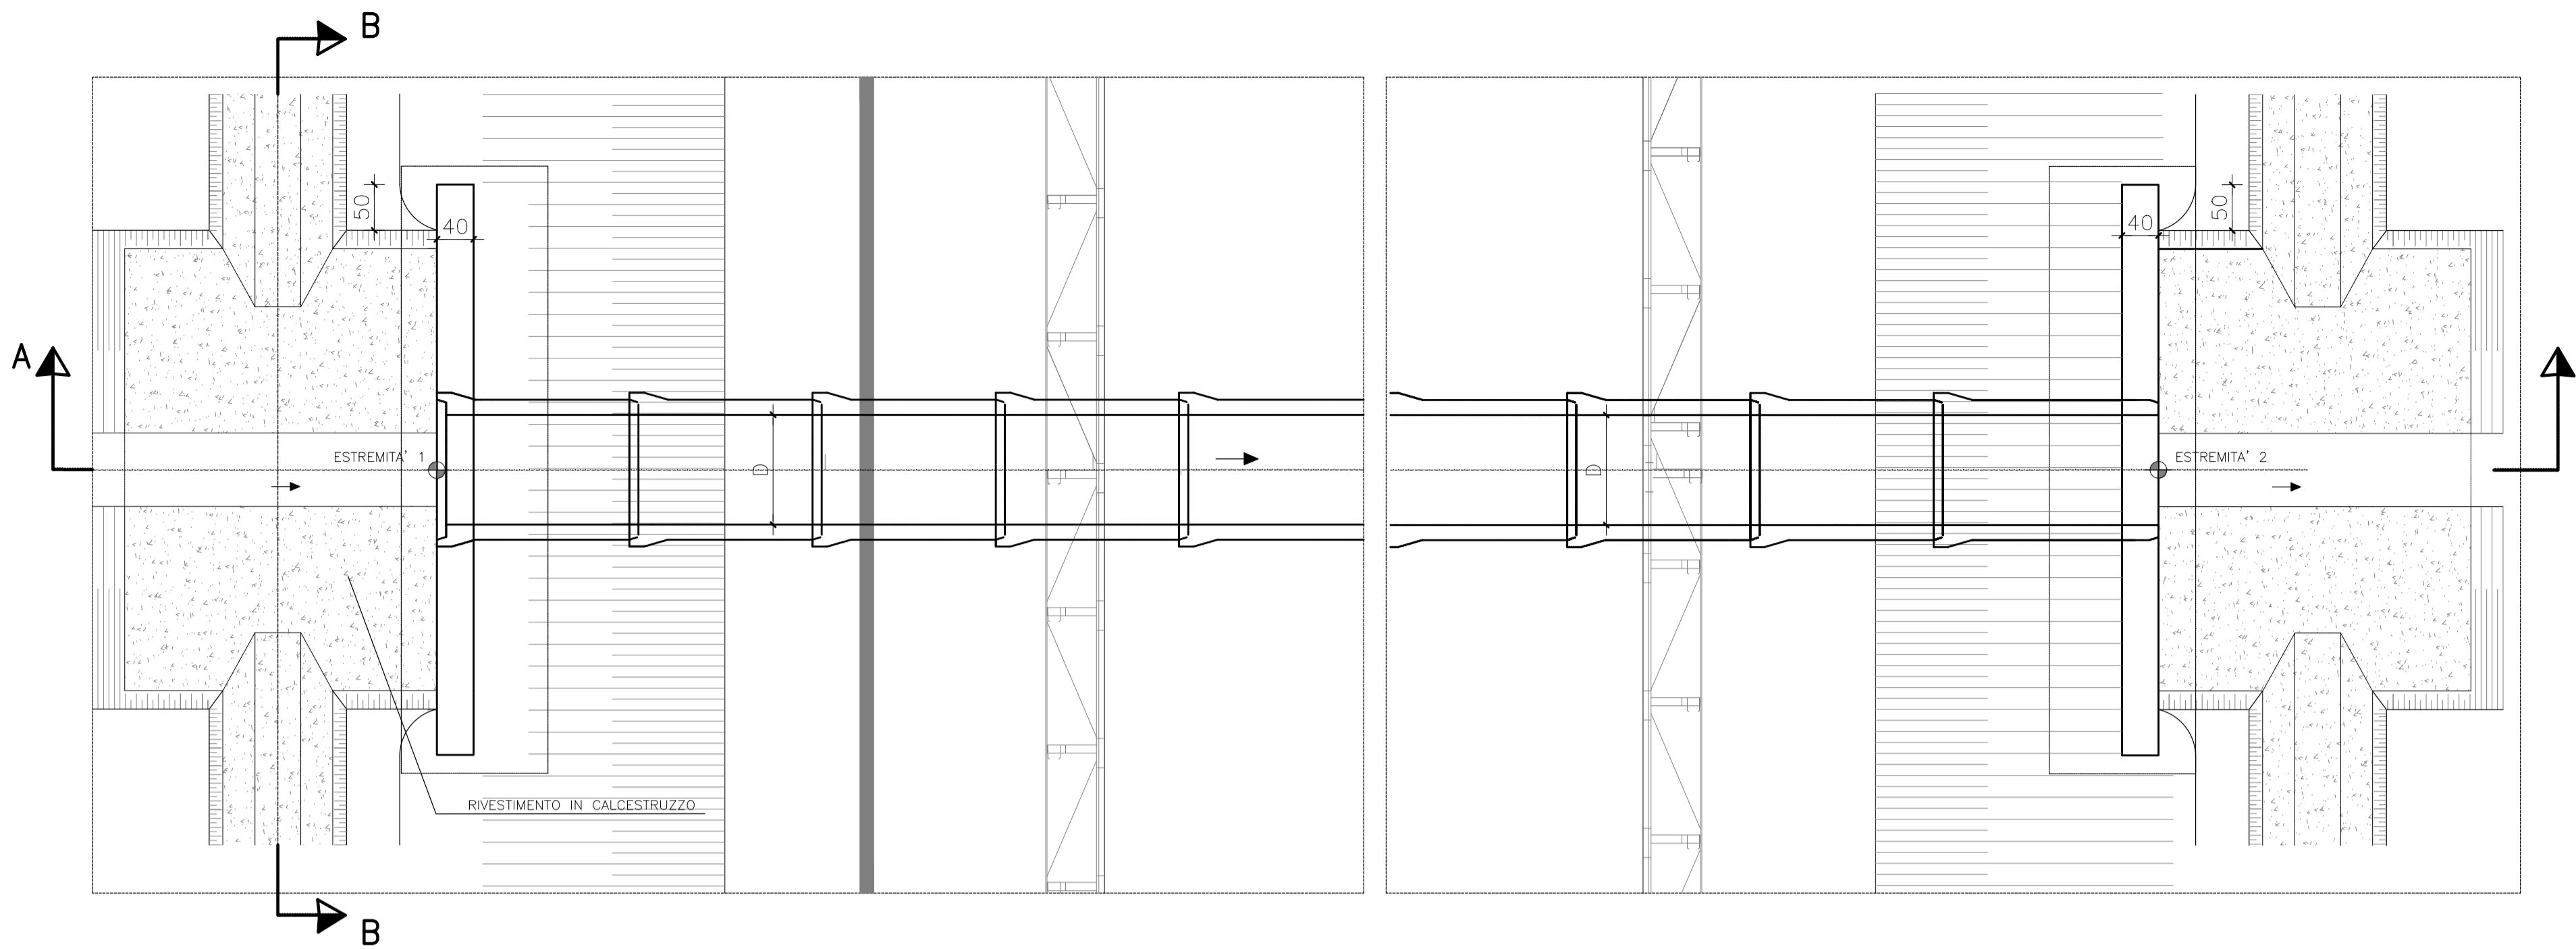

TRACCIAMENTO E GEOMETRIA

Codice	Estremità numero 1			Estremità numero 2			Diametro [cm]	Lunghezza [m]	Pendenza [%]
	X [m]	Y [m]	Scorrimento [m s.m.m.]	X [m]	Y [m]	Scorrimento [m s.m.m.]			
T.1	136277.11	245399.98	262.80	136267.30	245401.56	262.74	50	10.89	0.55
T.2	136362.16	245350.00	261.68	136391.65	245357.86	261.54	50	30.52	0.46
T.3	136325.49	245159.35	259.83	136320.92	245147.34	259.66	50	12.85	1.32
T.4	137210.11	245491.92	261.53	137210.55	245486.64	261.38	50	5.29	2.84
T.5	137088.12	245221.28	259.23	137092.06	245203.95	259.14	50	17.78	0.51
T.6	138718.79	245472.08	260.28	138718.07	245485.93	259.97	50	13.87	2.24
T.7	138721.64	245423.33	260.09	138706.36	245422.39	259.72	50	15.31	2.41
T.8	140051.09	245793.52	262.55	140037.28	245778.95	262.47	50	20.08	0.40
T.9	140880.01	246235.99	268.85	140902.40	246244.74	268.76	50	24.04	0.37
T.10	140903.49	246098.41	268.04	140919.17	246099.25	267.86	50	15.71	1.15

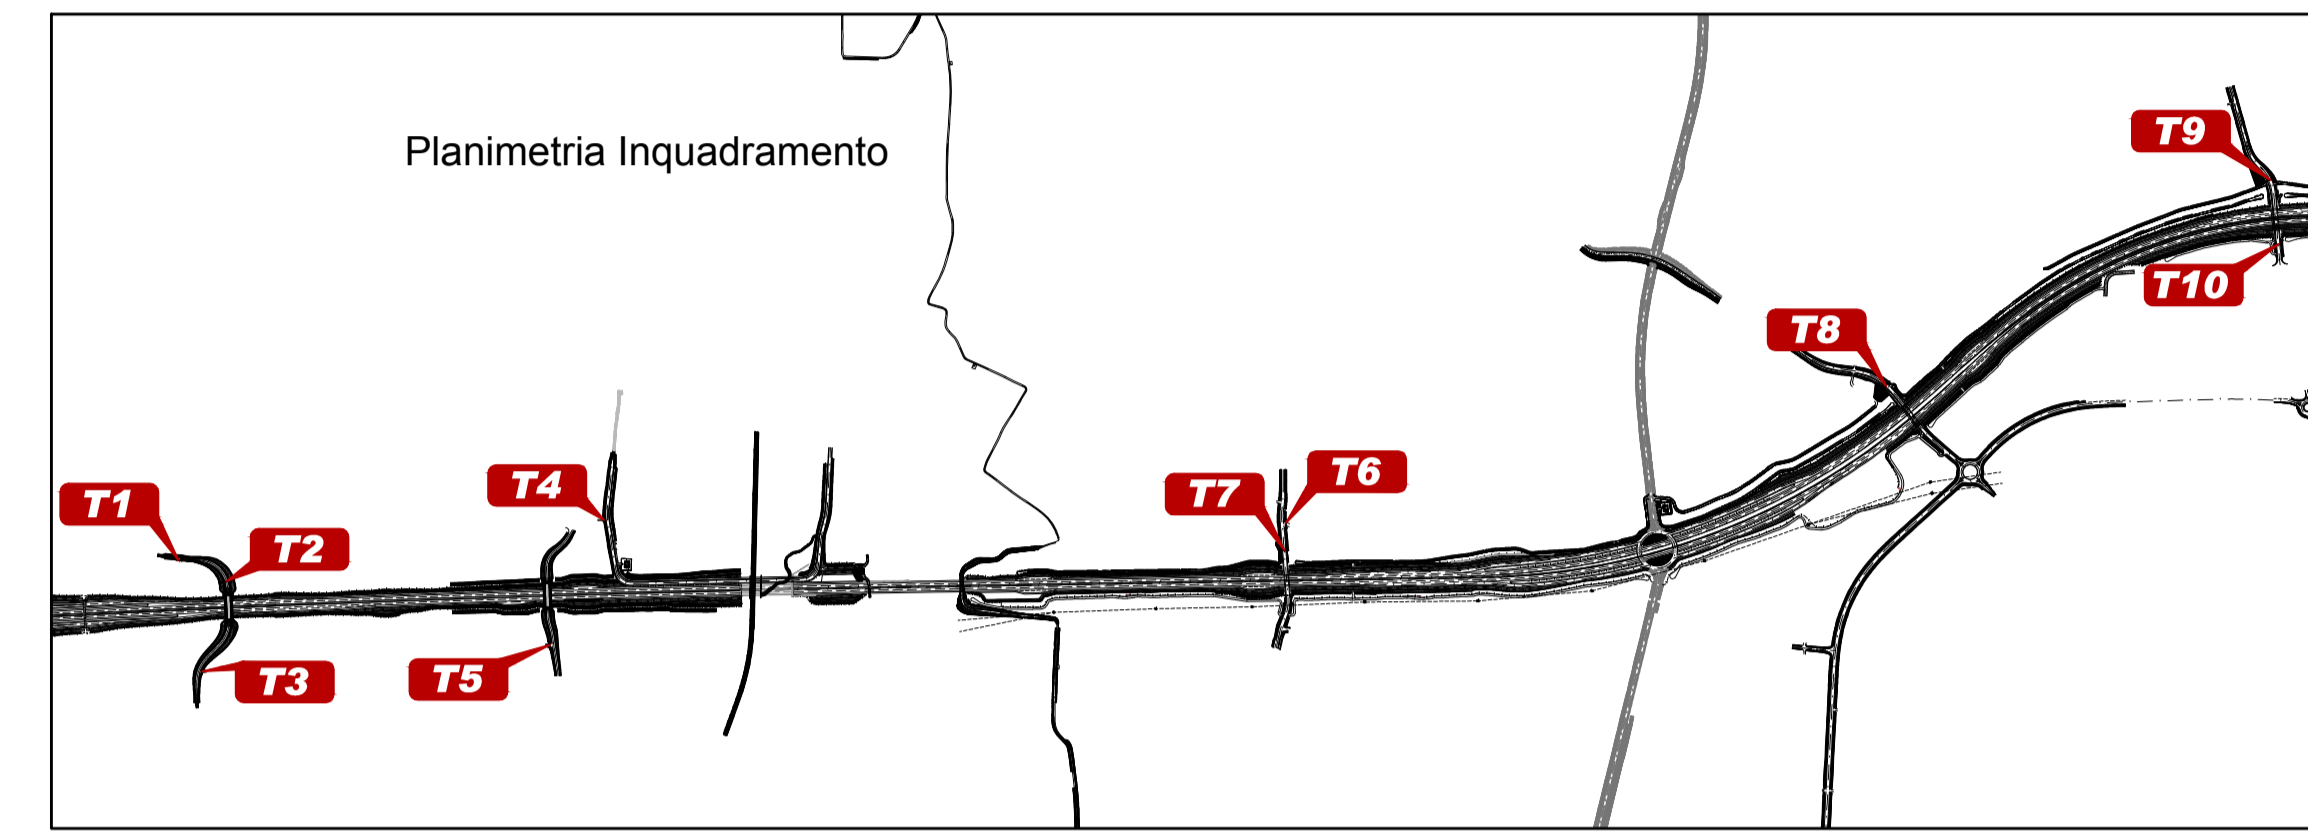


SEZIONE A-A




MATERIALI

RIF. A_1_A0X_ID000_0_ON_TB_001_E

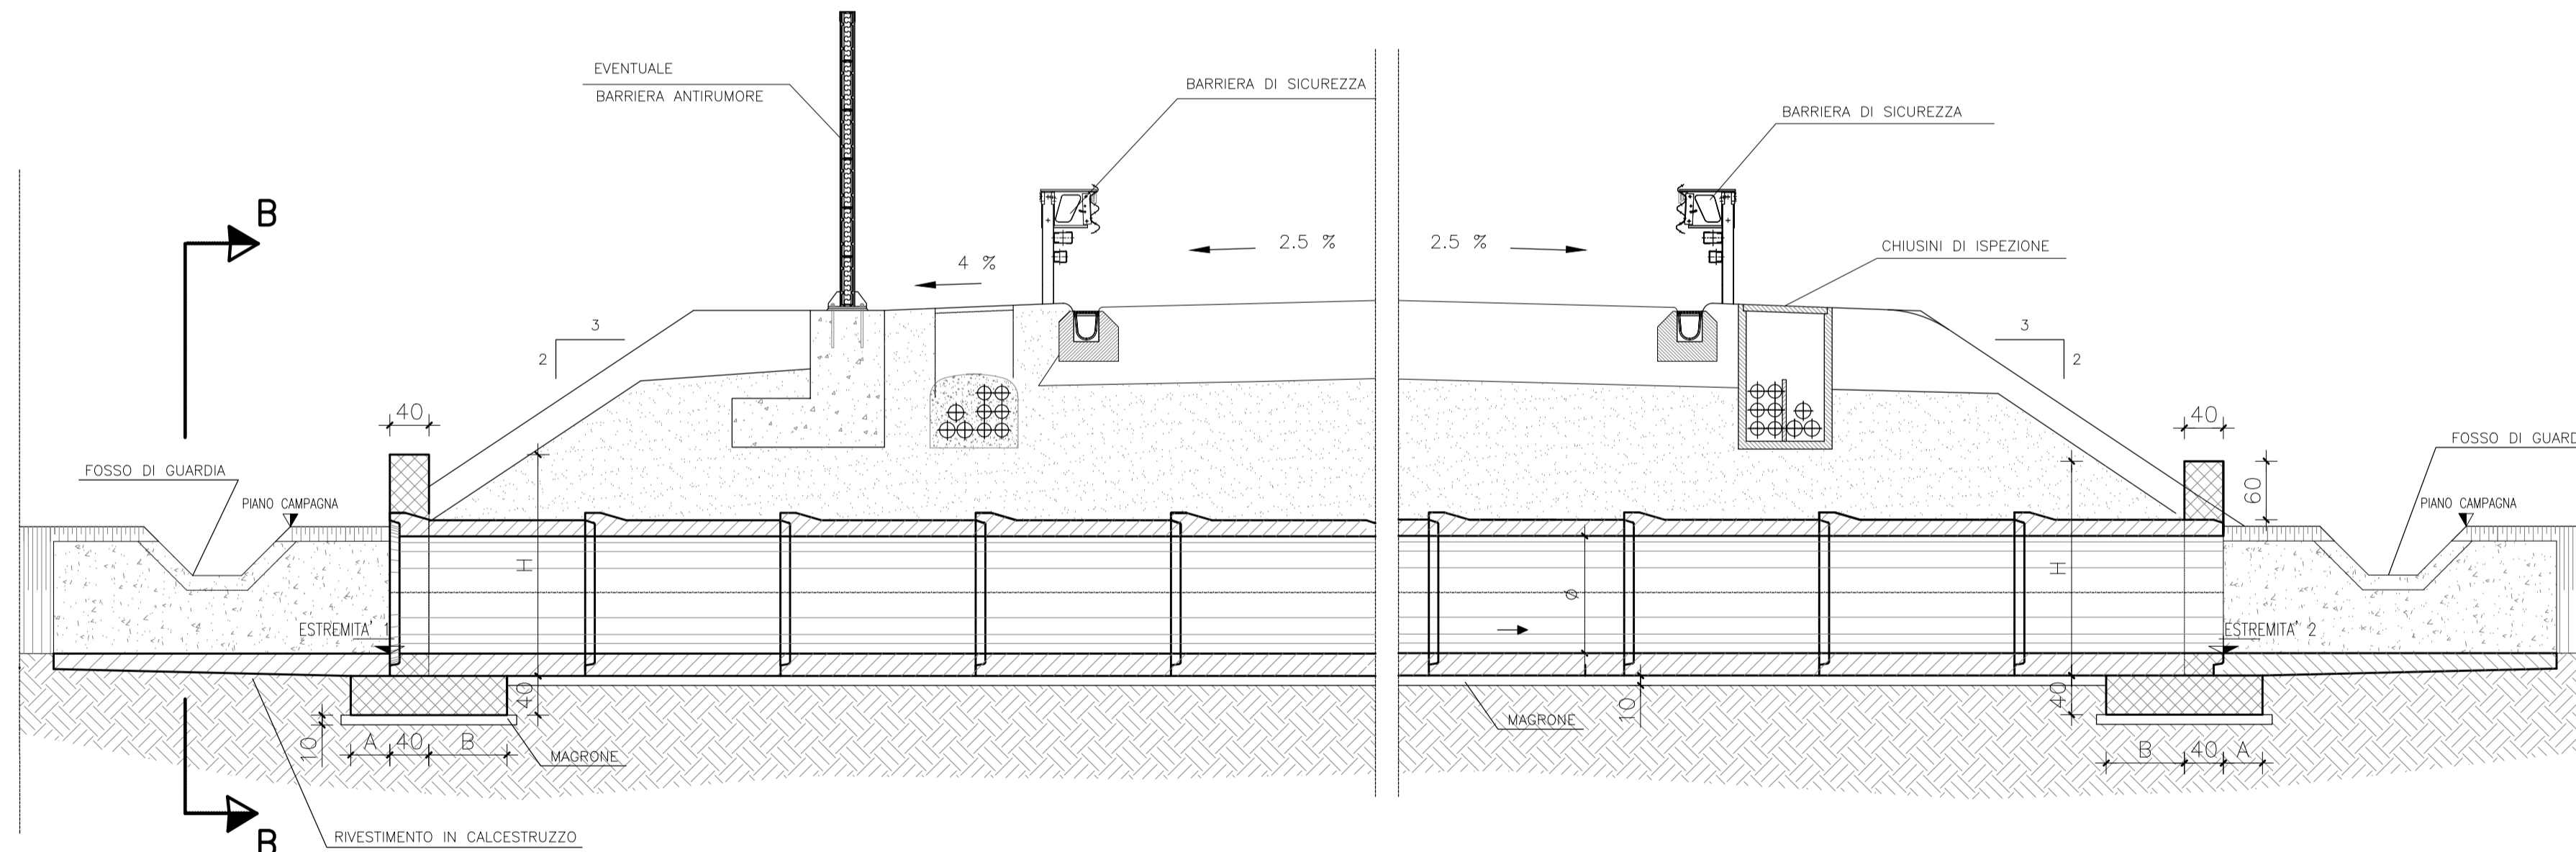


SEZIONE B-B

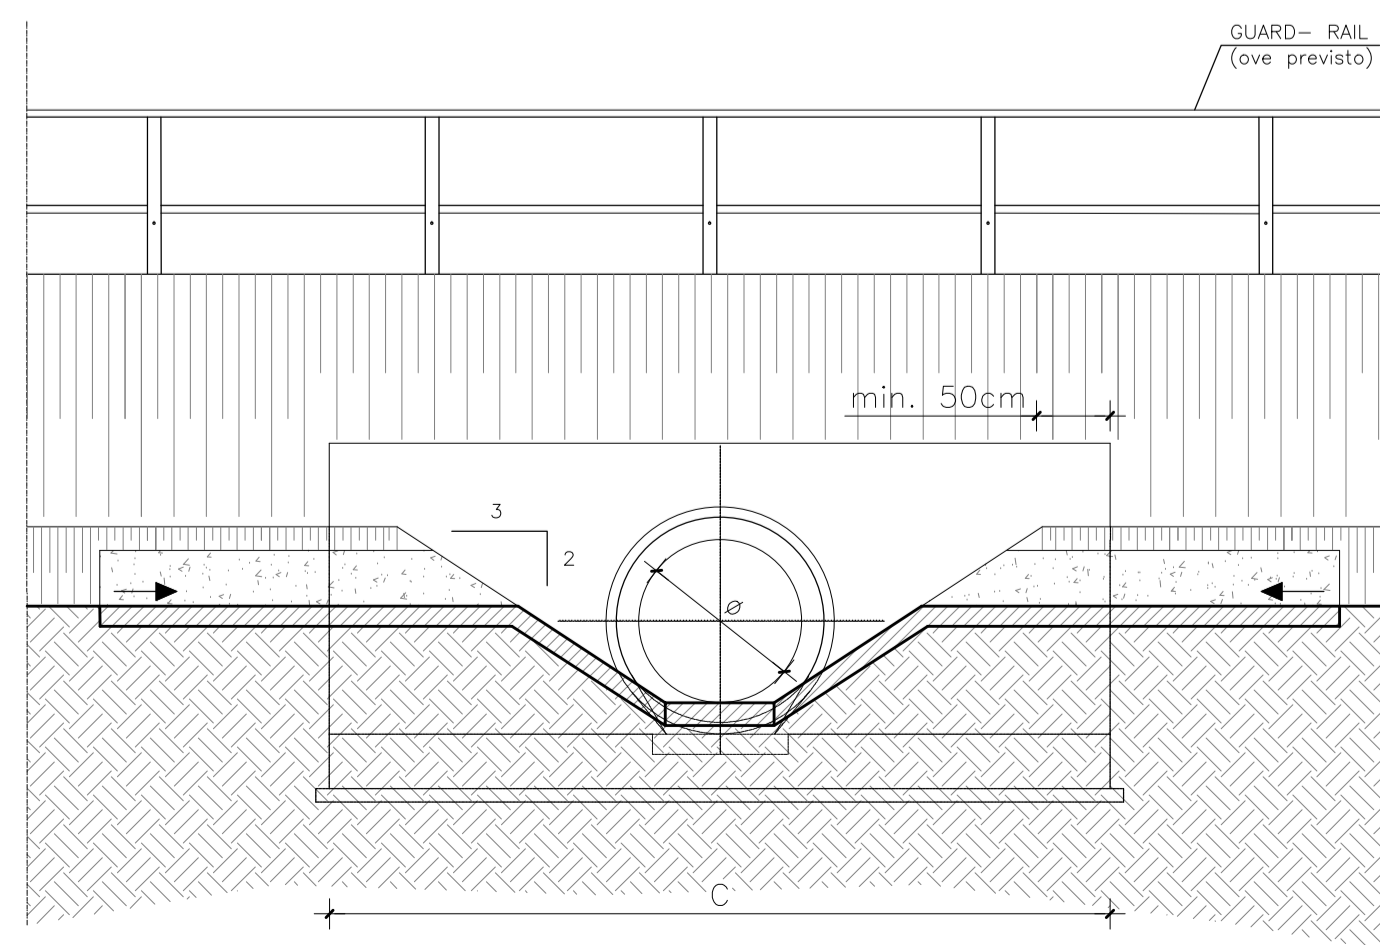

MURO DI TESTATA: ARMATURA

SEZIONE TRASVERSALE TIPO

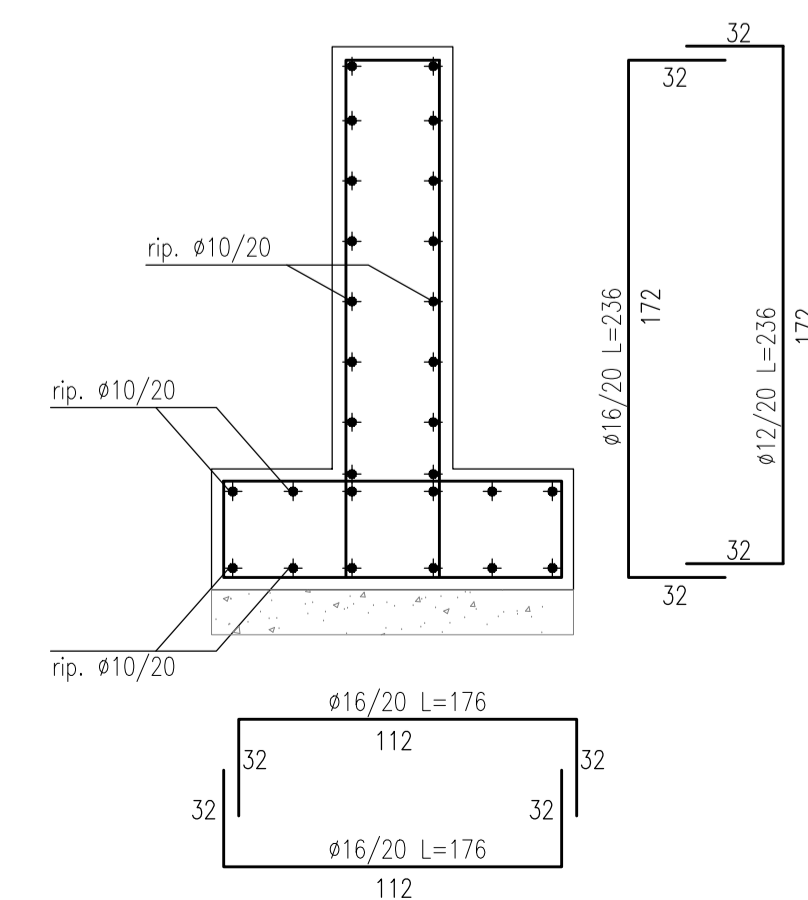

DIAM. ø	A	B	C	H
cm	cm	cm	cm	cm
30	40	40	300	120
50	40	40	300	140
80	40	60	350	170

MATRICE DI REVISIONE

REV	DATA	DESCRIZIONE MODIFICA

N.B.: LA TAVOLA SOSTITUISCE QUELLA RELATIVA AL CODICE [] DEL PROGETTO ESECUTIVO

COLLEGAMENTO AUTOSTRADALE
DALMINE - COMO - VARESE - VALICO DEL GAGGIOLO E OPERE AD ESSO CONNESSE
CODICE C.U.P. F118060027007
TRATTE B1, B2, C, D, TRVA13+14, GREENWAY
AS BUILT
TRATTA B1
OPERE D'ARTE MINORI - OPERE IDRAULICHE
VIABILITA' CONNESSA
ATTRAVERSAMENTI IDRAULICI MINORI
VIABILITA' INTERFERITE

IMPRESA
RAGGRUPPAMENTO TEMPORANEO IMPRESE:
Mandatario: STRABAG A.G.
Mandatario: GLF Grandi Lavori Fincost S.p.A.
Mandatario: Giuseppe Maltauro S.p.A.
Mandatario cooptata: STRABAG S.p.A.

STRABAG MALTAURO STRABAG

PROGETTISTA - PROGETTO ESECUTIVO DI DETTAGLIO
RAGGRUPPAMENTO TEMPORANEO PROGETTISTI:
Mandatario: 3TI PROGETTI ITALIA S.p.A.
Mandatario: GP Progettazione e servizi progettuali S.p.A.
Mandatario: Arch. Salvatore Vegmioglio

CONCEDENTE
CONCESSIONARI
APPROVATO

RESPONSABILE DI PROGETTO ED INCARICATO DELL'INTEGRAZIONE FRA LE VARIE PRESTAZIONI:
Ing. Alberto Cecchini

ELABORAZIONE PROGETTUALE
PROGETTISTA:
3TI PROGETTI ITALIA S.p.A.
3TI ITALIA S.p.A.
DIRETTORE TECNICO: Ing. Stefano Luca Passati
Ordine degli Ingegneri Provincia di Roma n. 20809

Redatto: Soli Verificato: Di Sanzo Approvato: Passati