



SCHEMA ARMATURE — CANALE 600x210x200 sp.30cm

Calcestruzzo C40/50 R_{ck} 500 (daN/cm²)
 Acciaio B450C f_{yk} 4500 (daN/cm²)
 Classe di esposizione XC2 - XA1
 Spessore copriferro min.3 cm

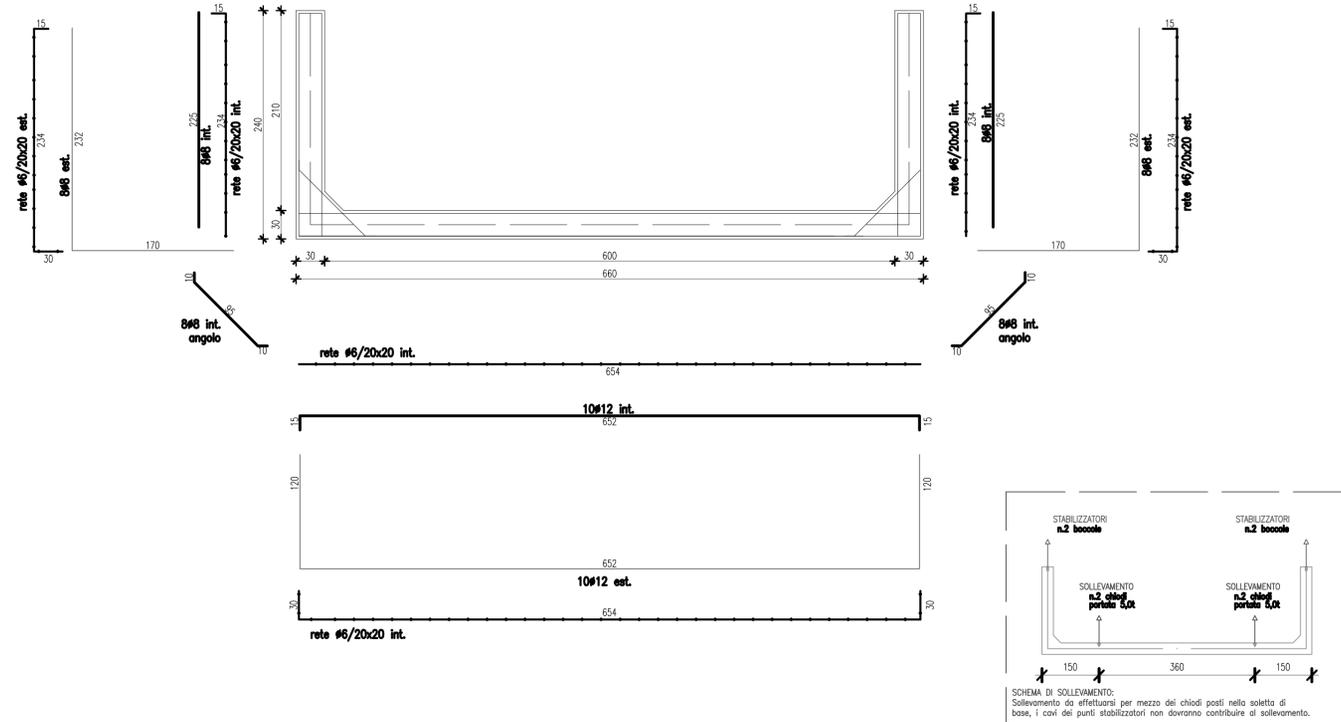

SCHEMA ARMATURE — CANALE 575x210x200 sp.30cm

Calcestruzzo C40/50 R_{ck} 500 (daN/cm²)
 Acciaio B450C f_{yk} 4500 (daN/cm²)
 Classe di esposizione XC2 - XA1
 Spessore copriferro min.3 cm

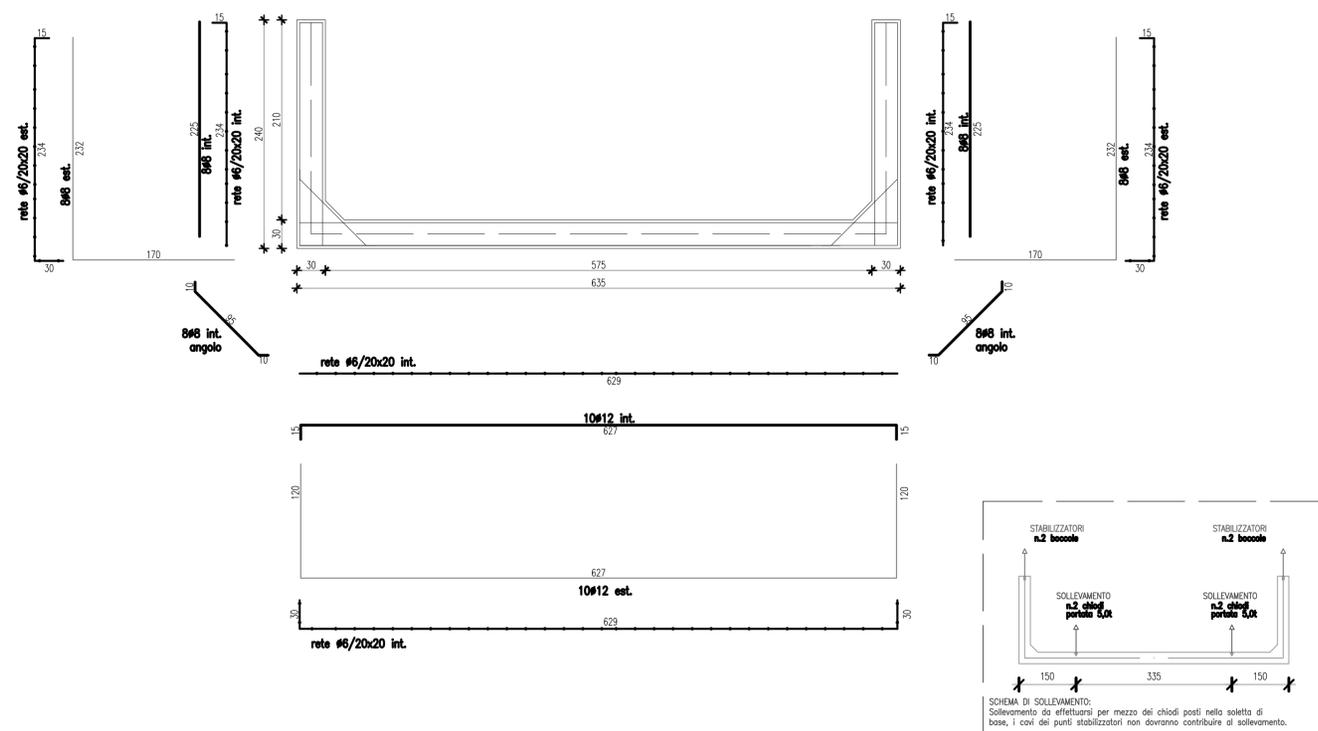

MATRICE DI REVISIONE

REV	DATA	DESCRIZIONE MODIFICA

N.B.: LA TAVOLA SOSTITUISCE QUELLA RELATIVA AL CODICE [] DEL PROGETTO ESECUTIVO

CONCESSIONARI AUTOSTRADALI LOMBARDE
 Autostrade Padovane
COLLEGAMENTO AUTOSTRADALE DALMINE - COMO - VARESE - VALICO DEL GAGGIOLO E OPERE AD ESSO CONNESSE
 CODICE C.U.P. F11806000270007
TRATTE B1, B2, C, D, TRVA13+14, GREENWAY
AS BUILT
 TRATTA B1
 OPERE D'ARTE MINORI - OPERE IDRAULICHE
 OPERE IDRAULICHE SUL CANALE DI GRONDA GENERALE
 ARMATURE MURI DI IMBOCCO

IMPRESA
RAGGRUPPAMENTO TEMPORANEO IMPRESE:
 Mandataria: STRABAG A.G.
 Mandante: GLF Grandi Lavori Fincosit S.p.A.
 Mandante cooptata: Impresa costruzioni Giuseppe Maltauro S.p.A.
 Mandante copartita: STRABAG S.p.A.

STRABAG MALTAURO STRABAG

CONCEDENTE
 CONCESSIONARI AUTOSTRADALI LOMBARDE
 Ing. Alberto Cecchini

CONCESSIONARIO
 Autostrade Padovane
 Direttore Tecnico: Ing. Enrico Anzi
 Referente Tecnico: Arch. Giovanni Carraro

APPROVATO
 Autostrade Padovane
 Direttore dei Lavori: Ing. Francesco Domenico

PROGETTISTA
 COPREM S.r.l.
 DIRETTORE TECNICO
 Ing. Stefano Luca Passati
 Ing. Andrea Locatelli

ELABORAZIONE PROGETTUALE
 Redatto: Ghezzi
 Verificato: Locatelli
 Approvato: Passati

3TI ITALIA S.p.A.
 DIRETTORE TECNICO
 Arch. Salvatore Vermiglio
 Ing. Stefano Luca Passati
 Ordine degli Ingegneri Provincia di Roma n. 20809