
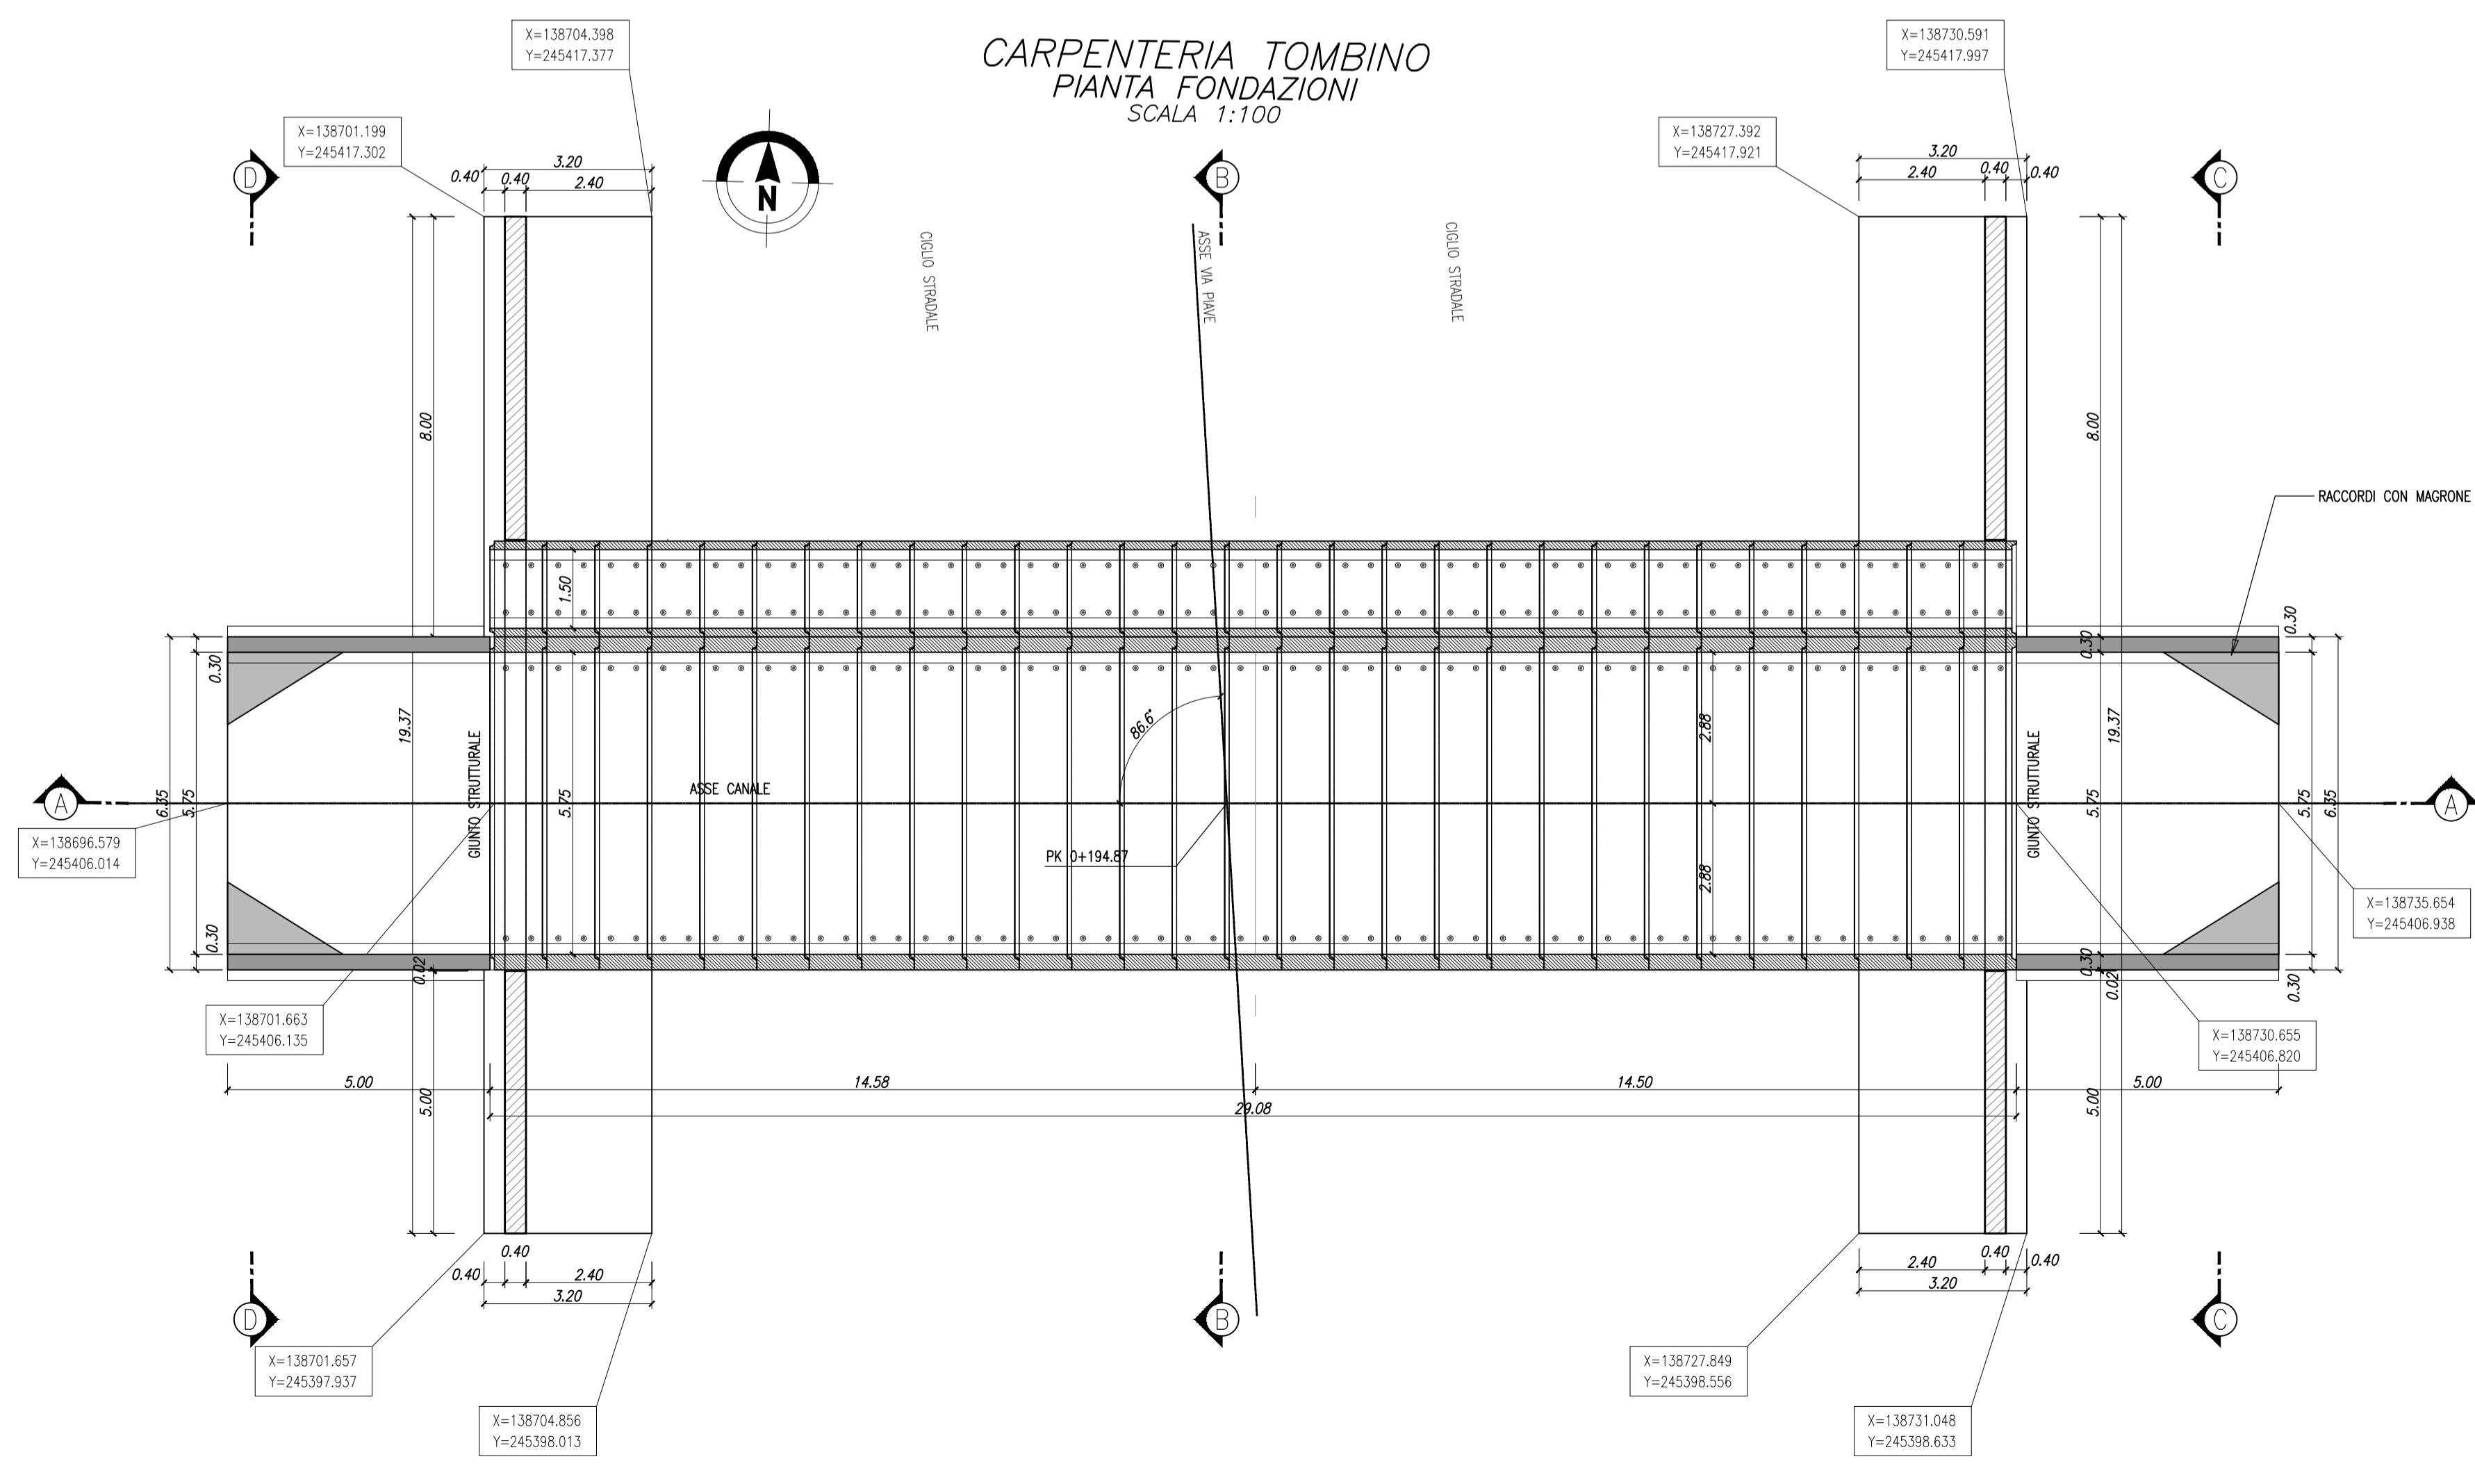
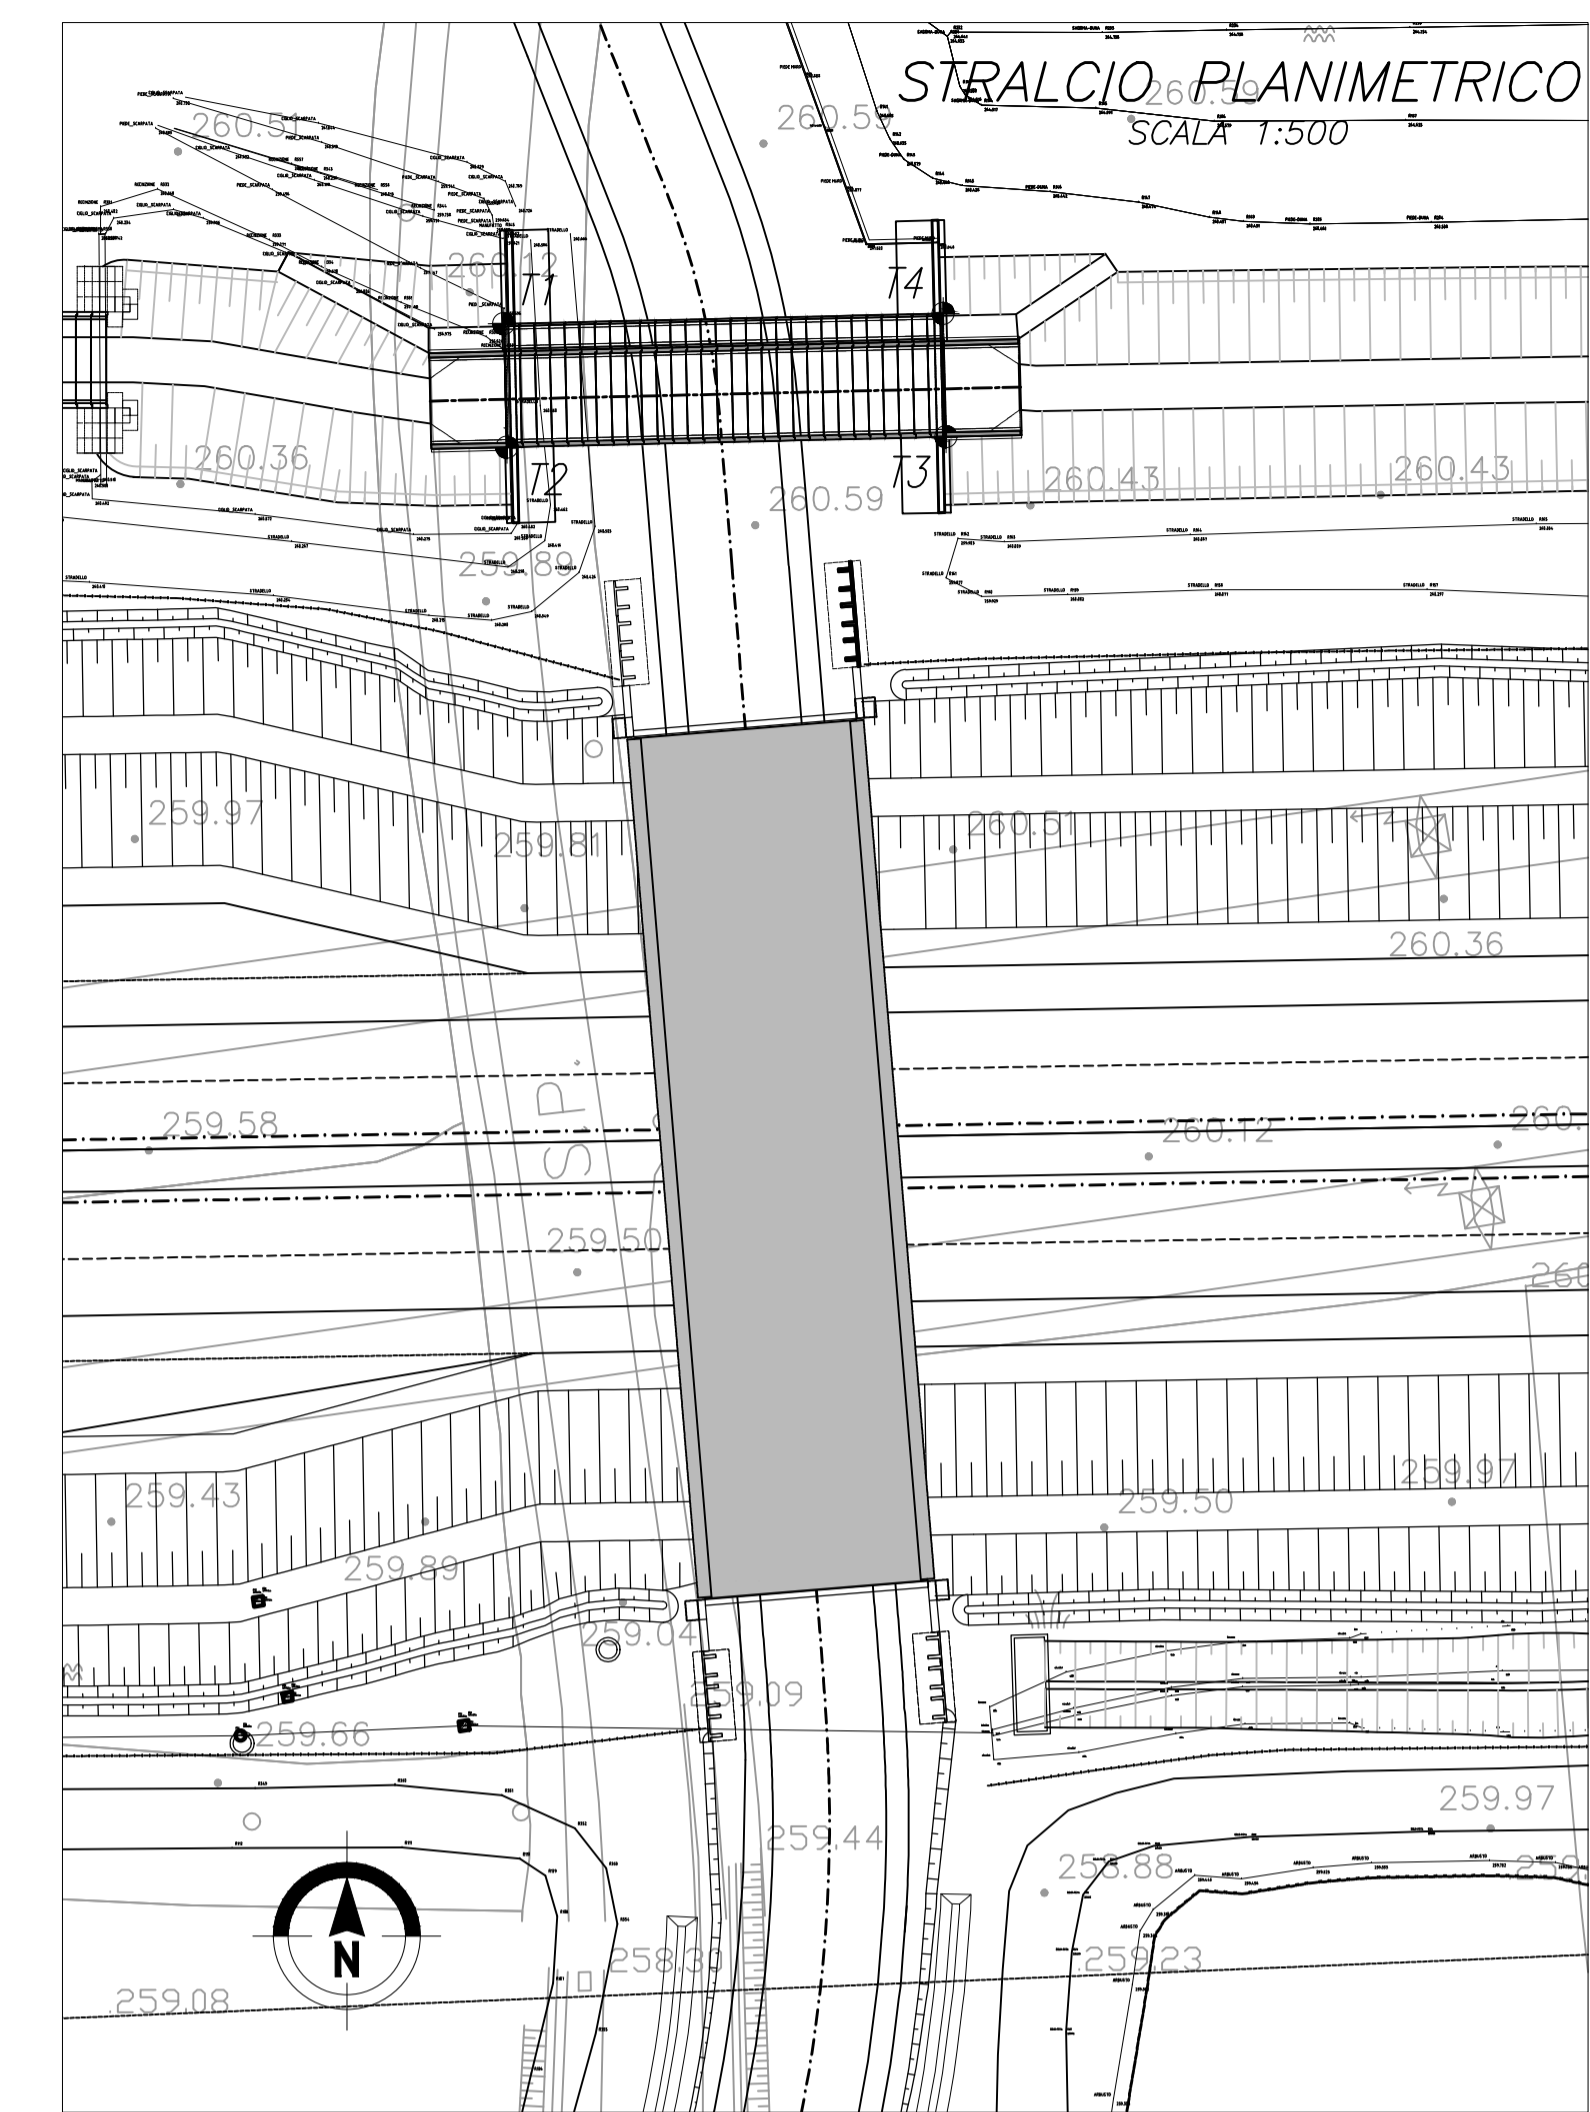


TRACCIAMENTO TOMBINO

PUNTI	COORDINATE X,Y,Z		
	X(EST)	Y(NORD)	Z
1	X=138701.460	Y=245411.126	Z= +254.31
2	X=138701.653	Y=245402.958	Z= +254.31
3	X=138730.730	Y=245403.646	Z= +254.38
4	X=138730.537	Y=245411.814	Z= +254.38

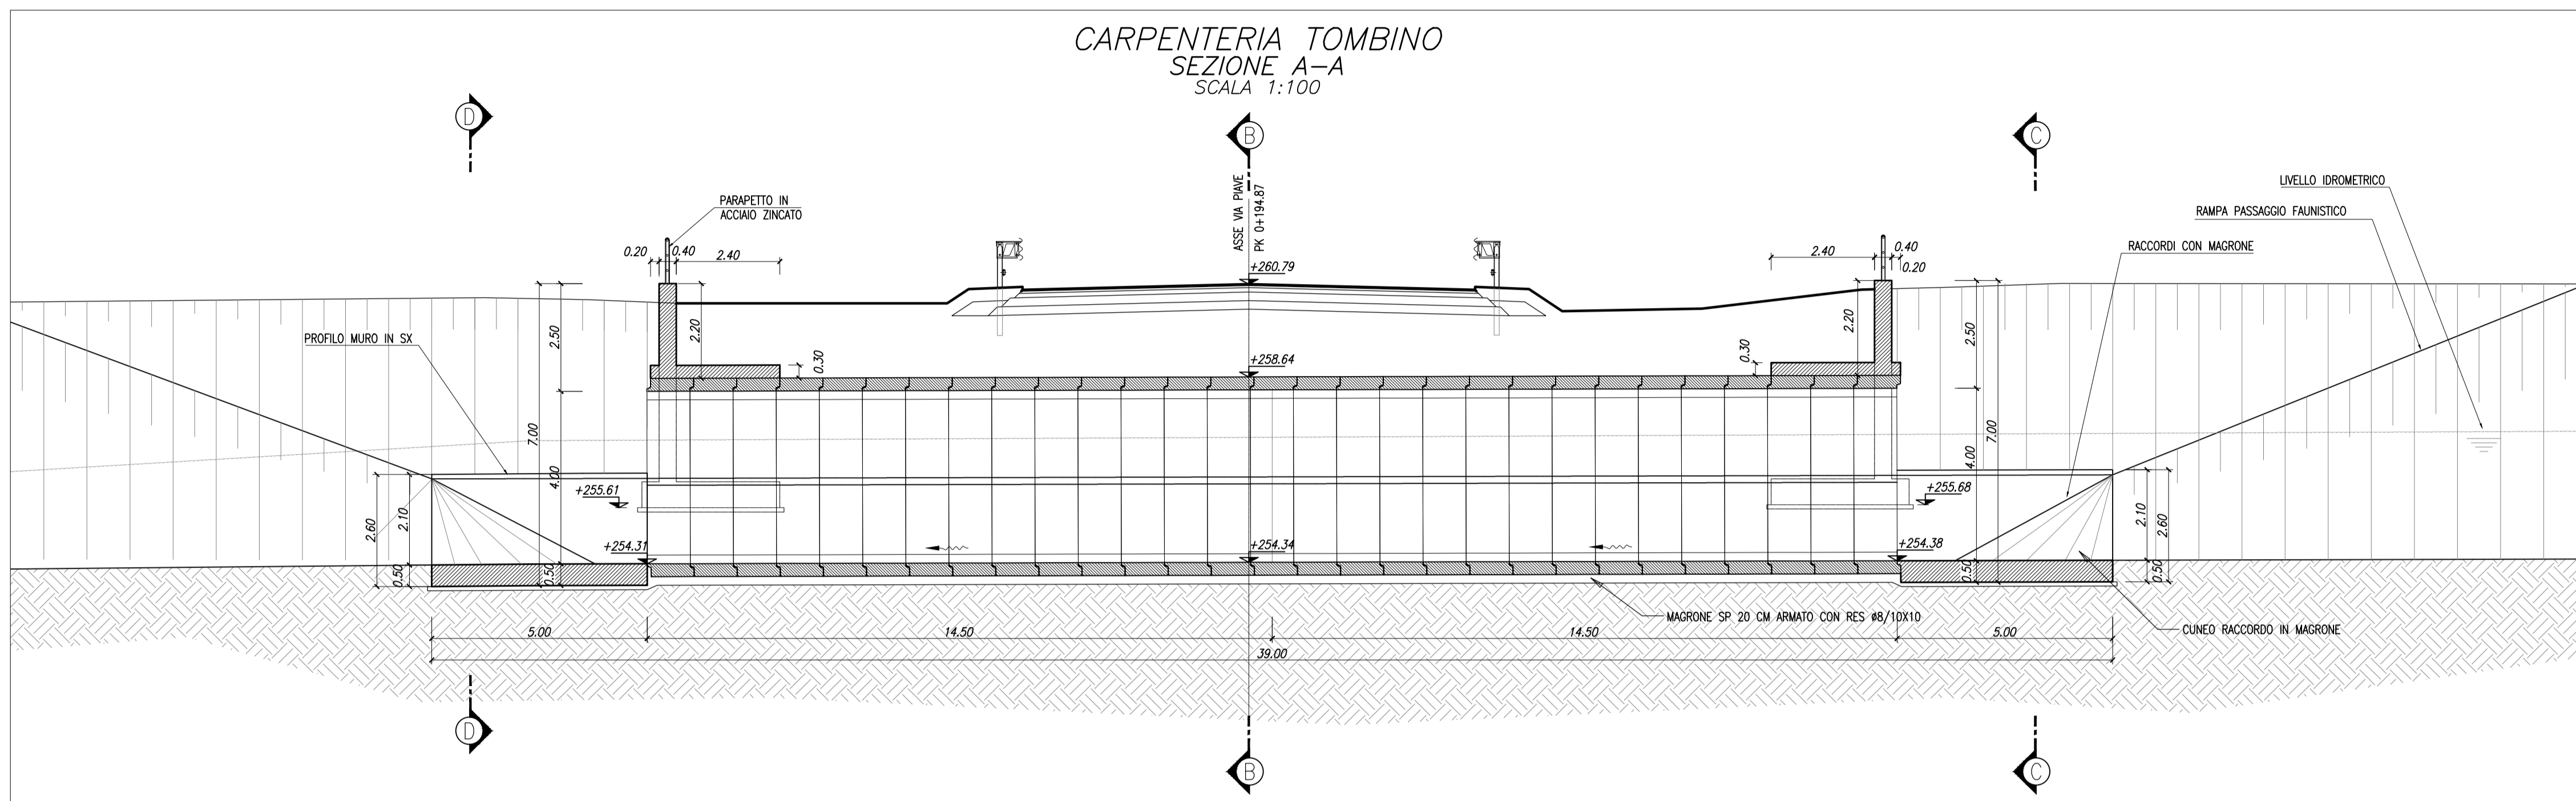

MATRICE DI REVISIONE

REV	DATA	DESCRIZIONE MODIFICA

N.B.: LA TAVOLA SOSTITUISCE QUELLA RELATIVA AL CODICE DEL PROGETTO ESECUTIVO

COLLEGAMENTO AUTOSTRADALE DALMINE - COMO - VARESE - VALICO DEL GAGGIOLO E OPERE AD ESSO CONNESSE
 CODICE C.U.P. F11906000270017
TRATTE B1, B2, C, D, TRVA13+14, GREENWAY
AS BUILT
TRATTA B1
 OPERE D'ARTE MINORI - OPERE IDRAULICHE
 OPERE IDRAULICHE SUL CANALE DI GRONDA
 ATTRAVERSAMENTO IDRAULICO DI VIA PIAVE
 PLANIMETRIA, PIANTE E SEZIONE LONGITUDINALE

<p>IDENTIFICAZIONE ELABORATO CODICE PROGETTO: F00107B WBS</p> <p>CONCESSIONARIO Autostada Pedemontana Lombardia</p> <p>APPROVATO Autostada Pedemontana Lombardia</p>	<p>IMPRESA RAGGRUPPAMENTO TEMPORANEO IMPRESE:</p> <table border="0"> <tr> <td>Mandatario</td> <td>Mandatario</td> <td>Mandatario</td> </tr> <tr> <td>STRABAG A.G.</td> <td>CLF Grandi Lavori Fincosit S.p.A.</td> <td>ICM S.p.A.</td> </tr> </table> <p>STRABAG CLF GRANDI LAVORI FINCOSIT ICM STRABAG</p> <p>PROGETTISTA - PROGETTO ESECUTIVO DI DETTAGLIO RAGGRUPPAMENTO TEMPORANEO PROGETTISTI:</p> <table border="0"> <tr> <td>Mandatario</td> <td>Mandatario</td> <td>Mandatario</td> </tr> <tr> <td>3TI PROGETTI ITALIA</td> <td>GP</td> <td>3TI</td> </tr> </table> <p>CONCEDENTE CONCESSIONI AUTOSTRADALI LOMBARDE</p> <p>RESPONSABILE DI PROGETTO ED INCARICATO DELL'INTEGRAZIONE FRA LE VARIE PRESTAZIONI: Ing. Alberto Cecchini</p> <p>ELABORAZIONE PROGETTUALE PROGETTISTA: 3TI PROGETTI ITALIA S.p.A.</p> <p>3TI ITALIA S.p.A. DIRETTORE TECNICO Ing. Stefano Loro Passati Ordine degli Ingegneri Provincia di Roma n. 20809</p>	Mandatario	Mandatario	Mandatario	STRABAG A.G.	CLF Grandi Lavori Fincosit S.p.A.	ICM S.p.A.	Mandatario	Mandatario	Mandatario	3TI PROGETTI ITALIA	GP	3TI	<p>FASE PROGETTUALE</p> <table border="1"> <thead> <tr> <th>LOTTO</th> <th>ZONA</th> <th>OPERA</th> <th>TRATTO D'OPERA</th> <th>AMBITO</th> <th>PROGRESSIVO</th> <th>REVISIONE</th> </tr> </thead> <tbody> <tr> <td>A</td> <td>1</td> <td>102</td> <td>ID002</td> <td>0</td> <td>CA</td> <td>001</td> </tr> <tr> <td> </td> <td> </td> <td> </td> <td> </td> <td> </td> <td> </td> <td>E 01</td> </tr> </tbody> </table> <p>Scala: Vari</p> <p>DATA DESCRIZIONE REV</p> <table border="0"> <tr> <td>Dicembre 2015</td> <td>Emissione</td> <td>E</td> </tr> <tr> <td>Giugno 2018</td> <td>Seconda Emissione</td> <td>E 01</td> </tr> </table> <p>CONCESSIONARIO Autostada Pedemontana Lombardia</p> <p>APPROVATO Autostada Pedemontana Lombardia</p> <p>CONCESSIONARIO Direttore Tecnico: Ing. Giuseppe Saitto Referente Tecnico: Arch. Giovanni Carlotto</p> <p>APPROVATO Il Direttore dei Lavori: Ing. Francesco Domenico</p> <p>Redatto: Modesti Verificato: Di Sanzo Approvato: Possati</p>	LOTTO	ZONA	OPERA	TRATTO D'OPERA	AMBITO	PROGRESSIVO	REVISIONE	A	1	102	ID002	0	CA	001							E 01	Dicembre 2015	Emissione	E	Giugno 2018	Seconda Emissione	E 01
Mandatario	Mandatario	Mandatario																																							
STRABAG A.G.	CLF Grandi Lavori Fincosit S.p.A.	ICM S.p.A.																																							
Mandatario	Mandatario	Mandatario																																							
3TI PROGETTI ITALIA	GP	3TI																																							
LOTTO	ZONA	OPERA	TRATTO D'OPERA	AMBITO	PROGRESSIVO	REVISIONE																																			
A	1	102	ID002	0	CA	001																																			
						E 01																																			
Dicembre 2015	Emissione	E																																							
Giugno 2018	Seconda Emissione	E 01																																							