


ARMATURA MURO IMBOCCO NORD/SUD
SEZIONE TRASVERSALE
SCALA 1:50

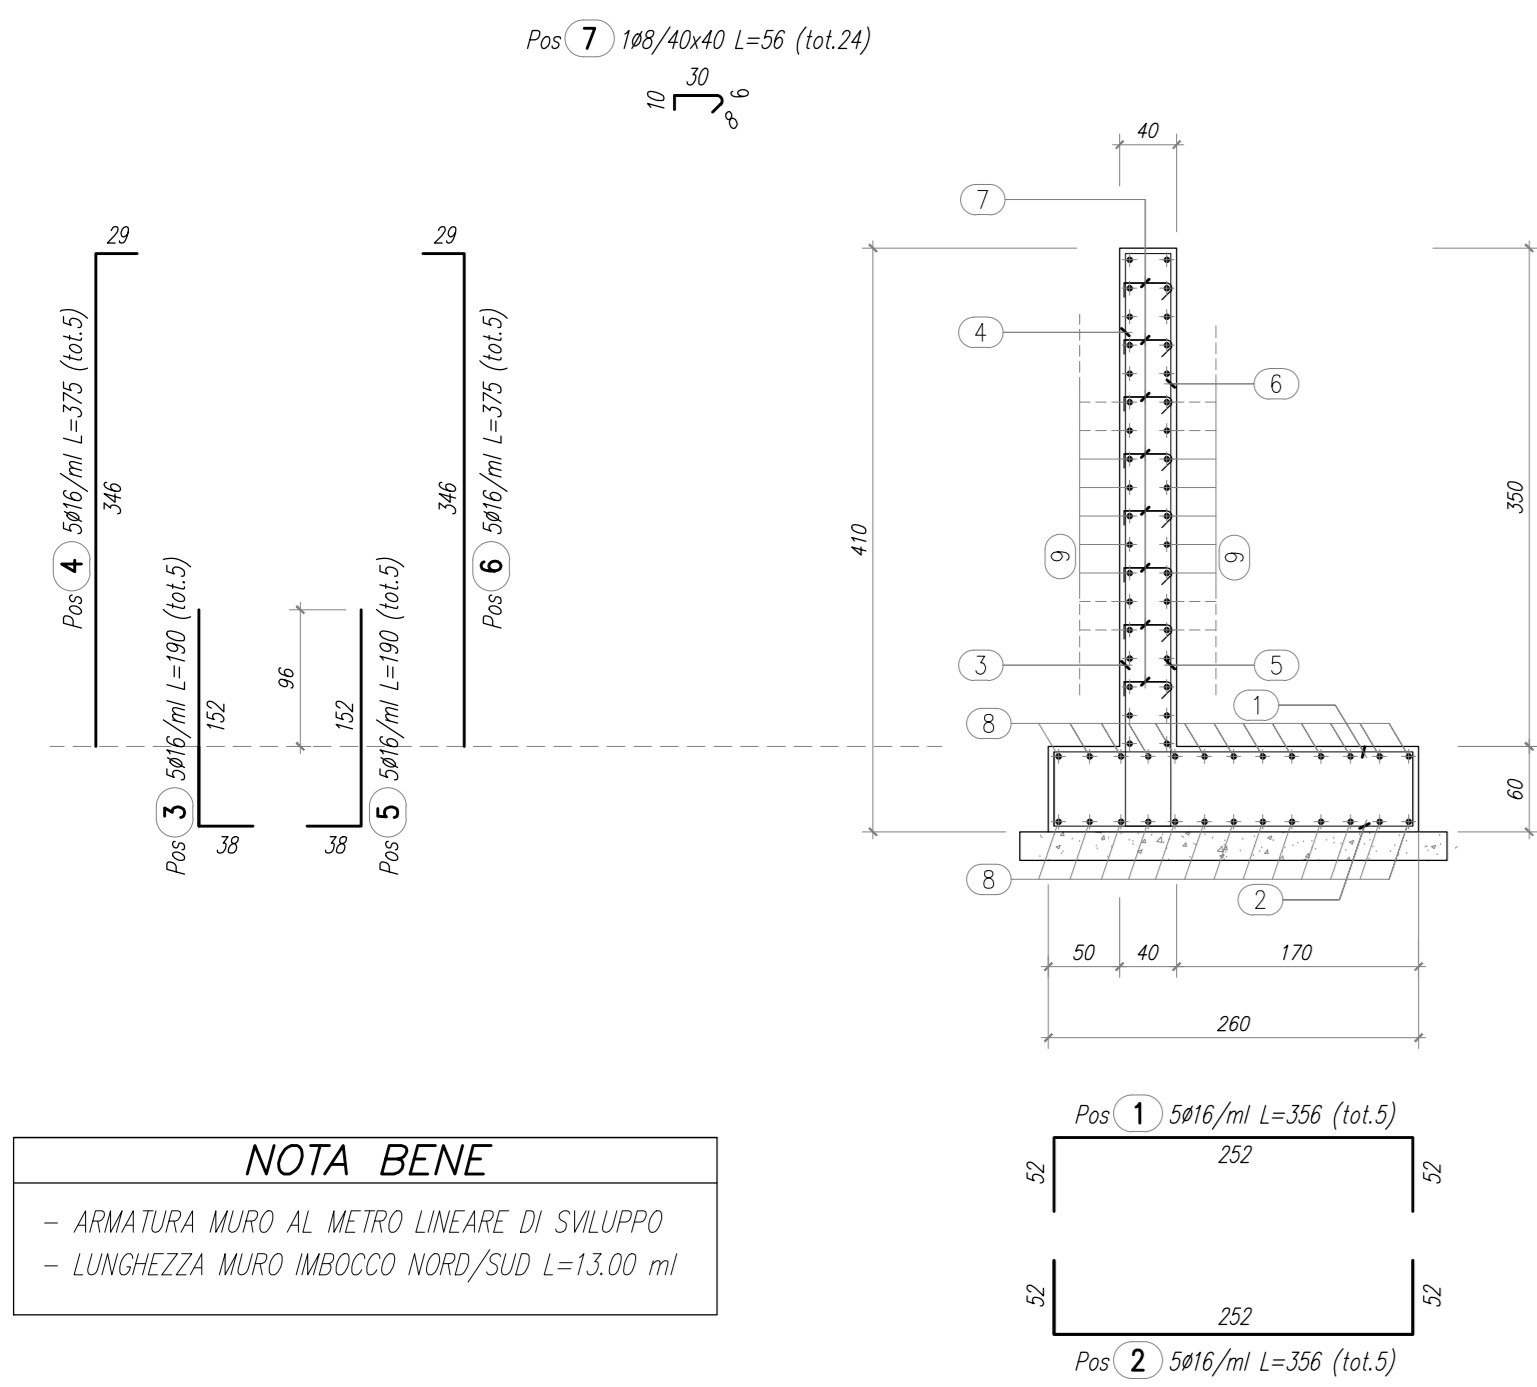

ARMATURA MURO IMBOCCO NORD/SUD
SEZIONE TRASVERSALE
SCALA 1:50

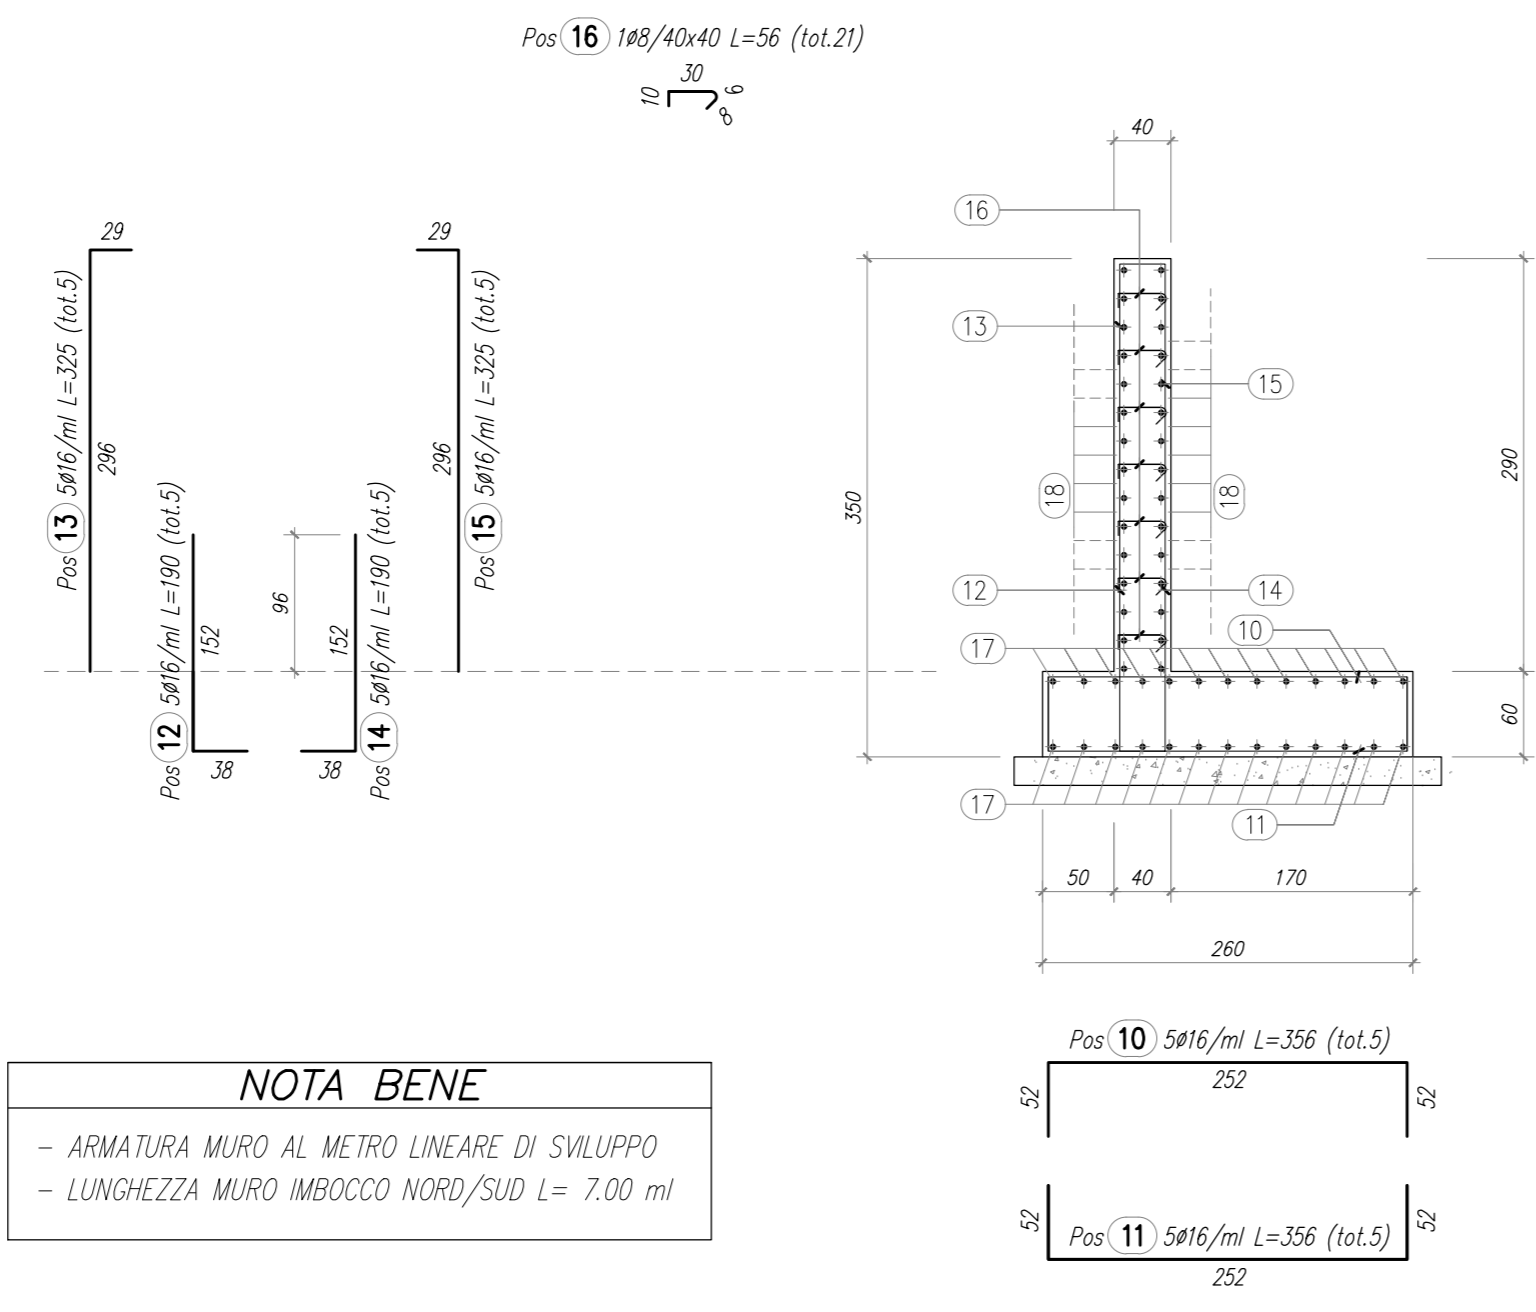


TABELLA FERRI


- MURI IMBOCCO NORD/SUD						Opera: ID003	
POSIZIONE	N. PEZZI	Ø [mm]	L [cm]	L TOT [m]	PESO [kg]	SCHEMA PEGATURA [cm] (misure di filo esterno)	
1	5	16	356	17,80	28,09	[Diagram]	
2	5	16	356	17,80	28,09	[Diagram]	
7	24	8	56	13,44	5,31	[Diagram]	
8	26	12	100	26,00	23,09	[Diagram]	
9	36	12	100	36,00	31,87	[Diagram]	
LUNGHEZZA MURO L=13,00 ml					205,70	Kg al ml	

- MURI IMBOCCO NORD/SUD						Opera: ID003	
POSIZIONE	N. PEZZI	Ø [mm]	L [cm]	L TOT [m]	PESO [kg]	SCHEMA PEGATURA [cm] (misure di filo esterno)	
10	5	16	356	17,80	28,09	[Diagram]	
11	5	16	356	17,80	28,09	[Diagram]	
16	21	8	56	11,77	4,65	[Diagram]	
17	26	12	100	26,00	23,09	[Diagram]	
18	30	12	100	30,00	26,64	[Diagram]	
LUNGHEZZA MURO L=7,00 ml					191,82	Kg al ml	

RIEPILOGO PER ELEMENTI			Opera: ID003
MURO IMBOCCO - SUD	kg	191,82	
TOTALE Kg			397,52


RIEPILOGO DISTINTA FERRI - Acciaio tipo B450C		
Ø [mm]	Lunghezza [m]	Peso [kg]
8	25,21	9,96
12	118,00	104,78
16	179,20	282,78
Peso totale del ferro kg		397,52

ARMATURA MURO PARAPETTO - ID003
SEZIONE TIPO
SCALA 1:50

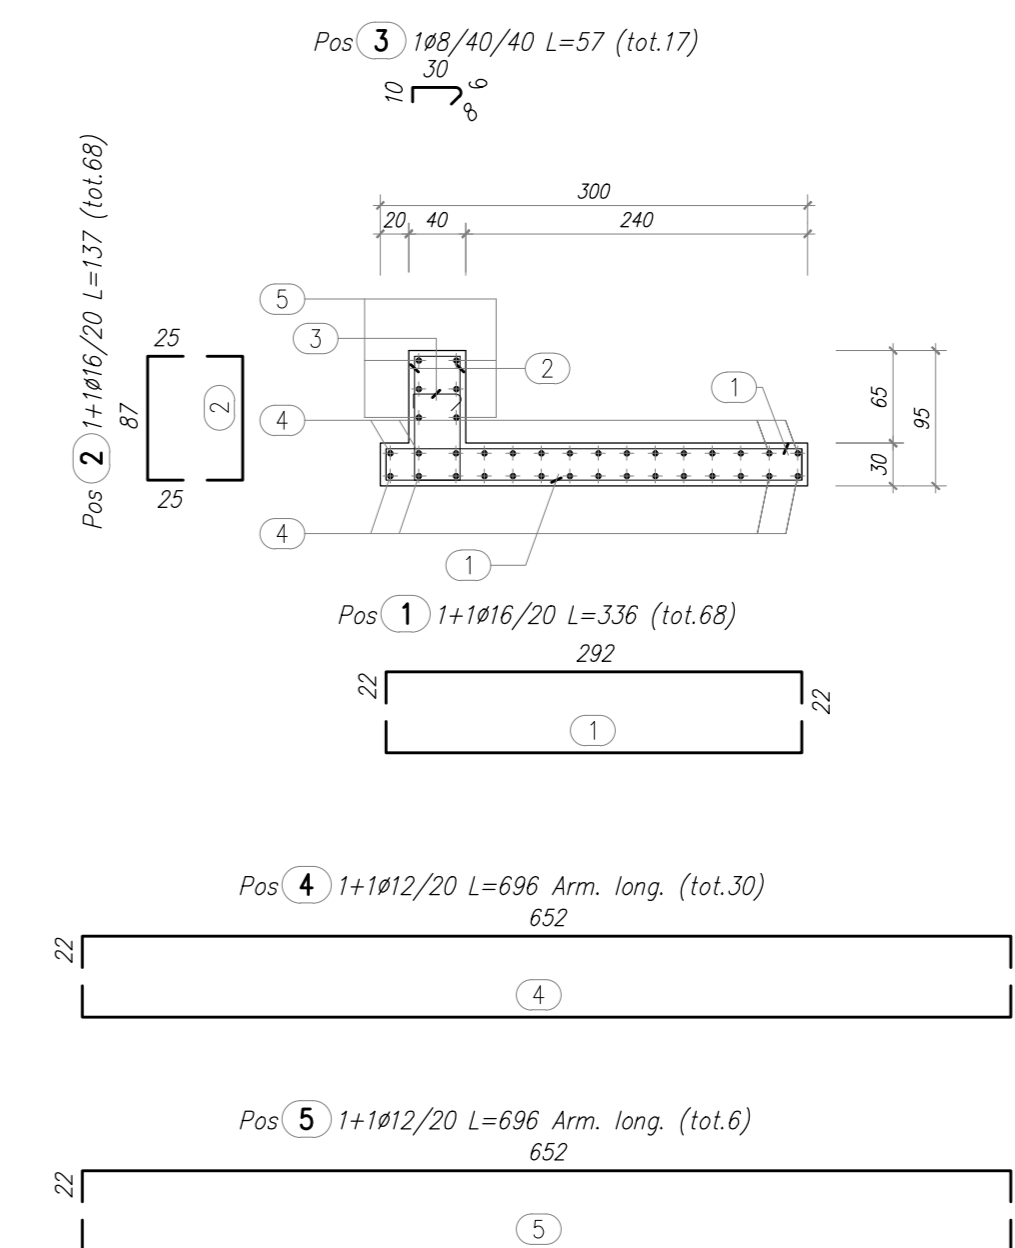

ARMATURA MURO AD U
SCATOLARE 600x350

SEZIONE TRASVERSALE A-A
SCALA 1:50

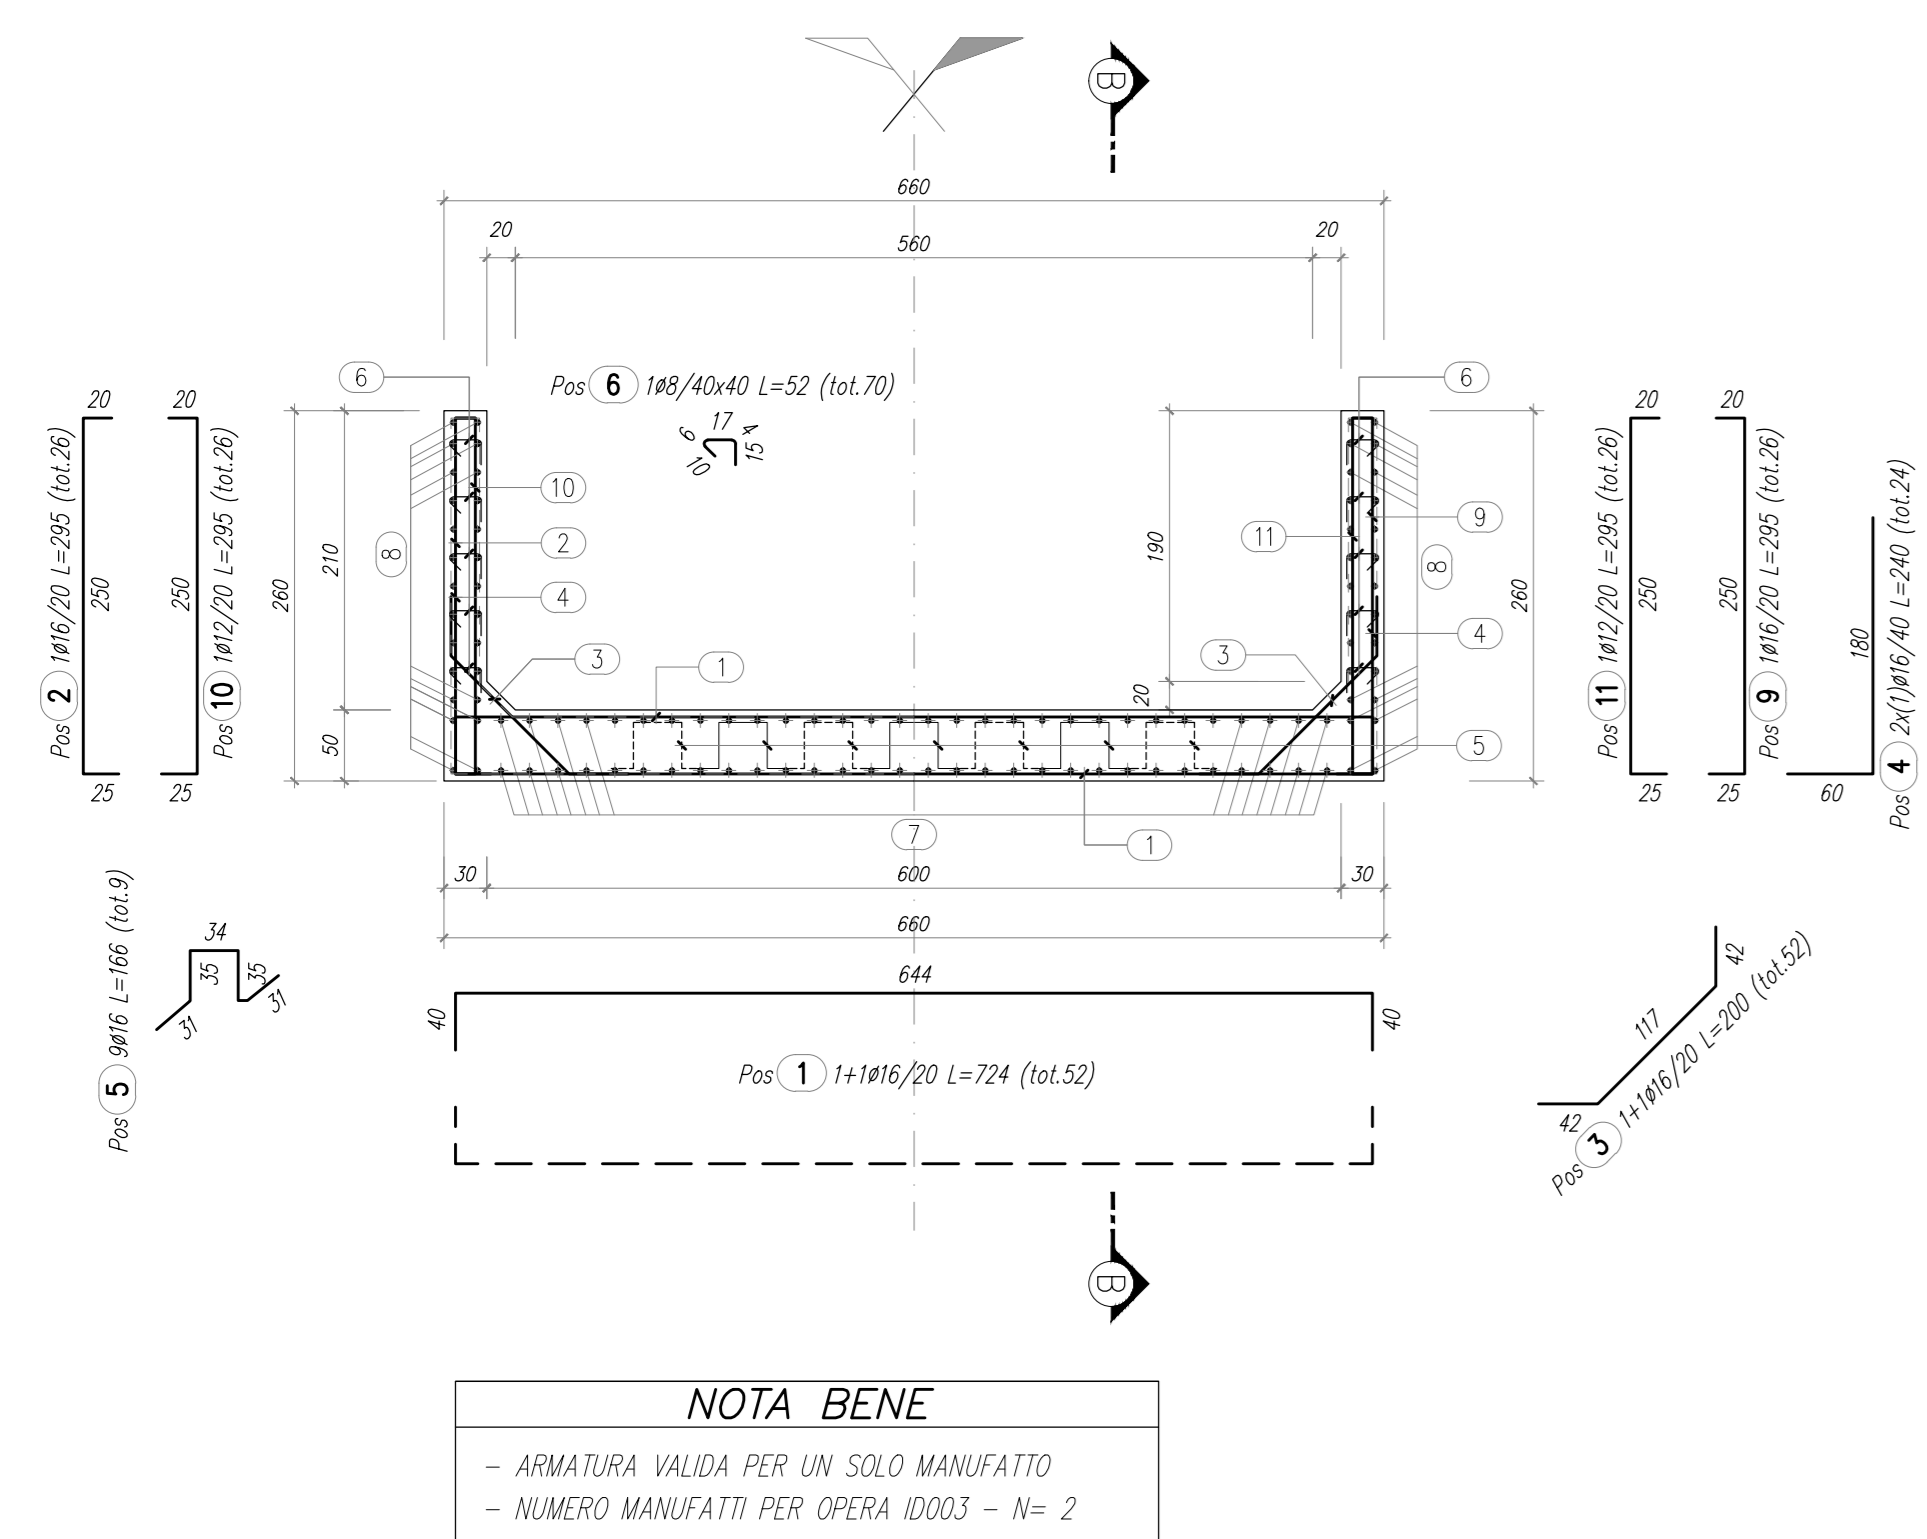

SEZIONE TRASVERSALE B-B
SCALA 1:50

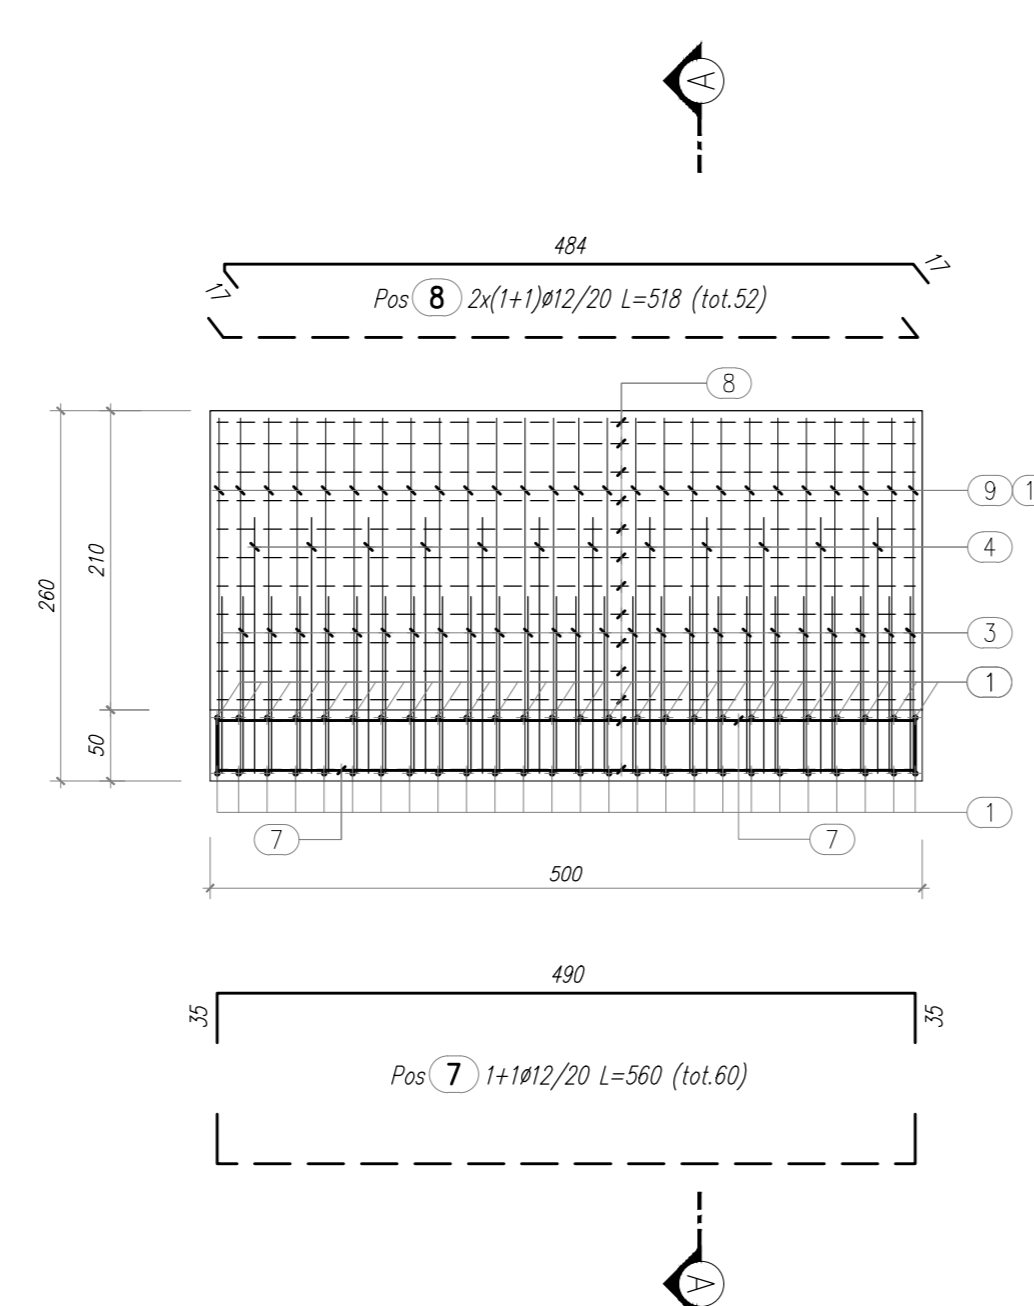


TABELLA FERRI

- MURO AD U IMBOCCO NORD/SUD						Opera: ID003	
POSIZIONE	N. PEZZI	Ø [mm]	L [cm]	L TOT [m]	PESO [kg]	SCHEMA PEGATURA [cm] (misure di filo esterno)	
1	52	16	724	376,48	594,09	[Diagram]	
2	26	16	295	76,70	121,03	[Diagram]	
3	52	16	200	104,15	164,34	[Diagram]	
4	24	16	240	57,60	90,89	[Diagram]	
5	9	16	166	14,94	23,57	[Diagram]	
6	70	8	52	36,55	14,44	[Diagram]	
7	60	12	560	336,00	298,17	[Diagram]	
8	52	12	518	269,20	239,05	[Diagram]	
9	26	16	295	76,70	121,03	[Diagram]	
10	26	12	295	76,70	68,11	[Diagram]	
11	26	12	295	76,70	68,11	[Diagram]	
PER UN SOLO MANUFATTO					1803,03	Kg	

RIEPILOGO DISTINTA FERRI - Acciaio tipo B450C		
Ø [mm]	Lunghezza [m]	Peso [kg]
8	36,55	14,44
12	758,60	673,63
16	706,56	1114,96
Peso totale del ferro kg		1803,03

POSIZIONE	N. PEZZI	Ø [mm]	L [cm]	L TOT [m]	PESO [kg]	SCHEMA PEGATURA [cm] (misure di filo esterno)	
1	68	16	336	228,50	360,57	[Diagram]	
2	68	16	137	93,16	147,01	[Diagram]	
3	17	8	57	9,61	3,80	[Diagram]	
4	30	12	696	208,80	185,41	[Diagram]	
5	6	12	696	41,76	37,08	[Diagram]	
PESO TOTALE:					733,87	x 2 elementi = 1467,75 kg	

RIEPILOGO DISTINTA FERRI - Acciaio tipo B450C		
Ø [mm]	Lunghezza [m]	Peso [kg]
8	9,61	3,80
12	250,56	222,50
16	321,66	507,58
Peso totale del ferro kg		733,87

MATRICE DI REVISIONE

REV	DATA	DESCRIZIONE MODIFICA

N.B. LA TAVOLA SOSTITUISCE QUELLA RELATIVA AL CODICE [] DEL PROGETTO ESECUTIVO

COLLEGAMENTO AUTOSTRADALE
DALMINE - COMO - VARESE - VALICO DEL GAGGIOLO E OPERE AD ESSO CONNESSE

TRATTE B1, B2, C, D, TRVA13+14, GREENWAY
AS BUILT

TRATTA B1
OPERE D'ARTE MINORI - OPERE IDRAULICHE
OPERE IDRAULICHE SUL CANALE DI GRONDA
ATTRAVERSAMENTO IDRAULICO DI VIA CARDUCCI
ARMATURA MURI


Redatto: Pianos Verificato: Di Sarco Approvato: Possati