



PIANTA FONDAZIONI  
SCALA 1:100

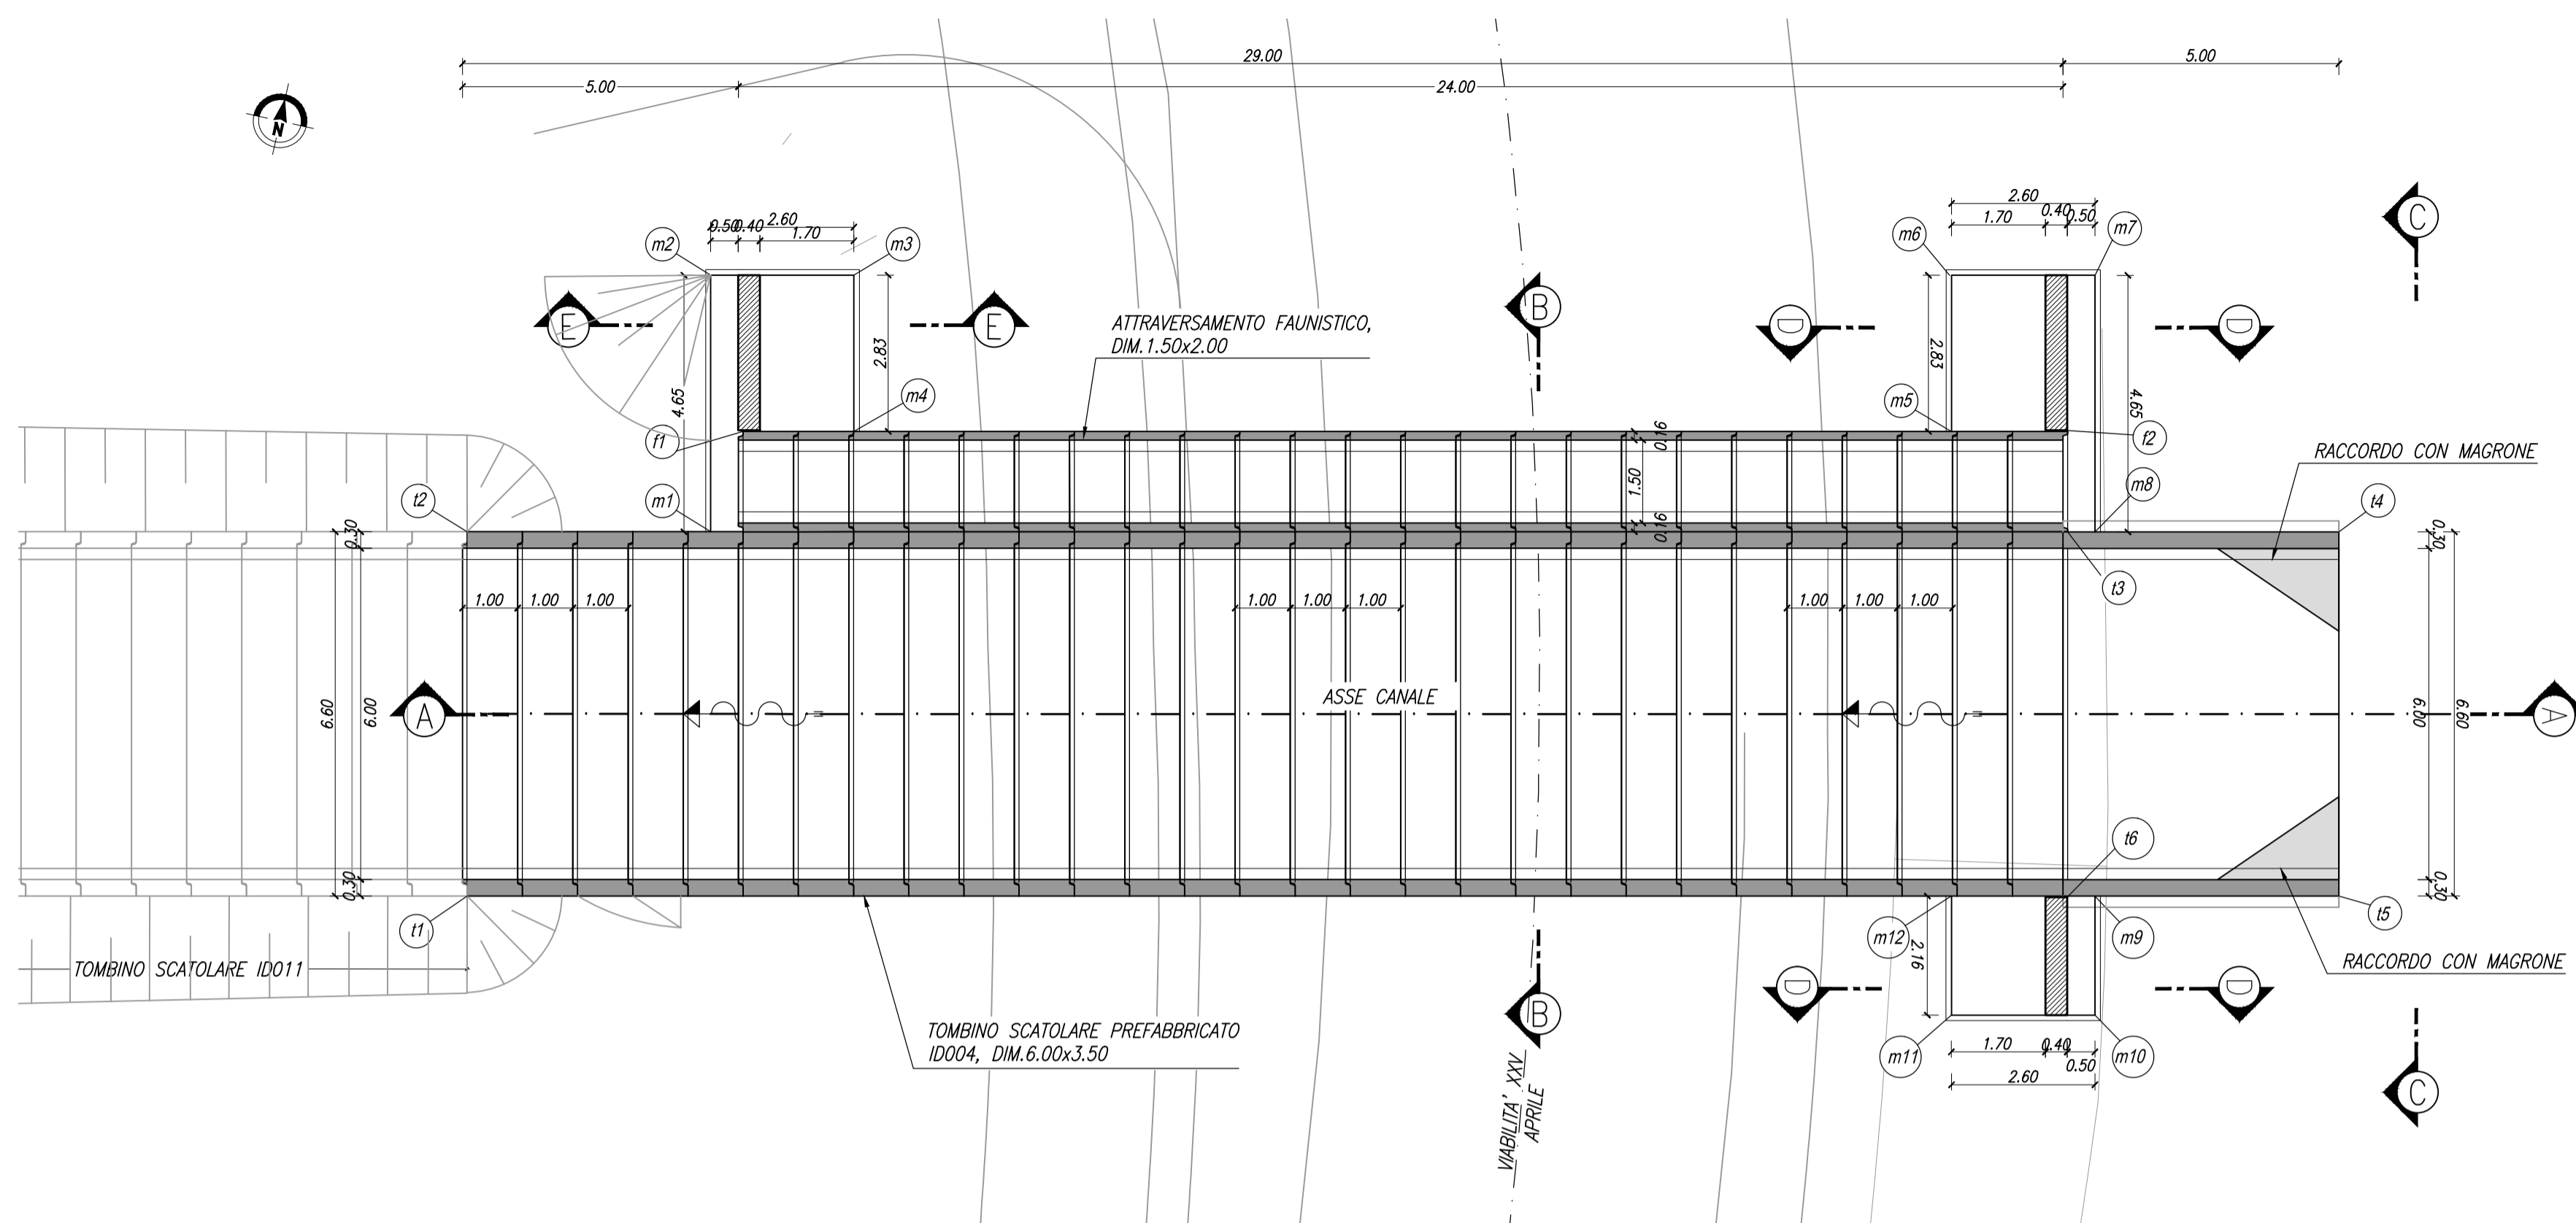

STRALCIO PLANIMETRICO  
SCALA 1:500

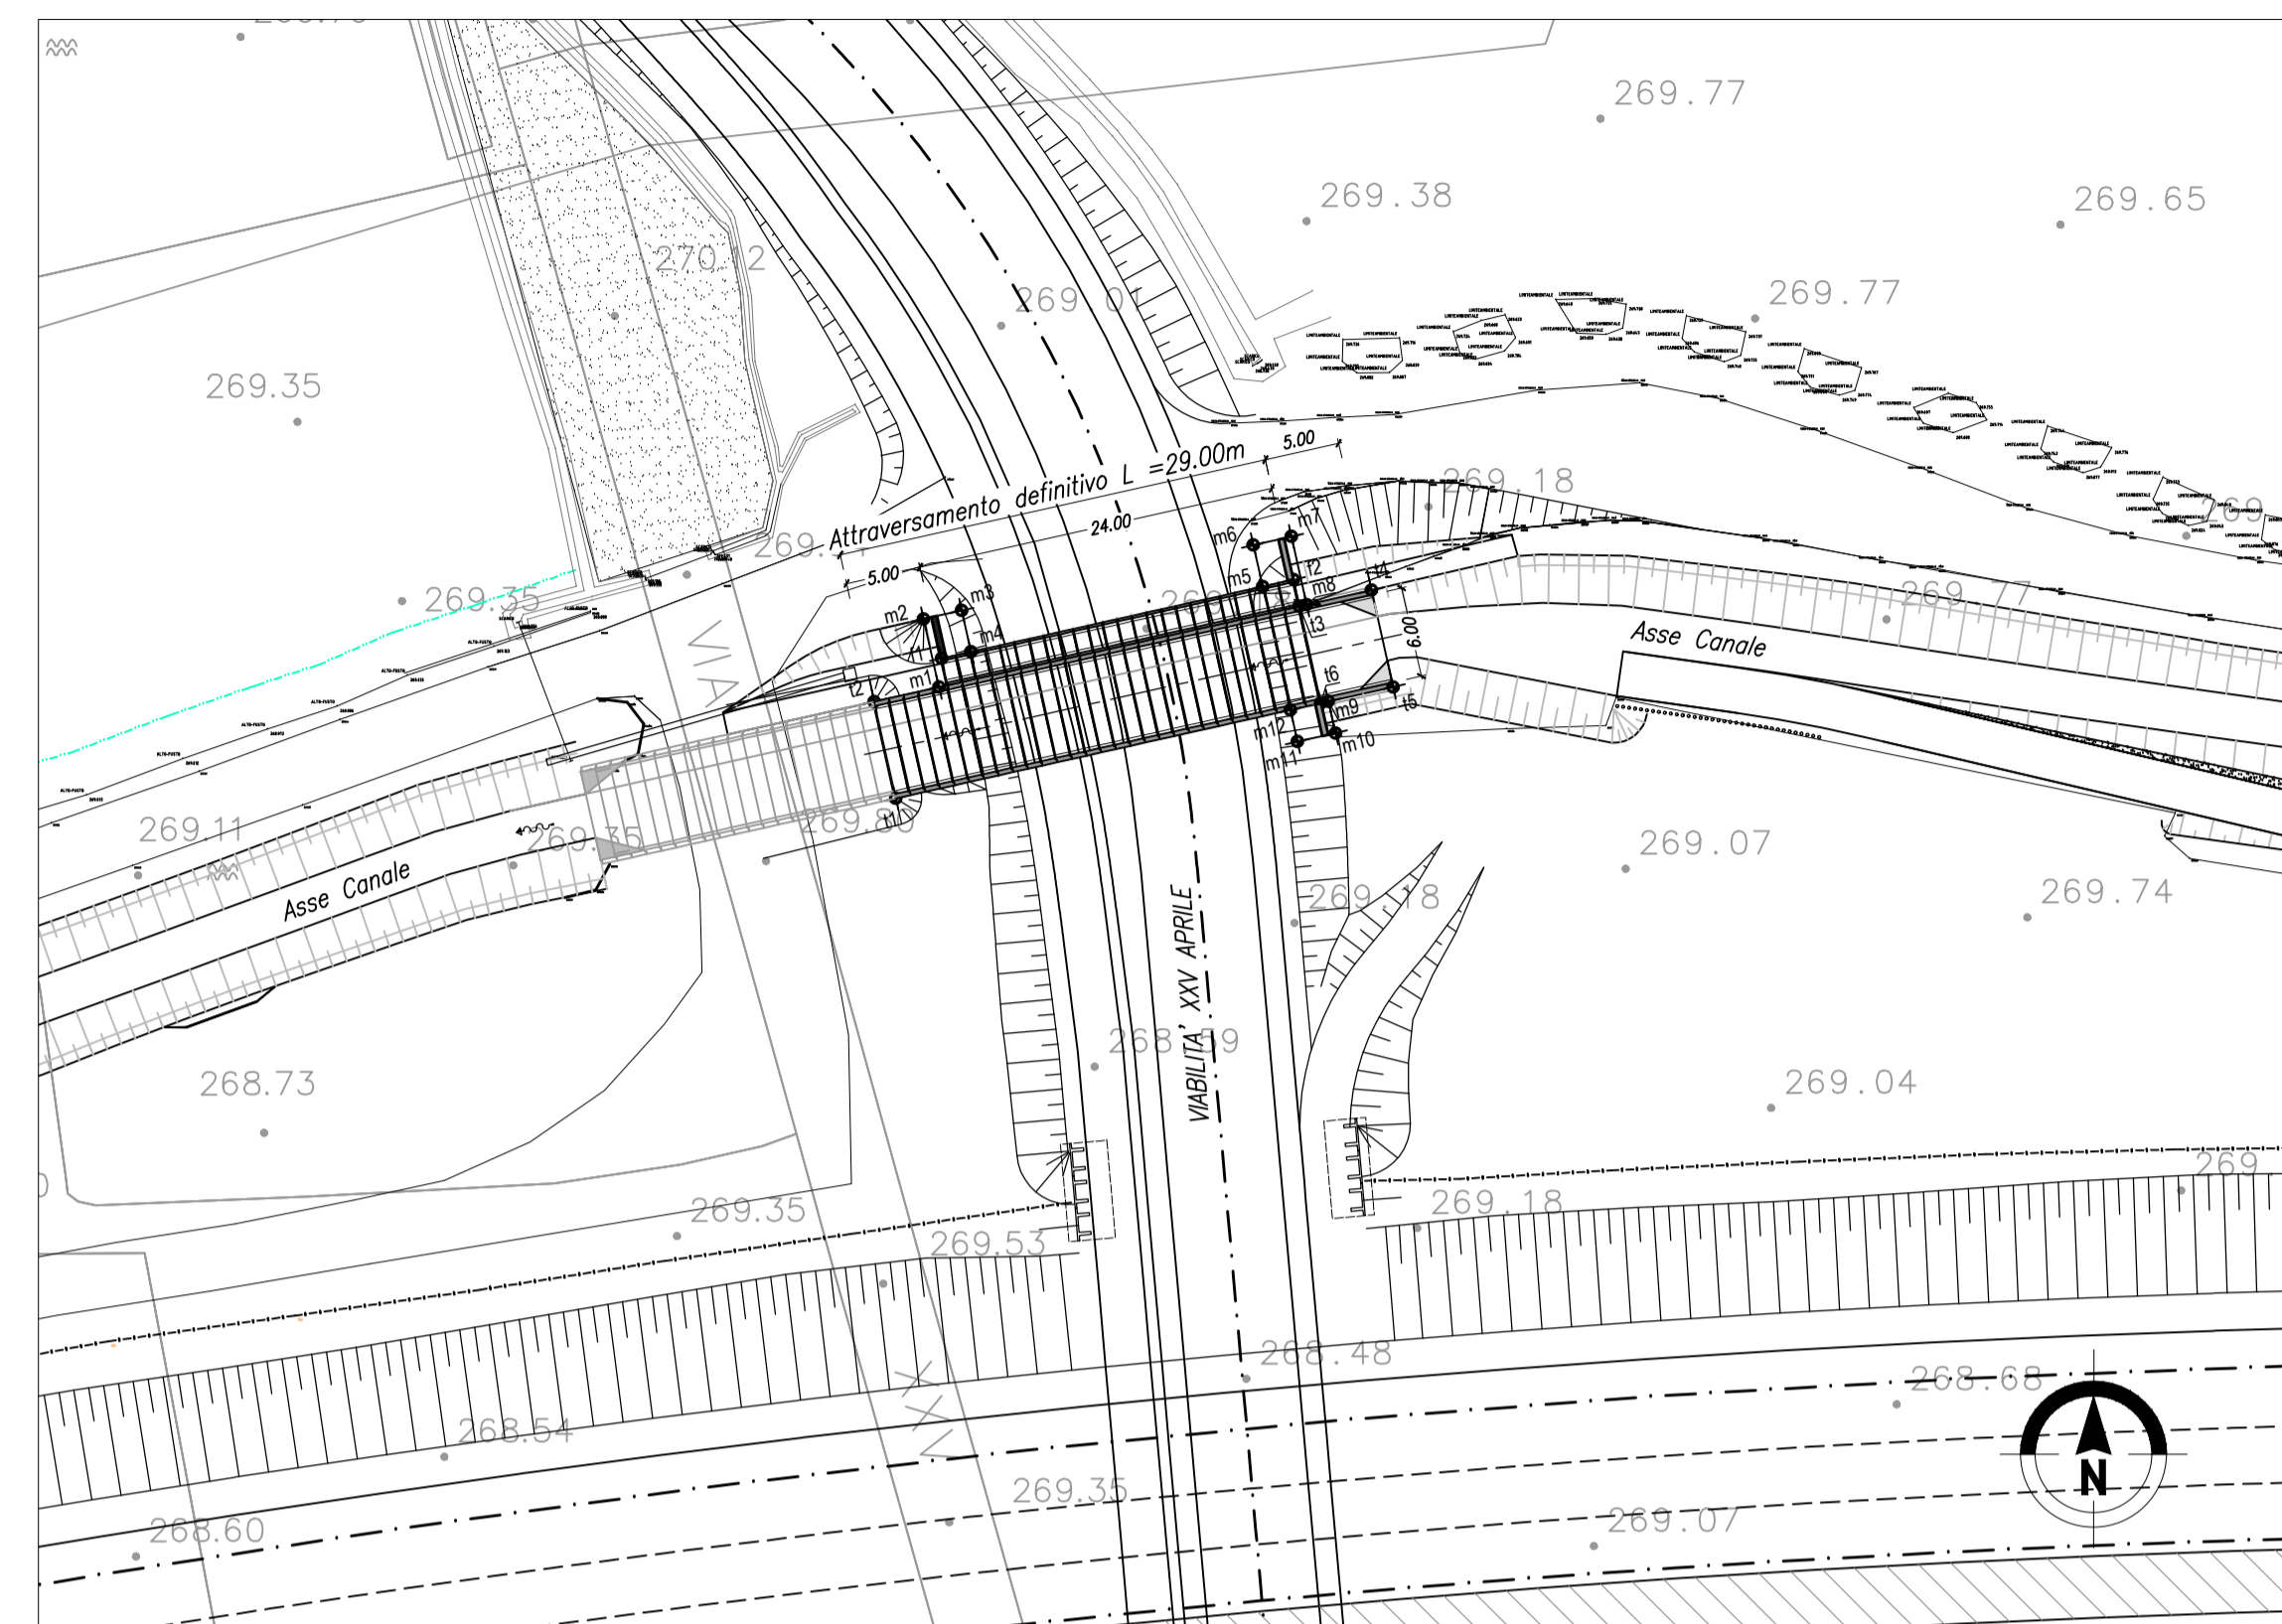

TRACCIAMENTO TOMBINO

PUNTI	COORDINATE X,Y	
	X(EST)	Y(NORD)
t1	X=140881.483	Y=246213.349
t2	X=140880.043	Y=246219.790
t3	X=140908.344	Y=246226.130
t4	X=140913.140	Y=246227.204
t5	X=140914.583	Y=246220.764
t6	X=140909.786	Y=246219.690


TRACCIAMENTO ATTRAV. FAUNISTICO

PUNTI	COORDINATE X,Y	
	X(EST)	Y(NORD)
f1	X=140884.526	Y=246222.659
f2	X=140907.946	Y=246227.906

TRACCIAMENTO MURI

PUNTI	COORDINATE X,Y	
	X(EST)	Y(NORD)
m1	X=140884.349	Y=246220.754
m2	X=140883.332	Y=246225.293
m3	X=140885.865	Y=246225.860
m4	X=140886.478	Y=246223.096
m5	X=140905.896	Y=246227.446
m6	X=140905.277	Y=246230.208
m7	X=140907.810	Y=246230.776
m8	X=140908.826	Y=246226.237
m9	X=140910.269	Y=246219.798
m10	X=140910.741	Y=246217.694
m11	X=140908.206	Y=246217.126
m12	X=140907.735	Y=246219.230

SEZIONE LONGITUDINALE A-A  
SCALA 1:100

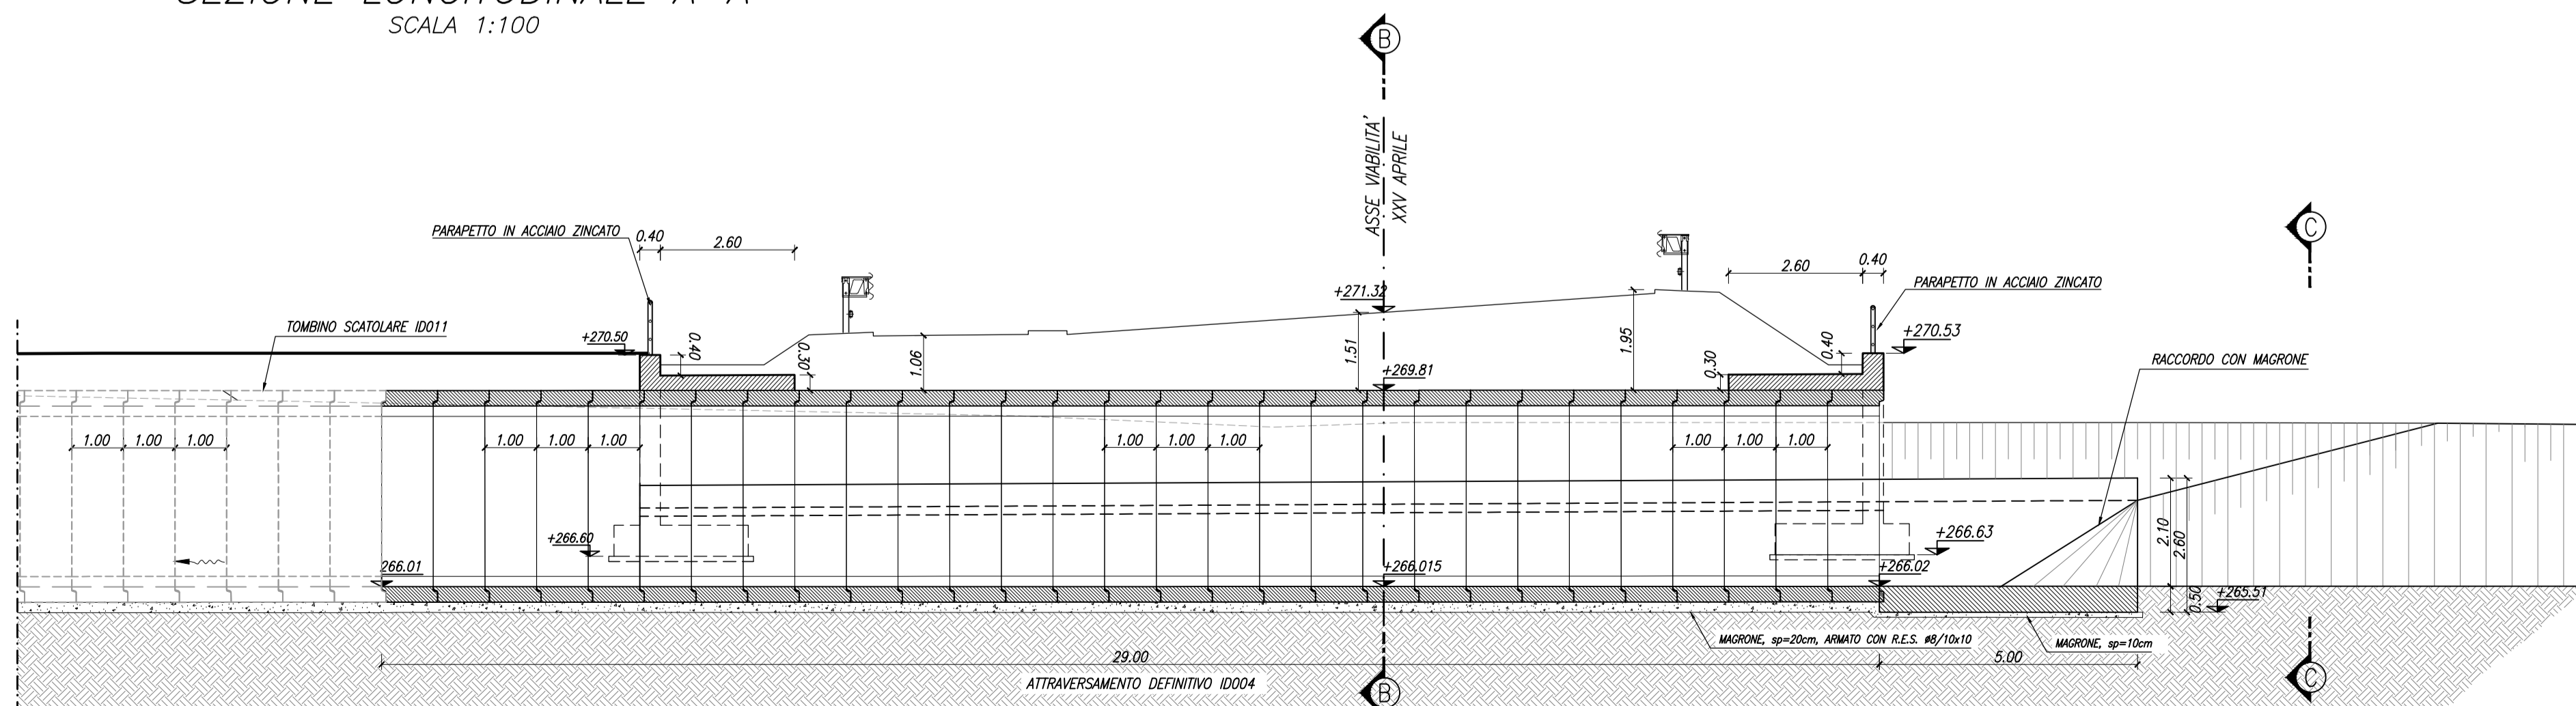

MATRICE DI REVISIONE

REV	DATA	DESCRIZIONE MODIFICA

N.B.: LA TAVOLA SOSTITUISCE QUELLA RELATIVA AL CODICE [ ] DEL PROGETTO ESECUTIVO

COLLEGAMENTO AUTOSTRADALE  
DALMINE - COMO - VARESE - VALICO DEL GAGGIOLO E OPERE AD ESSO CONNESSE  
CODICE C.U.P. F118060027007  
**TRATTE B1, B2, C, D, TRVA13+14, GREENWAY**  
**AS BUILT**  
TRATTA B1  
OPERE D'ARTE MINORI - OPERE IDRAULICHE  
OPERE IDRAULICHE SUL CANALE DI GRONDA  
ATTRAVERSAMENTO IDRAULICO VIA XXV APRILE  
PLANIMETRIA, PIANTE E SEZIONE LONGITUDINALE

IDENTIFICAZIONE ELABORATO  
CODICE PROGETTO: F001078  
WBS

IMPRESA  
RAGGRUPPAMENTO TEMPORANEO IMPRESE:  
Mandatario: STRABAG A.G.  
Mandatario: GLE Grandi Lavori Fincosit S.p.A.  
Mandatario: ICM S.p.A.  
Mandatario coadiuto: STRABAG S.p.A.

SE PROGETTO  
SE LOTTO  
SE ZONA  
SE OPERA  
SE TRATTO D'OPERA  
SE AMBITO  
SE PROGRESSIVO  
SE REVISIONE  
A 1 104 ID004 0 ON CA 001 E 01

DATA DESCRIZIONE REV  
Dicembre 2015 Emissione E 01  
Giugno 2018 Seconda Emissione E 01

PROGETTISTA - PROGETTO ESECUTIVO DI DETTAGLIO  
RAGGRUPPAMENTO TEMPORANEO PROGETTISTI:  
Mandatario: 3TI PROGETTI ITALIA S.p.A.  
Mandatario: GP Progettazione e gestione progetti di infrastruttura  
Mandatario: Arch. Salvatore Vermiglio

CONCEDENTE  
CONCESSIONARI AUTOSTRADALI LOMBARDE

RESPONSABILE DI PROGETTO ED INCARICATO DELL'INTEGRAZIONE FRA LE VARIE PRESTAZIONI:  
Ing. Alberto Cecchini

CONCESSIONARIO  
Autostradale Pedemontana Lombardia  
Direttore Tecnico: Ing. Giuseppe Samba  
Referente Tecnico: Arch. Giovanni Cambi

ELABORAZIONE PROGETTUALE  
PROGETTISTA:  
3TI PROGETTI ITALIA S.p.A.  
DIRETTORE TECNICO:  
Ing. Stefano Jacopi Presenti  
Ordine degli Ingegneri Provincia di Roma n. 20809

APPROVATO  
Autostradale Pedemontana Lombardia  
Direttore dei Lavori: Ing. Francesco Dominico

Redatto: Matigro Verificato: Di Sanzo Approvato: Possati