



CARPENTERIA ATTRAVERSAMENTO FAUNISTICO  
SEZIONE LONGITUDINALE  
SCALA 1:50


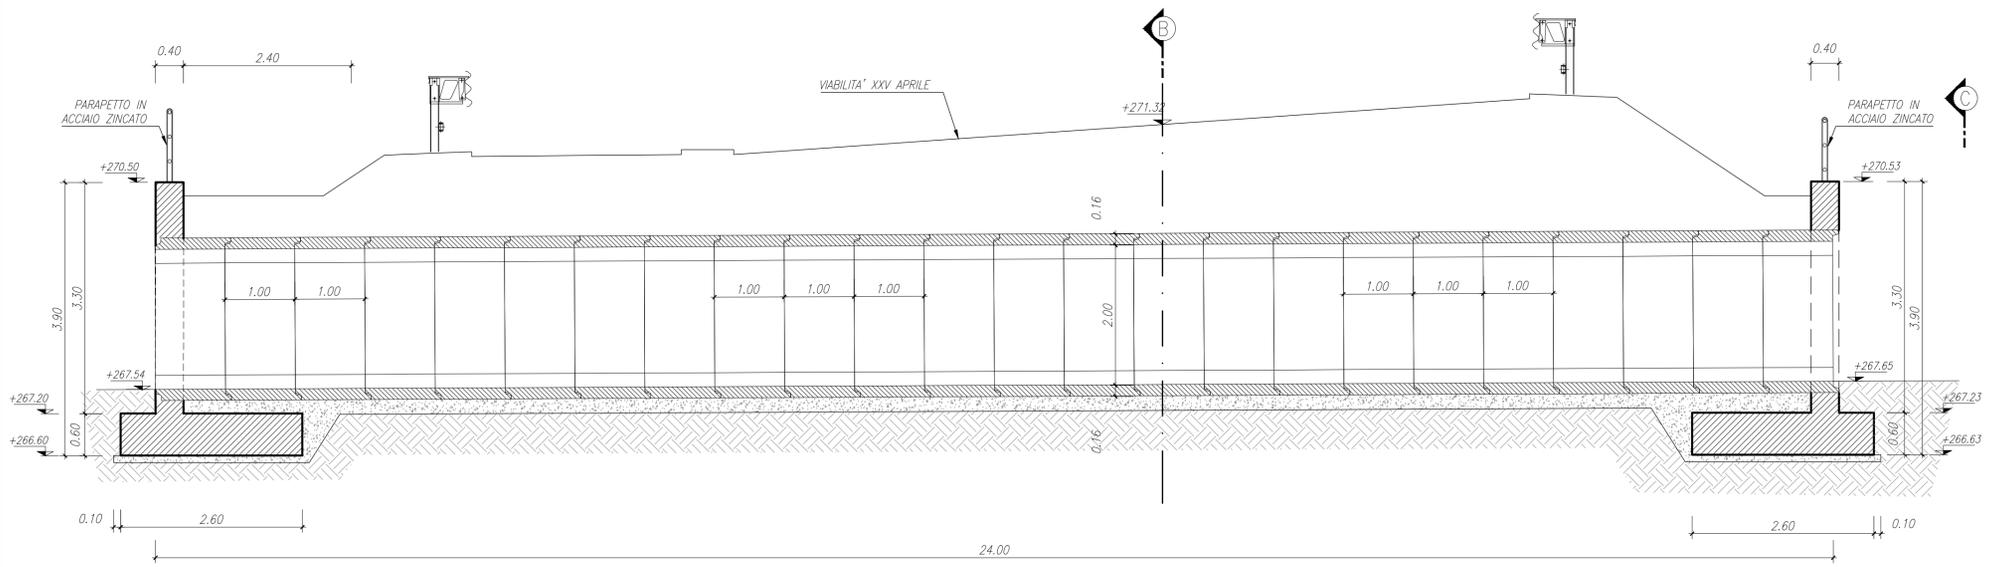


CARPENTERIA IMBOCCO OVEST  
SEZIONE E-E  
SCALA 1:50


CARPENTERIA IMBOCCO EST  
SEZIONE D-D  
SCALA 1:50

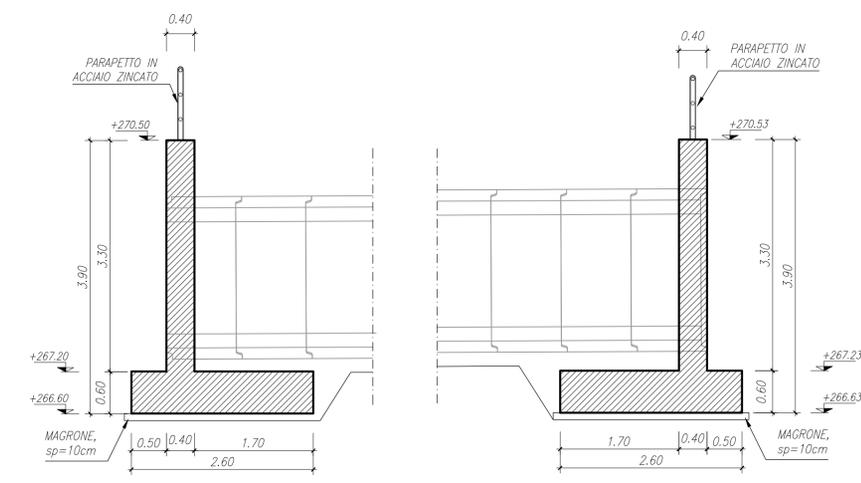


SEZIONE TRASVERSALE B-B  
SCALA 1:50

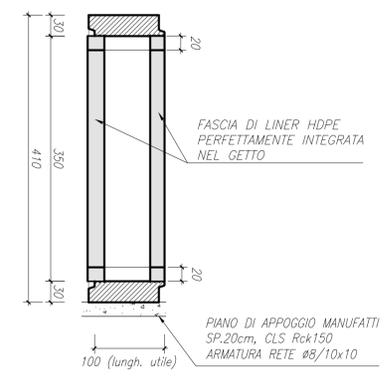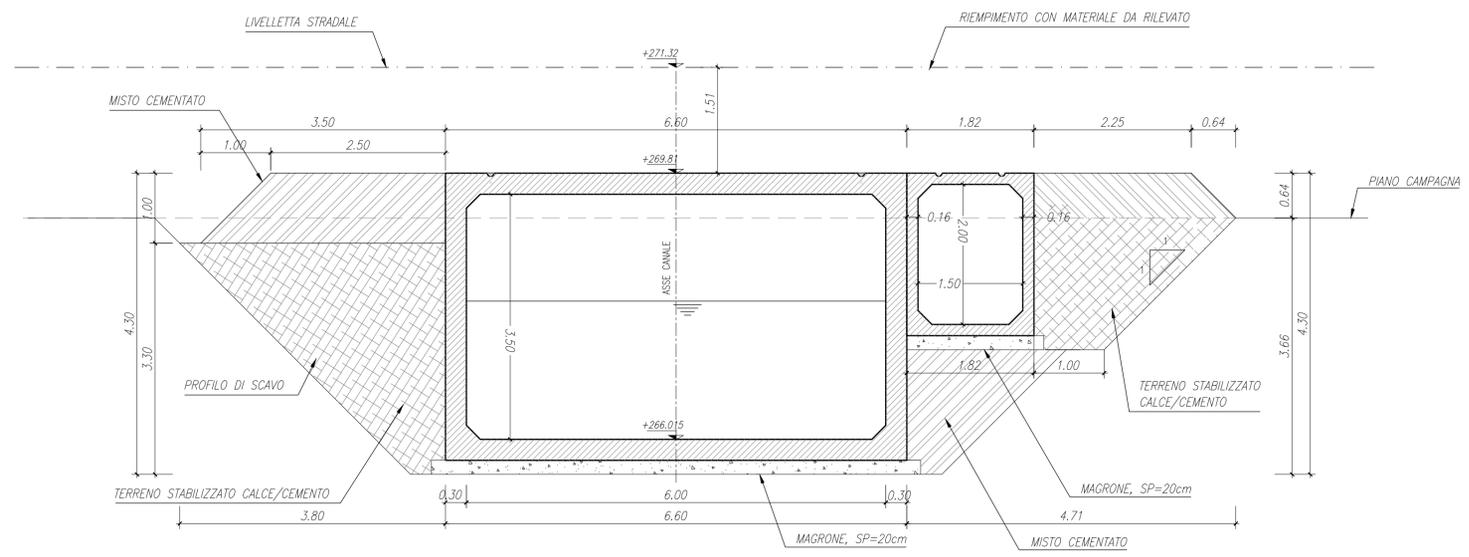

SEZIONE C-C  
SCALA 1:50

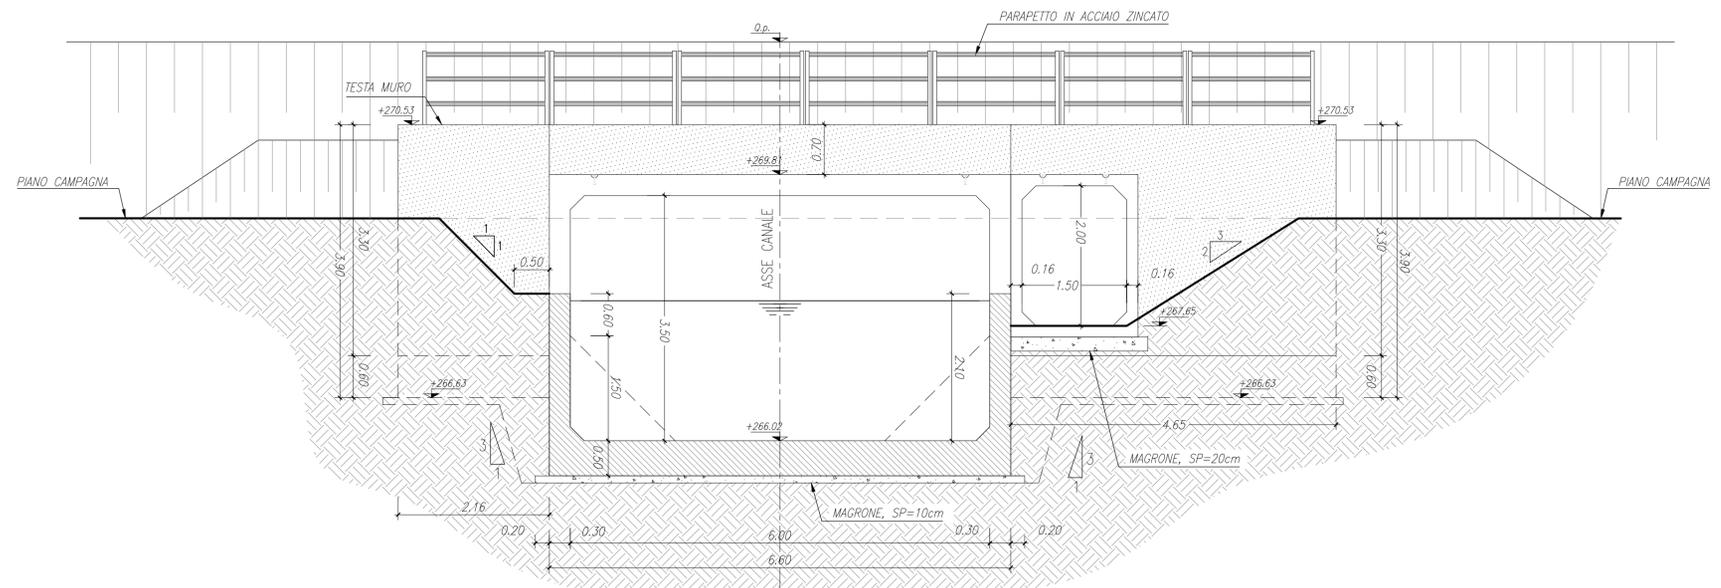

PARTICOLARE INCASTRO SCATOLARE  
Sp=30cm  
SCALA 1:5

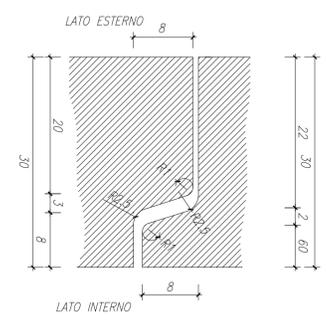

MATRICE DI REVISIONE

REV	DATA	DESCRIZIONE MODIFICA

N.B.: LA TAVOLA SOSTITUISCE QUELLA RELATIVA AL CODICE [E] DEL PROGETTO ESECUTIVO

CONCESSIONARI AUTOSTRADALI LOMBARDE  
COLLEGAMENTO AUTOSTRADALE DALMINE - COMO - VARESE - VALICO DEL GAGGIOLO E OPERE AD ESSO CONNESSE  
CODICE C.U.P. F1180600270007  
TRATTE B1, B2, C, D, TRVA13+14, GREENWAY  
**AS BUILT**  
TRATTA B1  
OPERE D'ARTE MINORI - OPERE IDRAULICHE  
OPERE IDRAULICHE SUL CANALE DI GRONDA  
ATTRAVERSAMENTO IDRAULICO VIA XXV APRILE  
SEZIONI TRASVERSALI E PARTICOLARI

IMPRESA  
RAGGRUPPAMENTO TEMPORANEO IMPRESE:  
Mandatario: STRABAG A.G.  
Mandante: GLF Grandi Lavori Fincosit S.p.A.  
Mandato: Impresa costruzioni Giuseppe Maltauro S.p.A.  
Mandatario cooptato: STRABAG S.p.A.

CONCEDENTE  
CONCESSIONARI AUTOSTRADALI LOMBARDE

CONCESSIONARIO  
Direttore Tecnico: Ing. Enrico Anzi  
Responsabile Tecnico: Arch. Giovanni Carro

APPROVATO  
Il Direttore dei Lavori: Ing. Francesco Domenico

PROGETTISTA - PROGETTO ESECUTIVO DI DETTAGLIO  
RAGGRUPPAMENTO TEMPORANEO PROGETTISTI:  
Mandatario: 3TI PROGETTI ITALIA  
Mandante: GP  
Mandato: Arch. Salvatore Vermiglio

RESPONSABILE DI PROGETTO ED INCARICATO DELL'INTEGRAZIONE FRA LE VARIE PRESTAZIONI:  
Ing. Alberto Cecchini

ELABORAZIONE PROGETTUALE  
PROGETTISTA:  
3TI PROGETTI ITALIA S.p.A.  
DIRETTORE TECNICO  
Ing. Stefano Luca Possati  
Ordine degli Ingegneri Provincia di Roma n. 20809

Redatto: Malorgio Verificato: Di Sanzo Approvato: Possati