

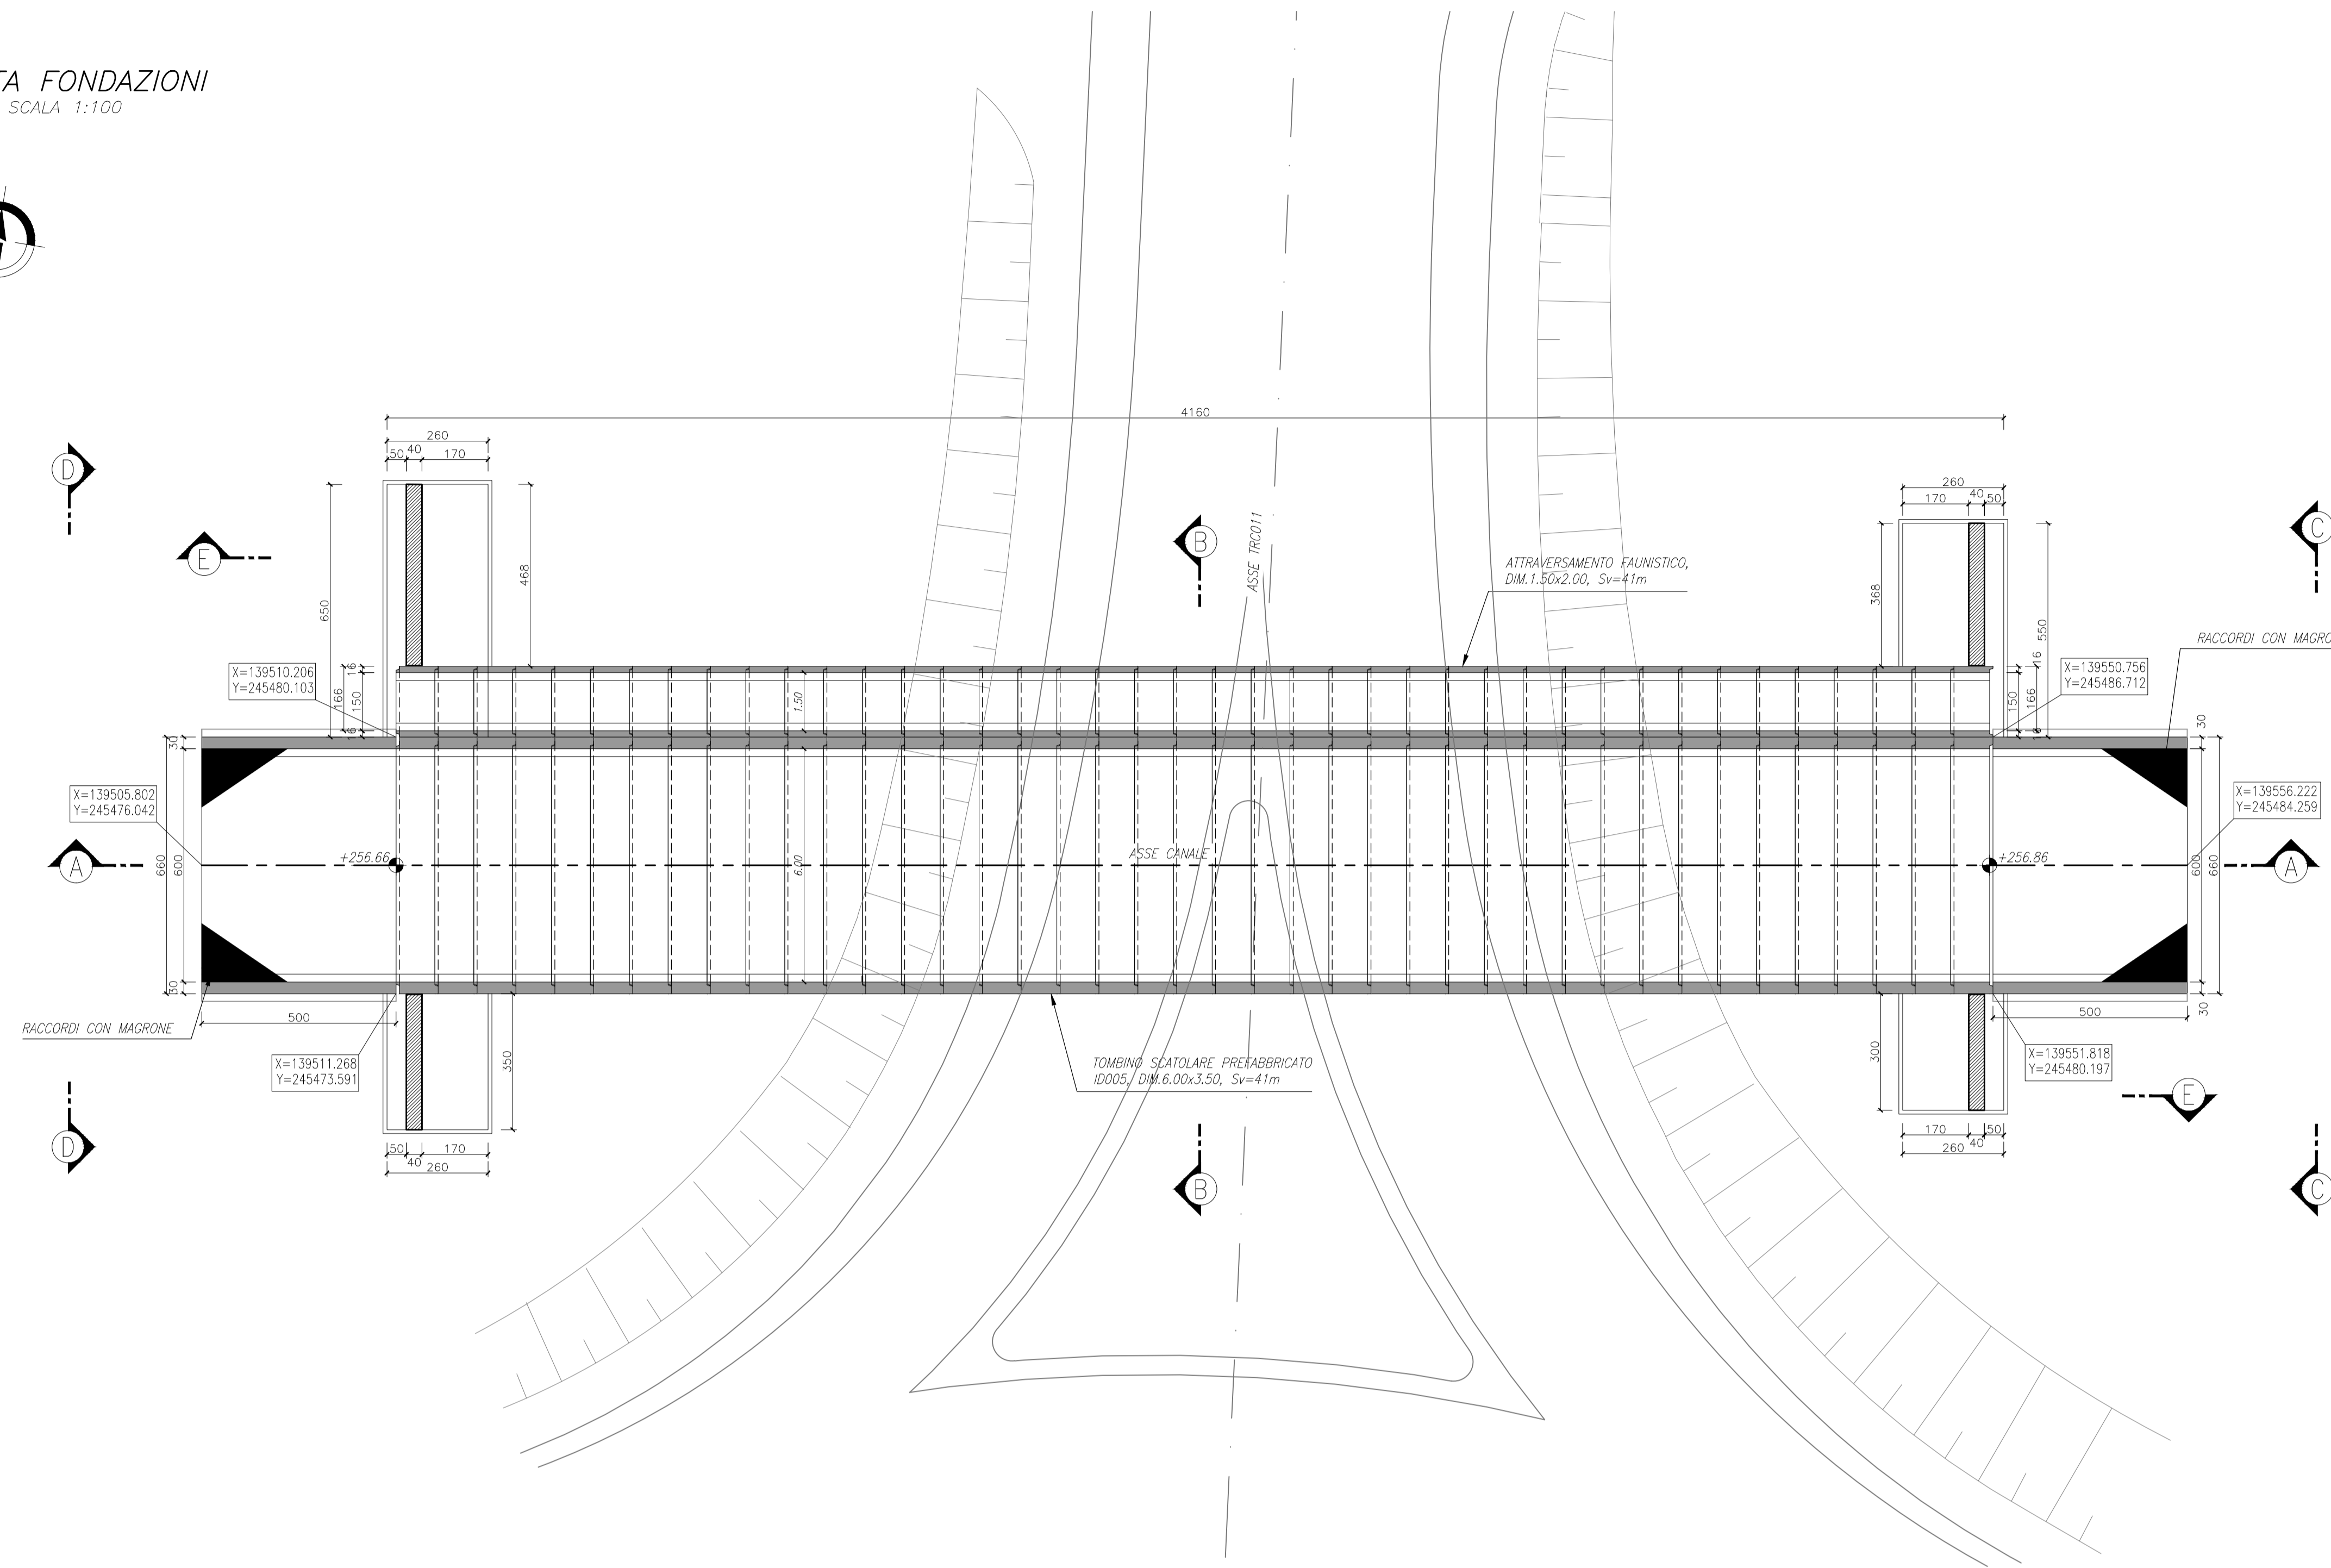


PIANTA FONDAZIONI
SCALA 1:100

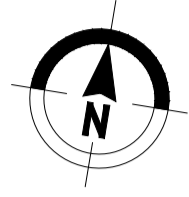


STRALCIO PLANIMETRICO
SCALA 1:500

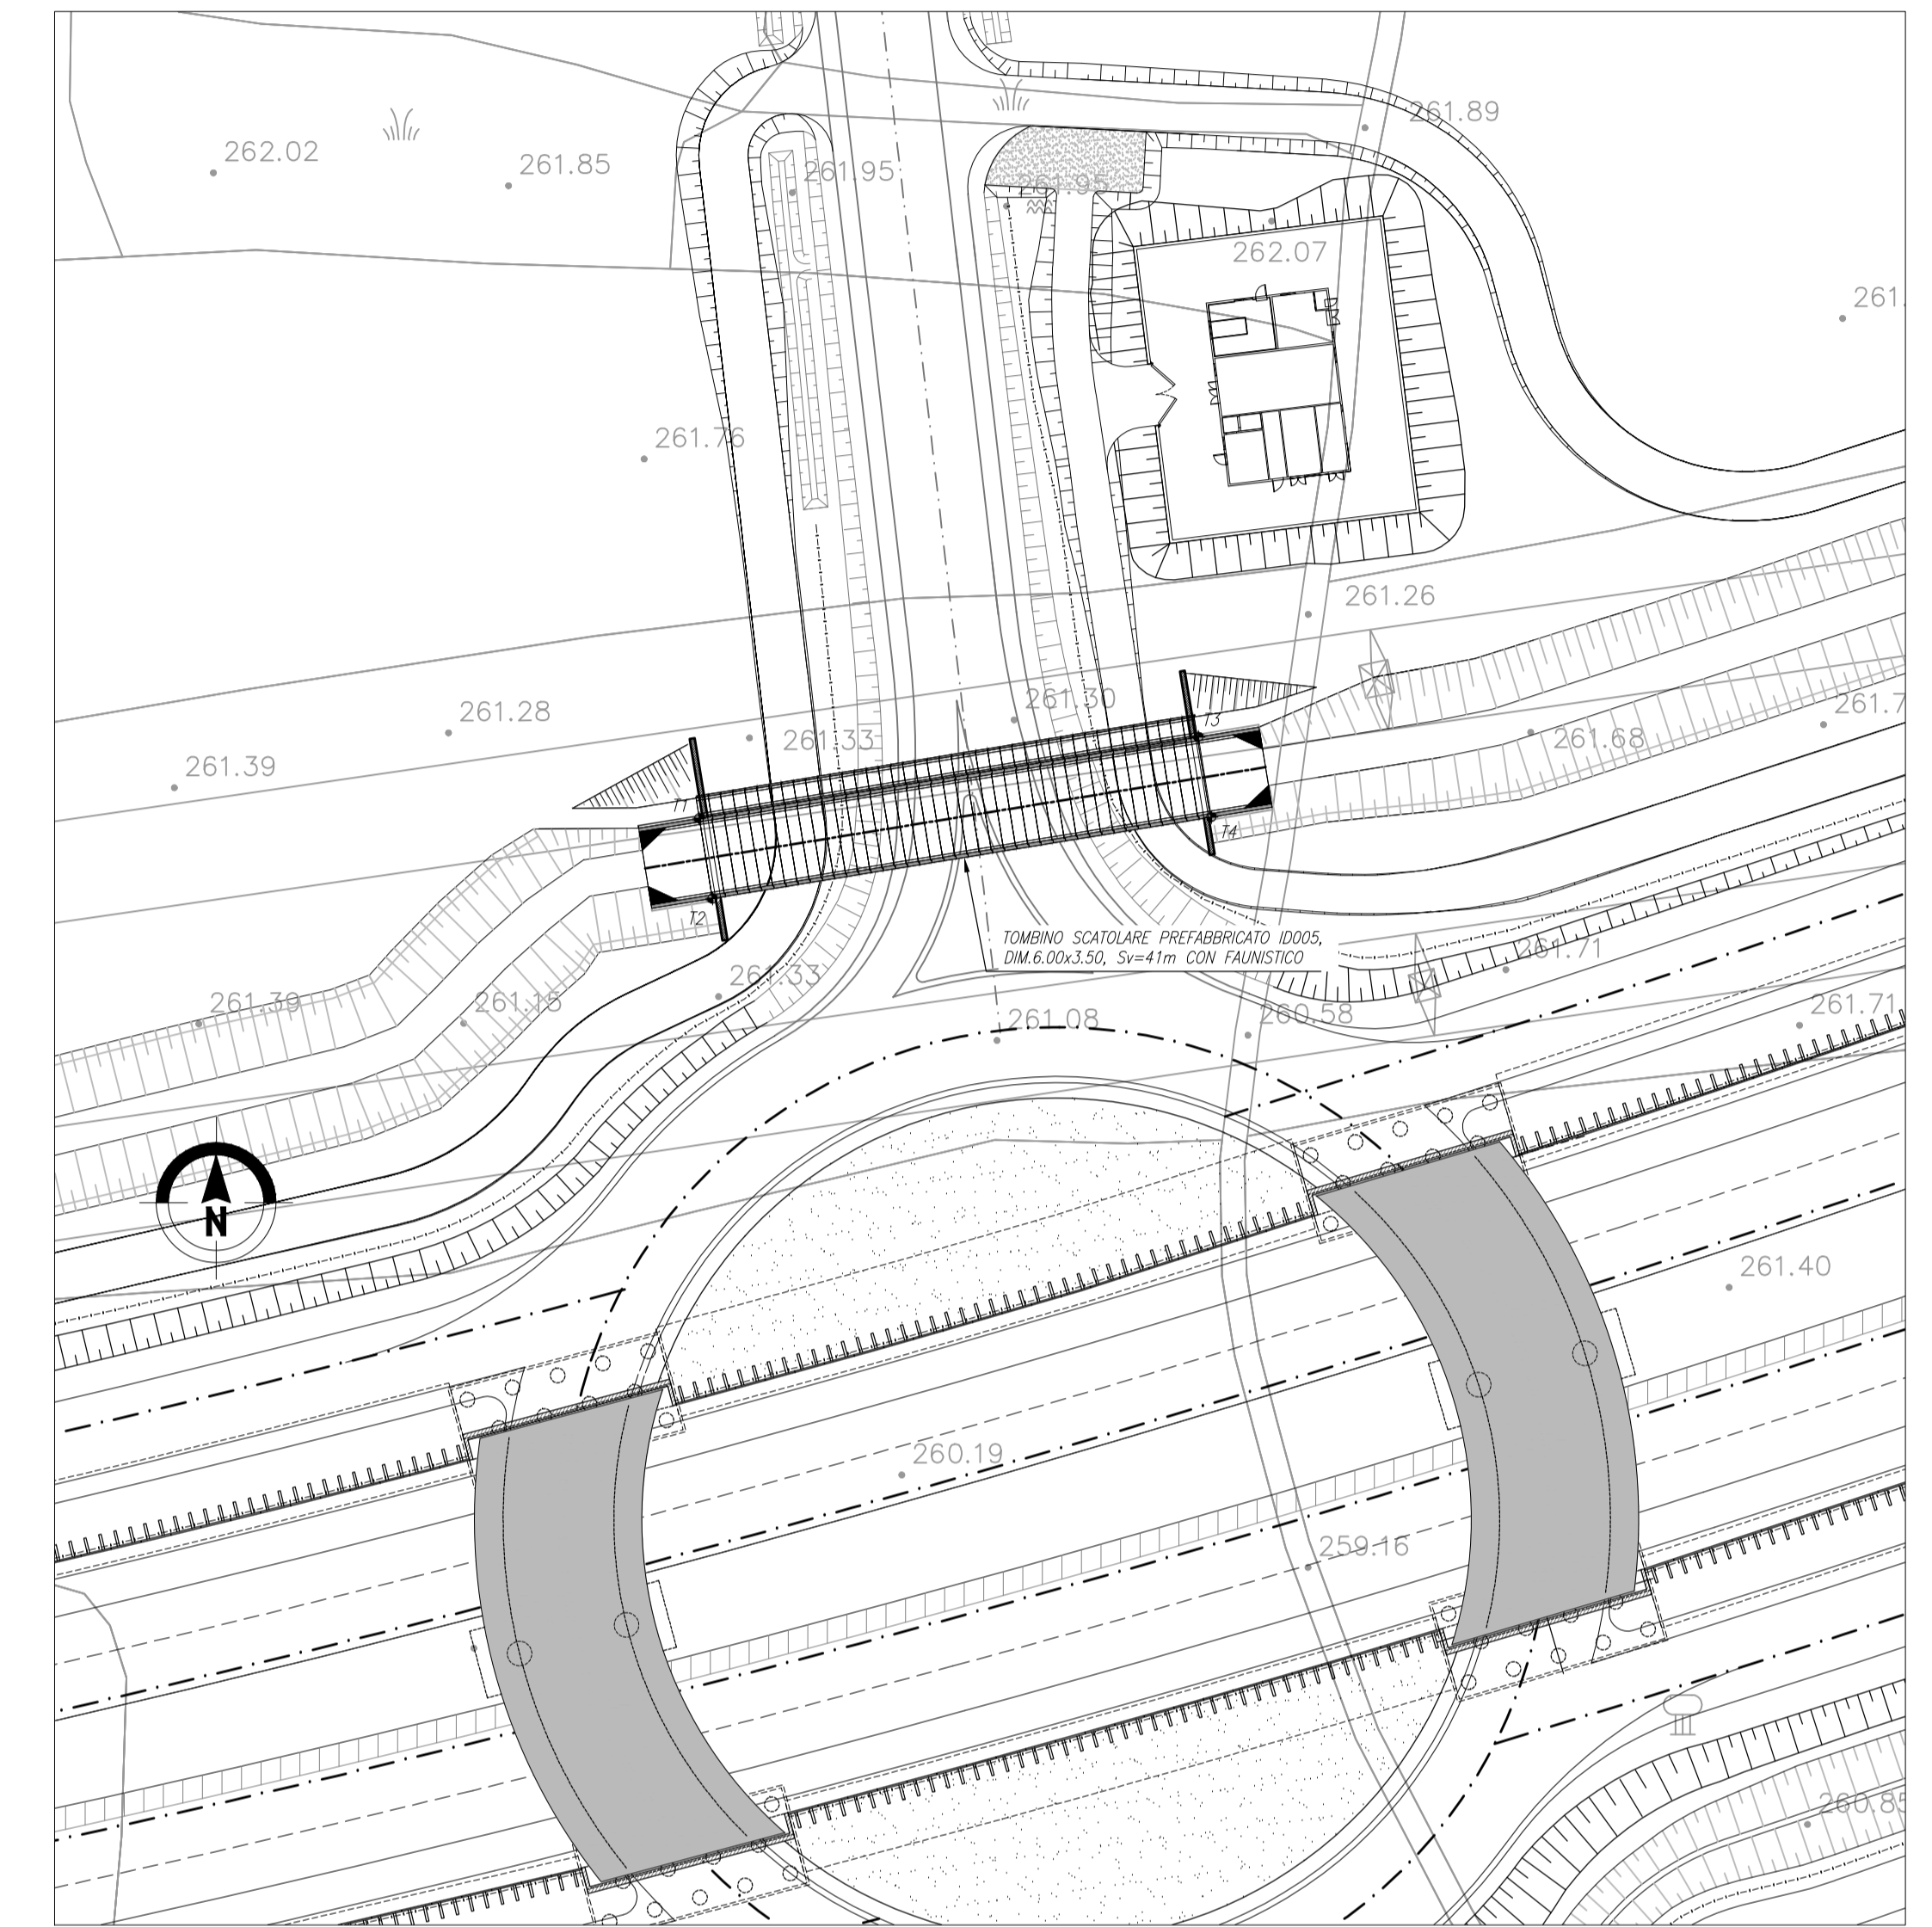

PUNTI	COORDINATE X,Y,Z		
	(NORD)	(EAST)	(M)
1	X=139510.208	Y=245480.103	Z= +256.66
2	X=139511.268	Y=245473.591	Z= +256.66
3	X=139550.756	Y=245486.712	Z= +256.86
4	X=139551.818	Y=245480.197	Z= +256.86

SEZIONE LONGITUDINALE A-A
SCALA 1:100

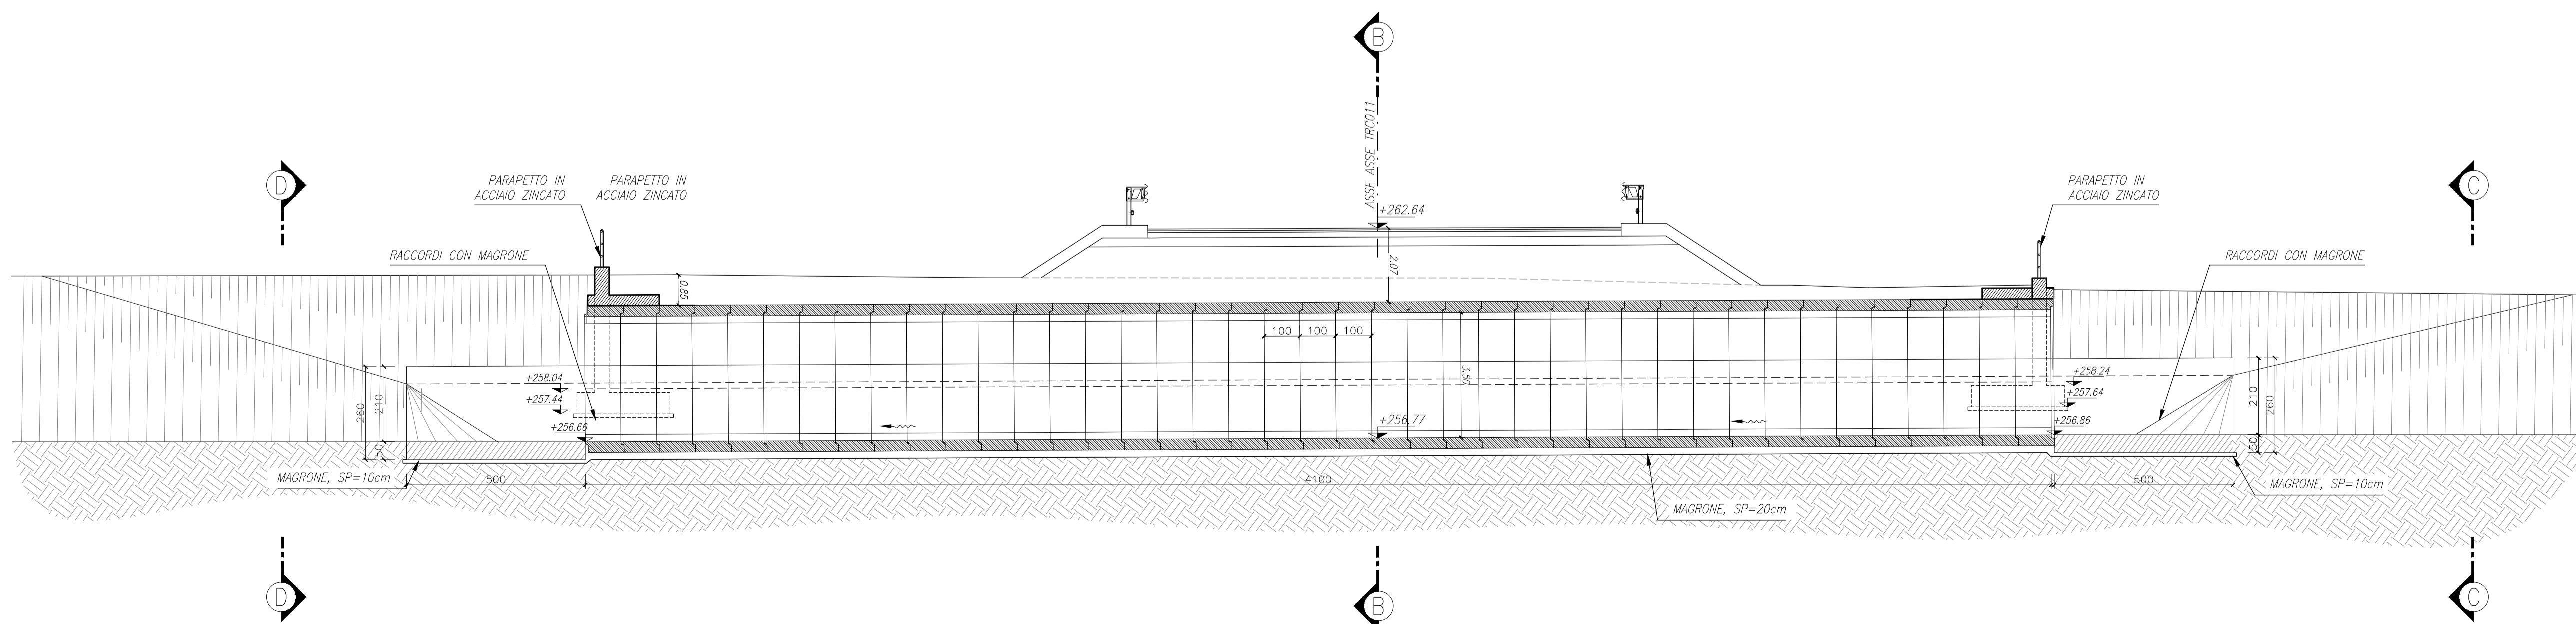

MATRICE DI REVISIONE

REV	DATA	DESCRIZIONE MODIFICA

N.B.: LA TAVOLA SOSTITUISCE QUELLA RELATIVA AL CODICE [] DEL PROGETTO ESECUTIVO

COLLEGAMENTO AUTOSTRADALE DALMINE - COMO - VARESE - VALICO DEL GAGGIOLO E OPERE AD ESSO CONNESSE
CODICE C.U.P. P11890027007

TRATTE B1, B2, C, D, TRATTA 13+14, GREENWAY
AS BUILT
TRATTA B1
OPERE D'ARTE MINORI - OPERE IDRAULICHE
OPERE IDRAULICHE SUL CANALE DI GRONDA
ATTRAVERSAMENTO IDRAULICO TRC011
PLANIMETRIA, PIANTE E SEZIONI LONGITUDINALI

FASE PROGETTUALE	LOTTO	ZONA	OPERA	TRATTO D'OPERA	AMBITO	PROBLEMATICA	REVISIONE
A	1	LUS	0005	D	ON	CA	001 E

Scalo: vno

DATA	DESCRIZIONE	REV	PROGETTISTA - PROGETTO ESECUTIVO DI DETTAGLIO
02/08/2015	Emisione	1	RAGGRUPPAMENTO TEMPORANEO PROGETTISTI:

CONCEDENTE	CONCESSIONARIO	LABORAZIONE PROGETTUALE
CONSORZIO AUTOSTRADALI LOMBARDE Direzione Tecnica Ing. Enrico Anzi Ing. Stefano Carrà	STRABAG Direzione Tecnica Ing. Francesco Corrado	STRABAG Direzione Tecnica Ing. Stefano Carrà Ing. Salvatore Vegetti

RESPONSABILE DI PROGETTO ED INCARICATO DELL'INTEGRAZIONE FRA LE VARIE PRESTAZIONI:
Ing. Alberto Cecchini

PROGETTISTA:
STI PROGETTI ITALIA S.p.A.

LABORAZIONE PROGETTUALE:
STI PROGETTI ITALIA S.p.A.

CONTRATTORE:
STI ITALIA S.p.A.
DIREZIONE TECNICA
Ing. Stefano Carrà
Ing. Salvatore Vegetti
Provincia di Roma n. 20809

Redatto: Magro Verificato: Di Sano Approvato: Possati