




SEZIONE C-C  
SCALA 1:50

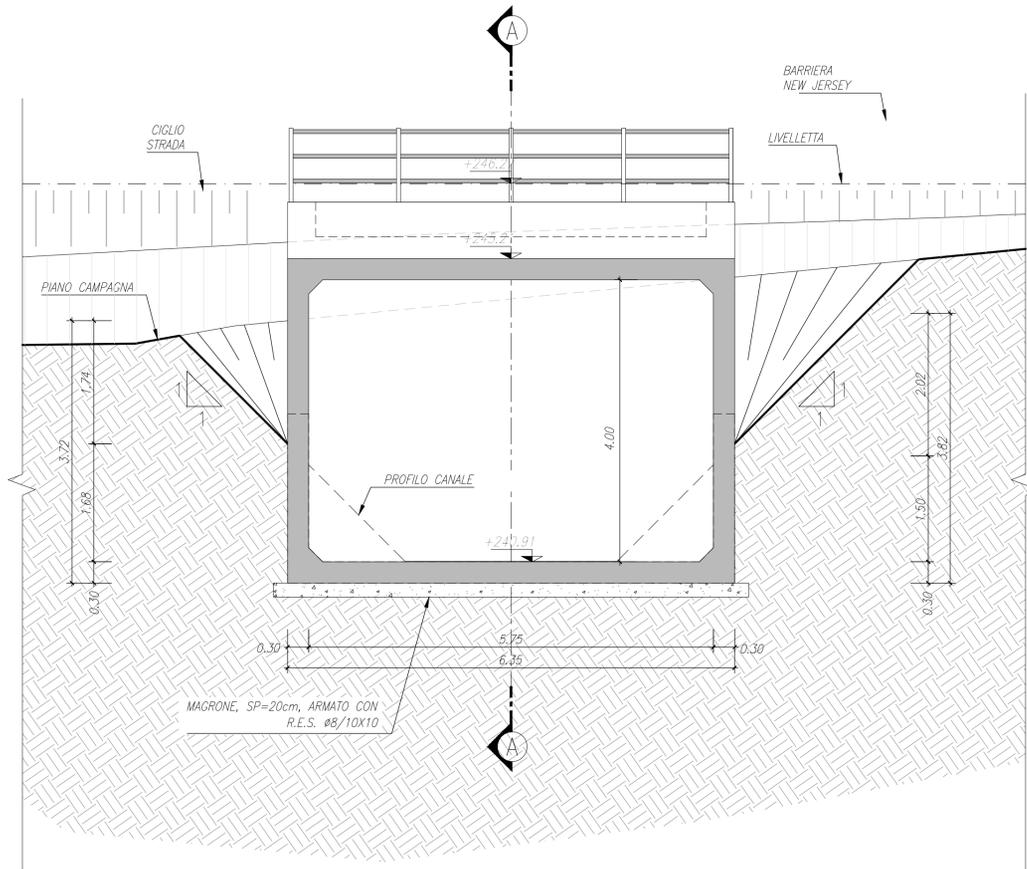

SEZIONE TRASVERSALE  
SCALA 1:50

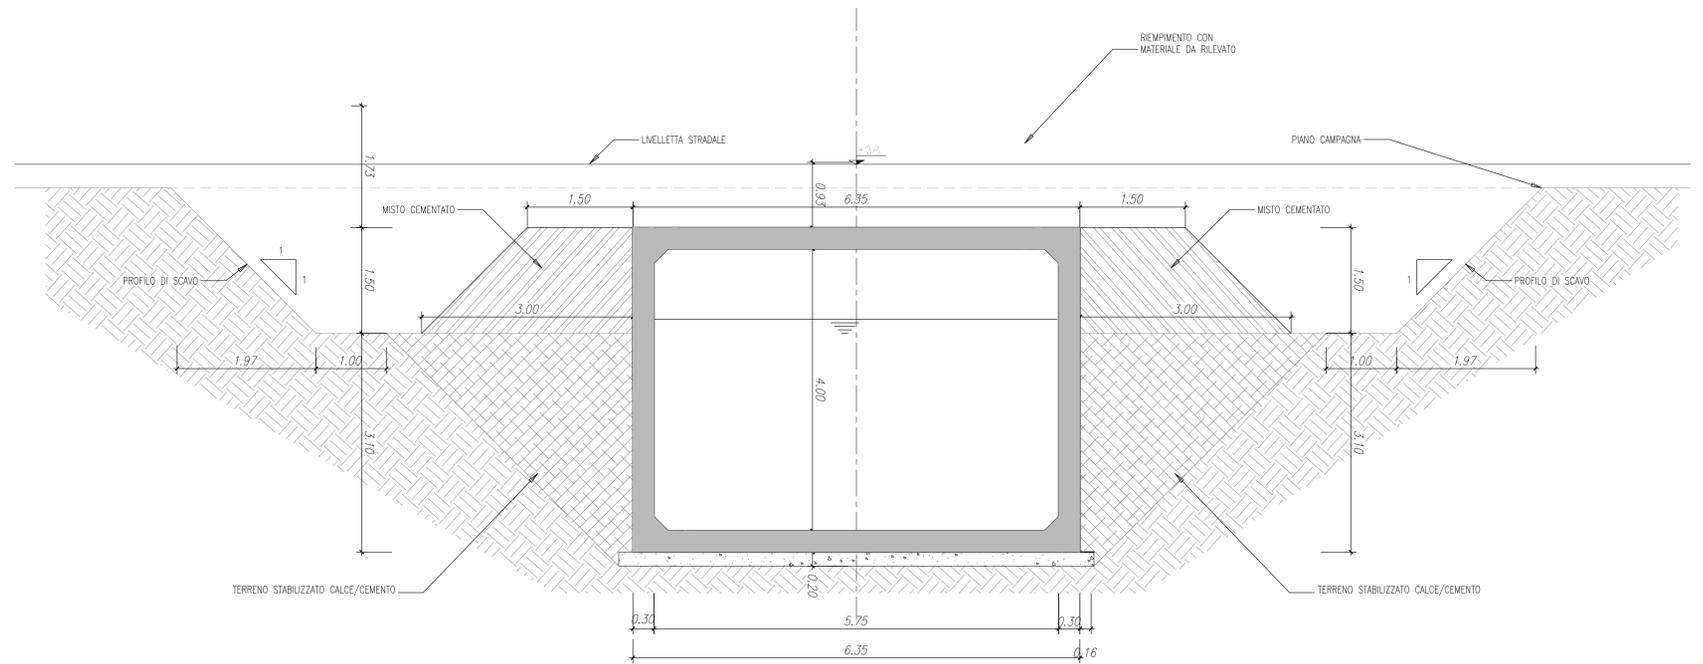

SEZIONE B-B  
SCALA 1:50

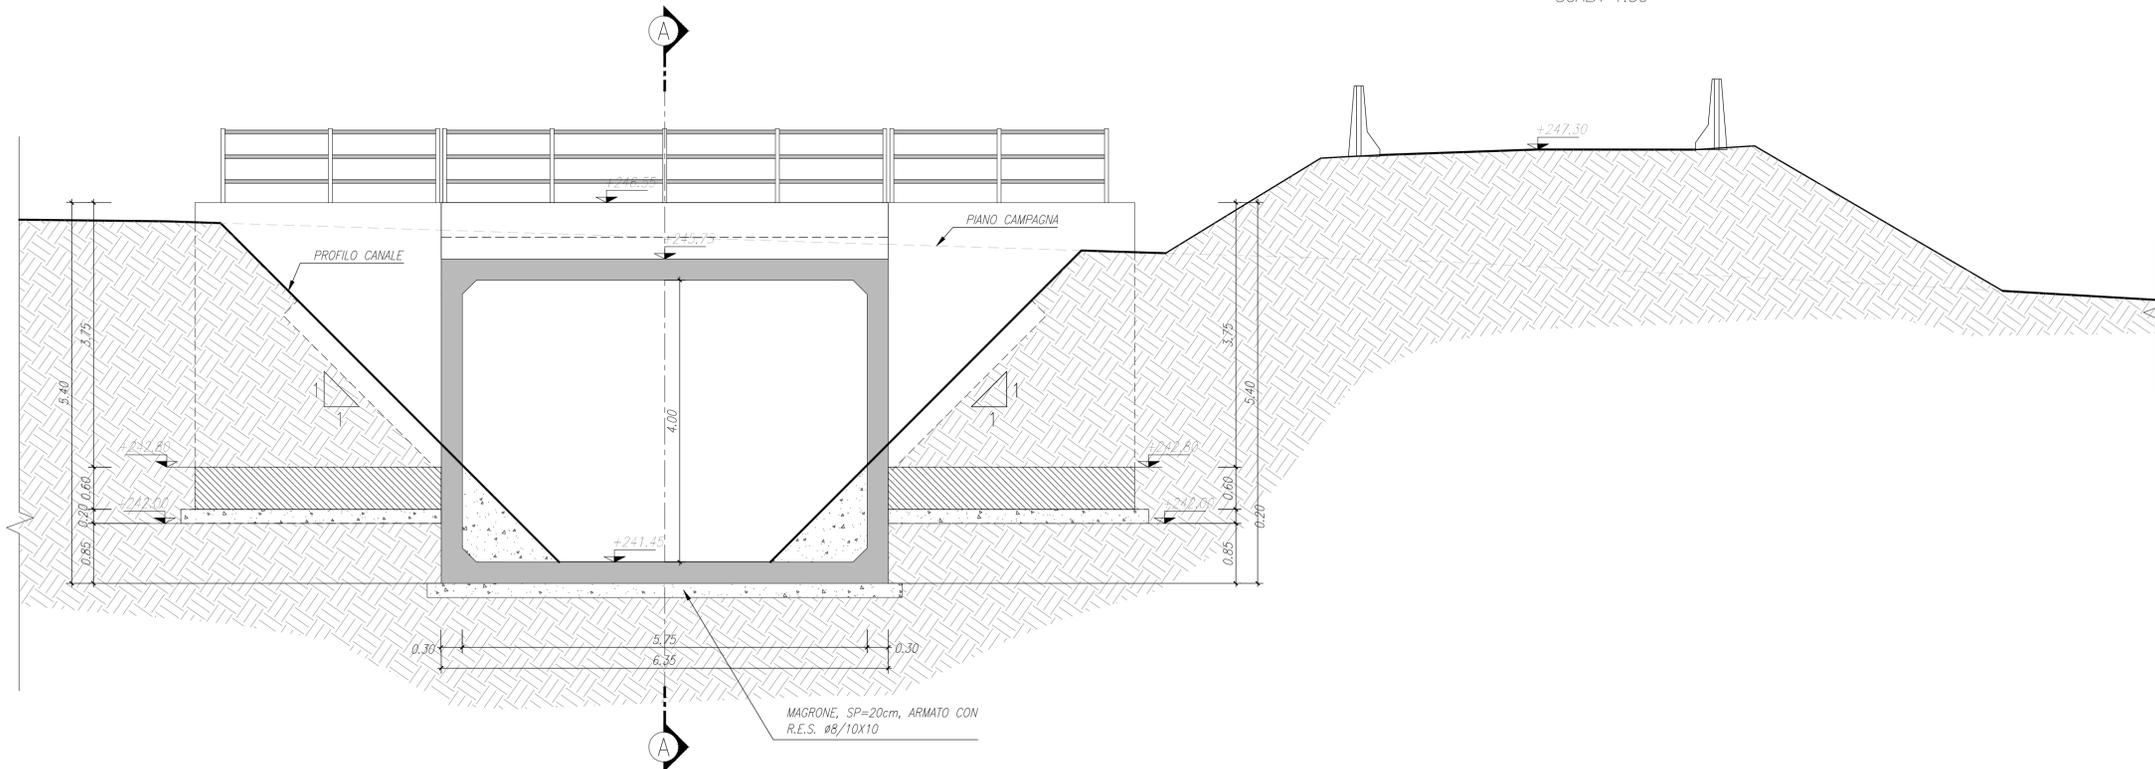

MATRICE DI REVISIONE

REV	DATA	DESCRIZIONE MODIFICA

N.B.: LA TAVOLA SOSTITUISCE QUELLA RELATIVA AL CODICE E [ ] DEL PROGETTO ESECUTIVO

**COLLEGAMENTO AUTOSTRADALE DALMINE - COMO - VARESE - VALICO DEL GAGGIOLO E OPERE AD ESSO CONNESSE**  
CODICE C.U.P. F11806000270007

**TRATTE B1, B2, C, D, TRVA13+14, GREENWAY**  
**AS BUILT**  
TRATTA B1  
OPERE D'ARTE MINORI - OPERE IDRAULICHE  
ATTRaversamento IDRAULICO  
SCATOLARE IDRAULICO PERCORSO CICLOPEDONALE GREENWAY  
SEZIONI TRASVERSALI E PARTICOLARI

**IDENTIFICAZIONE ELABORATO**  
CODICE PROGETTO: F00107B  
WBS

FASE PROGETTUALE	LOTTO	ZONA	OPERA	TRATTO D'OPERA	AMBITO	TIPO ELABORATIVO	PROGRESSIVO	REVISIONE
A	1	L01	ID010	0	CN	CA	002	01

Scala: 1:100-1:50

**IMPRESA**  
RAGGRUPPAMENTO TEMPORANEO IMPRESE:

Mandatario	Mandante	Mandante	Mandante cooptata
STRABAG A.G.	GLF Grandi Lavori Fincosit S.p.A.	Impresa costruzioni Giuseppe Maltauro S.p.A.	STRABAG S.p.A.

**PROGETTISTA - PROGETTO ESECUTIVO DI DETTAGLIO**  
RAGGRUPPAMENTO TEMPORANEO PROGETTISTI:

Mandatario	Mandante	Mandante	Mandante
3TI PROGETTI ITALIA	GP	Arch. Salvatore Vermiglio	Arch. Salvatore Vermiglio

**CONCEDENTE**  
CONCESSIONI AUTOSTRADALI LOMBARDE

**CONCESSIONARIO**  
Direttore Tecnico: Ing. Enrico Anzi  
Referente Tecnico: arch. Giovanni Cambi

**APPROVATO**  
Il Direttore dei Lavori: Ing. Francesco Domenico

**ELABORAZIONE PROGETTUALE**  
PROGETTISTA:  
3TI PROGETTI ITALIA S.p.A.

**RESPONSABILE DI PROGETTO ED INCARICATO DELL'INTEGRAZIONE FRA LE VARIE PRESTAZIONI:**  
Ing. Alberto Cecchini

**3TI ITALIA S.p.A.**  
DIRETTORE TECNICO  
Ing. Stefano Luca Passati  
Ordine degli Ingegneri  
Provincia di Roma n. 20809

Redatto: Modesti      Verificato: Di Sanzo      Approvato: Passati