



SCATOLARE IDRAULICO
600x350 L.100 - Sp 30cm


CARPENTERIA SCATOLARE
SEZIONE TRASVERSALE
SCALA 1:50

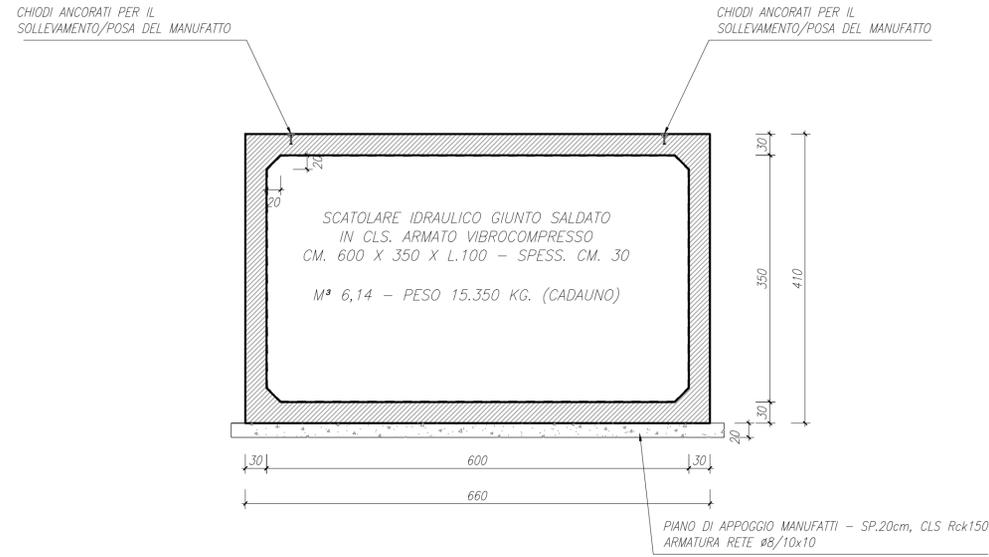


CARPENTERIA SCATOLARE
SEZIONE LONGITUDINALE
SCALA 1:50

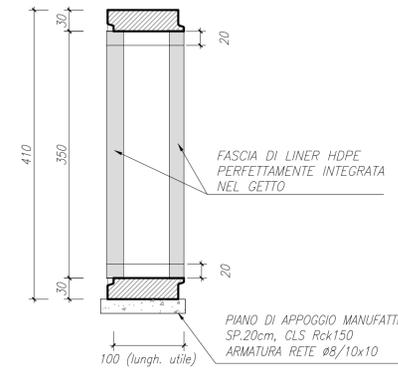


ARMATURA SCATOLARE
SEZIONE TRASVERSALE
SCALA 1:50

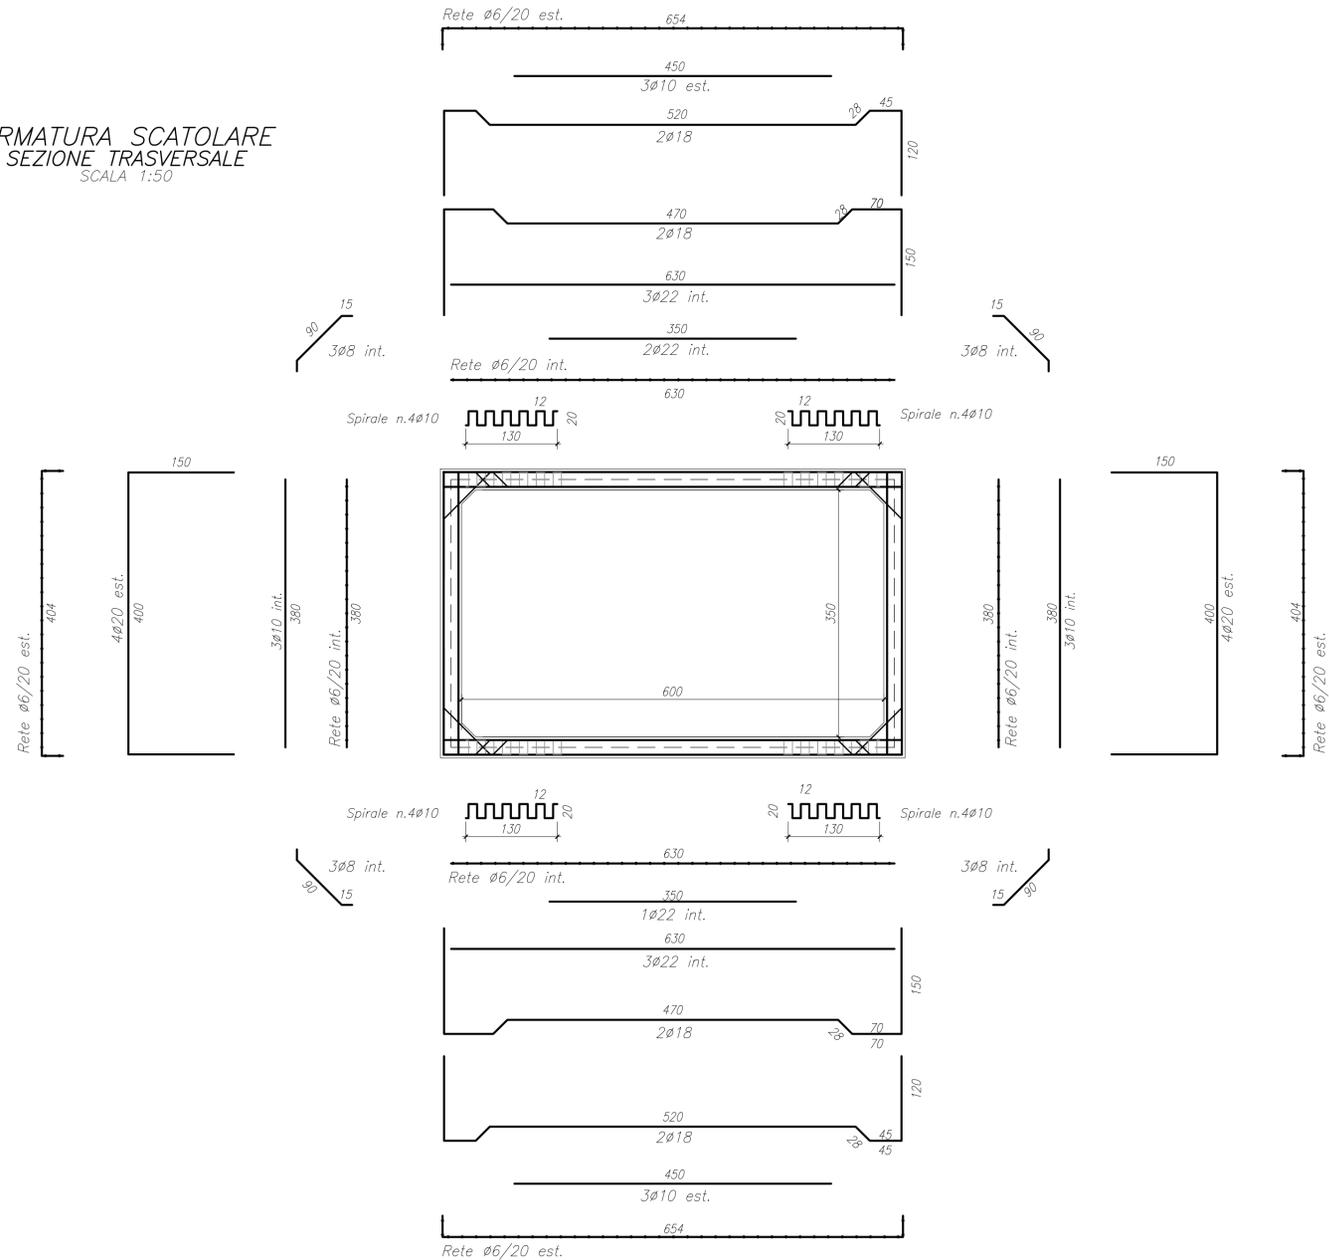

CARPENTERIA SCATOLARE
PIANTA
SCALA 1:50

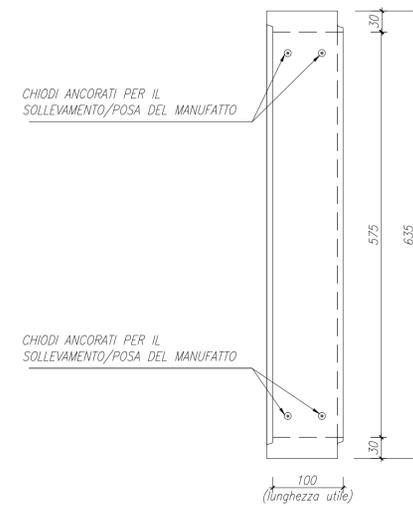

PARTICOLARE INCASTRO SCATOLARE
Sp=30cm
SCALA 1:5

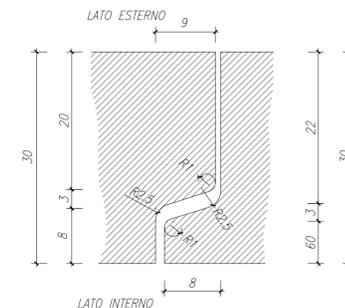

MATRICE DI REVISIONE

REV	DATA	DESCRIZIONE MODIFICA

N.B.: LA TAVOLA SOSTITUISCE QUELLA RELATIVA AL CODICE E DEL PROGETTO ESECUTIVO

CONCESSIONARI AUTOSTRADALI LOMBARDE


COLLEGAMENTO AUTOSTRADALE DALMINE - COMO - VARESE - VALICO DEL GAGGIOLO E OPERE AD ESSO CONNESSE
CODICE C.U.P. F1180600027007

TRATTE B1, B2, C, D, TRVA13+14, GREENWAY

AS BUILT

TRATTA B1
OPERE D'ARTE MINORI - OPERE IDRAULICHE
OPERE IDRAULICHE SUL CANALE DI GRONDA
ATTRAVERSAMENTO IDRAULICO DELL'ATTRAVERSAMENTO FAUNISTICO 1
ARMATURA SCATOLARE PREFABBRICATO 6.00x3.50m spess 30cm RICOPRIMENTO 50-200CM

FASE PROGETTUALE	LOTTO	ZONA	OPERA	TRATTO D'OPERA	AMBITO	TIPO ELABORAZIONE	PROGRESSIVO	REVISIONE
A	1	A02	ID005	B	ON	AR	001	01

IMPRESA
RAGGRUPPAMENTO TEMPORANEO IMPRESE:

Mandatario	Mandante	Mandante	Mandante cooptata
STRABAG A.G.	GLF Grandi Lavori Fincosit S.p.A.	Impresa costruzioni Giuseppe Maltauro S.p.A.	STRABAG S.p.A.

Scalari: Vire

DATA	DESCRIZIONE	REV
Dicembre 2015	Emissione	E

PROGETTISTA - PROGETTO ESECUTIVO DI DETTAGLIO
RAGGRUPPAMENTO TEMPORANEO PROGETTISTI:

Mandatario	Mandante	Mandante	Mandante
3TI PROGETTI ITALIA	GP	Arch. Salvatore Vermiglio	Arch. Salvatore Vermiglio

CONCEDENTE
CONCESSIONARI AUTOSTRADALI LOMBARDE

CONCESSIONARIO
Direttore Tecnico: Ing. Enrico Anzi
Referente Tecnico: Arch. Giovanni Carraro

APPROVATO
Il Direttore dei Lavori: Ing. Francesco Domenico

ELABORAZIONE PROGETTUALE
PROGETTISTA
COPREM S.r.l.
DIRETTORE TECNICO
Ing. Andrea Locatelli
Redatto: Ghezzi
Verificato: Locatelli
Approvato: Possati

3TI ITALIA S.p.A.
DIRETTORE TECNICO
Ing. Stefano Luca Passari
Ordine degli Ingegneri
Provincia di Roma n. 20809