



PLANIMETRIA DI INQUADRAMENTO
SCALA 1:200

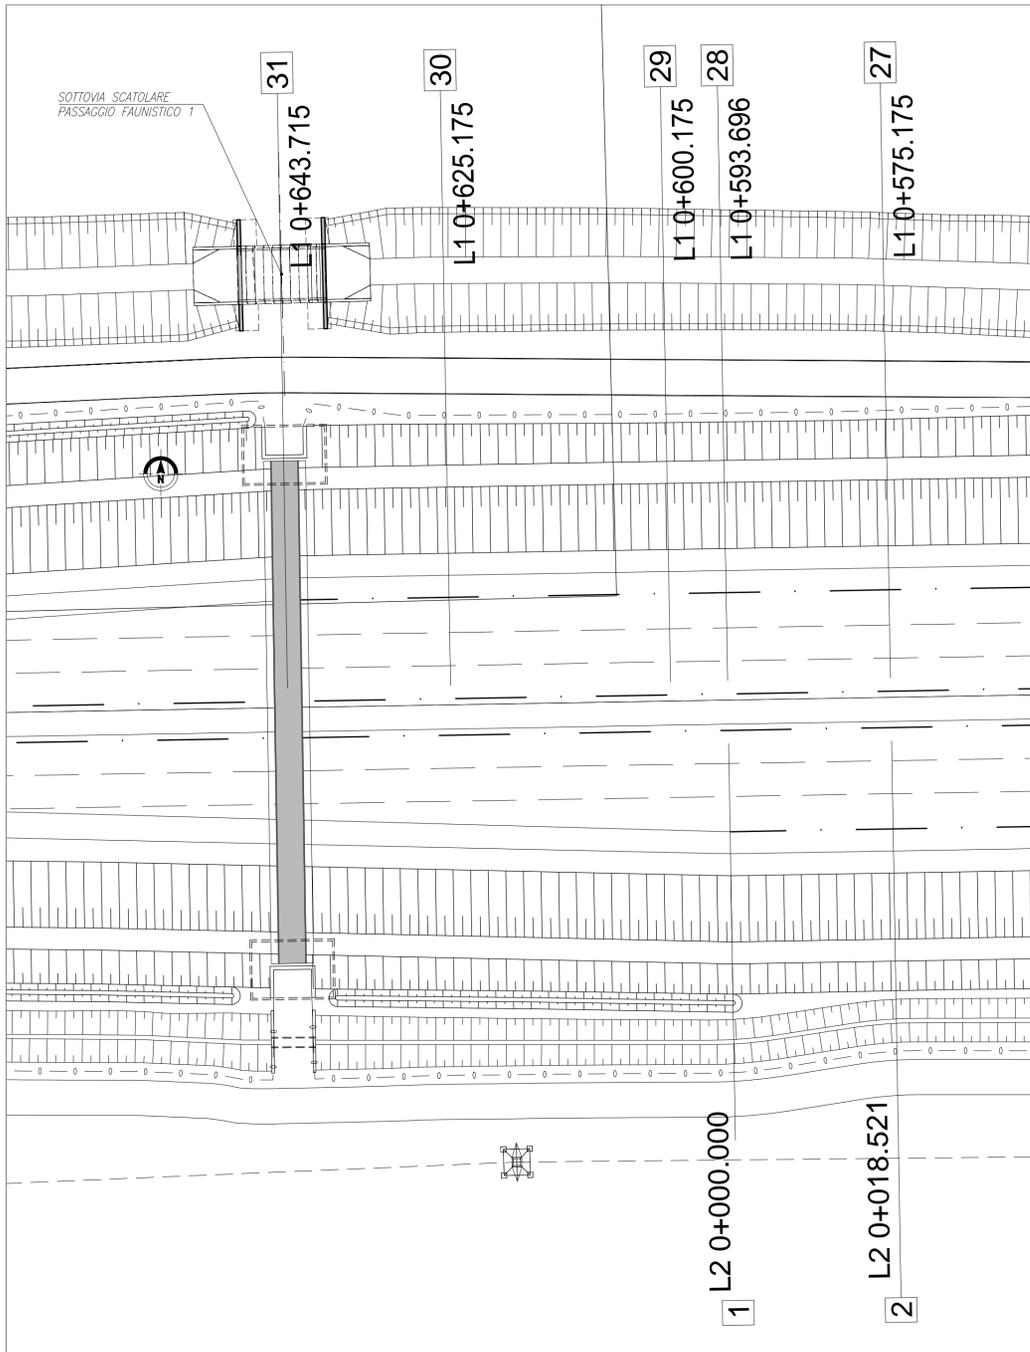


PIANTA FONDAZIONI - SEZIONE C-C
SCALA 1:100

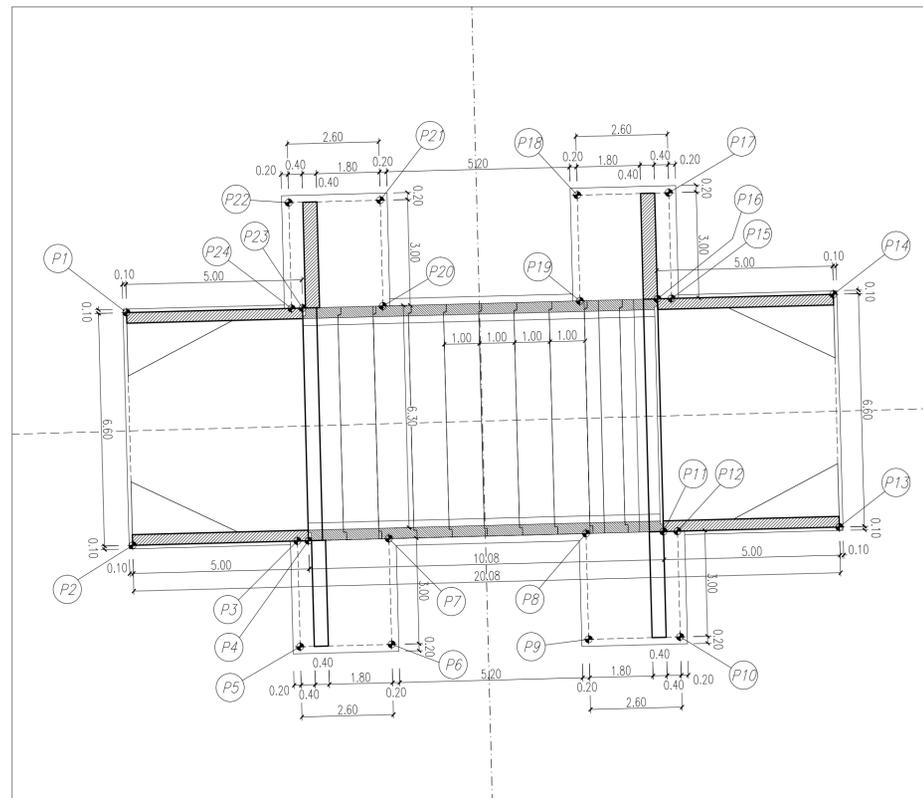

TRACCIAMENTO
ATTRAVERSAMENTO IDRAULICO

PUNTI	COORDINATE X,Y	
	X(EST)	Y(NORD)
P1	X=138855.70	Y=245411.94
P2	X=138855.87	Y=245405.34
P3	X=138860.55	Y=245405.46
P4	X=138860.87	Y=245405.47
P5	X=138860.63	Y=245402.46
P6	X=138863.23	Y=245402.53
P7	X=138863.15	Y=245405.53
P8	X=138868.75	Y=245405.67
P9	X=138868.83	Y=245402.68
P10	X=138871.43	Y=245402.74
P11	X=138870.95	Y=245405.73
P12	X=138871.35	Y=245405.74
P13	X=138875.95	Y=245405.86
P14	X=138875.78	Y=245412.46
P15	X=138871.18	Y=245412.34
P16	X=138870.78	Y=245412.33
P17	X=138871.10	Y=245415.34
P18	X=138868.50	Y=245415.27
P19	X=138868.58	Y=245412.27
P20	X=138862.98	Y=245412.13
P21	X=138862.90	Y=245415.13
P22	X=138860.30	Y=245415.06
P23	X=138860.70	Y=245412.07
P24	X=138860.35	Y=245412.06

SEZIONE LONGITUDINALE A-A
SCALA 1:100

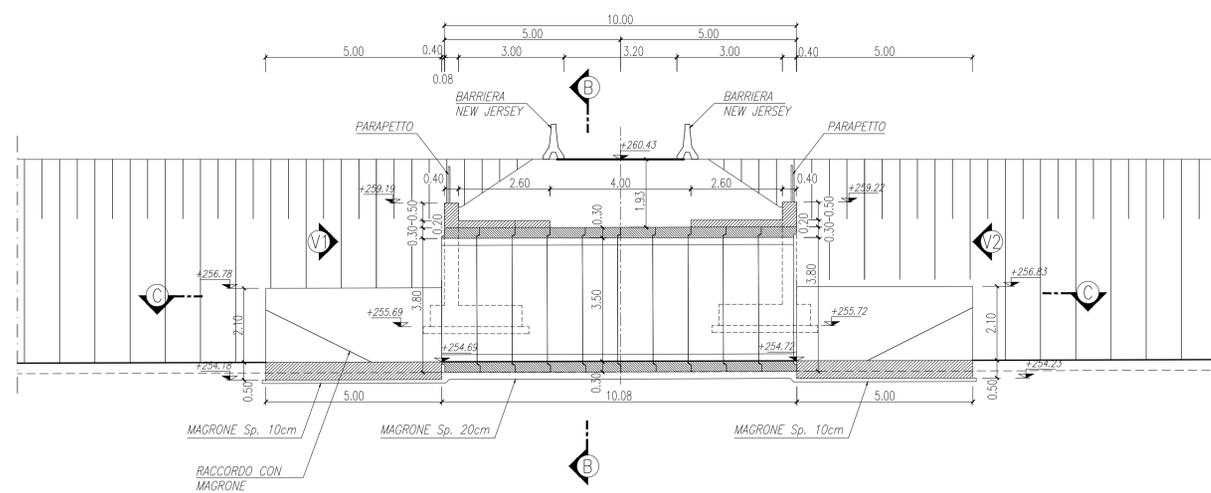

MATRICE DI REVISIONE

REV	DATA	DESCRIZIONE MODIFICA

N.B.: LA TAVOLA SOSTITUISCE QUELLA RELATIVA AL CODICE E DEL PROGETTO ESECUTIVO

CONCESSIONARI AUTOSTRADALI LOMBARDE

Autosstrada Padovese-Veneziana Lombardia

COLLEGAMENTO AUTOSTRADALE DALMINE - COMO - VARESE - VALICO DEL GAGGIOLO E OPERE AD ESSO CONNESSE
CODICE C.U.P. F11806000270007

TRATTE B1, B2, C, D, TRVA13+14, GREENWAY
AS BUILT

TRATTA B1
OPERE D'ARTE MINORI - OPERE IDRAULICHE
ATTRAVERSAMENTO IDRAULICO
DELL'ATTRAVERSAMENTO FAUNISTICO 1
PLANIMETRIA, PIANTE E SEZIONE LONGITUDINALE

FASE PROGETTUALE	LOTTO	ZONA	OPERA	TRATTO D'OPERA	AMBITO	TIPO ELABORAZIONE	PROGRESSIVO	REVISIONE
A	1	A02	ID005	B	ON	PZ	001	1 ^{ra}

Scala: 1:200 - 1:100

DATA	DESCRIZIONE	REV
Dicembre 2015	Emissione	E

RAGGRUPPAMENTO TEMPORANEO IMPRESE:

Mandatario	Mandante	Mandante	Mandante cooptata
STRABAG A.G.	GLF Grandi Lavori Fincosit S.p.A.	Giuseppe Maltauro	STRABAG S.p.A.

RAGGRUPPAMENTO TEMPORANEO PROGETTISTI:

Mandatario	Mandante	Mandante	Mandante
3TI PROGETTI ITALIA S.p.A.	GP Progettare - Ing. Enrico Anzi	Arch. Salvatore Vermiglio	Arch. Salvatore Vermiglio

CONCEDENTE: CONCESSIONARI AUTOSTRADALI LOMBARDE

CONCESSIONARIO: Autosstrada Padovese-Veneziana Lombardia
Direttore Tecnico: Ing. Enrico Anzi
Referente Tecnico: Arch. Giovanni Cambi

APPROVATO: Autosstrada Padovese-Veneziana Lombardia
Il Direttore dei Lavori: Ing. Francesco Dominico

ELABORAZIONE PROGETTUALE
PROGETTISTA: 3TI PROGETTI ITALIA S.p.A.

RESPONSABILE DI PROGETTO ED INCARICATO DELL'INTEGRAZIONE FRA LE VARIE PRESTAZIONI: Ing. Alberto Cecchini

Redatto: Modesti
Verificato: Di Sanzo
Approvato: Possati