




IMBOCCO SUD
VISTA 1
SCALA 1:50

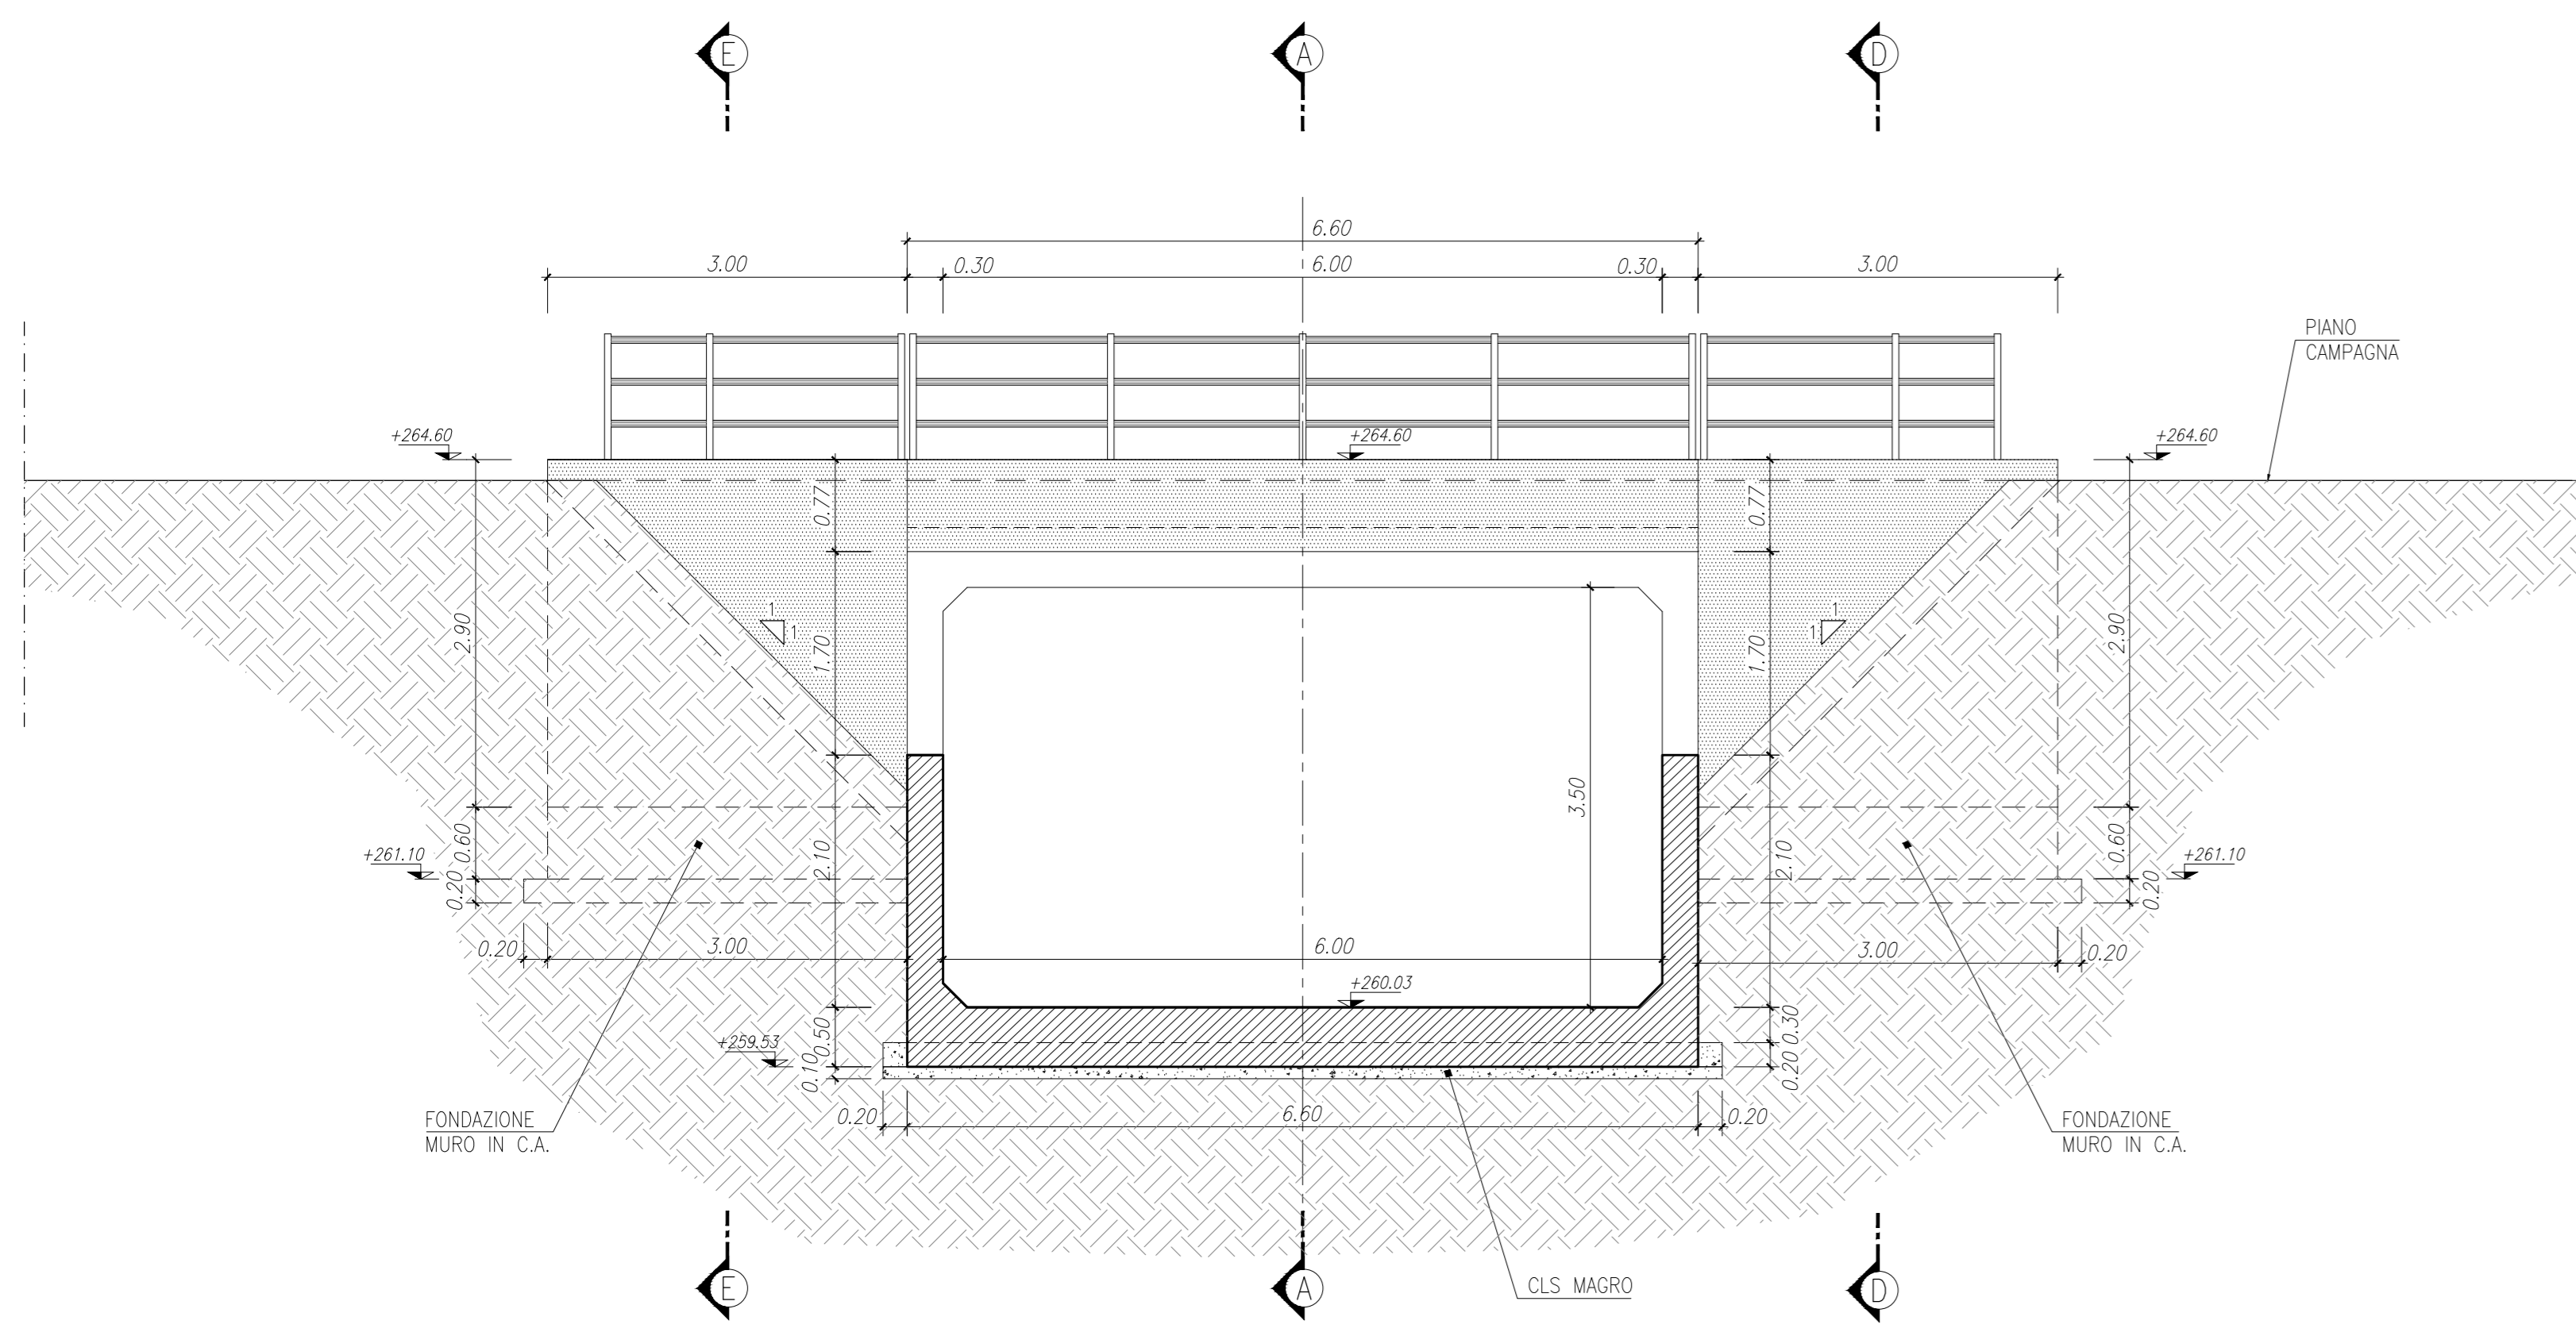


CARPENTERIA - IMBOCCO SUD
SEZIONE K-K
SCALA 1:50

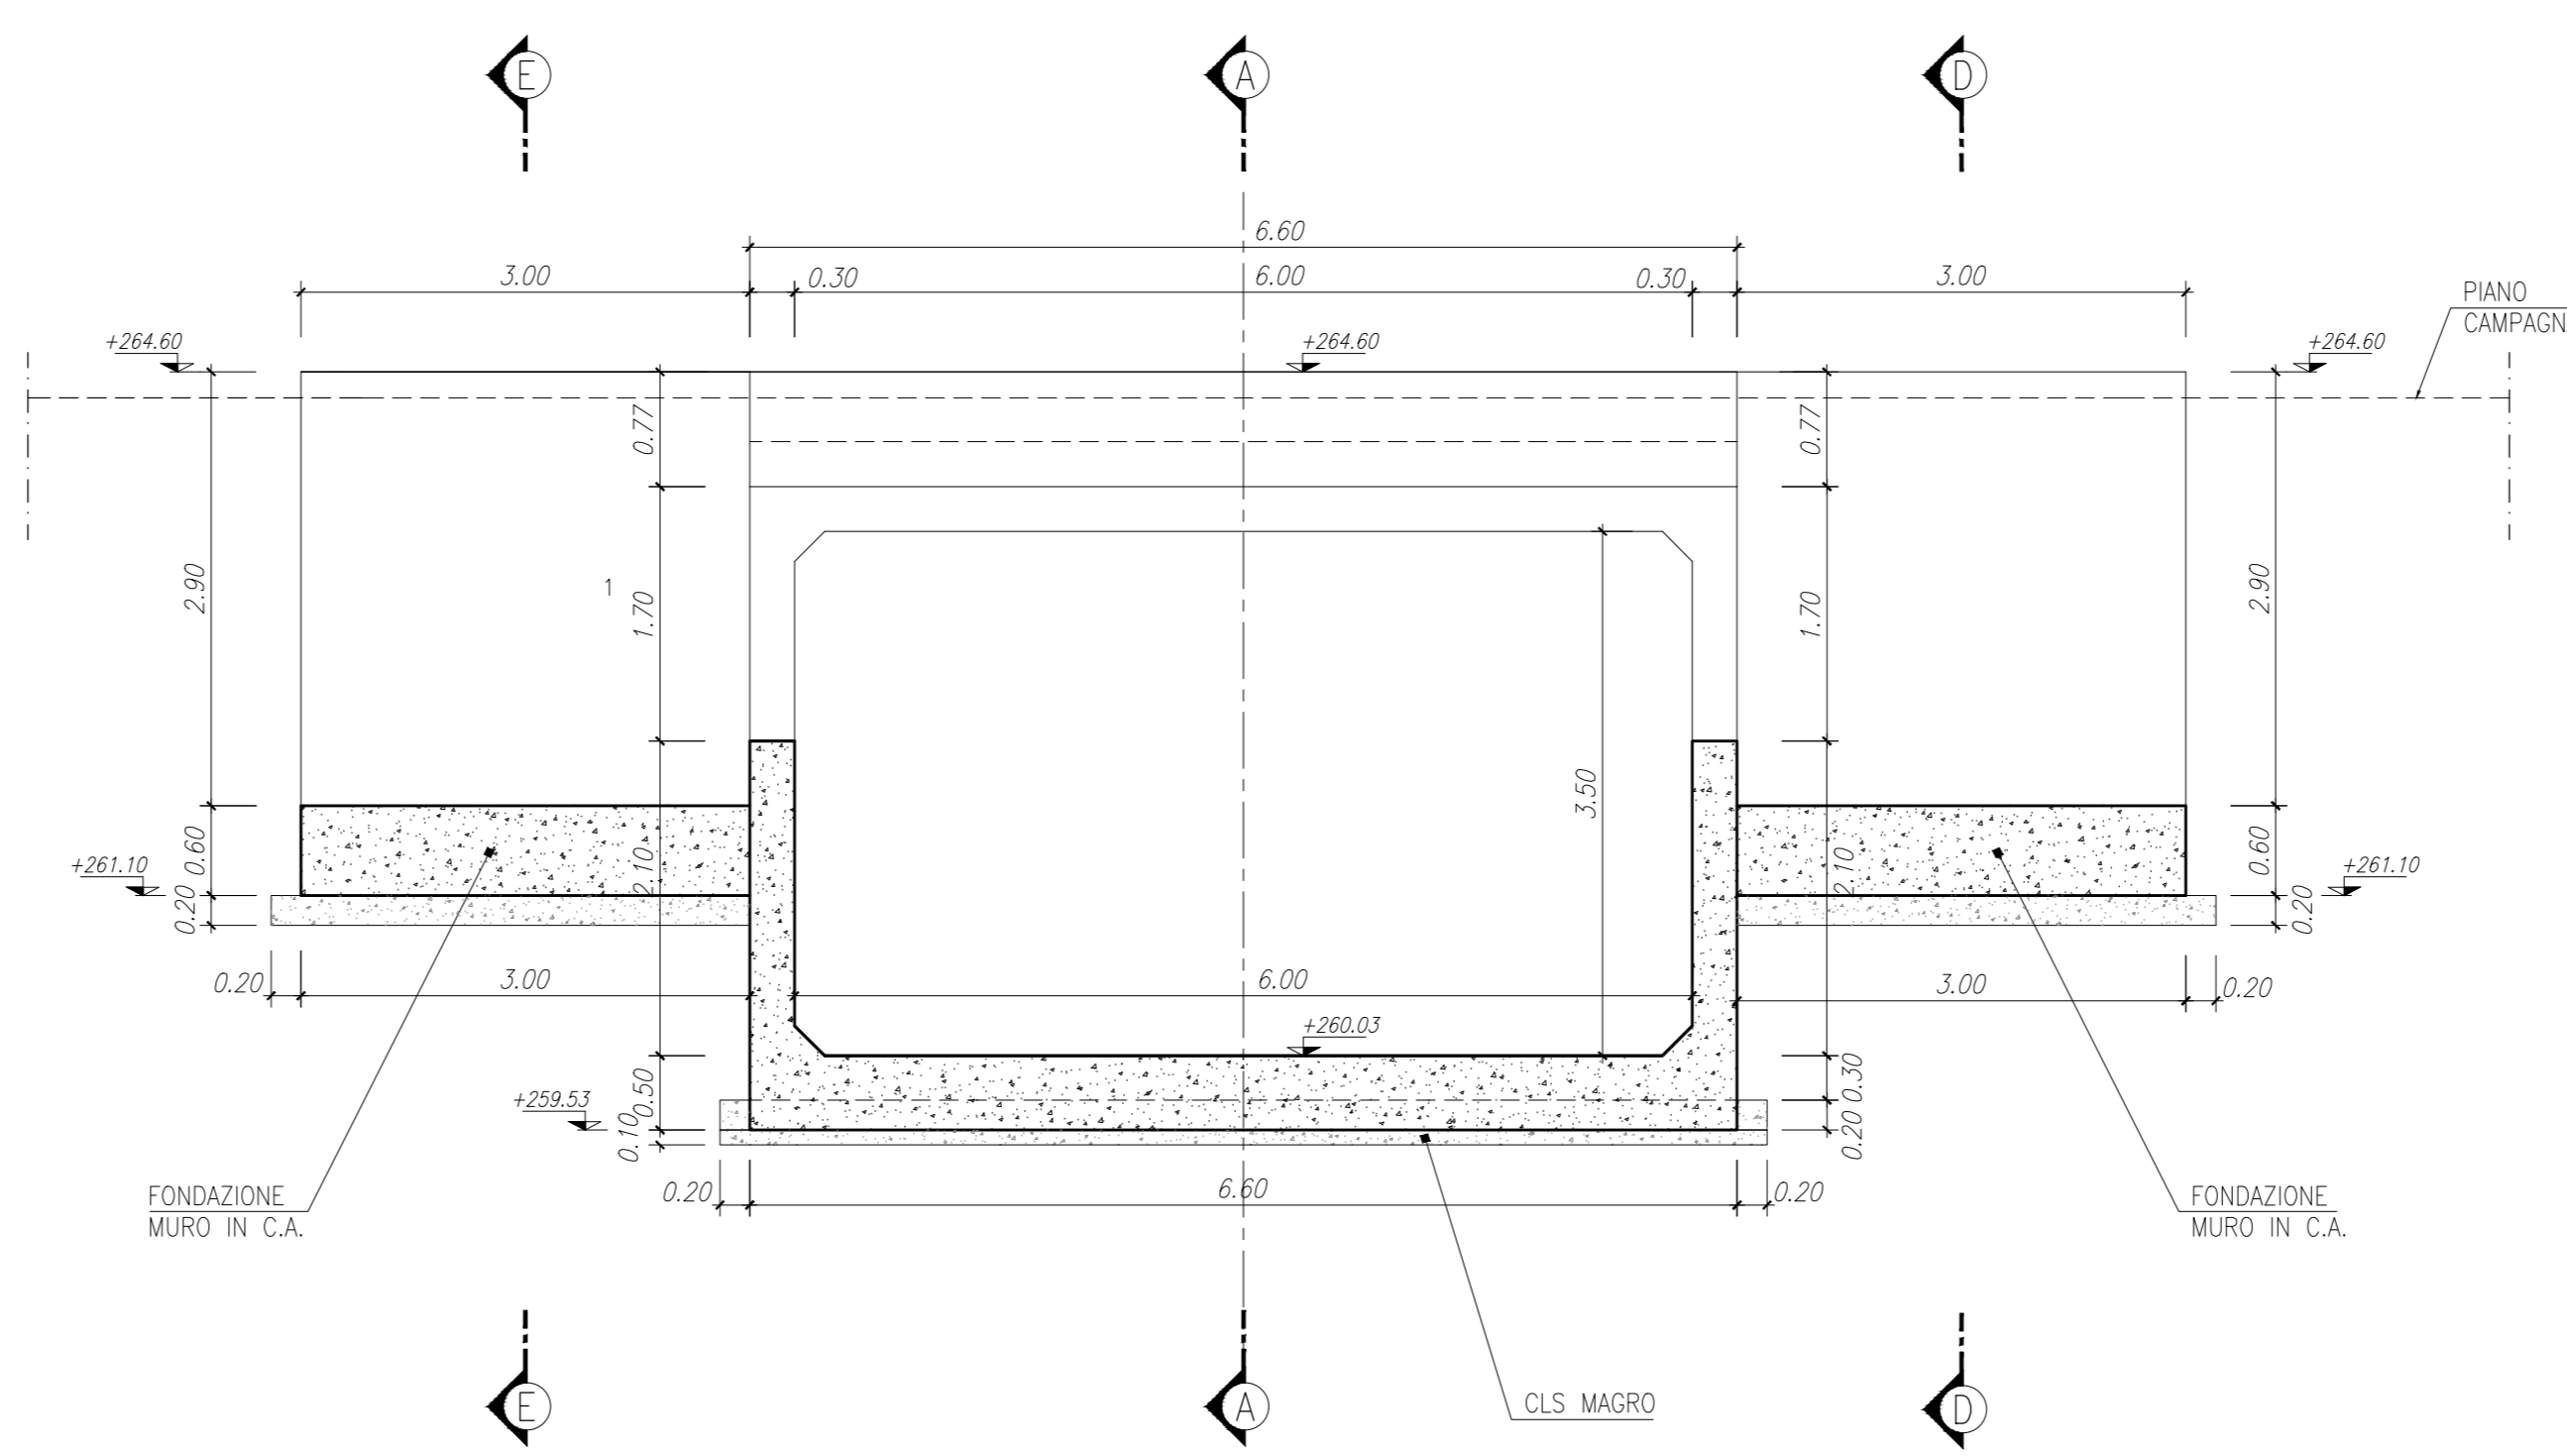


CARPENTERIA - MURO
SEZIONE E-E/D-D
SCALA 1:50

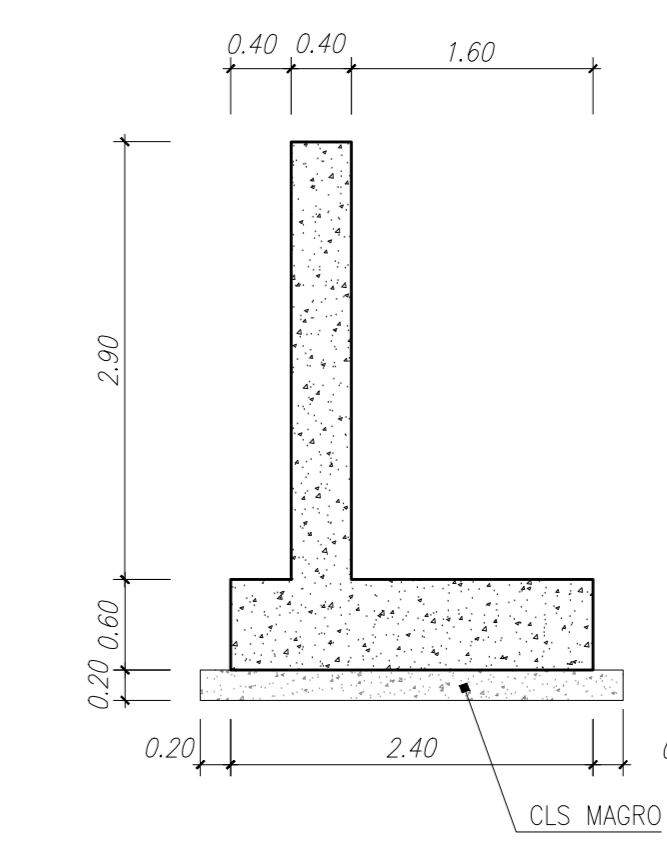


IMBOCCO NORD
VISTA 2
SCALA 1:50

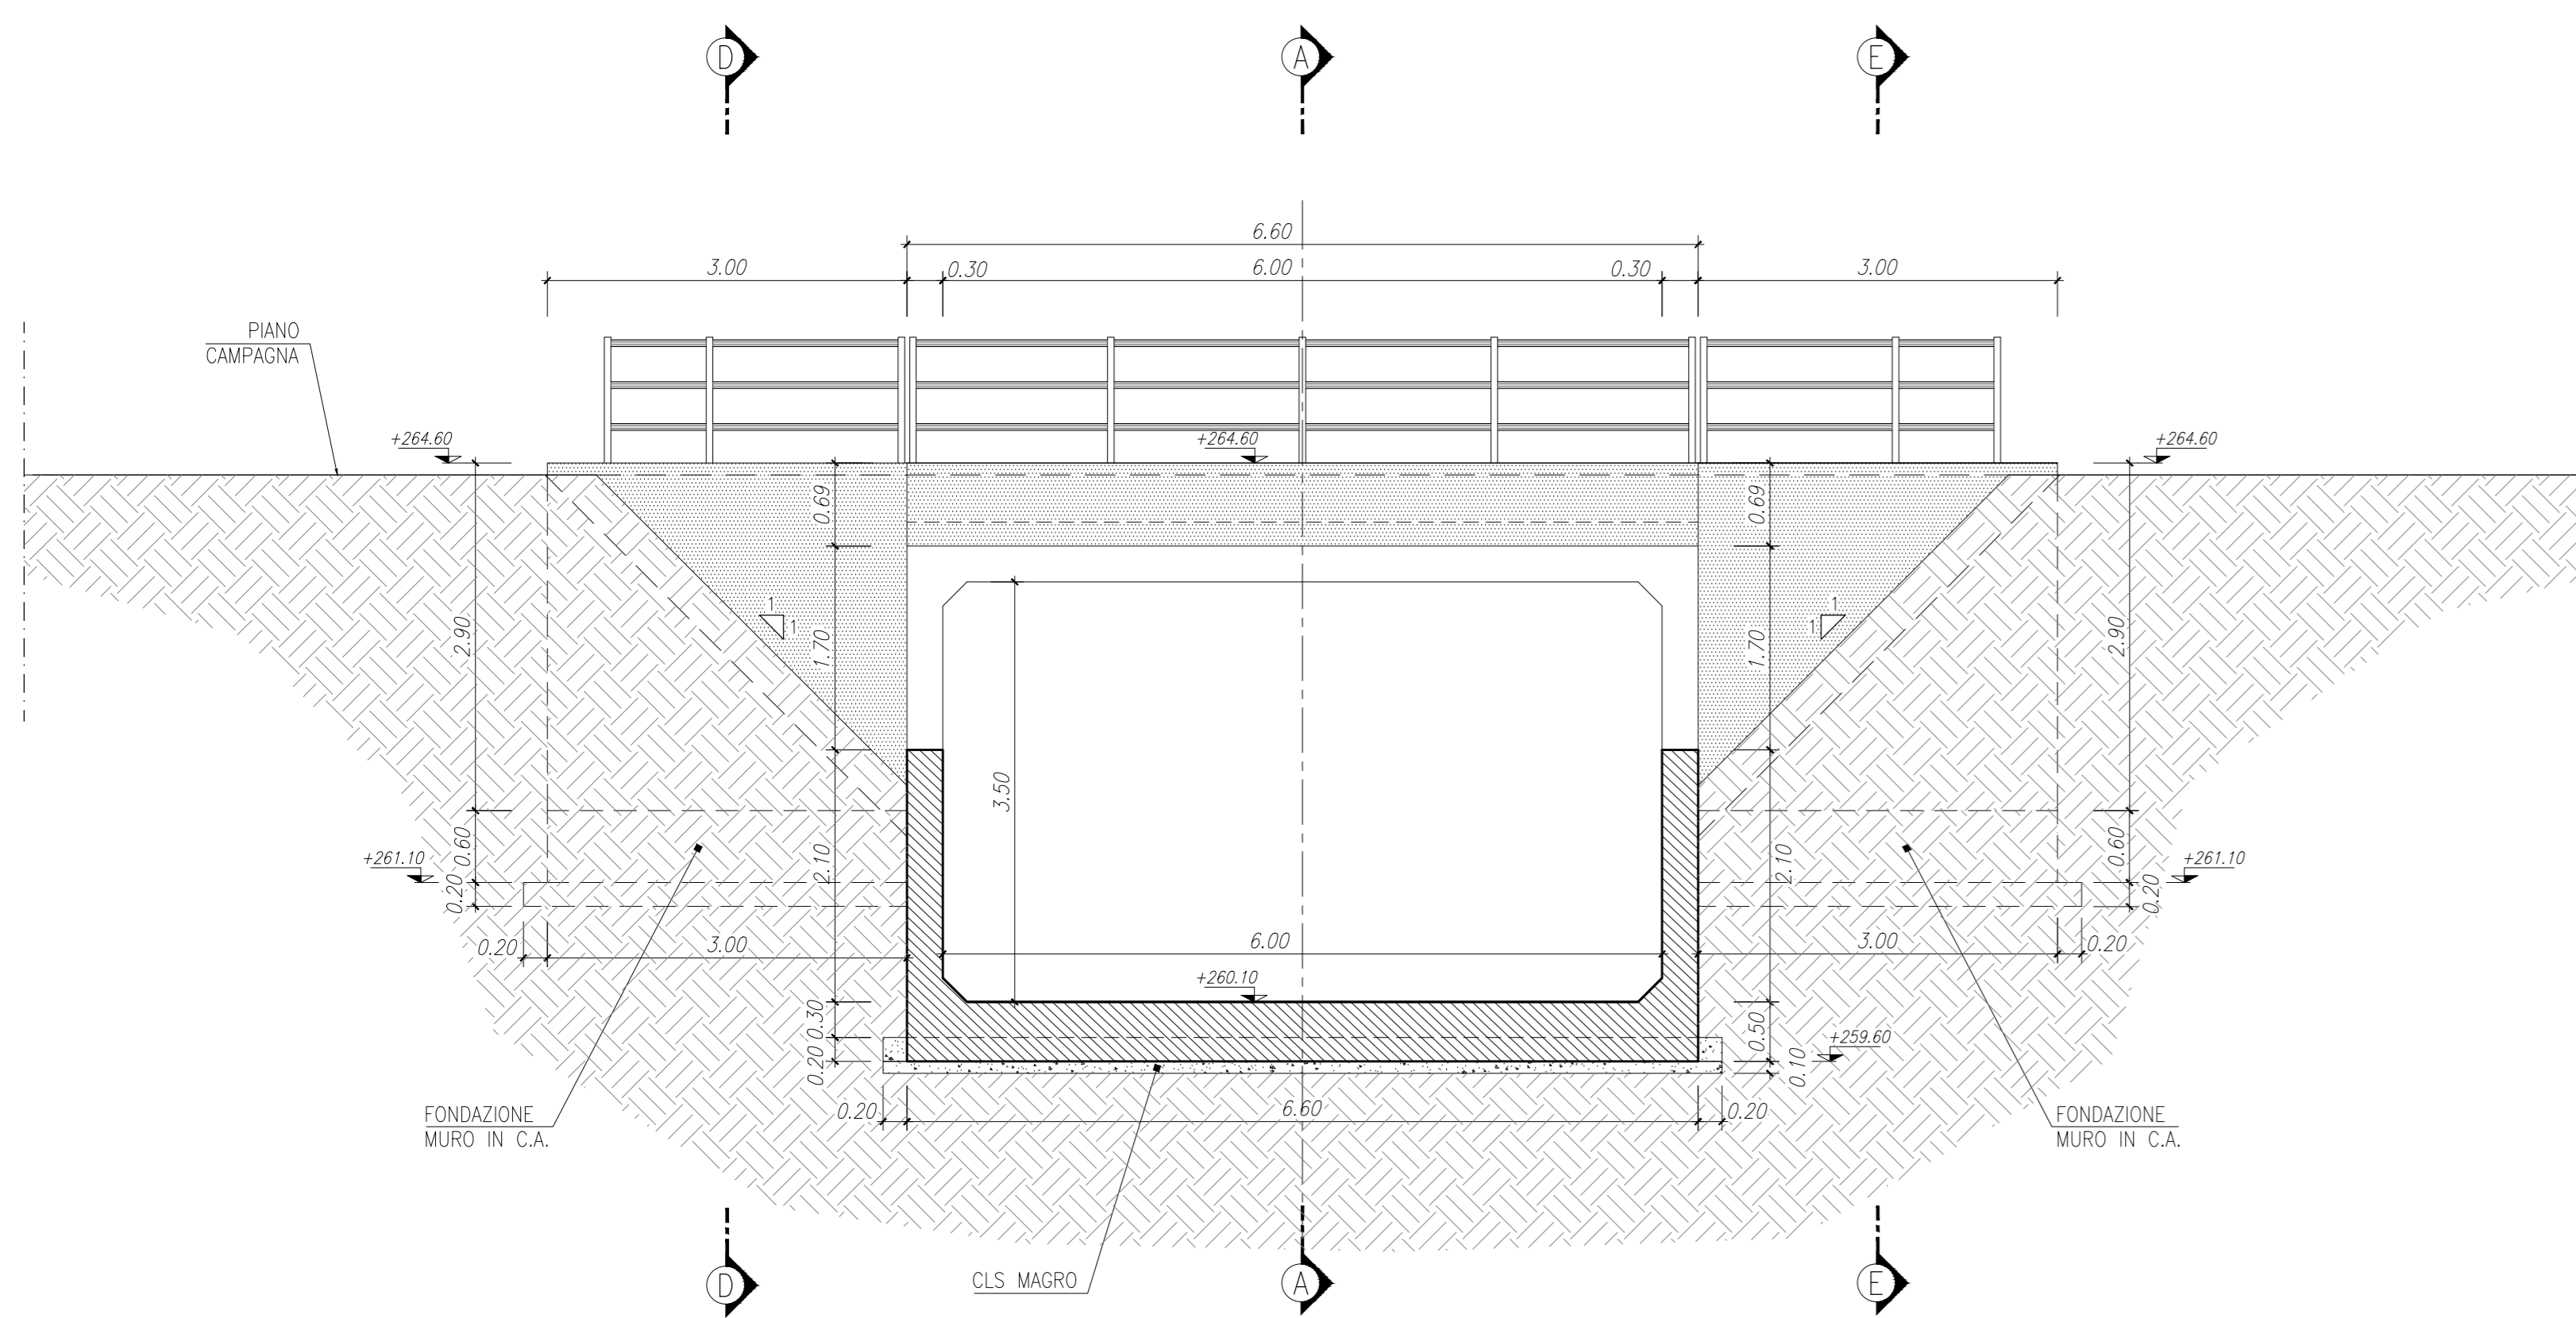


CARPENTERIA
SEZIONE A-A
SCALA 1:50

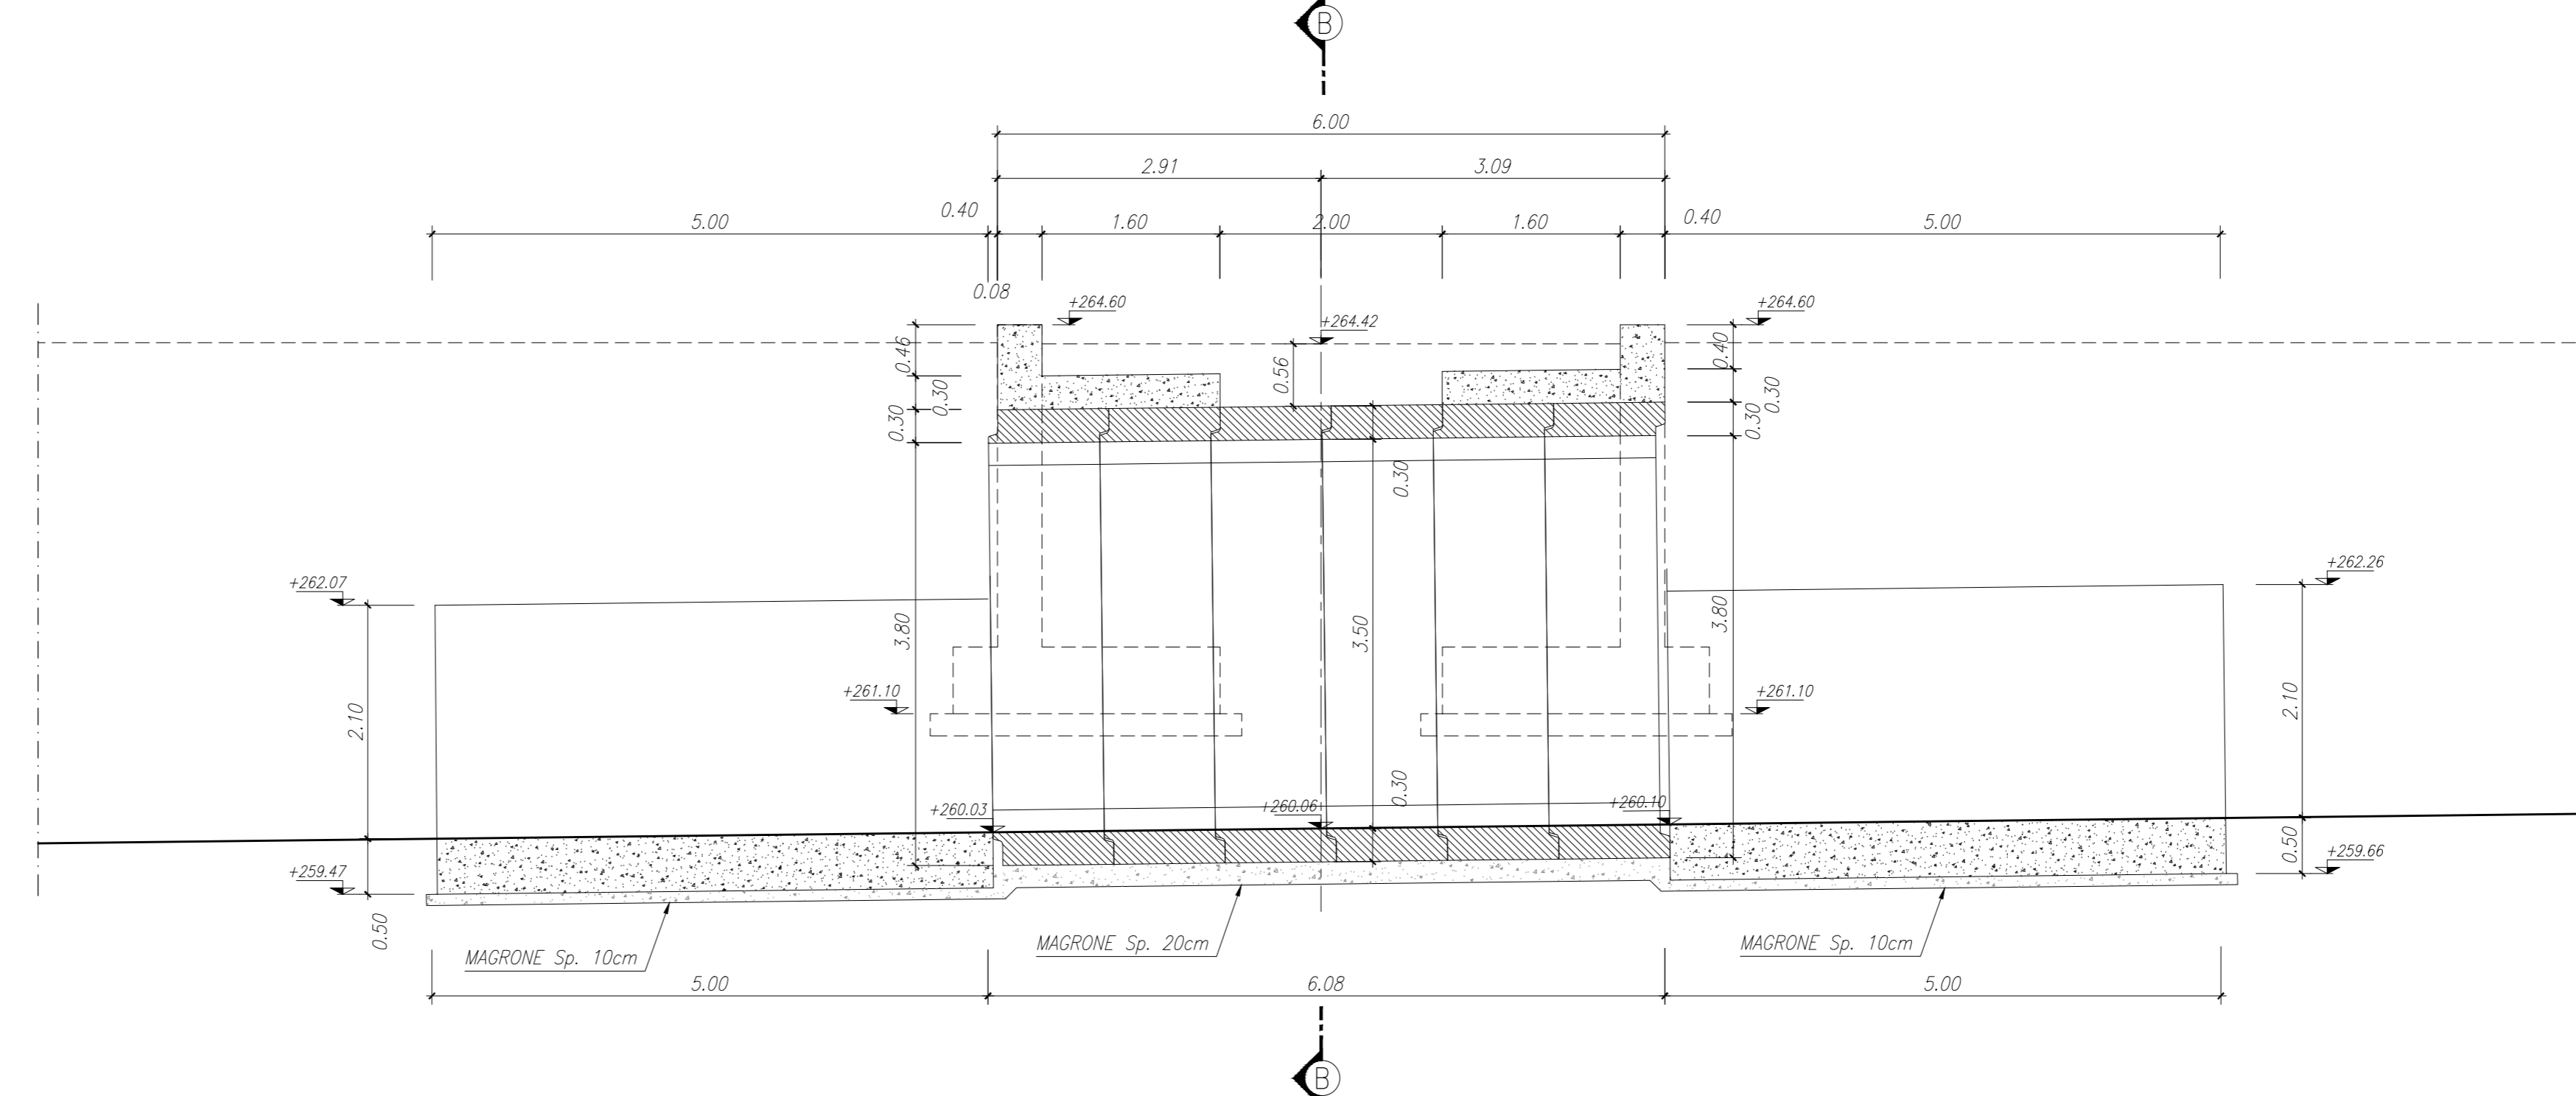

CARPENTERIA - IMBOCCO NORD
SEZIONE J-J
SCALA 1:50

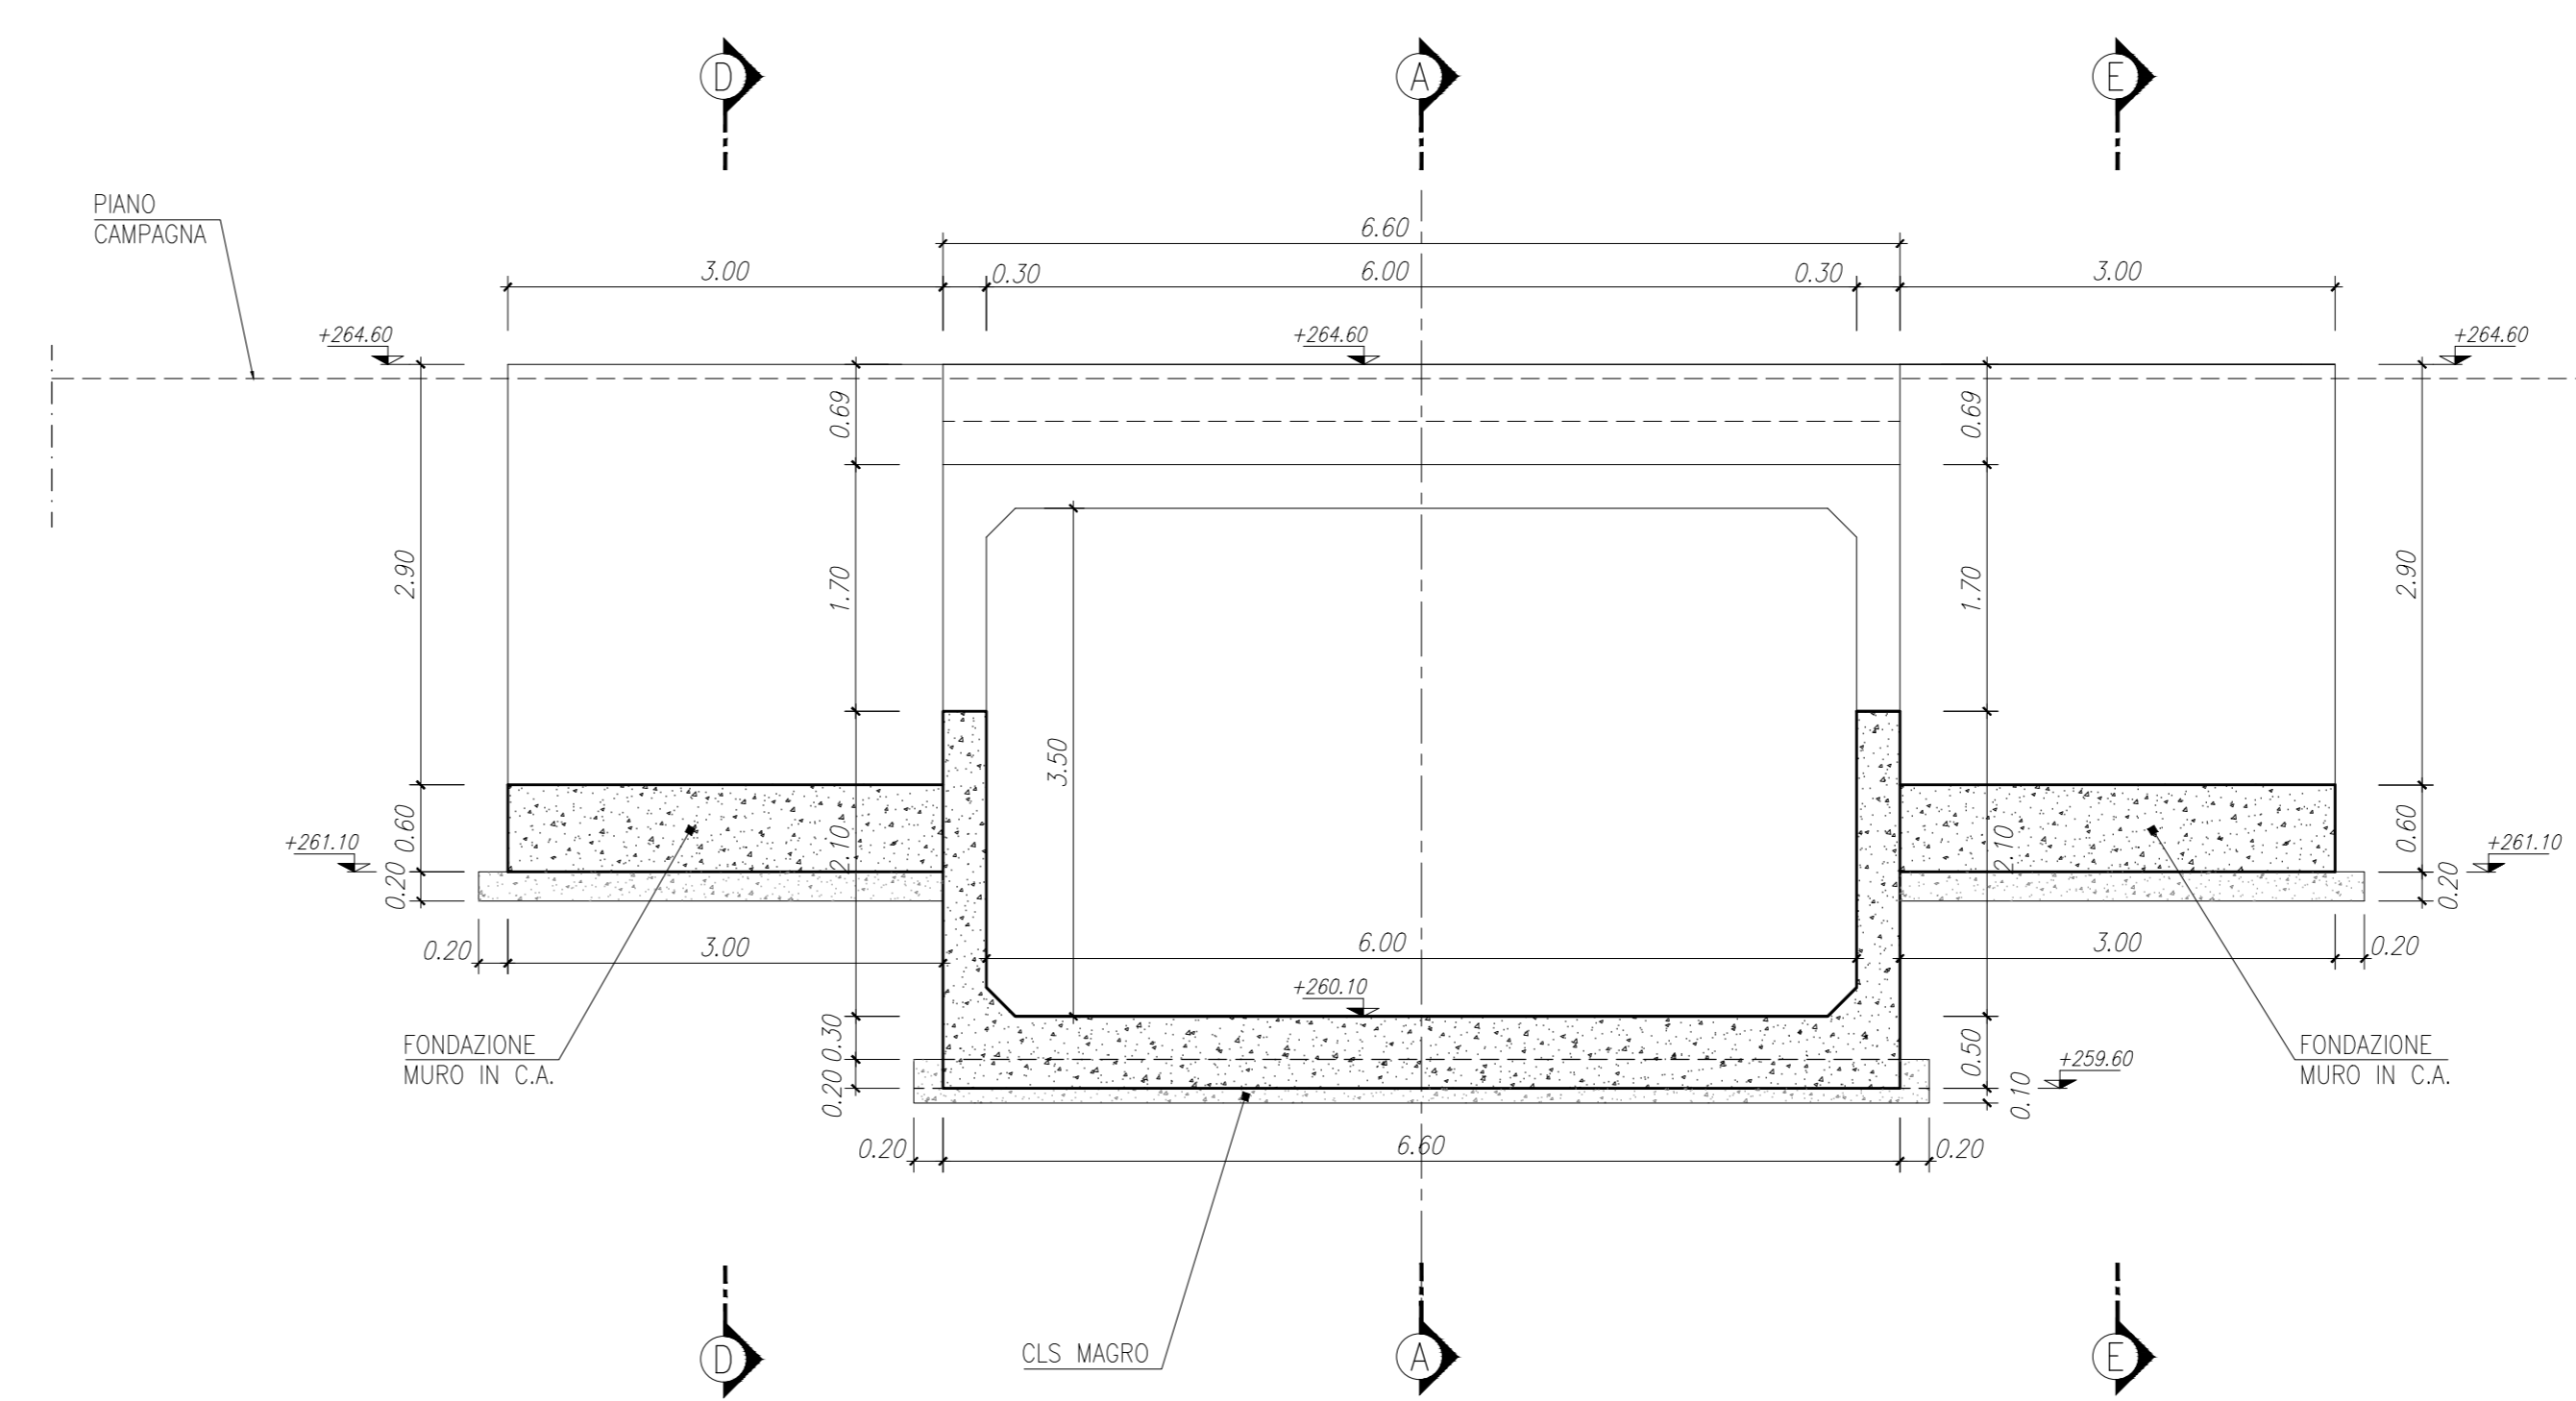

SEZIONE TRASVERSALE B-B
SCALA 1:50

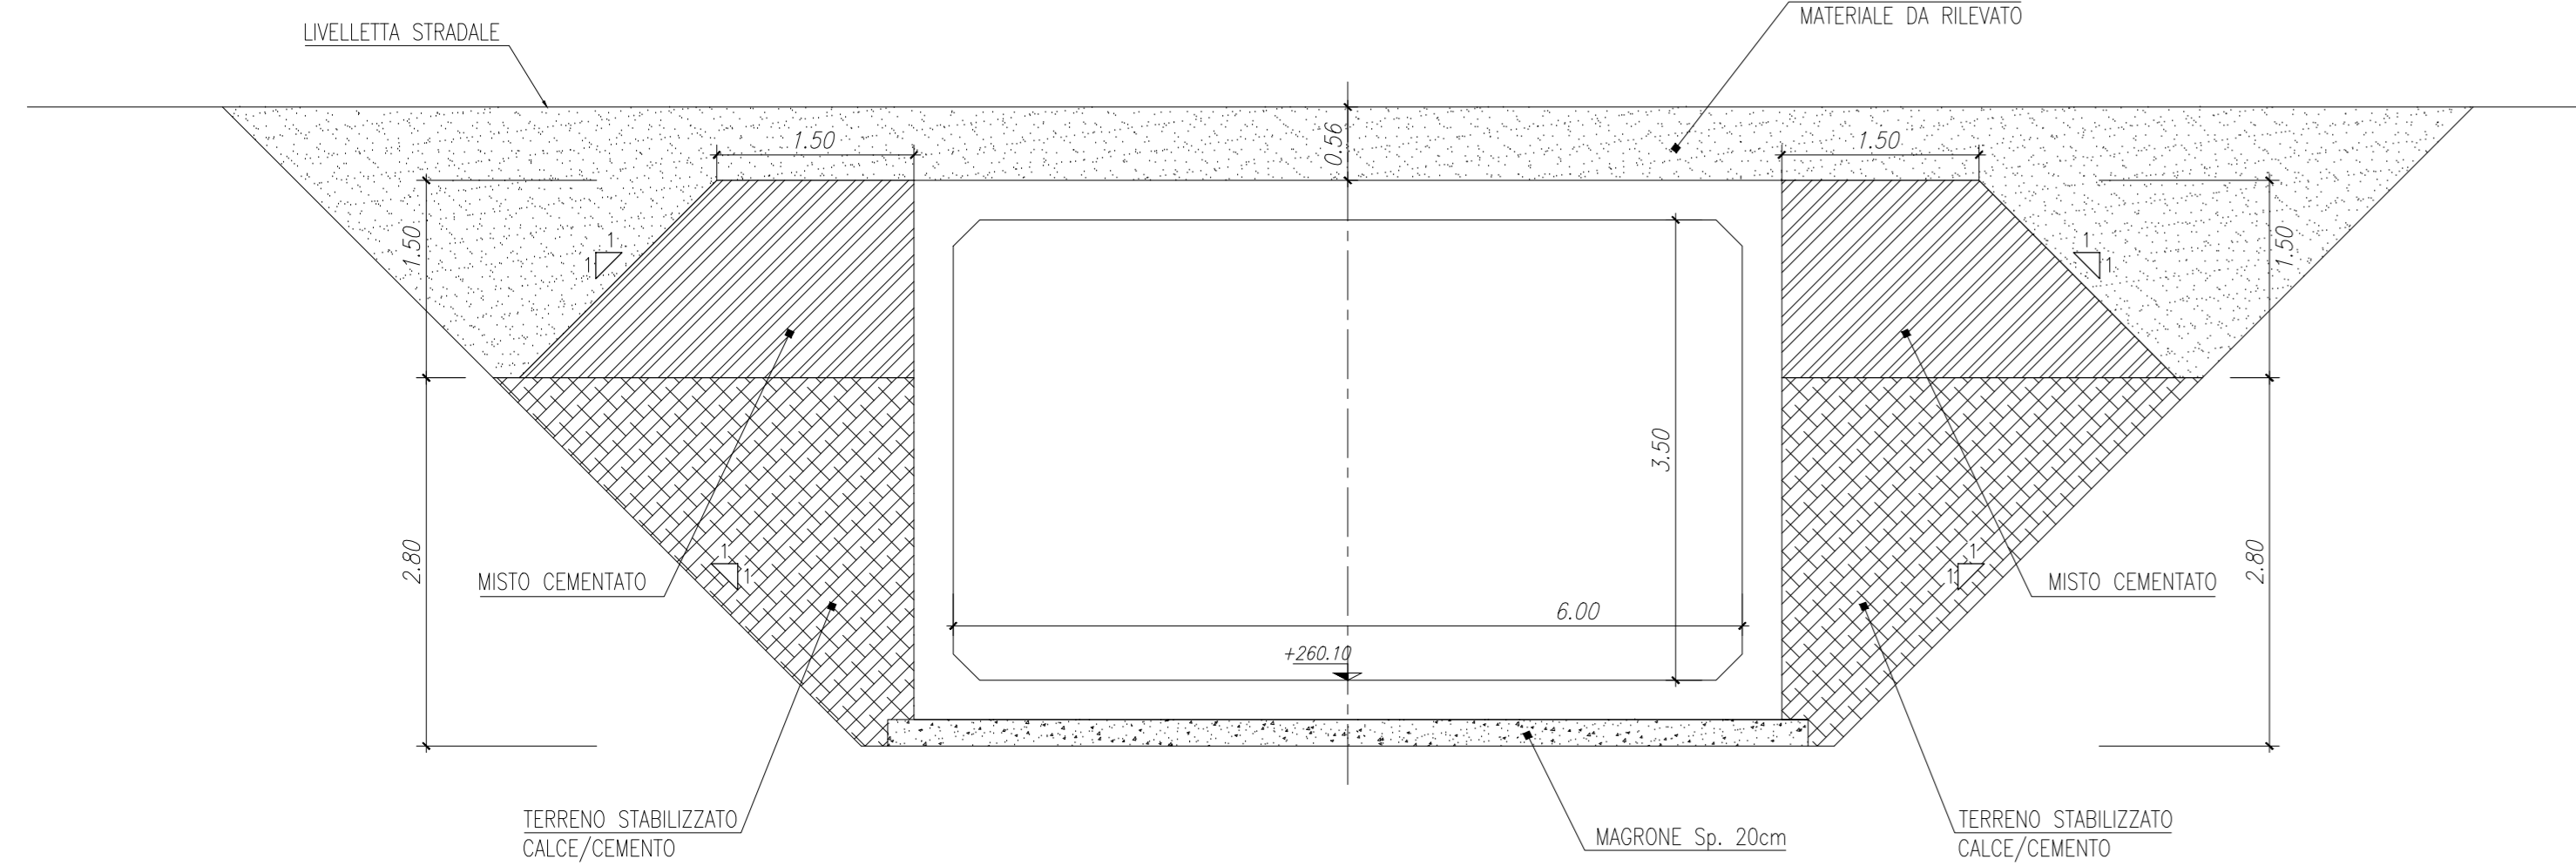

MATRICE DI REVISIONE

REV	DATA	DESCRIZIONE MODIFICA

N.B. LA TAVOLA SOSTITUISCE QUELLA RELATIVA AL CODICE [] DEL PROGETTO ESECUTIVO

COLLEGAMENTO AUTOSTRADALE
DALMINE - COMO - VARESE - VALICO DEL GAGGIOLO E OPERE AD ESSO CONNESSE
CODICE CUP: F1100000270007
TRATTE B1, B2, C, D, TR A13-14, GREENWAY
AS BUILT
OPERE D'ARTE MINORI - OPERE IDRAULICHE
ATTRaversAMENTO IDRAULICO
DELL'Attraversamento FAUNISTICO 2
SEZIONI TRASVERSALI - CARPENTERIE MURI

IDENTIFICAZIONE ELABORATO

IMPRESA
RAGGRUPPAMENTO TEMPORANEO IMPRESE:
Mandatario: STRABAG A.S.
Mandatari: GL F Grandi Lavori Finocci S.p.A.
Mandatari: Giuseppe Malturo S.p.A.

CONTRATTI
CONTRATTI: STRABAG A.S., GL F Grandi Lavori Finocci S.p.A., Giuseppe Malturo S.p.A.

DATA
DESCRIZIONE
21/05/2015
Emissione

PROGETTISTA - PROGETTO ESECUTIVO DI DETTAGLIO
RAGGRUPPAMENTO TEMPORANEO PROGETTISTI:
Mandatario: STRABAG A.S.
Mandatari: GL F Grandi Lavori Finocci S.p.A., Giuseppe Malturo S.p.A.

RESPONSABILE DI PROGETTO ED INCARICATO DELL'INTEGRAZIONE PER LE FASCE PRESTAZIONI:
Ing. Alberto Cecchini

CONCESSIONARIO
CONCESSIONARIO: STI ITALIA S.p.A.
DIRETTORE TECNICO: Ing. Stefano Inzeri Pissardi
COORDINATORE TECNICO: Ing. Roberto Mangano
PROVINCIA DI ROMA n. 20809

ELABORAZIONE PROGETTUALE
PROGETTISTA:
STI PROGETTI ITALIA S.p.A.
STI ITALIA S.p.A.
DIRETTORE TECNICO: Ing. Stefano Inzeri Pissardi
COORDINATORE TECNICO: Ing. Roberto Mangano
PROVINCIA DI ROMA n. 20809

Redatto: Modelli
Verificato: Di Sero
Approvato: Possati