


BARRIERA ANTIRUMORE TRC011.10

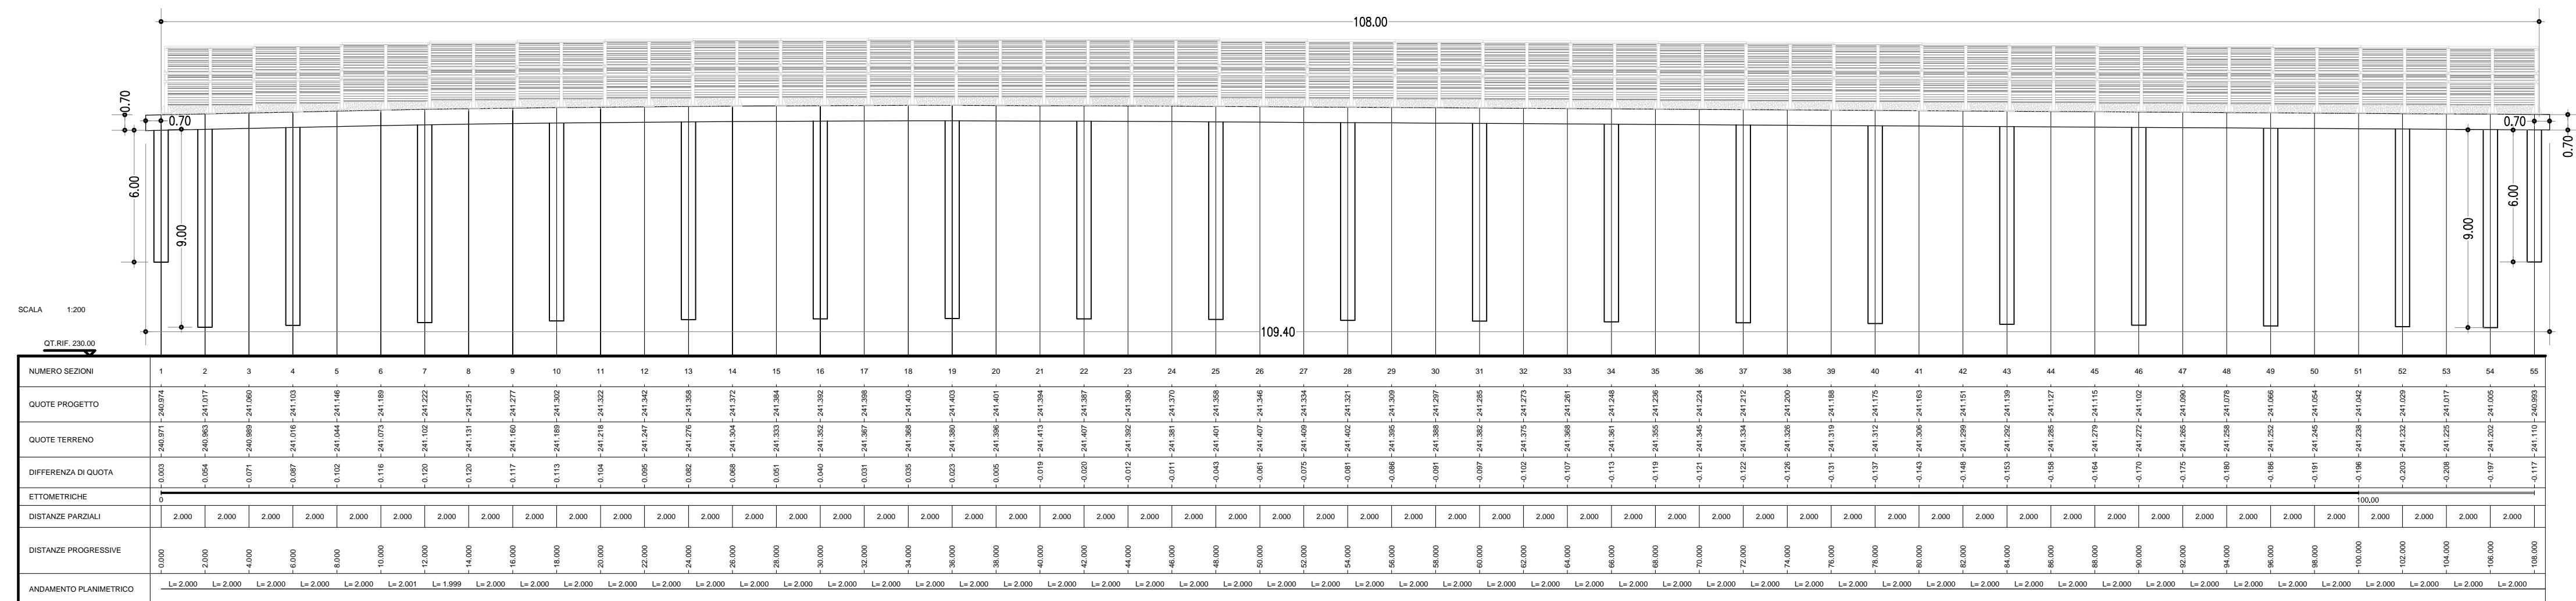

PROFilo LONGITUDINALE TRC011.10 1/200

BARRIERA ANTIRUMORE TRC011.10

| Montante N° | Coordinate  |             | Altezza Montante |
|-------------|-------------|-------------|------------------|
|             | X           | Y           |                  |
| 1           | 140154.098  | 242993.7823 | 3                |
| 2           | 140152.0988 | 242993.8386 | 3                |
| 3           | 140150.0988 | 242993.837  | 3                |
| 4           | 140148.0994 | 242993.7881 | 3                |
| 5           | 140146.1017 | 242993.6922 | 3                |
| 6           | 140144.1064 | 242993.5553 | 3                |
| 7           | 140142.1112 | 242993.4058 | 3                |
| 8           | 140140.1168 | 242993.2669 | 3                |
| 9           | 140138.1202 | 242993.1503 | 3                |
| 10          | 140136.1236 | 242993.0336 | 3                |
| 11          | 140134.1257 | 242992.942  | 3                |
| 12          | 140132.1272 | 242992.8667 | 3                |
| 13          | 140130.1279 | 242992.8144 | 3                |
| 14          | 140128.1284 | 242992.7692 | 3                |
| 15          | 140126.1287 | 242992.7348 | 3                |
| 16          | 140124.1287 | 242992.7232 | 3                |
| 17          | 140122.1287 | 242992.7318 | 3                |
| 18          | 140120.1287 | 242992.7405 | 3                |
| 19          | 140118.1291 | 242992.778  | 3                |
| 20          | 140116.1296 | 242992.8216 | 3                |
| 21          | 140114.1302 | 242992.8724 | 3                |
| 22          | 140112.1308 | 242992.9232 | 3                |
| 23          | 140110.1315 | 242992.9739 | 3                |
| 24          | 140108.1321 | 242993.0247 | 3                |
| 25          | 140106.1328 | 242993.0754 | 3                |
| 26          | 140104.1334 | 242993.1262 | 3                |
| 27          | 140102.1341 | 242993.1770 | 3                |
| 28          | 140100.1347 | 242993.2277 | 3                |
| 29          | 140098.1354 | 242993.2785 | 3                |
| 30          | 140096.1360 | 242993.3292 | 3                |

BARRIERA ANTIRUMORE TRC011.10


| Palo N° | Coordinate  |             |
|---------|-------------|-------------|
|         | X           | Y           |
| 1       | 140154.0966 | 242993.7500 |
| 2       | 140152.0984 | 242993.8079 |
| 3       | -           | -           |
| 4       | 140148.1006 | 242993.7558 |
| 5       | -           | -           |
| 6       | -           | -           |
| 7       | 140142.1143 | 242993.3736 |
| 8       | -           | -           |
| 9       | -           | -           |
| 10      | 140136.1253 | 242993.0013 |
| 11      | -           | -           |
| 12      | -           | -           |
| 13      | 140130.1286 | 242992.7821 |
| 14      | -           | -           |
| 15      | -           | -           |
| 16      | 140124.1287 | 242992.6908 |
| 17      | -           | -           |
| 18      | -           | -           |
| 19      | 140118.1284 | 242992.7457 |
| 20      | -           | -           |
| 21      | -           | -           |
| 22      | 140112.1300 | 242992.8909 |
| 23      | -           | -           |
| 24      | -           | -           |
| 25      | 140106.1319 | 242993.0431 |
| 26      | -           | -           |
| 27      | -           | -           |
| 28      | 140100.1338 | 242993.1954 |
| 29      | -           | -           |
| 30      | -           | -           |

BARRIERA ANTIRUMORE TRC011.10


| Montante N° | Coordinate  |             | Altezza Montante |
|-------------|-------------|-------------|------------------|
|             | X           | Y           |                  |
| 31          | 140094.1366 | 242993.3800 | 3                |
| 32          | 140092.1373 | 242993.4308 | 3                |
| 33          | 140090.1379 | 242993.4815 | 3                |
| 34          | 140088.1386 | 242993.5323 | 3                |
| 35          | 140086.1392 | 242993.5830 | 3                |
| 36          | 140084.1399 | 242993.6338 | 3                |
| 37          | 140082.1405 | 242993.6846 | 3                |
| 38          | 140080.1412 | 242993.7353 | 3                |
| 39          | 140078.1418 | 242993.7861 | 3                |
| 40          | 140076.1424 | 242993.8368 | 3                |
| 41          | 140074.1431 | 242993.8876 | 3                |
| 42          | 140072.1437 | 242993.9384 | 3                |
| 43          | 140070.1444 | 242993.9891 | 3                |
| 44          | 140068.1450 | 242994.0399 | 3                |
| 45          | 140066.1457 | 242994.0906 | 3                |
| 46          | 140064.1463 | 242994.1414 | 3                |
| 47          | 140062.1470 | 242994.1922 | 3                |
| 48          | 140060.1476 | 242994.2429 | 3                |
| 49          | 140058.1482 | 242994.2937 | 3                |
| 50          | 140056.1489 | 242994.3444 | 3                |
| 51          | 140054.1495 | 242994.3952 | 3                |
| 52          | 140052.1502 | 242994.4460 | 3                |
| 53          | 140050.1508 | 242994.4967 | 3                |
| 54          | 140048.1515 | 242994.5475 | 3                |
| 55          | 140046.1521 | 242994.5982 | 3                |

BARRIERA ANTIRUMORE TRC011.10

| Palo N° | Coordinate  |             |
|---------|-------------|-------------|
|         | X           | Y           |
| 31      | 140094.1358 | 242993.3477 |
| 32      | -           | -           |
| 33      | -           | -           |
| 34      | 140088.1377 | 242993.5000 |
| 35      | -           | -           |
| 36      | -           | -           |
| 37      | 140082.1396 | 242993.6522 |
| 38      | -           | -           |
| 39      | -           | -           |
| 40      | 140076.1416 | 242993.8045 |
| 41      | -           | -           |
| 42      | -           | -           |
| 43      | 140070.1435 | 242993.9568 |
| 44      | -           | -           |
| 45      | -           | -           |
| 46      | 140064.1454 | 242994.1091 |
| 47      | -           | -           |
| 48      | -           | -           |
| 49      | 140058.1474 | 242994.2614 |
| 50      | -           | -           |
| 51      | -           | -           |
| 52      | 140052.1493 | 242994.4136 |
| 53      | -           | -           |
| 54      | 140048.1506 | 242994.5152 |
| 55      | 140046.1512 | 242994.5659 |

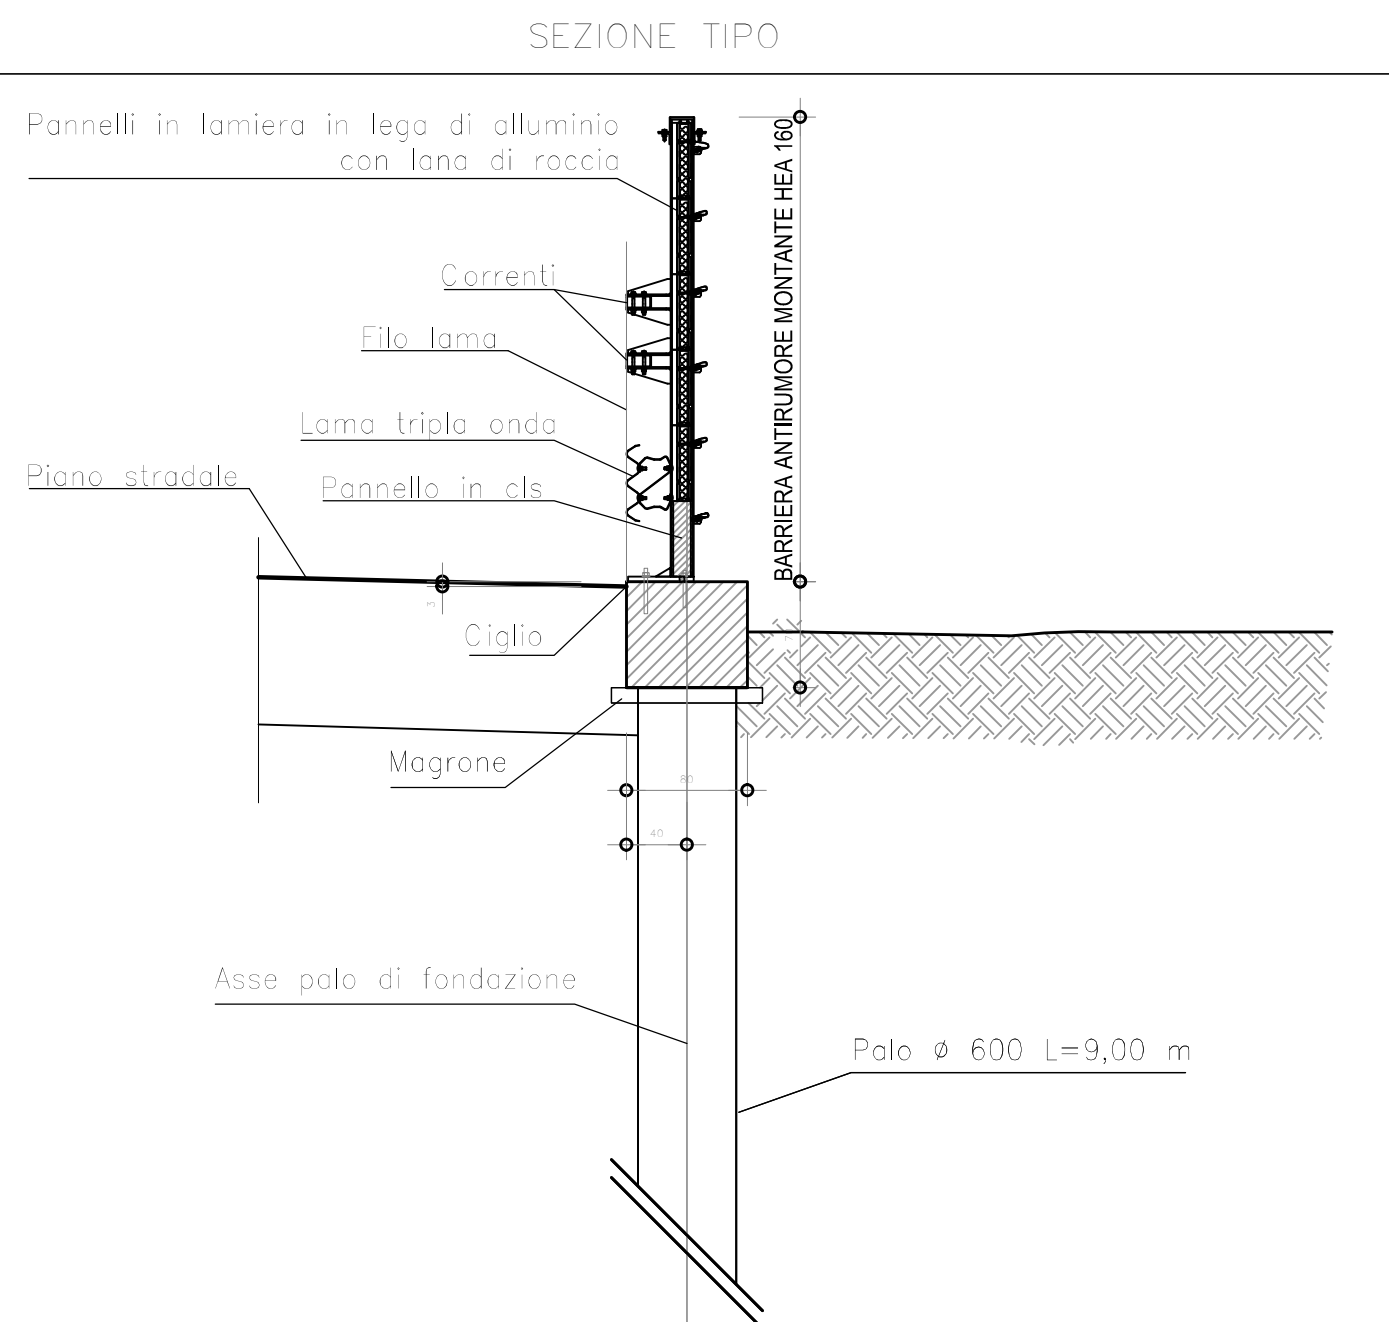

QUADRO DI RIFERIMENTO - TRATTA B1

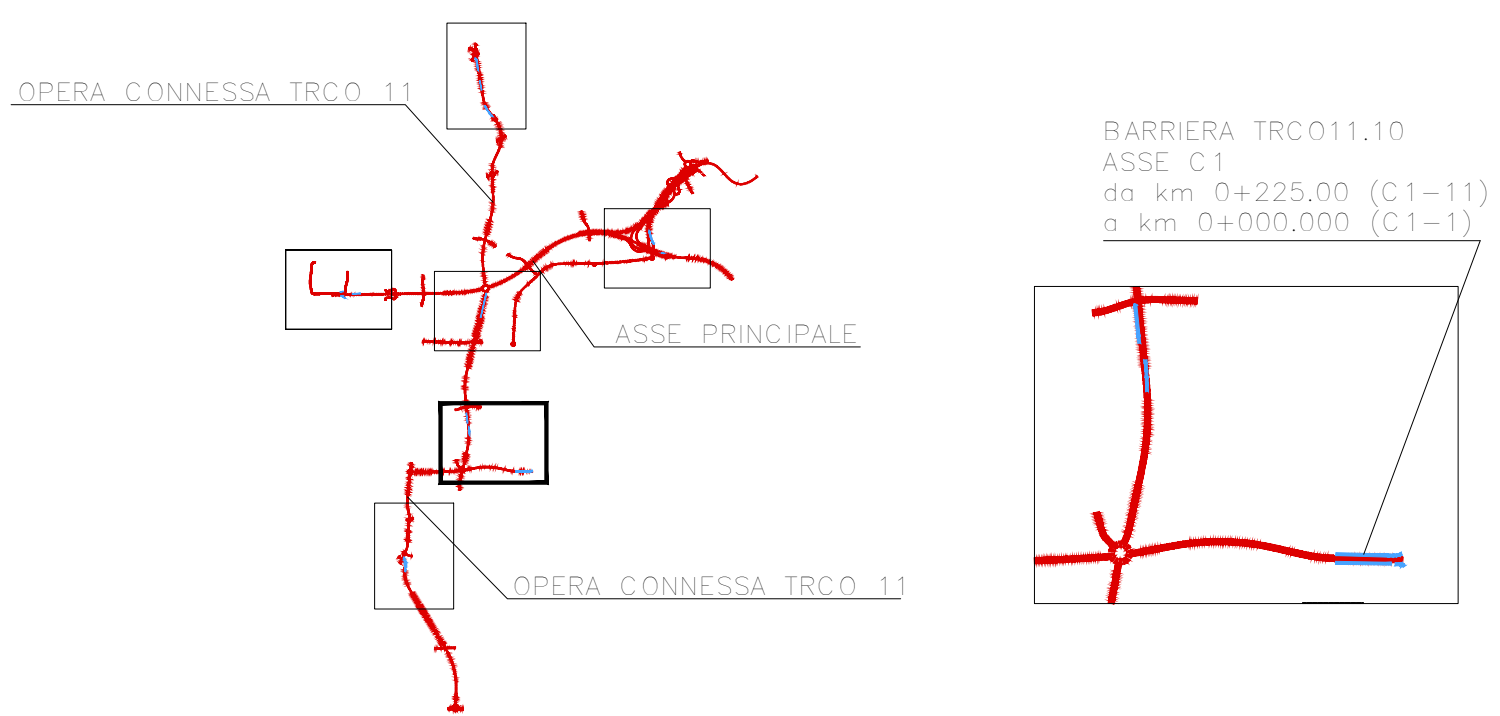

MATRICE DI REVISIONE

| REV | DATA | DESCRIZIONE MODIFICA |
|-----|------|----------------------|
|     |      |                      |
|     |      |                      |
N.B.: LA TAVOLA SOSTITUISCE QUELLA RELATIVA AL CODICE E... DEL PROGETTO ESECUTIVO

**COLLEGAMENTO AUTOSTRADALE  
DALMINE - COMO - VARESE - VALICO DEL GAGGIOLO E OPERE AD ESSO CONNESSE**  
CODICE C.U.P. F11806000270007

**TRATTE B1, B2, C, D, TRVA13+14, GREENWAY**

**AS BUILT**  
STUDIO ACUSTICO  
BARRIERE ACUSTICHE  
BARRIERA ACUSTICA TRC011.10  
PLANIMETRIA E PROFILO TAV. 1/1

|   |              |---|--------------|----------|----------------------------------|-------------------------|------------|------------|----------------|---|--------|----|---------------|----|-------------|-----|-----------|------|---|------------|--------------|----------|----------------------------------|-------------------------|------------|------------|----------------|
| <p><b>FASE PROGETTUALE</b></p> <table border="1"> <tr><td>LOTTO</td><td>1</td></tr> <tr><td>ZONA</td><td>AUX</td></tr> <tr><td>OPERA</td><td>GE001</td></tr> <tr><td>TRATTO D'OPERA</td><td>D</td></tr> <tr><td>AMBITO</td><td>AC</td></tr> <tr><td>TIPO ELEGGERO</td><td>PE</td></tr> <tr><td>PROGRESSIVO</td><td>024</td></tr> <tr><td>REVISIONE</td><td>E_01</td></tr> </table> <p>DATA: Lugli 2017<br/>Emissione: Agosto 2018</p> <p><b>CONCEDENTE</b><br/>CONCESSIONARI AUTOSTRADALI LOMBARDE</p> <p><b>CONCESSIONARIO</b><br/>Autotrada Padovana Lombarde</p> <p><b>APPROVATO</b><br/>Autotrada Padovana Lombarde</p> | LOTTO        | 1        | ZONA                             | AUX                     | OPERA      | GE001      | TRATTO D'OPERA | D | AMBITO | AC | TIPO ELEGGERO | PE | PROGRESSIVO | 024 | REVISIONE | E_01 | <p><b>IMPRESA</b><br/>RAGGRUPPAMENTO TEMPORANEO IMPRESE:</p> <table border="0"> <tr><td>Mandatario</td><td>STRABAG A.G.</td><td>Mandante</td><td>GLF Grandi Lavori Fincoat S.p.A.</td><td>Mandatario coprogettato</td><td>ICM S.p.A.</td><td>Mandatario</td><td>STRABAG S.p.A.</td></tr> </table> <p><b>PROGETTISTA - PROGETTO ESECUTIVO DI DETTAGLIO</b></p> <p>RESPONSABILE DI PROGETTO ED INCARICATO DELL'INTEGRAZIONE FRA LE VARIE PRESTAZIONI:<br/>Ing. Alberto Cecchini</p> <p><b>ELABORAZIONE PROGETTUALE</b></p> <p><b>PROGETTISTA:</b><br/>3TI PROGETTI ITALIA S.p.A.</p> <p><b>3TI ITALIA S.p.A.</b><br/>DIRETTORE TECNICO<br/>Ing. Stefano Luca Possati<br/>Ordine degli Ingegneri<br/>Provincia di Roma n. 20809</p> <p>Redatto: Donatello Verificato: Serge Approvato: Possati</p> | Mandatario | STRABAG A.G. | Mandante | GLF Grandi Lavori Fincoat S.p.A. | Mandatario coprogettato | ICM S.p.A. | Mandatario | STRABAG S.p.A. |
