
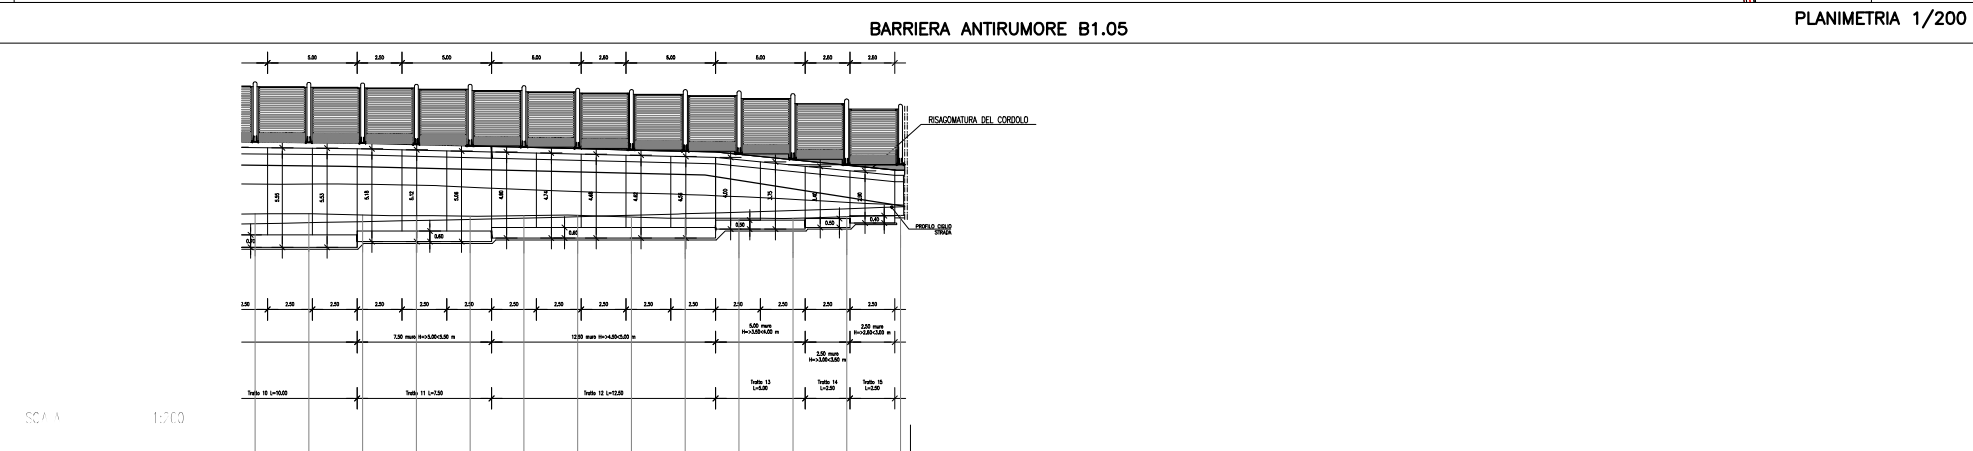



PLANIMETRIA 1/200

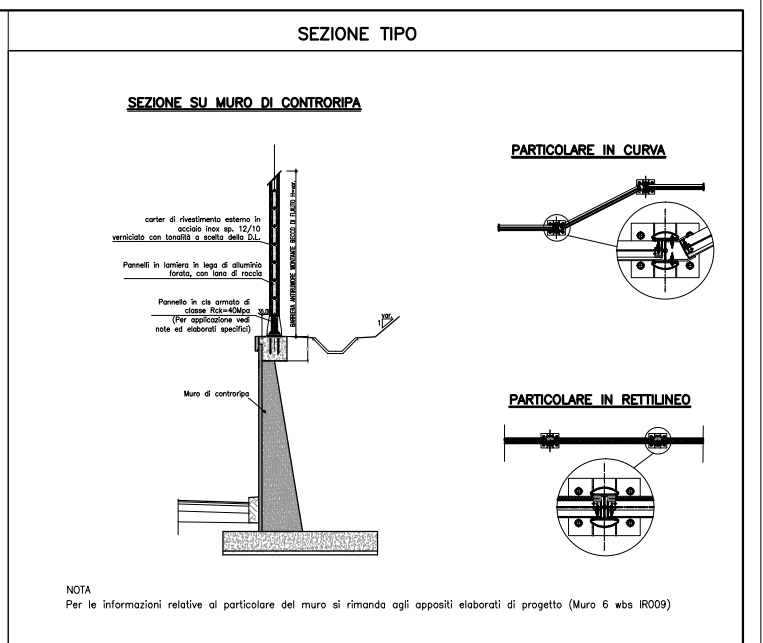

PROFILO LONGITUDINALE B1.05 1/200

NUMERO SOLCINI	37	38	39	40	41	42	43	44	45	46	47	48	49
QUOTE DIV. PROGETTO	245,30	245,37	245,34	245,31	245,28	245,25	245,22	245,19	245,16	245,13	245,10	245,07	245,04
QUOTE DIV. TERRENO	245,07	245,08	245,02	244,97	244,94	244,91	244,88	244,85	244,82	244,79	244,76	244,73	244,70
DIFFERENZE													
DIF. ANZI. PARZILI	3,00	3,00	3,00	3,00	3,00	3,00	3,00	3,00	3,00	3,00	3,00	3,00	3,00
DISTANZE PROGRESSIVE	0+00,00	0+11,00	0+14,00	0+17,00	0+20,00	0+23,00	0+26,00	0+29,00	0+32,00	0+35,00	0+38,00	0+41,00	0+44,00

SCALA 1:500

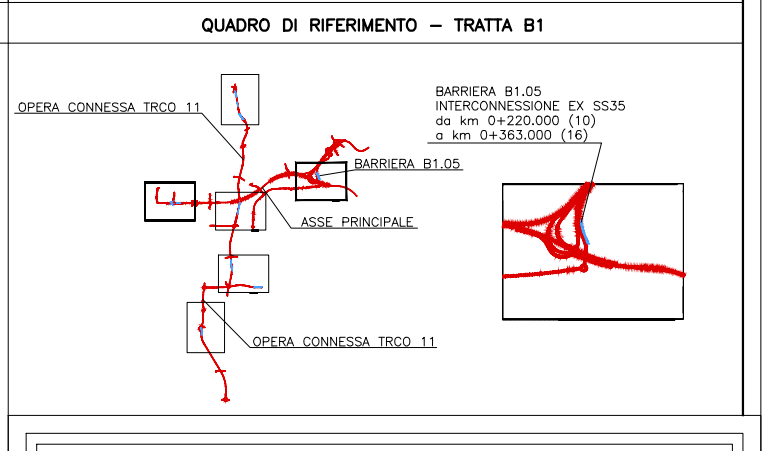

MATRICE DI REVISIONE		
REV	DATA	DESCRIZIONE MODIFICA

N.B.: LA TAVOLA SOSTITUISCE QUELLA RELATIVA AL CODICE E DEL PROGETTO ESECUTIVO

Montante N°	Coordinate		Altezza Montante
	X	Y	
37	X=141732.0429	Y=246085.3094	3
38	X=141733.0615	Y=246082.4877	3
39	X=141734.0801	Y=246079.6659	3
40	X=141735.2015	Y=246076.8834	3
41	X=141736.3528	Y=246074.1131	3
42	X=141737.5040	Y=246071.3428	3
43	X=141738.6552	Y=246068.5725	3
44	X=141739.8065	Y=246065.8021	3
45	X=141740.9577	Y=246063.0318	3
46	X=141742.1089	Y=246060.2615	3
47	X=141743.2602	Y=246057.4912	3
48	X=141744.4114	Y=246054.7209	3
49	X=141745.5666	Y=246051.9606	3

CONCESSIONARI AUTOSTRADALI LOMBARDE

COLLEGAMENTO AUTOSTRADALE DALMINE - COMO - VARESE - VALICO DEL GAGGIOLO E OPERE AD ESSO CONNESSE

CODICE C.U.P. F1180600270007

TRATTE B1, B2, C, D, TRVA13+14, GREENWAY

AS BUILT

TRATTA B1

STUDIO ACUSTICO

BARRIERE ACUSTICHE

BARRIERA ACUSTICA ASSE PRINCIPALE B1.05

PLANIMETRIA E PROFILO TAV.2/2

IDENTIFICAZIONE ELABORATO

CODICE PROGETTO: F0101/B

IMPRESA

RAGGRUPPAMENTO TEMPORANEO IMPRESE:

Mandatario: STRABAG A.G.

Mandatario: GLF Grandi Lavori Fincosit S.p.A.

Mandatario: ICM S.p.A.

Mandatario coprogettista: STRABAG S.p.A.

STRABAG

ICM

STRABAG

Scal: 1:200

DATA DESCRIZIONE REV

NOVEMBRE 07 EMISSIONE E

GIUGNO 08 EMISSIONE E,2/2

PROGETTISTA - PROGETTO ESECUTIVO DI DETTAGLIO

RAGGRUPPAMENTO TEMPORANEO PROGETTISTI:

Mandatario: 3TI PROGETTI ITALIA S.p.A.

OPERAIA DI: 3TI PROGETTI ITALIA S.p.A.

Mandatario: Arch. Salvatore Vermiglio

RESPONSABILE DI PROGETTO ED INCARICATO DELL'INTEGRAZIONE FRA LE VARIE PRESTAZIONI:

Ing. Alberto Cecchini

CONCEDENTE

CONCESSIONARI AUTOSTRADALI LOMBARDE

ELABORAZIONE PROGETTUALE

PROGETTISTA:

3TI PROGETTI ITALIA S.p.A.

3TI ITALIA S.p.A.

DIRETTORE TECNICO

Ing. Stefano Luca Possati

Ordine degli Ingegneri

Provincia di Roma n. 20809

Redatto: DE_CEGLE

Verificato: SORGE

Approvato: Possati