



COORDINATE VERTICI PALI PARATIA

VERTICI	X	Y	Z
V1	X=137613.137	Y=245367.113	
V2	X=137619.136	Y=245367.236	
V3	X=137625.134	Y=245367.359	
V4	X=137630.251	Y=245370.492	
V5	X=137635.368	Y=245373.625	+257.97
V6	X=137640.485	Y=245376.758	
V7	X=137645.602	Y=245379.891	
V8	X=137650.719	Y=245383.025	
V9	X=137655.836	Y=245386.158	
V10	X=137660.953	Y=245389.291	+258.77
V11	X=137663.512	Y=245390.857	

SEZIONE TIPO  
SCALA 1:50

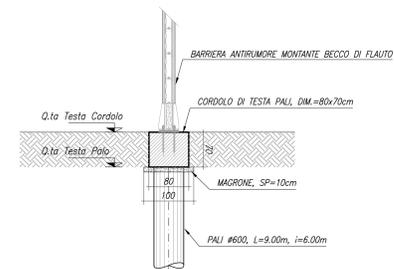

SVILUPPATA PARATIA (IN ASSE PALI)  
SCALA 1:100

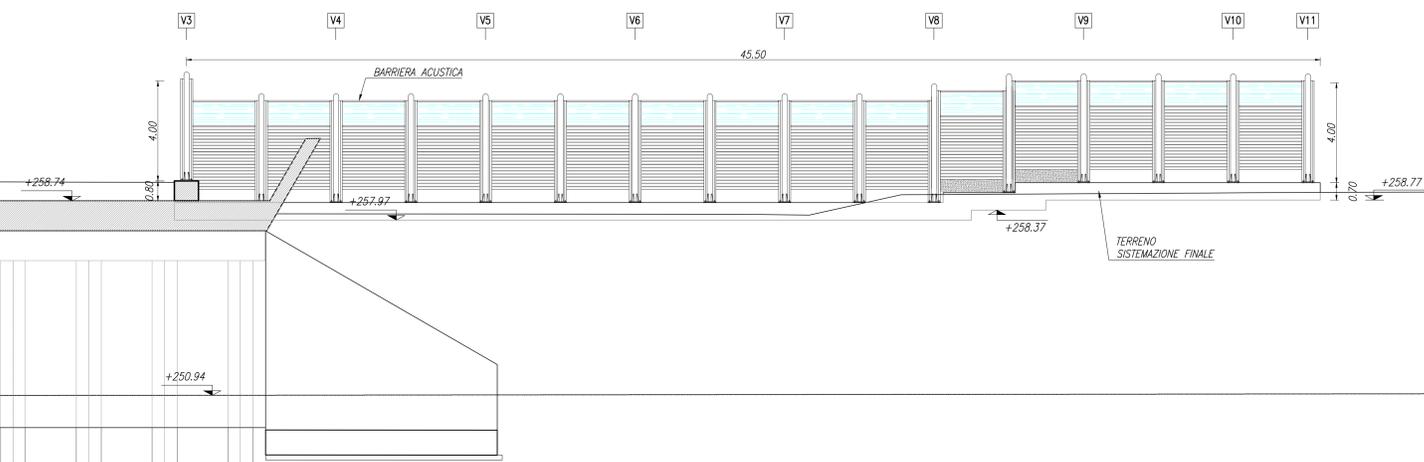

MATRICE DI REVISIONE

REV	DATA	DESCRIZIONE MODIFICA

N.B. LA TAVOLA SOSTITUISCE QUELLA RELATIVA AL CODICE [ ] DEL PROGETTO ESECUTIVO

**COLLEGAMENTO AUTOSTRADALE DALMINE - COMO - VARESE - VALICO DEL GAGGIOLO E OPERE AD ESSO CONNESSE**  
 CODICE CUP: F11809027004  
**TRATTE B1, B2, C, D, TRAI13-14, GREENWAY**  
**AS BUILT**  
**TRATTA B1**  
 STUDIO ACUSTICO  
 BARRIERE ACUSTICHE  
 BARRIERA ACUSTICA ASSE PRINCIPALE - B1.01  
 PLANIMETRIA DI TRACCIAMENTO PALI E PROFILO

**CONCESSIONARIO**  
 CONSORZIO AUTOSTRADALE  
 Direzione Tecnica: Ing. Enrico Arca  
 Direzione Tecnica: Arch. Salvatore Vergiglio  
 Direzione Tecnica: Arch. Giovanni Carini

**IMPRESA**  
 RAGGRUPPAMENTO TEMPORANEO IMPRESE  
 STRABAG A.G. - GLF Grandi Lavori Fincosit S.p.A.  
 STRABAG S.p.A. - STRABAG S.p.A.

**PROGETTISTA - PROGETTO ESECUTIVO DI DETTAGLIO**  
 RAGGRUPPAMENTO TEMPORANEO PROGETTISTI  
 STI PROGETTI ITALIA S.p.A.

**CONCEDENTE**  
 CONSORZIO AUTOSTRADALE  
 Direzione Tecnica: Ing. Alberto Casaccia

**ELABORAZIONE PROGETTUALE**  
 PROGETTISTA:  
 STI PROGETTI ITALIA S.p.A.  
 DIRETTORE TECNICO: Ing. Stefano Inaso Pissardi  
 CRITICO DEGLI INTERESSI: Provincia di Roma n. 20809

**APPROVATO**  
 Direzione dei Lavori: Ing. Francesco D'Amico

Redatto: Margo Verificato: Cocchi Approvato: Possati