




SEZIONE B-B
VISTO DAL LATO STRADA

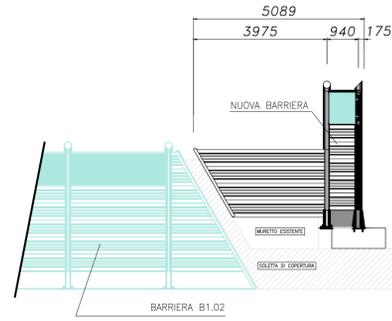


PROSPETTO
VISTO DAL LATO STRADA

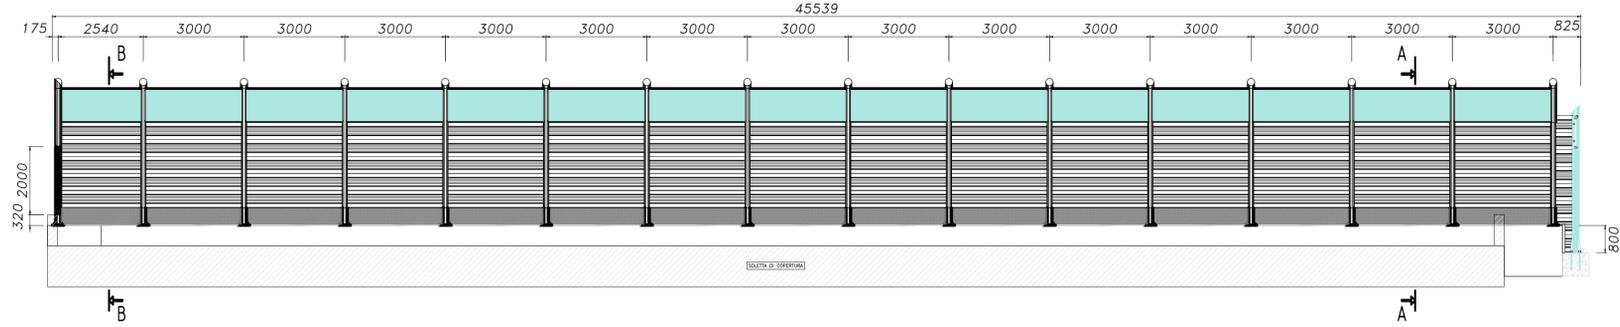

PIANTA

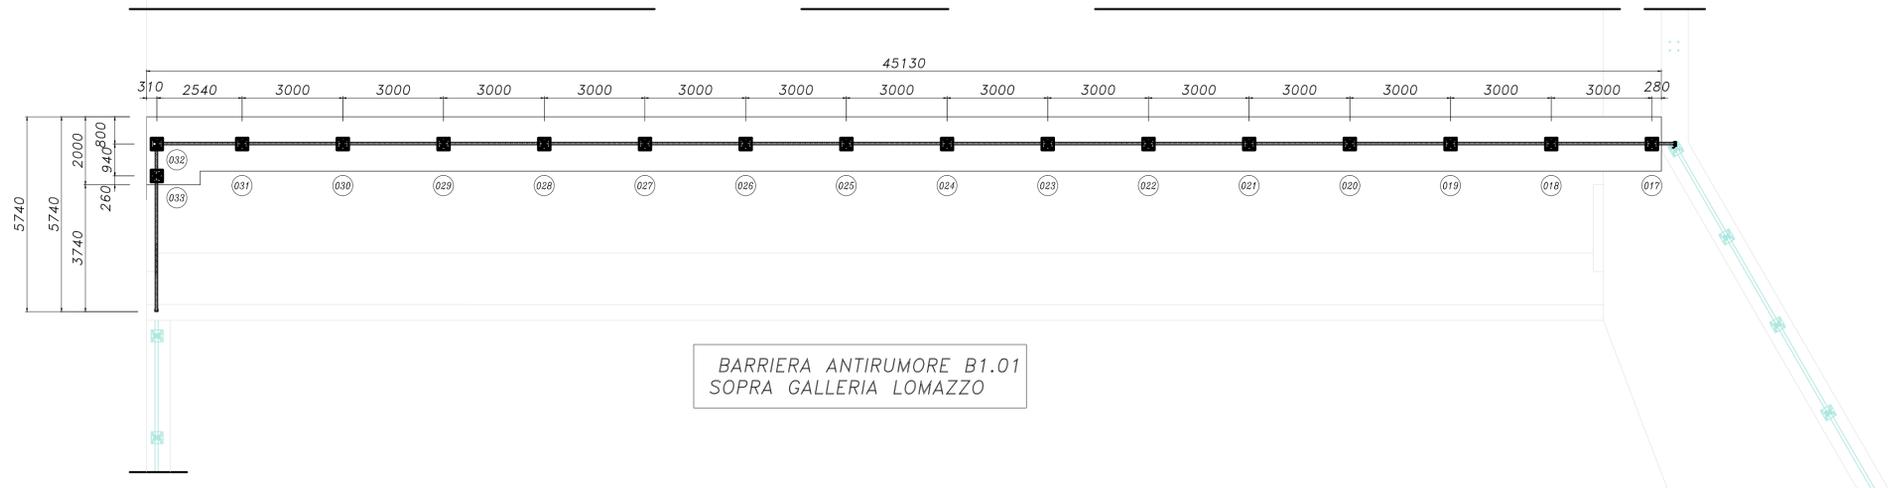

SEZIONE A-A
VISTO DAL LATO STRADA

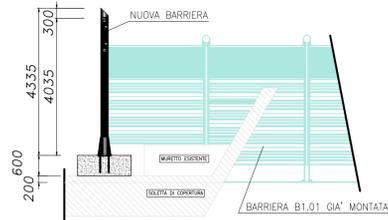

MATRICE DI REVISIONE

| REV | DATA | DESCRIZIONE MODIFICA |
|-----|------|----------------------|
| | | |
| | | |
N.B.: LA TAVOLA SOSTITUISCE QUELLA RELATIVA AL CODICE [E] DEL PROGETTO ESECUTIVO

COLLEGAMENTO AUTOSTRADALE
DALMINE - COMO - VARESE - VALICO DEL GAGGIOLO E OPERE AD ESSO CONNESSE
CODICE C.U.P. F11B06000270007
TRATTE B1, B2, C, D, TRVA13+14, GREENWAY
AS BUILT
TRATTA B1
STUDIO ACUSTICO
BARRIERE ACUSTICHE
BARRIERA ACUSTICA ASSE PRINCIPALE - B1.01
PLANIMETRIA DI TRACCIAMENTO PALI E PROFILO CONCIO SU GALLERIA

| | |
|--|--|
|--|--|

STRABAG **MALTAURO** **STRABAG**

| | |
|--|--|
| CONCEDENTE CONCESSIONARI AUTOSTRADALI LOMBARDE | RESPONSABILE DI PROGETTO ED INCARICATO DELL'INTEGRAZIONE FRA LE VARIE PRESTAZIONI: Ing. Alberto Cecchini |
|--|--|

| | |
|---|---|
|---|---|

Redatto: Caccioli Verificato: Di Iulo Approvato: Passati

NOTE GENERALI

La dilatazione dei giunti nelle opere con fondazioni differenti, deve essere contenuta entro ±10 mm.
Le colonne devono essere sempre montate perpendicolarmente alla pendenza della fondazione.