



# SEZIONE TIPO

Scala 1:20

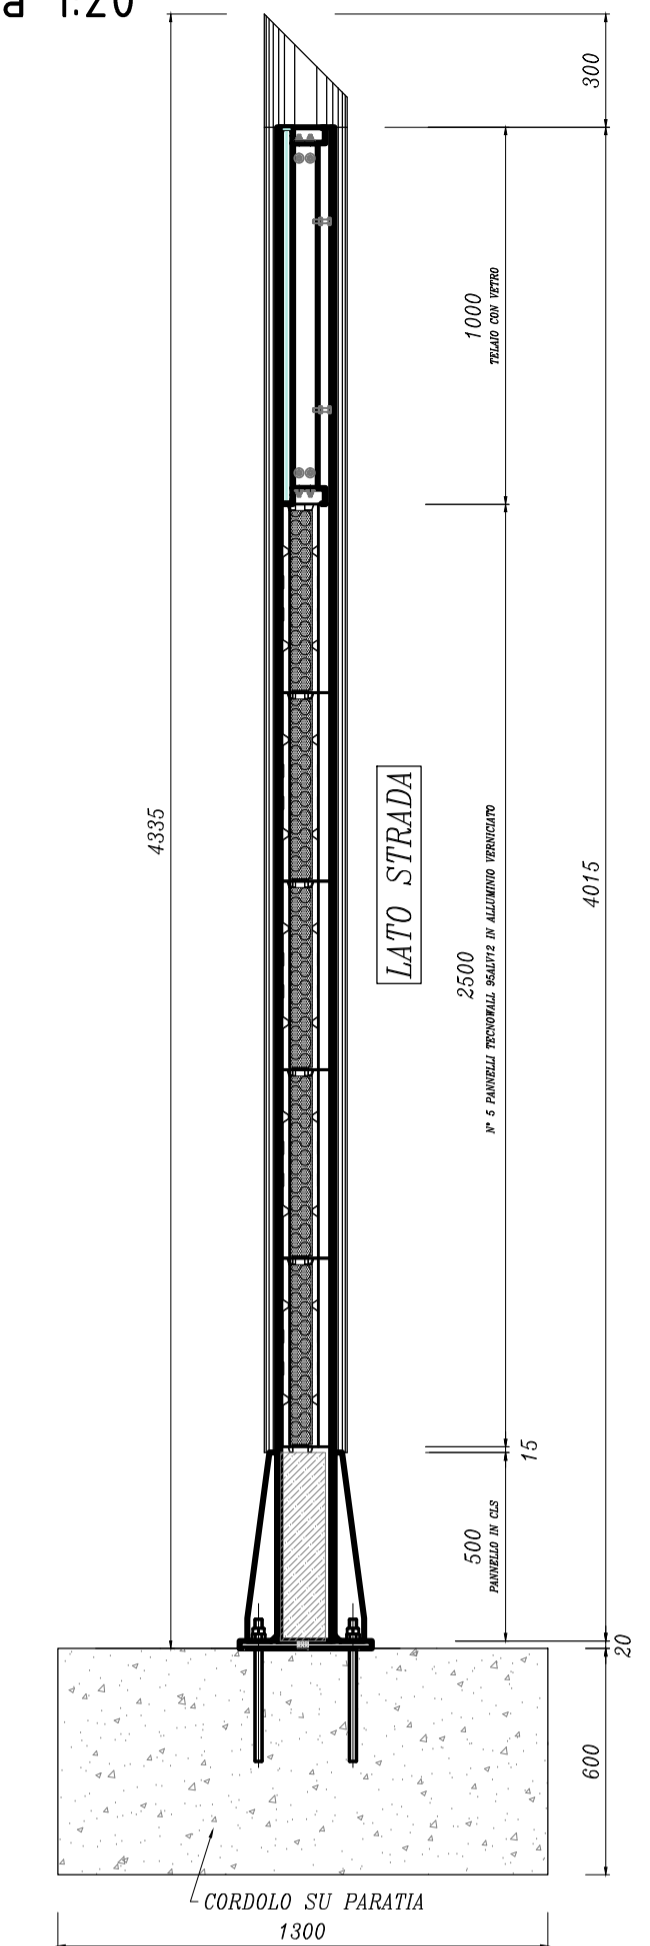

# PROSPETTO VISTO DAL LATO STRADA

Scala 1:100

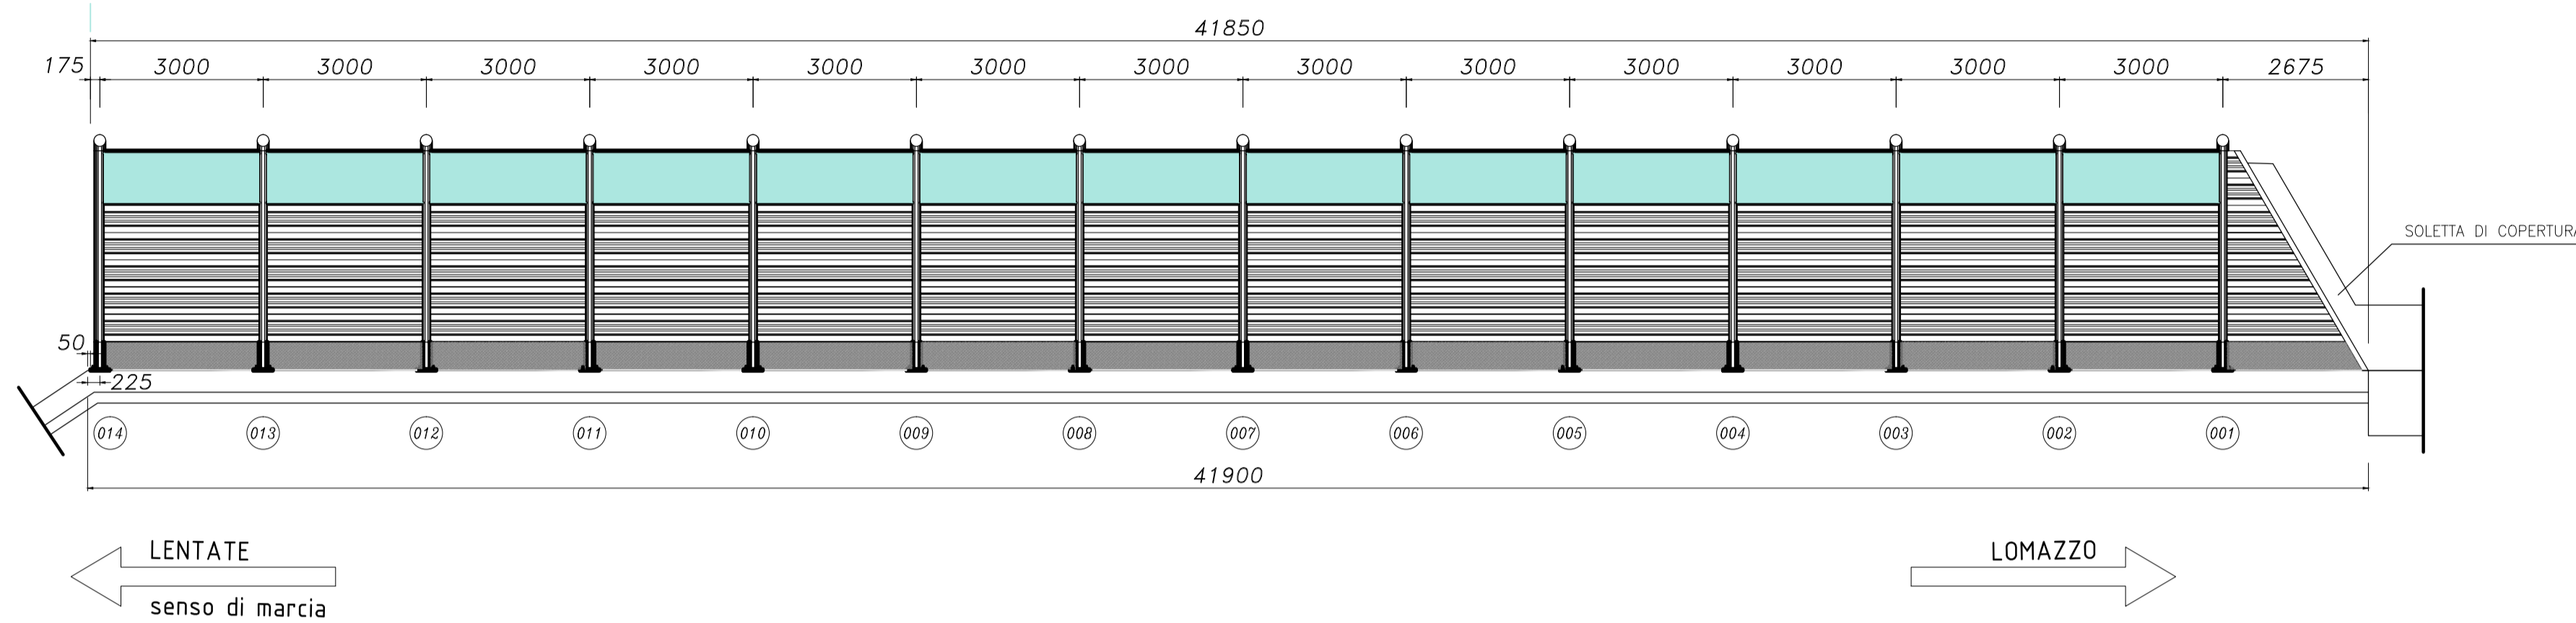


# PIANTA

Scala 1:100



BARRIERA ANTIRUMORE B1.02  
TRACCIATO PRINCIPALE - CARREGGIATA EST

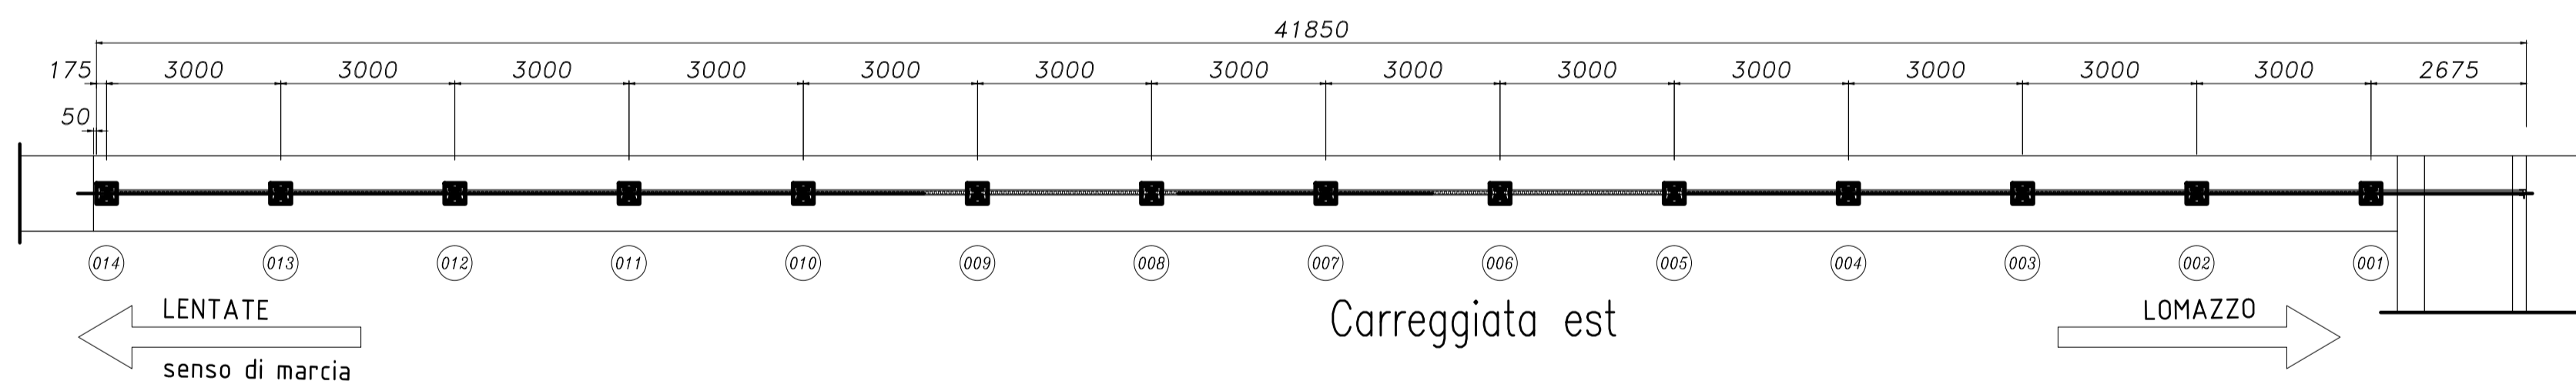

## NOTE GENERALI

Tutte le quote indicate sono da ritenersi nominali e possono subire variazioni in funzione delle tolleranze e dei campi di azione dei vari componenti e delle regolazioni previste.  
La posizione della barriera acustica e dei suoi componenti sarà comunque condizionata dal reale andamento planimetrico e altimetrico delle opere di fondazione di supporto.  
La dilatazione dei giunti nelle opere con fondazioni differenti, deve essere contenuta entro ±10 mm.  
Le colonne devono essere sempre montate perpendicolarmente alla pendenza della fondazione.

## MATRICE DI REVISIONE

REV	DATA	DESCRIZIONE MODIFICA

N.B.: LA TAVOLA SOSTITUISCE QUELLA RELATIVA AL CODICE E [ ] DEL PROGETTO ESECUTIVO

**COLLEGAMENTO AUTOSTRADALE DALMINE - COMO - VARESE - VALICO DEL GAGGIOLO E OPERE AD ESSI CONNESSE**  
CODICE C.U.P. F1180600270007  
**TRATTE B1, B2, C, D, TRVA13+14, GREENWAY**  
**AS BUILT**  
**TRATTA B1**  
STUDIO ACUSTICO  
BARRIERE ACUSTICHE  
PROSPETTO BARRIERA B1.02

<b>IDENTIFICAZIONE ELABORATO</b>		<b>IMPRESA</b>	
CODICE PROGETTO: F00107B		RAGGRUPPAMENTO TEMPORANEO IMPRESE:	
WBS		Mandatario	Mandante
FASE PROGETTUALE		STRABAG A.G.	Impresa costruzioni Giuseppe Maltauro S.p.A.
LOTTO	OPERA	GLF Grandi Lavori Fincosit S.p.A.	Mandatario copiato STRABAG S.p.A.
ZONA	TRATTO D'OPERA		
AMBITO	TIPICELABORATO		
PROGRESSIVO	REVISIONE		
A 1	04	RT02	0
AC	FZ	004	01

Scala: ...

<b>DATA</b>	<b>DESCRIZIONE</b>	<b>REV</b>	<b>PROGETTISTA - PROGETTO ESECUTIVO DI DETTAGLIO</b>
Febbraio 2016	Emissione	E	RAGGRUPPAMENTO TEMPORANEO PROGETTISTI:
			Mandatario
			Mandante
			Mandante
			Arch. Salvatore Vegmioglio

**CONCEDENTE**  
CONCESSIONI AUTOSTRADALI LOMBARDE

**CONCESSIONARIO**  
Autistastra Padanese  
Direttore Tecnico: Ing. Enrico Anzi  
Referente Tecnico: Arch. Giovanni Cambi

**APPROVATO**  
Autistastra Padanese  
Il Direttore dei Lavori: Ing. Francesco Domonico

**ELABORAZIONE PROGETTUALE**  
**PROGETTISTA:**  
3TI PROGETTI ITALIA S.p.A.

**RESPONSABILE DI PROGETTO ED INCARICATO DELL'INTEGRAZIONE FRA LE VARIE PRESTAZIONI:**  
Ing. Alberto Cecchini

**3TI ITALIA S.p.A.**  
DIRETTORE TECNICO  
Ing. Stefano Luca Passati  
Ordine degli Ingegneri  
Provincia di Roma n. 20809

Redatto: Cociotti      Verificato: Di Iulo      Approvato: Passati