



PROSPETTO VISTO DAL LATO STRADA

Scala 1:200

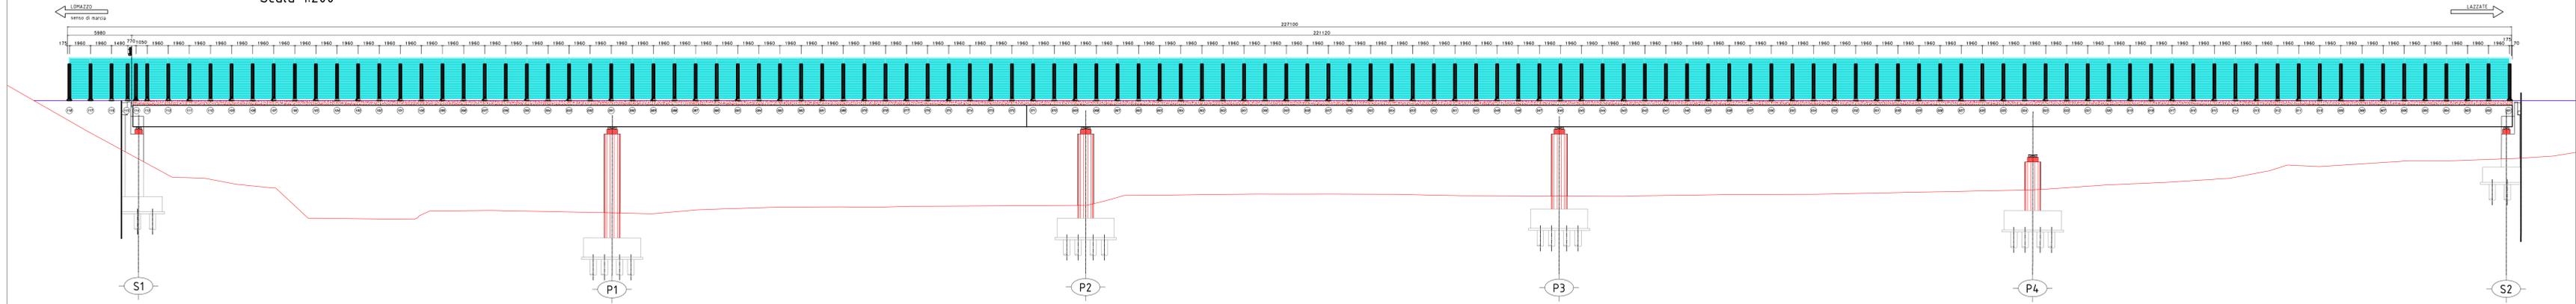


PIANTA

Scala 1:200

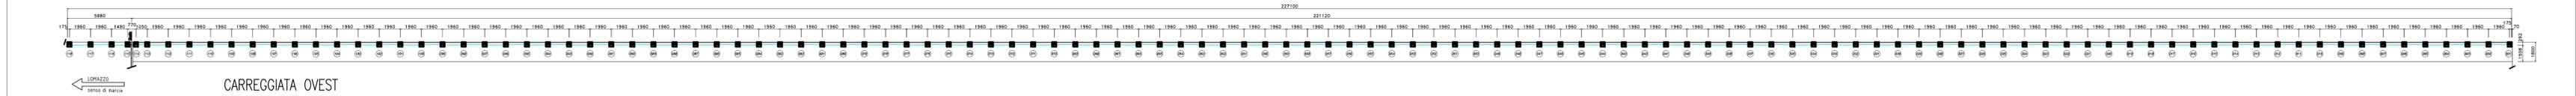


SEZIONE TIPO

Scala 1:20

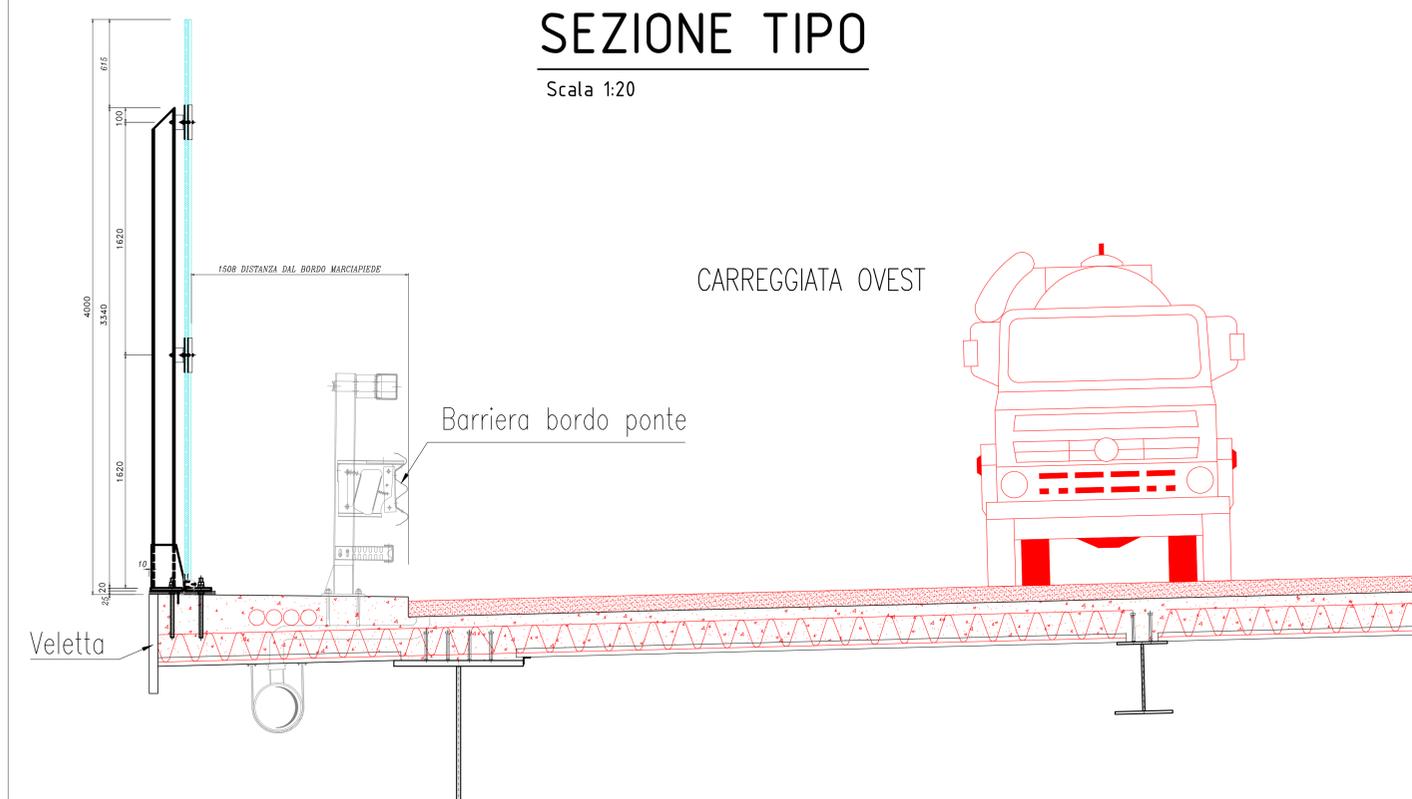

PARTICOLARE GIUNTO RILEVATO/VIADOTTO

Scala 1:10

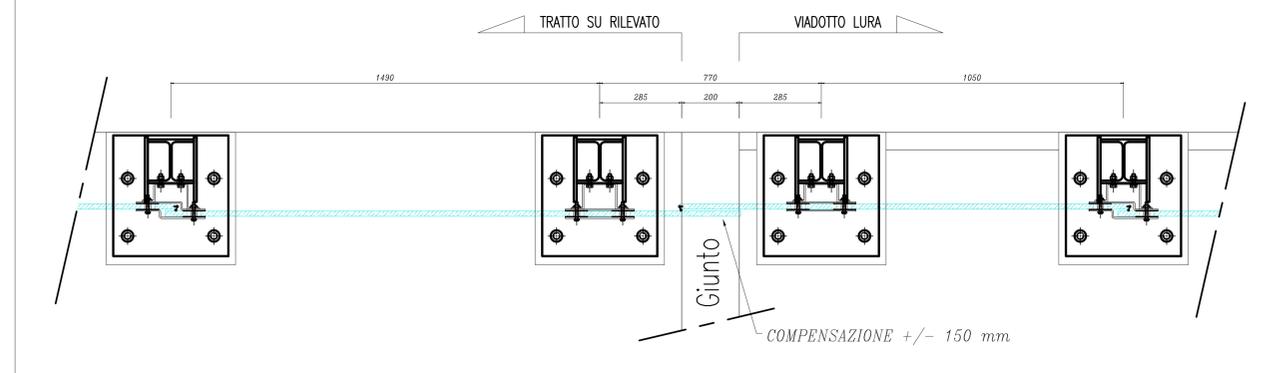

MATRICE DI REVISIONE

REV	DATA	DESCRIZIONE MODIFICA

N.B.: LA TAVOLA SOSTITUISCE QUELLA RELATIVA AL CODICE [] DEL PROGETTO ESECUTIVO

COLLEGAMENTO AUTOSTRADALE DALMINE - COMO - VARESE - VALICO DEL GAGGILO E OPERE AD ESSO CONNESSE
 CODICE C.U.P. F118060027007
TRATTE B1, B2, C, D, TRVA13+14, GREENWAY
AS BUILT
TRATTA B1
 STUDIO ACUSTICO
 BARRIERE ACUSTICHE
 BARRIERA ANTIRUMORE SUL VIADOTTO LURA
 PLANIMETRIA E PROSPETTO

IMPRESA
RAGGRUPPAMENTO TEMPORANEO IMPRESE:
 Mandataria: STRABAG A.G.
 Mandataria: ICM S.p.A.
 Mandataria: Grandi Lavori Fincoist S.p.A.
 Mandataria coproleta: STRABAG S.p.A.

STRABAG **ICM** **STRABAG**

PROGETTISTA - PROGETTO ESECUTIVO DI DETTAGLIO:
RAGGRUPPAMENTO TEMPORANEO PROGETTISTI:
 Mandataria: STI PROGETTI ITALIA S.p.A.
 Mandataria: GP...
 Mandataria: Arch. Salvatore Vespignio

CONCEDENTE:
 CONCESSIONE AUTOSTRADALI EMBOURGE

RESPONSABILE DI PROGETTO ED INCARICATO DELL'INTEGRAZIONE FRA LE VARIE PRESTAZIONI:
 Ing. Alberto Cecchini

ELABORAZIONE PROGETTUALE:
PROGETTISTA:
 STI PROGETTI ITALIA S.p.A.
3TI ITALIA S.p.A.
 DIRETTORE TECNICO
 Ing. Stefano Lupo Pisanti
 Codice degli Ingegneri
 Provincia di Roma n. 20809

APPROVATO:
 Autoritad...
 Direttore dei Lavori: Polveroni...
 Redatto: Panotto
 Verificato: Sarg
 Approvato: Possati