


TRC011 - LOCALITA' BREGHIANO

BARRIERE ACOUSTICHE TRC011


- Altezza in sede 102 (0m x 0m)
 - 0.70 metri in sede di sfollamento
 - sezione barriere su pila

PIANOMETRIA 1/200

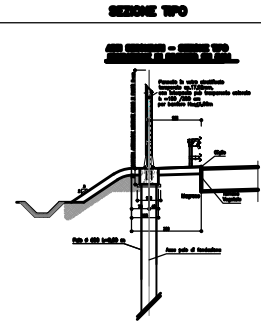

NOTA: Per le informazioni relative alla sezione vedere elaborato tipologico specifico, contenuto nel "Capitolato di C.A.M." ALLEGATO A.1.1.01.A.01 e C.A.M. ALLEGATO A.1.1.01.A.02

BARRIERA AERIFORME TRC011.05

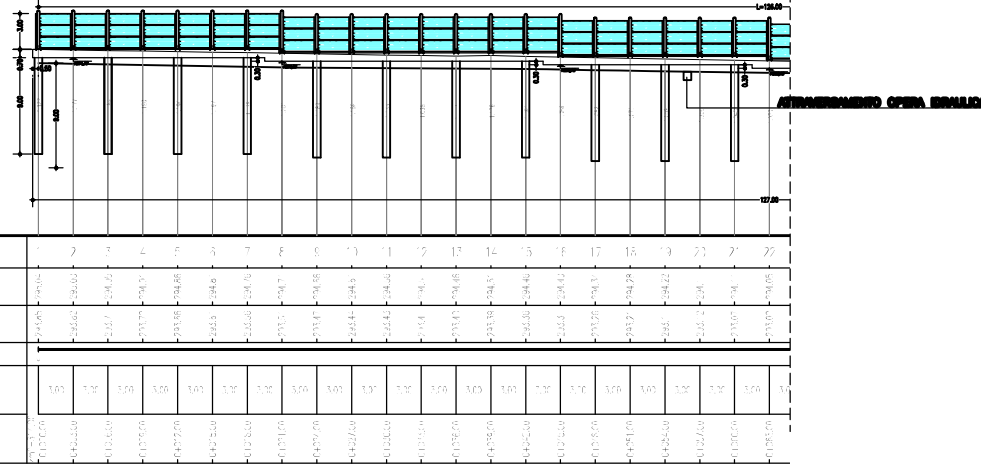



NUMERO SEDELLI	1	2	3	4	5	6	7	8	9	10	11	12	13	14	15	16	17	18	19	20	21	22		
PROFLO LONGITUDINALE TRC011.05 1/200

BARRIERA AERIFORME TRC011.05


CORSO DI RIFERIMENTO - TRATTA B1

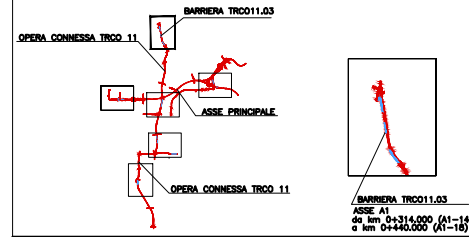

MATRICE DI REVISIONE		
REV	DATA	DESCRIZIONE MODIFICA

N.B.: LA TAVOLA SOSTITUISCE QUELLA RELATIVA AL CODICE [] DEL PROGETTO ESECUTIVO

COLLEGAMENTO AUTOSTRADALE DALMINE - COMO - VARESE - VALICO DEL GAJGOLIO E OPERE AD ESSO CONNESSE
 CODICE C.U.P. F18B8002907

TRATTE B1, B2, C, D, TRVA13+14, GREENWAY

AS BUILT
TRATTA B1
 STUDIO ACUSTICO
 BARRIERE ACUSTICHE
 BARRIERA ACUSTICA TRC011.03
 PLANIMETRIA E PROFLO TAV.1/2

IDENTIFICAZIONE ELABORATO CODICE PROGETTO FORNITORE STABAG		INFERIBRE MANTOVANI STABAG S.p.A.		ESECUTIVO MANTOVANI STABAG S.p.A.		MANTOVANI STABAG S.p.A.	
------------------------------------------------------------------	--	-----------------------------------------	--	-----------------------------------------	--	----------------------------	--

DATA	DESCRIZIONE	REV	PROGETTISTA - PROGETTO ESECUTIVO DI DETTAGLIO


APPROVATO
 Ing. Alberto Cecchioli

ELABORAZIONE PROGETTUALE
PROGETTISTA:
 STABAG S.p.A.

STI ITALIA S.p.A.
 DIRETTORE TECNICO
 Ing. Stefano Luca Parenti
 Ordine degli Ingegneri
 Provincia di Roma n. 30669

Redatto: Di Ceglie Verificato: Soriga Approvato: Parenti