

PROVINCIA : Como
 COMUNE : Cernate

← COMO

PROVINCIA : Monza Brianza
 COMUNE : Lazzate

→ SP SARONNO


PROVINCIA : Como
 COMUNE : Bregnano

BARRIERE DI PROGETTO E SIMBOLI

LEGENDA

- BARRIERA METALLICA CLASSE "H3BL300" DA BORDO LATERALE
- BARRIERA METALLICA CLASSE "H2BL300" DA BORDO LATERALE
- BARRIERA METALLICA CLASSE "H2BP400" DA BORDO PONTE
- BARRIERA METALLICA CLASSE "H3BL400" DA BORDO LATERALE
- BARRIERA METALLICA CLASSE "H3BL400" DA BORDO LATERALE
- BARRIERA METALLICA CLASSE "H3BP300" DA BORDO PONTE
- BARRIERA METALLICA CLASSE "BROH3BL6"
- PROFILO REDIRETTIVO
- TRANSIZIONE
- RETE RMP ANTILANCIO
- TERMINALE DI INIZIO IMPIANTO
- TERMINALE DI FINE IMPIANTO

QUADRO DI UNIONE TRATTA TRCO-11

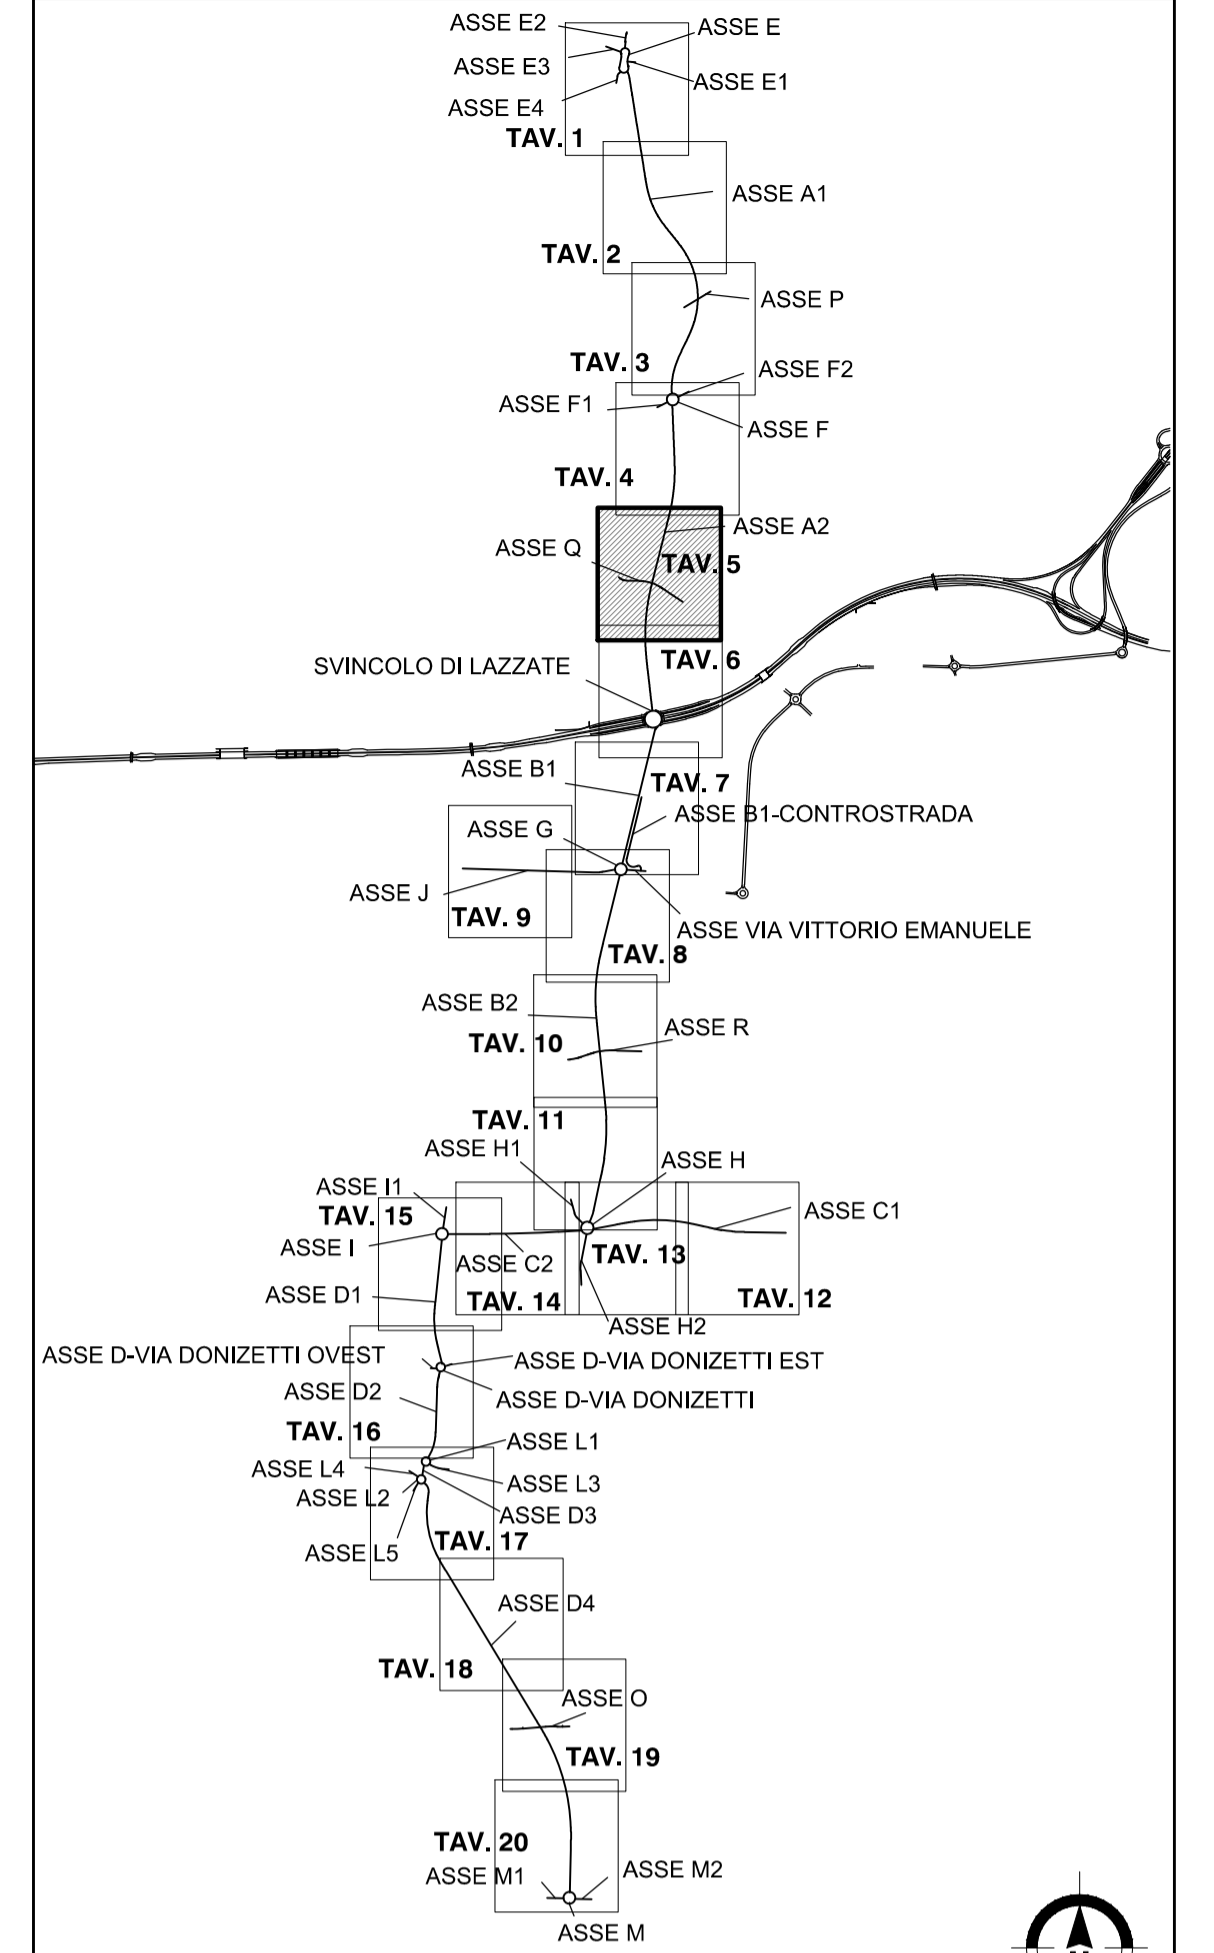

MATRICE DI REVISIONE

REV	DATA	DESCRIZIONE MODIFICA

N.B.: LA TAVOLA SOSTITUISCE QUELLA RELATIVA AL CODICE [] DEL PROGETTO ESECUTIVO

COLLEGAMENTO AUTOSTRADALE DALMINE - COMO - VARESE - VALICO DEL GAGGIOLO E OPERE AD ESSO CONNESSE
 CODICE C.U.P. F11B06000270007
TRATTE B1, B2, C, D, TRVA13+14, GREENWAY
AS BUILT
TRATTA B1
 SICUREZZA STRADALE
 BARRIERE DI SICUREZZA
 PLANIMETRIA OPERA CONNESSA TRCO11
 TAVOLA 5

IDENTIFICAZIONE ELABORATO	IMPRESA RAGGRUPPAMENTO TEMPORANEO IMPRESE: Mandataria: STRABAG A.G. Mandante: GLF Grandi Lavori Fincosit S.p.A. Mandante ICM S.p.A. Mandante coadiuto: STRABAG S.p.A.
FASE PROGETTUALE	PROGETTISTA - PROGETTO ESECUTIVO DI DETTAGLIO RAGGRUPPAMENTO TEMPORANEO PROGETTISTI: Mandataria: 3TI PROGETTI ITALIA S.p.A. Mandante: GP Progettazione e servizi progettuali in occasione Mandante: ALBERTO CECCHINI Mandante: Arch. Salvatore Vermiglio
CONCEDENTE	RESPONSABILE DI PROGETTO ED INCARICATO DELL'INTEGRAZIONE FRA LE VARIE PRESTAZIONI: Ing. Alberto Cecchini
CONCESSIONARIO	ELABORAZIONE PROGETTUALE PROGETTISTA: 3TI PROGETTI ITALIA S.p.A. 3TI ITALIA S.p.A. DIRETTORE TECNICO Ing. Stefano Luca Passati Ordine degli Ingegneri Provincia di Roma n. 20809
APPROVATO	Redatto: Donatelli Verificato: Sorge Approvato: Passati