
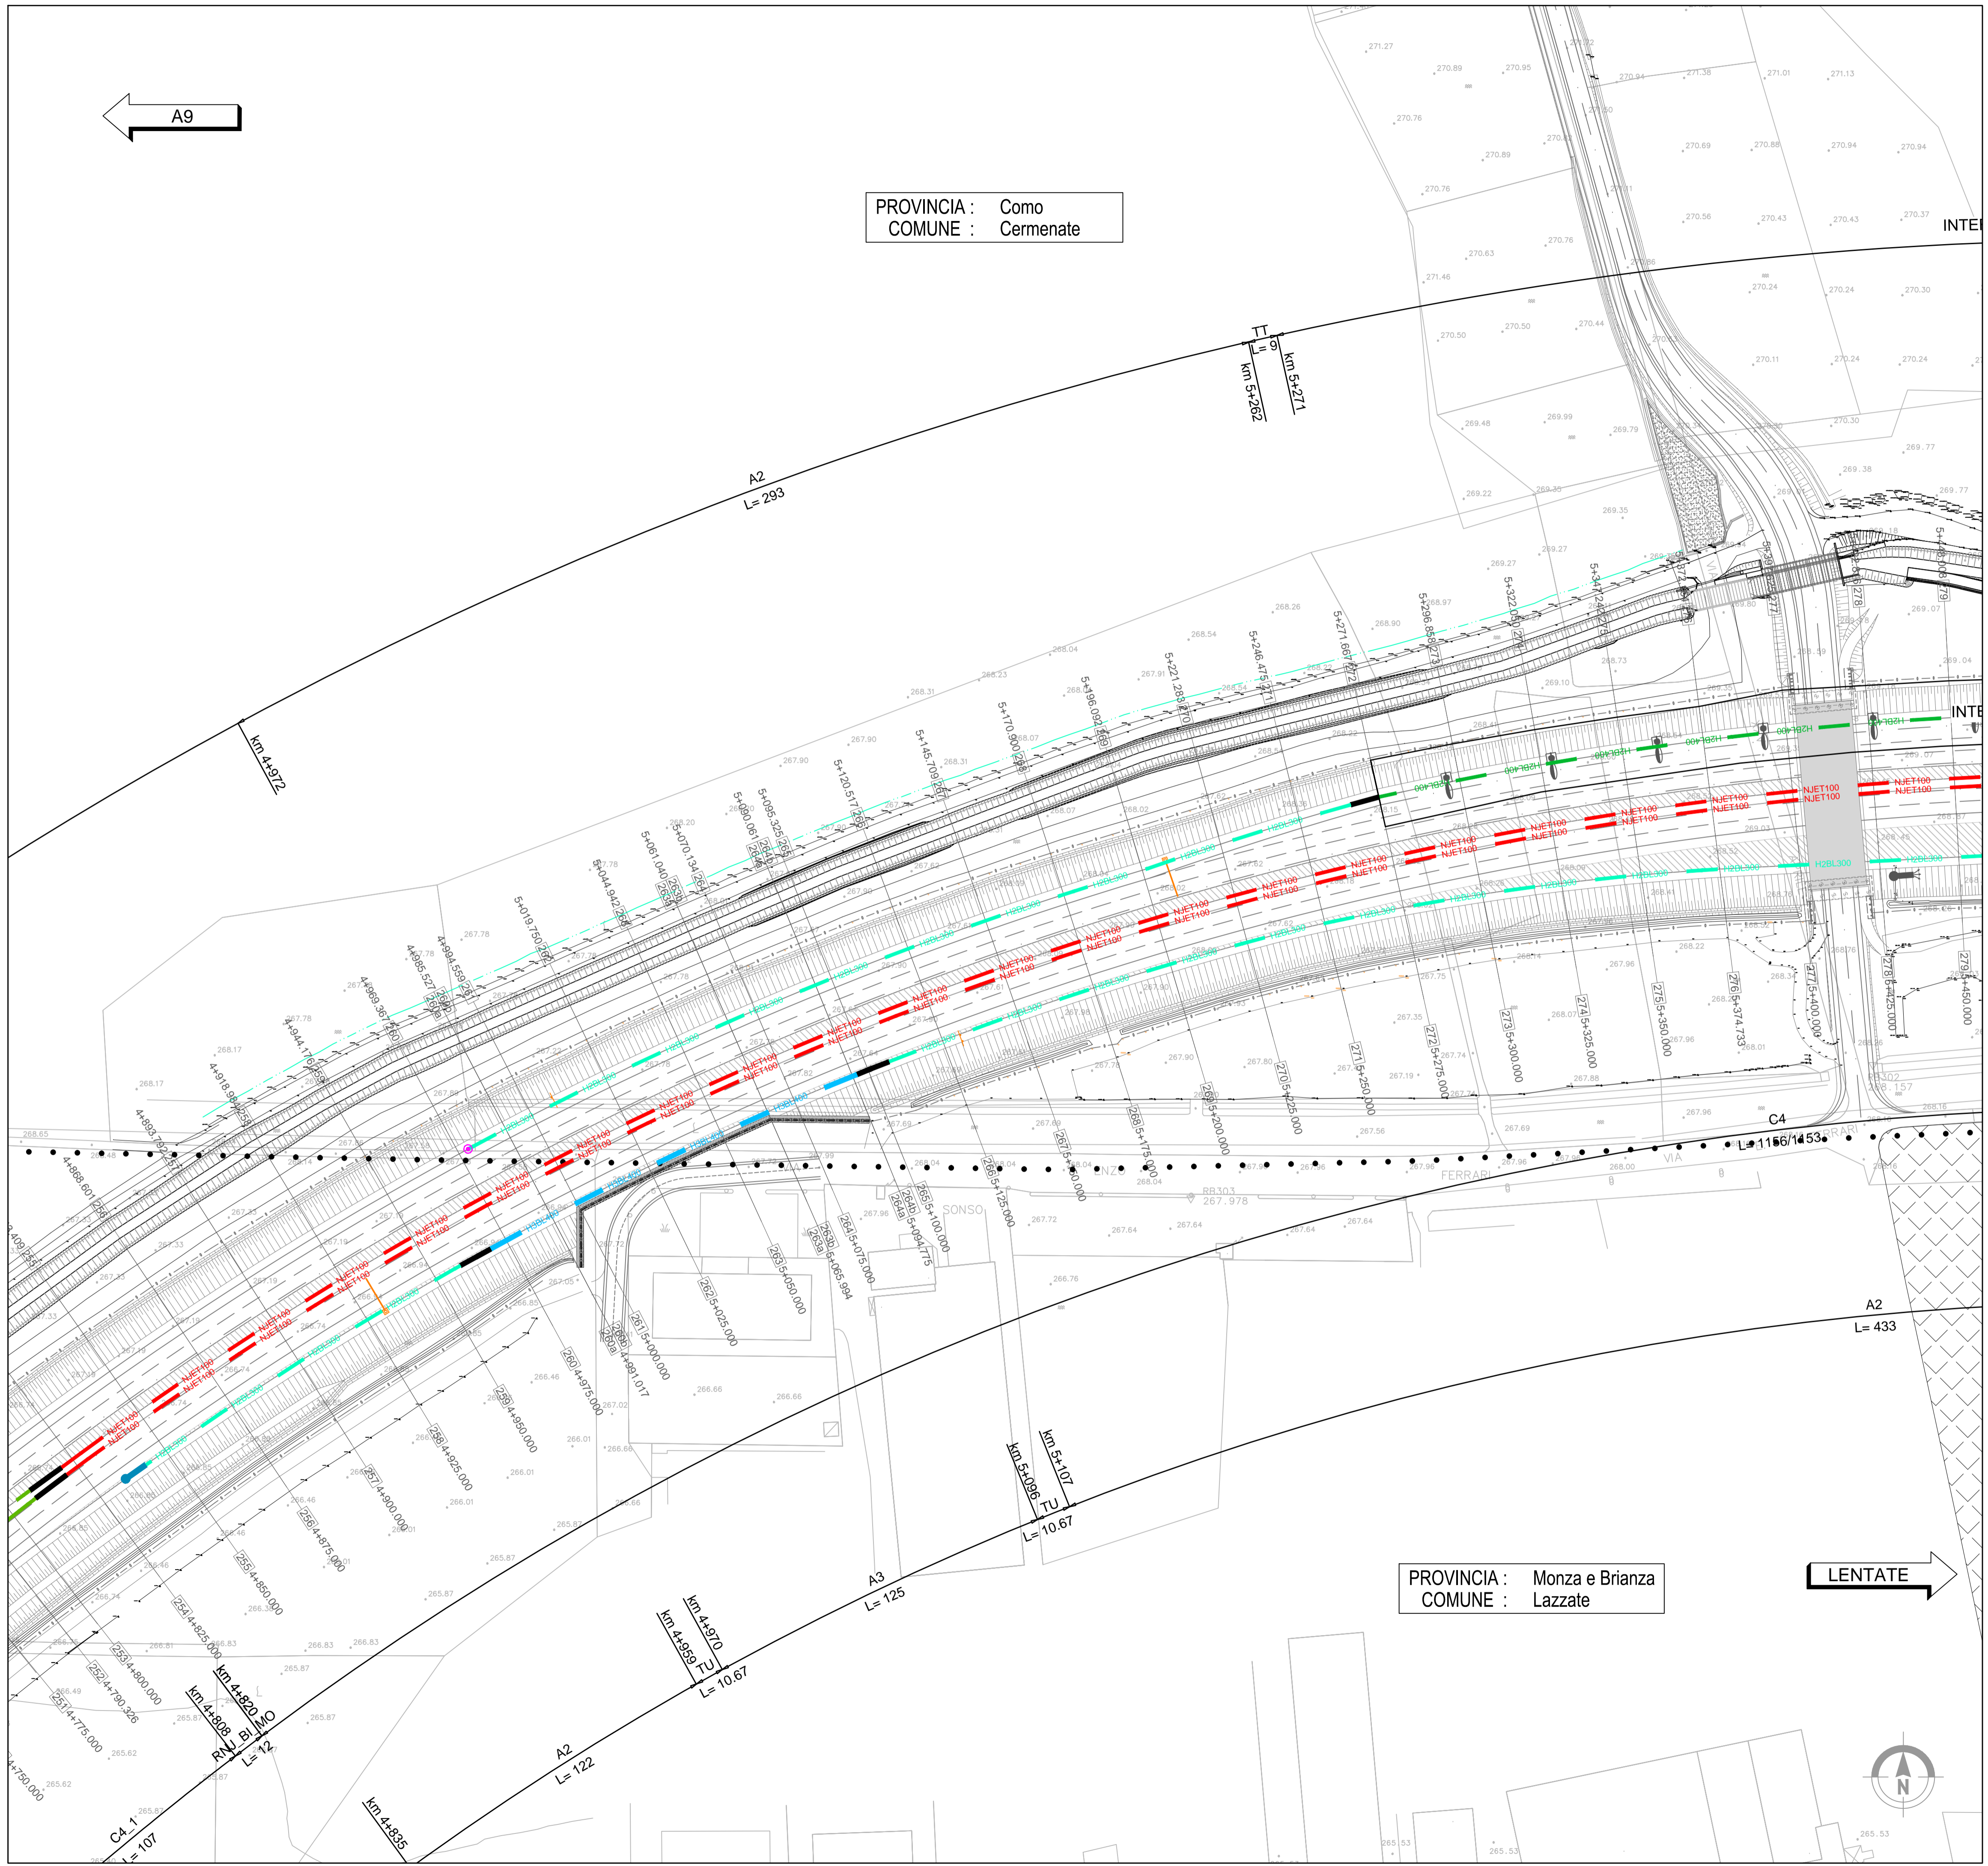


A9

PROVINCIA : Como
COMUNE : Cernusco

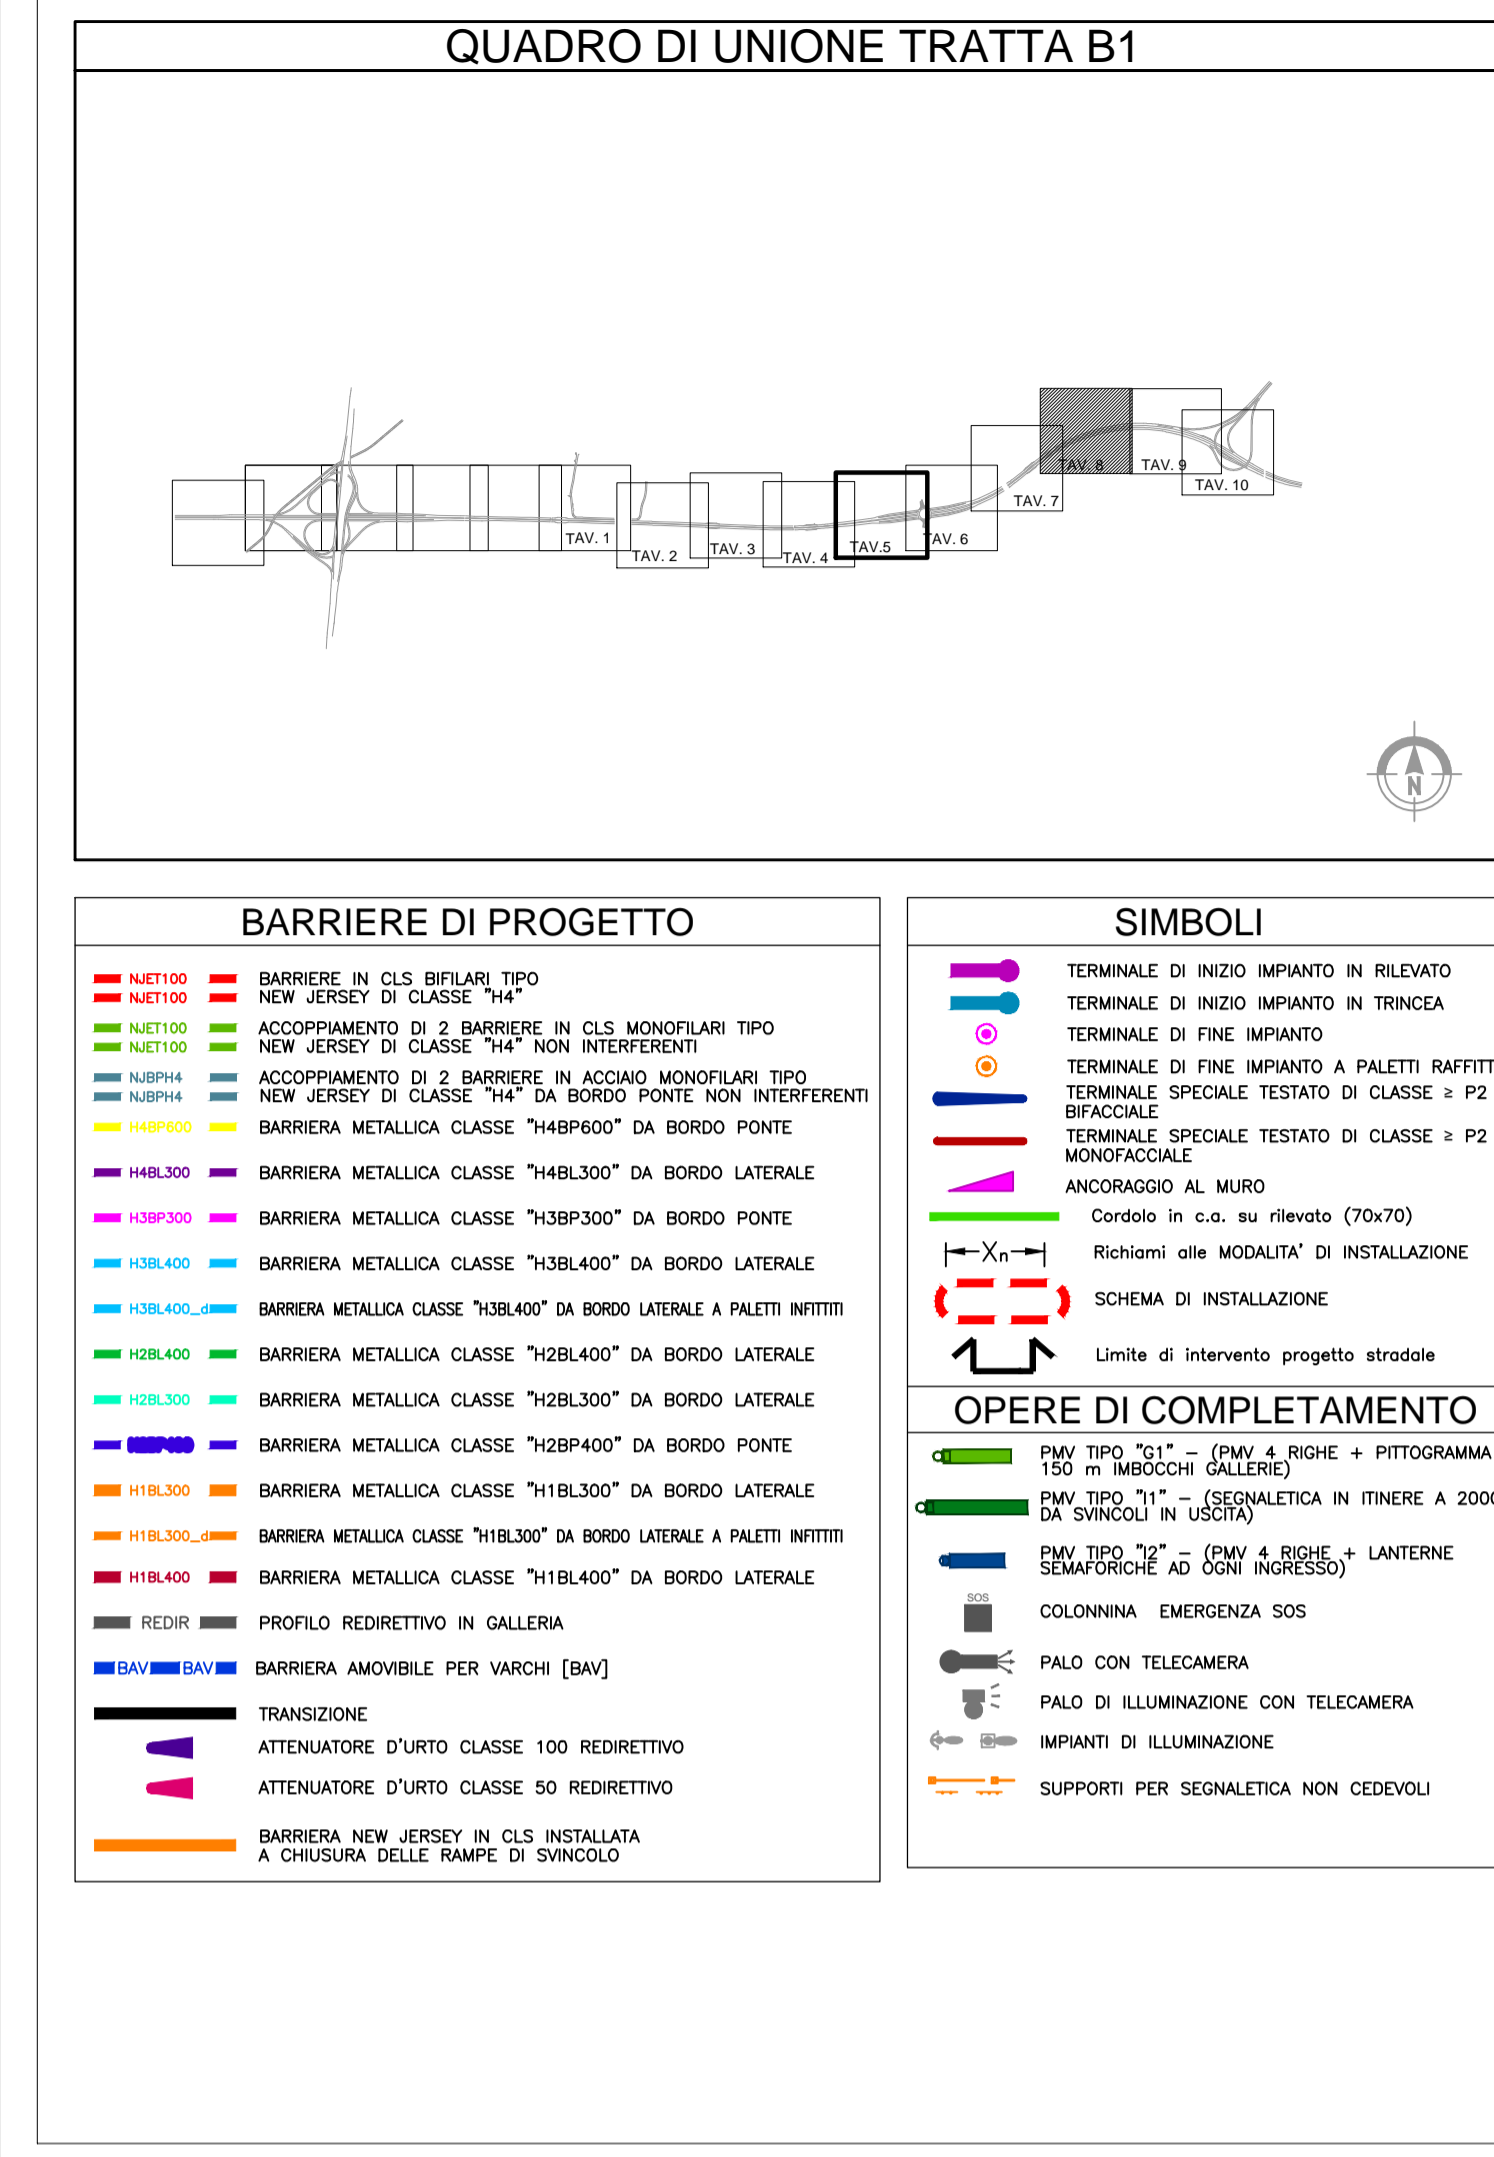

PROVINCIA : Monza e Brianza
COMUNE : Lazzate

LENTATE

MATRICE DI REVISIONE

REV	DATA	DESCRIZIONE MODIFICA

N.B.: LA TAVOLA SOSTITUISCE QUELLA RELATIVA AL CODICE [E] DEL PROGETTO ESECUTIVO

COLLEGAMENTO AUTOSTRADALE DALMINE - COMO - VARESE - VALICO DEL GAGGILO E OPERE AD ESSO CONNESSE

CODICE C.U.P. F18090027007

TRATTE B1, B2, C, D, TRVA13+14, GREENWAY

AS BUILT

TRATTA B1

SICUREZZA STRADALE
BARRIERE DI SICUREZZA
PLANIMETRIA ASSE PRINCIPALE - TAV.8

IDENTIFICAZIONE ELABORATO CODICE PROGETTO: F00107B WBS		IMPRESA RAGGRUPPAMENTO TEMPORANEO IMPRESE: Mandataria: STRABAG A.G. Mandante: GLF Grandi Lavori Fincosit S.p.A. Mandataria cooptata: ICM S.p.A. Mandante cooptata: STRABAG S.p.A.	
FASE PROGETTUALE LOTTO: A ZONA: 1 OPERA: ADX TRATTO D'OPERA: BS200 AMBITO: 0 TIPO ELABORATO: P1 PROGRESSIVO: 008 REVISIONE: E01		PROGETTISTA - PROGETTO ESECUTIVO DI DETTAGLIO RAGGRUPPAMENTO TEMPORANEO PROGETTISTI: Mandataria: 3TI PROGETTI ITALIA S.p.A. Mandante: GP Progettista - DOTTORINI PROGETTI DI INGEGNERIA Mandante: Arch. Salvatore Vermiglio	
CONCEDENTE CONCESSIONI AUTOSTRADALI LOMBARDE		RESPONSABILE DI PROGETTO ED INCARICATO DELL'INTEGRAZIONE FRA LE VARIE PRESTAZIONI: Ing. Alberto Cecchini	
CONCESSIONARIO Autostredale Pademontana Lombardia Direttore Tecnico: Ing. Giuseppe Samba Referente Tecnico: Ing. Sabrina Latuada		ELABORAZIONE PROGETTUALE PROGETTISTA: 3TI PROGETTI ITALIA S.p.A. 3TI ITALIA S.p.A. DIRETTORE TECNICO Ing. Stefano Tacci Presenti Ordine degli Ingegneri Provincia di Roma n. 20809	
APPROVATO Autostredale Pademontana Lombardia Il Direttore dei Lavori: Ing. Francesco Dominico		Redatto: Cantone Verificato: Sorge Approvato: Possati	